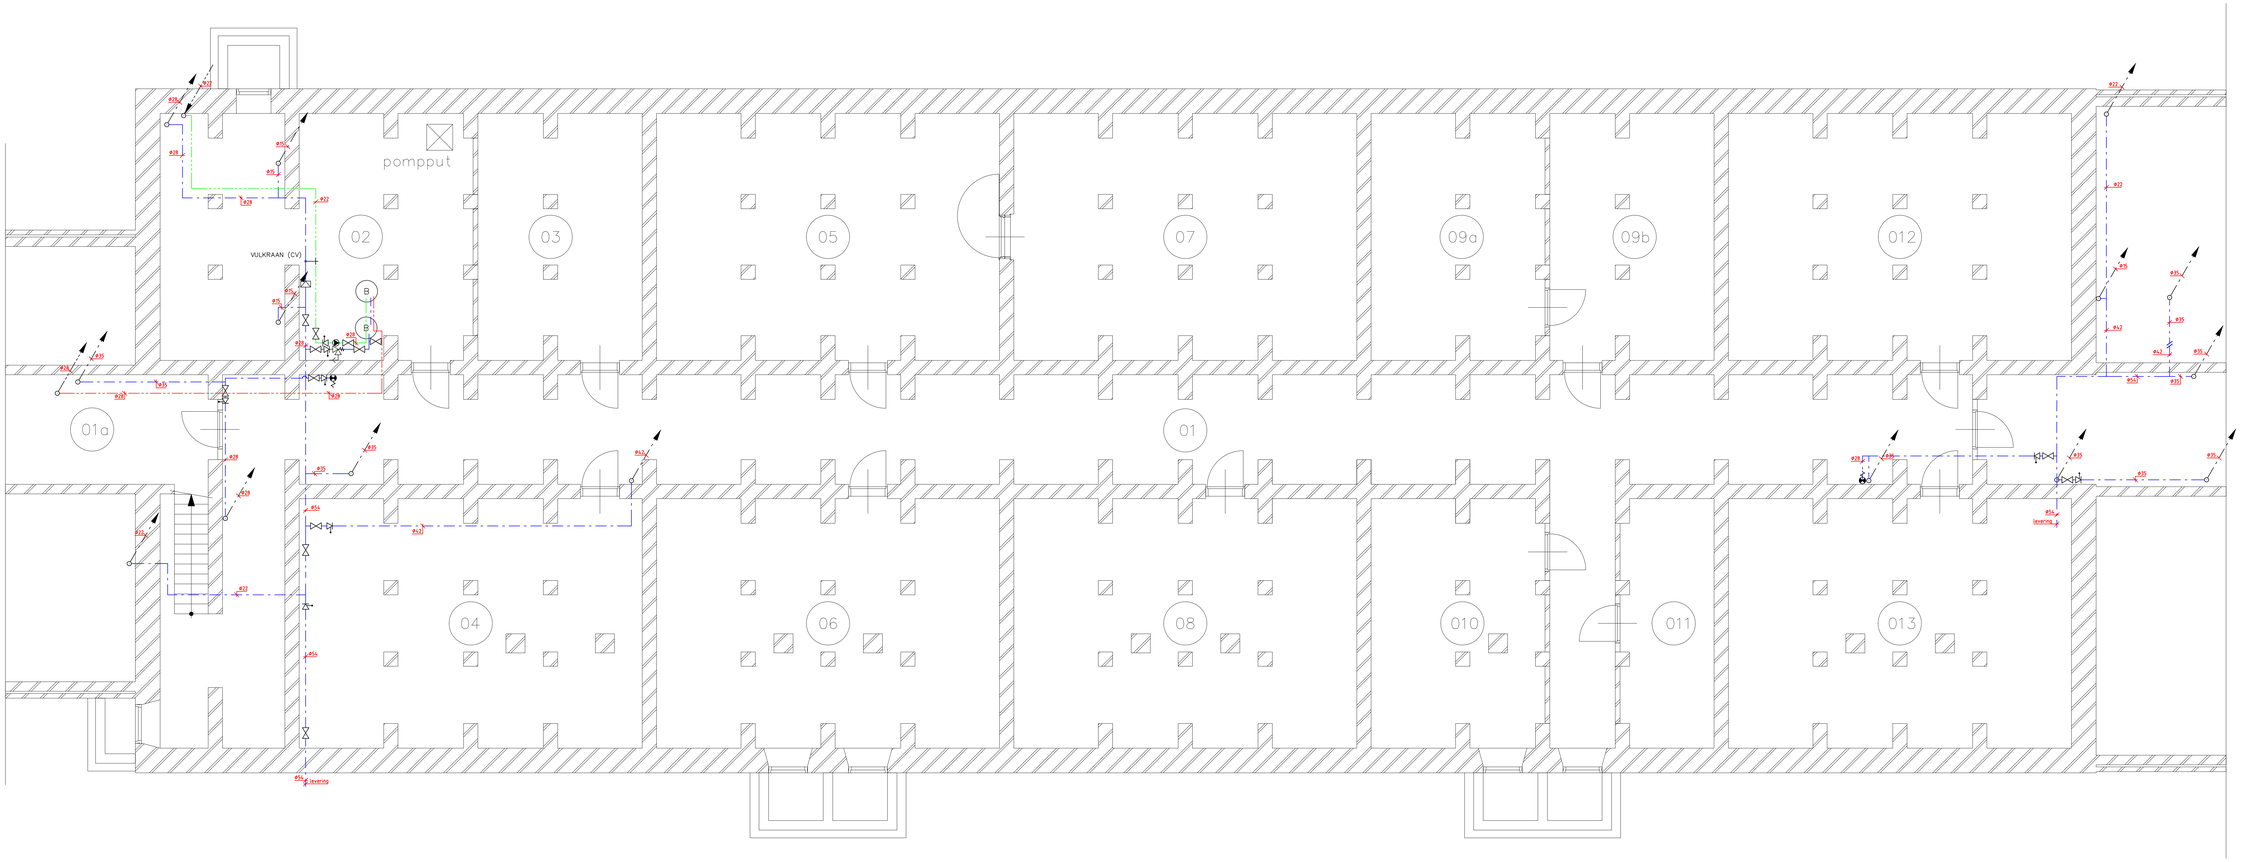

RENVOOI

WATERLEIDING

	DRINKWATER
	VERWARMD TAPWATER
	WARMWATERCIRCULATIE
	MENGWATER
	KOUDWATERLEIDING IN VLOER
	WARMWATERLEIDING IN VLOER
	CIRCULATIEWATERLEIDING IN VLOER
cw	CHTWARD WATER
cw	CHTWARD WARM WATER
cw	CHTWARD CIRCULATIE WATER
ar	NATE BRANDLEIDING
dr	DROGE BRANDLEIDING

lvl leidingen in vloer
lpl leidingen in plafond
lbr leidingen in bruiprlinte

STIJG - EN ZAKLEIDINGEN

- HOOGTEVERSCHIL IN LEIDING
- STIJGLEIDING VANAF ONDER
- ZAKLEIDING VANAF BOVEN
- STIJGLEIDING NAAR BOVEN
- ZAKLEIDING NAAR ONDER

WATERBEVEILIGING

- EA - KEERKLEP CONTOLEERBAAR
- EB - KEERKLEP NIET CONTOLEERBAAR
- CA - TERUGSTROOMBEVEILIGING
- BA - BEVEILIGING
- EA - BELUCHTER
- OVERSTORTVENTIEL
- INLAATCOMBINBATE

AFKORTINGEN

B	BOILER
BSH	BRANDSLANGHASPEL
D	DOUCHE
DK	DRINKWATERKOELER
F	FONTEIN
G	GOOTSTEEN
GK	GEVELKRAAN
KA	KOFFIEAUTOMAAT
KD	KNIJPDOUCHE
MK	MENGKRAAN
OD	OOGDOUCHE
SWK	SLANGWARTELKRAAN
UG	UITSTORTGOOTSTEEN
UR	URINOIR
VK	VULKRAAN (CV)
VW	VAATWASSER
W	WATERMETER
T	WATERCLOSET (TOILET)
WD	WASDROGER
WM	WASMACHINE
WT	WASTAFEL
WTR	WATROG
ZD	ZEEPDISPENSER
TP	TAPPUNT
A	AANREDCHT
ST	STOOMREVOIHTGER
STE	STEAMER

SYMBOLEN

- KRAAN KW
- KRAAN WW
- KRAAN TWEEKNOPS
- KRAAN TWEEKNOPS
- MENGKRAAN THERMOSTATISCH
- MENGKRAAN THERMOSTATISCH
- KRAAN MET AFSLUITER EN EB
- KRAAN MET EB
- TOILET
- DOUCHEMENGKRAAN TWEEKNOPS
- DOUCHEMENGKRAAN TWEEKNOPS
- DOUCHEMENGKRAAN THERMOSTATISCH
- DOUCHEMENGKRAAN THERMOSTATISCH
- DOUCHE MENGKWATER
- BRANDDOUCHE
- OOGDOUCHE
- OOG EN NOODDOUCHE

SYMBOLEN

- WATERMETER
- THERMOMETER
- POMP
- AFSLUITER
- AFSLUITER REGELBAAR
- AFSLUITER REGELBAAR MET MEETPUNT
- AFSLUITER MET MEETPUNT
- AFSLUITER MAGNETISCH
- AFSLUITER ELECTRISCH
- AFSLUITER DREIWEG
- MENGVENTIEL
- REDUCEERFOESTEL
- OVERDRUKVENTIEL

SYMBOLEN

- SPUITHASPEL KW+WW
- SPUITHASPEL KW
- BRANDSLANGHASPEL
- BRANDSLANGHASPEL IN KAST
- GEVELKRAAN
- LEIDING AFGEDOPT
- EXPANSIEVAT
- BOILER ONDERBOUW
- BOILER ONDERBOUW
- BOILER ELECTRISCH
- BOILER ALGEMEEN
- WARMTEWISSELAAR
- FILTER

LEGENDA kelder

01	verkeersruimte	113
01a	trapopgang	18
01b	portaal	14
02	luchtbehandelingsruimte	38
03	schakel-/regelruimte	21
04	berging	42
05	onderhoudsruimte	43
06	berging	42
07	berging	43
08	berging	42
09a	onderhoudsruimte	21
09b	onderhoudsruimte	21
010	berging	22
011	berging	12
012	berging	43
013	berging	42

PLATTEGROND KELDER

Locatie	Prinses Margriet Kazerne Legeringsgebouw
Werk	DRINKWATERINSTALLATIE
Tekeningen	Kelder
Opdrachtgever	RVB, DIRECTIE, BEHEER POSTBUS_20952 2500EZ_DEN_HAAG

CAG
Rieusejkse Poort 100 ■ 2811 MX ■ Rieuwijk
■ 088-800 1500 ■ info@cag.nl ■ www.cag.nl

Datum	17-07-2023
Getekend	CAG_JEA
Schaal	1/50
Formaat	A0
Locatienr.	27B05-26
Bouwdeel	-
Bouwlaag	KE

Rijksvastgoedbedrijf
Ministerie van Binnenlandse Zaken en Koninkrijksrelaties

Disc	Fase	Bladnummer	Code
W	-	KE	-