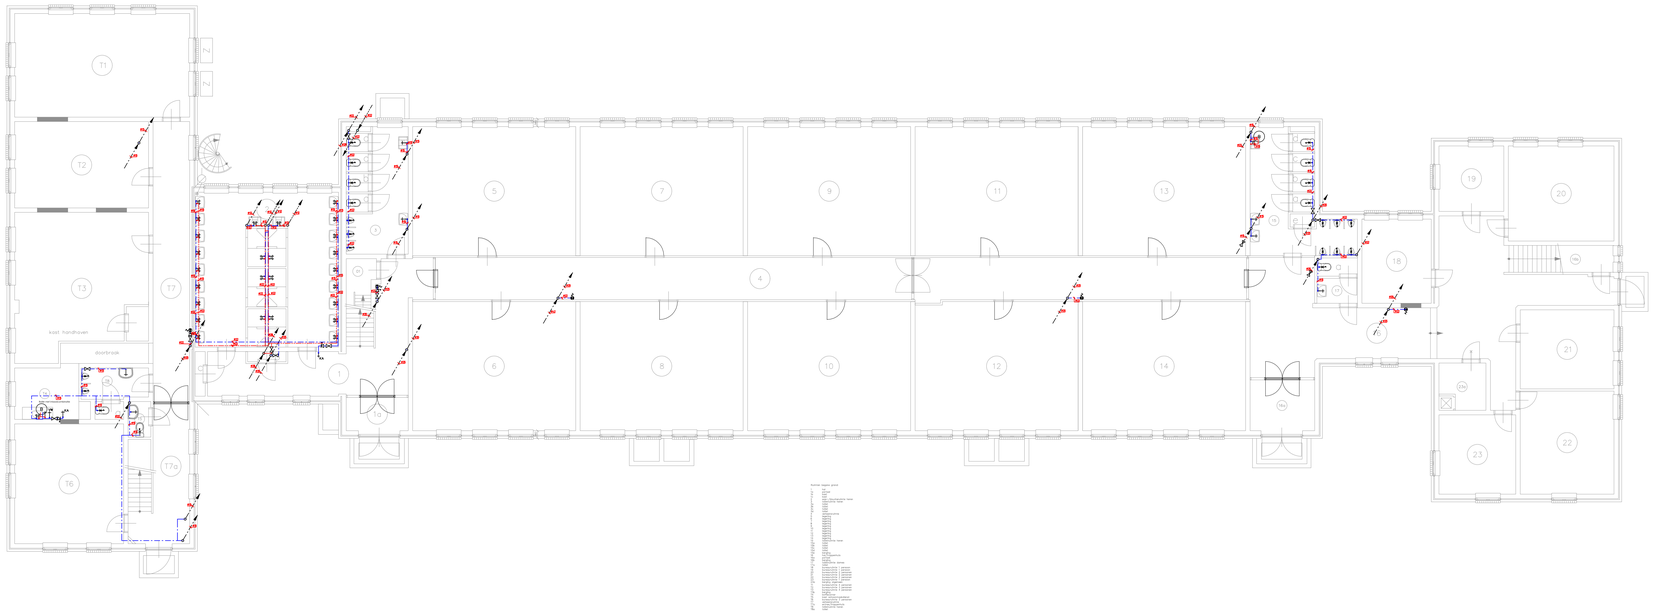

PLATTEGROND BEGANE GROND

RENVOOI

WATERLEIDING

	DRINKWATER
	VERWARMD TAPWATER
	WARMWATERCIRCULATIE
	MENGWATER
	KOUDWATERLEIDING IN VLOER
	WARMWATERLEIDING IN VLOER
	CIRCULATIEWATERLEIDING IN VLOER
	ONTHARD WATER
	ONTHARD WARM WATER
	ONTHARD CIRCULATIE WATER
	HATE BRANDLEIDING
	DROGE BRANDLEIDING

lvl leidingen in vloer
lpl leidingen in plafond
lmk leidingen in muiskpunnte

STIJG - EN ZAKLEIDINGEN

- HOOGTEVERSCHIL IN LEIDING
- STIJGLEIDING VANAF ONDER
- ZAKLEIDING VANAF BOVEN
- STIJGLEIDING NAAR BOVEN
- ZAKLEIDING NAAR ONDER

WATERBEVEILIGING

- EA - KEERKLEP CONTOLEERBAAR
- EB - KEERKLEP NIET CONTOLEERBAAR
- CA - TERUGSTROOMBEVEILIGING
- BA - BEVEILIGING
- DA - BELUCHTER
- OVERSTORTVENTIEL
- PA.AKTCOMBINBATIE

AFKORTINGEN

B	BOILER
BSH	BRANDSLANGHASPEL
D	DOUCHE
DK	DRINKWATERKOELER
F	FONTEIN
G	GOOTSTEEN
GK	GEVELKRAAN
KA	KOFFIEAUTOMAAT
KD	KNIJPDOUCHE
MK	MENGKRAAN
OD	OOGDOUCHE
SWK	SLANGWATELKRAAN
UG	UITSTORTGOOTSTEEN
UR	URINOIR
VK	VULKRAAN (CV)
VW	VAATWASSER
W	WATERMETER
T	WATERCLOSET (TOILET)
WD	WASDROGER
WM	WASMACHINE
WT	WASTAFEL
WTR	WATROG
ZD	ZEEPDISPENSER
TP	TAPPUNT
A	AANREGHT
ST	STOOMBEVOCHTIGER
STE	STEAMER

SYMBOLEN

- KRAAN KW
- KRAAN WW
- KRAAN THEEKNOPS
- KRAAN THEEKNOPS
- MENGKRAAN THERMOSTATISCH
- MENGKRAAN THERMOSTATISCH
- KRAAN MET AFSLUITER EN EB
- KRAAN MET EB
- TOILET
- DOUCHEMENGKRAAN THEEKNOPS
- DOUCHEMENGKRAAN THEEKNOPS
- DOUCHEMENGKRAAN THERMOSTATISCH
- DOUCHEMENGKRAAN THERMOSTATISCH
- DOUCHE MENGWATER
- BRANDDOUCHE
- OOGDOUCHE
- OOG EN HOODDOUCHE

SYMBOLEN

- WATERMETER
- THERMOMETER
- POMP
- AFSLUITER
- AFSLUITER REGELBAAR
- AFSLUITER REGELBAAR MET MEETPUNT
- AFSLUITER MET MEETPUNT
- AFSLUITER MAGNETISCH
- AFSLUITER ELECTRISCH
- AFSLUITER DREIWEG
- MENGVENTIEL
- REDUCERTVOESTEL
- OVERDRUKVENTIEL

SYMBOLEN

- SPUITHASPEL KW+WW
- SPUITHASPEL KW
- BRANDSLANGHASPEL
- BRANDSLANGHASPEL IN KAST
- GEVELKRAAN
- LEIDING AFGEDOPT
- EXPANSIEVAT
- BOILER ONDERBOUW
- BOILER ONDERBOUW
- BOILER ELECTRISCH
- BOILER ALGEMEEN
- WARMTEWISSELAAR
- FILTER

Locatie	Prinses Margriet Kazerne
	Legeringsgebouw
Werk	DRINKWATERINSTALLATIE
Tekeningen	Begane grond

CAG
Reeuwijkse Poort 100 2811 MX Reeuwijk
088-800 1500 info@cag.nl www.cag.nl

Datum	17-07-2023
Getekend	CAG_JEA
Schaal	1/100
Formaat	A0
Locatienr	27805-26
Bouwdeel	LINKS
Bouwlaag	00

Rijksvastgoedbedrijf
Ministerie van Binnenlandse Zaken en Koninkrijksrelaties

Opdrachtgever
RVB, DIRECTIE, BEHEER
POSTBUS_20952
2500EZ_DEN_HAAG

Disc.	Fase	Bladnummer	Code
W	-	00	-