



CV – DRUKLOZE VERDELER

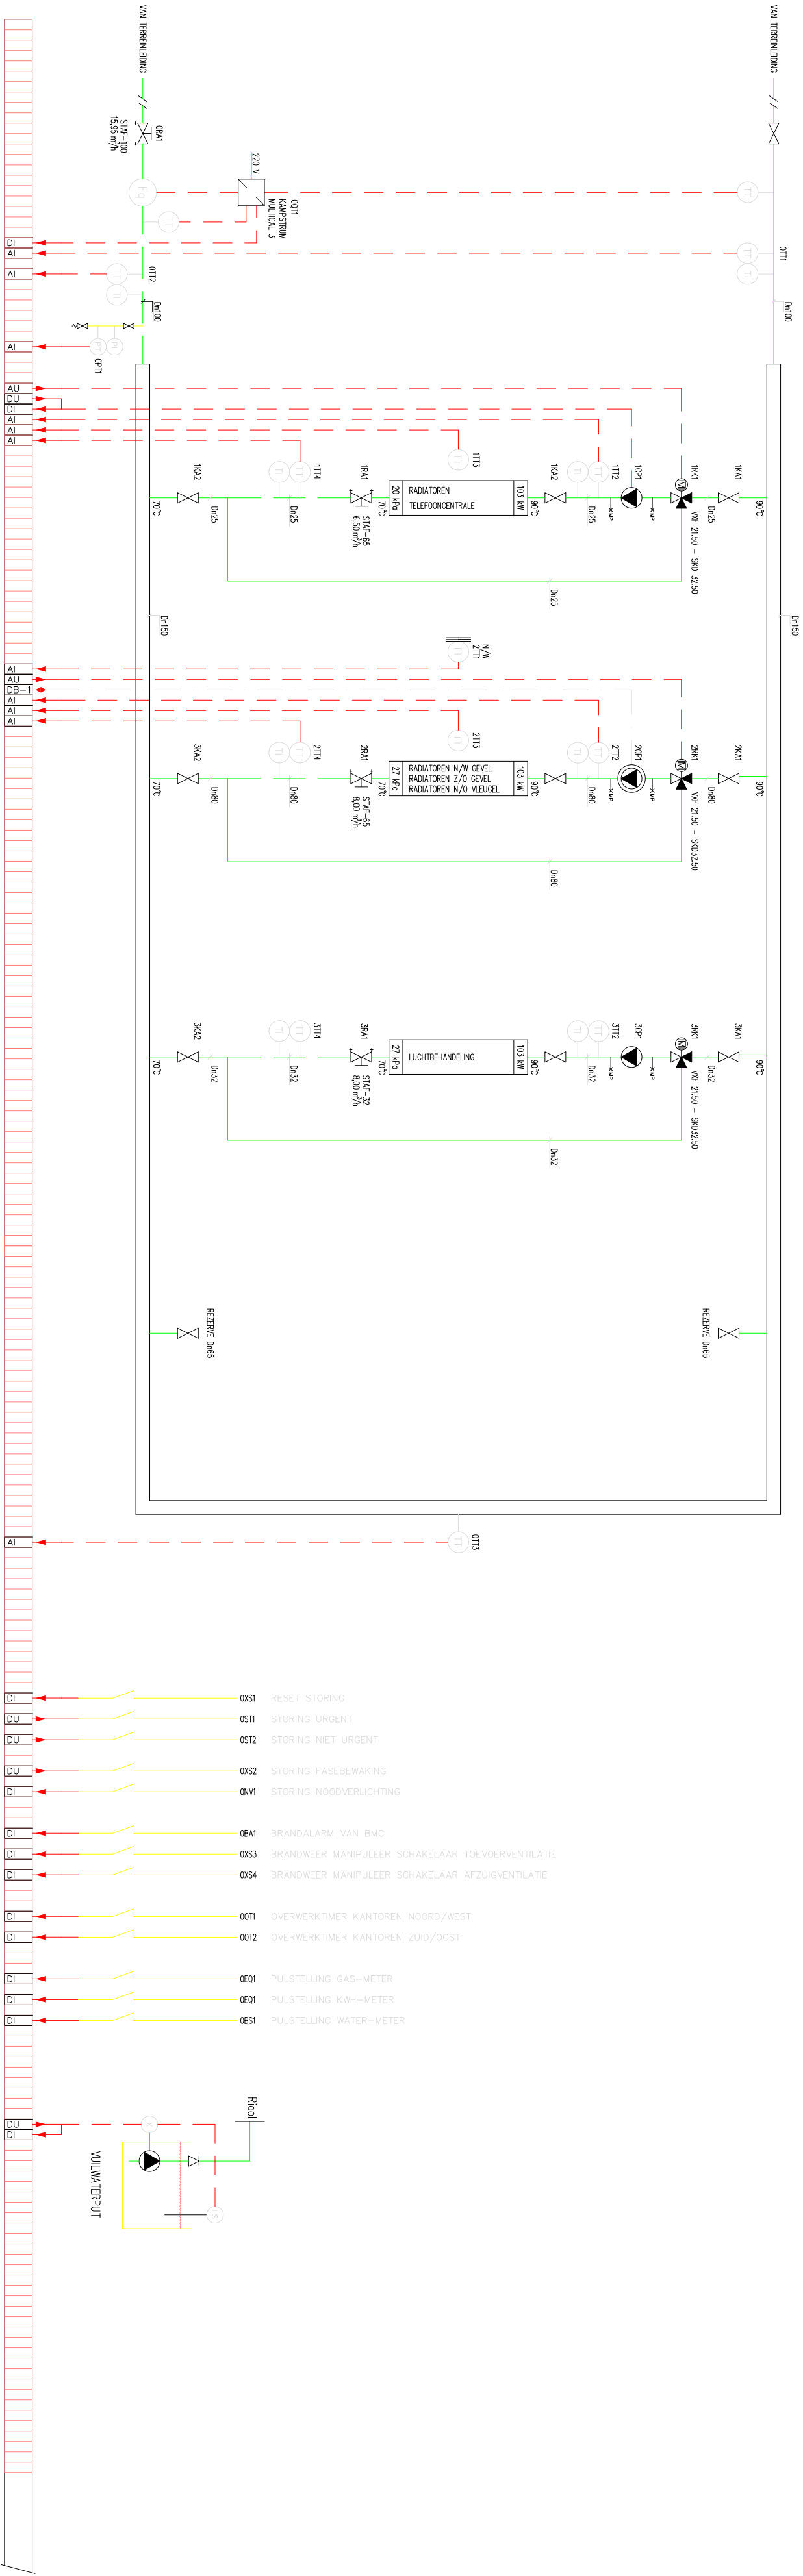

DB-1 Databus koppeling Grundfos

WARMTAPWATERBEREIDING

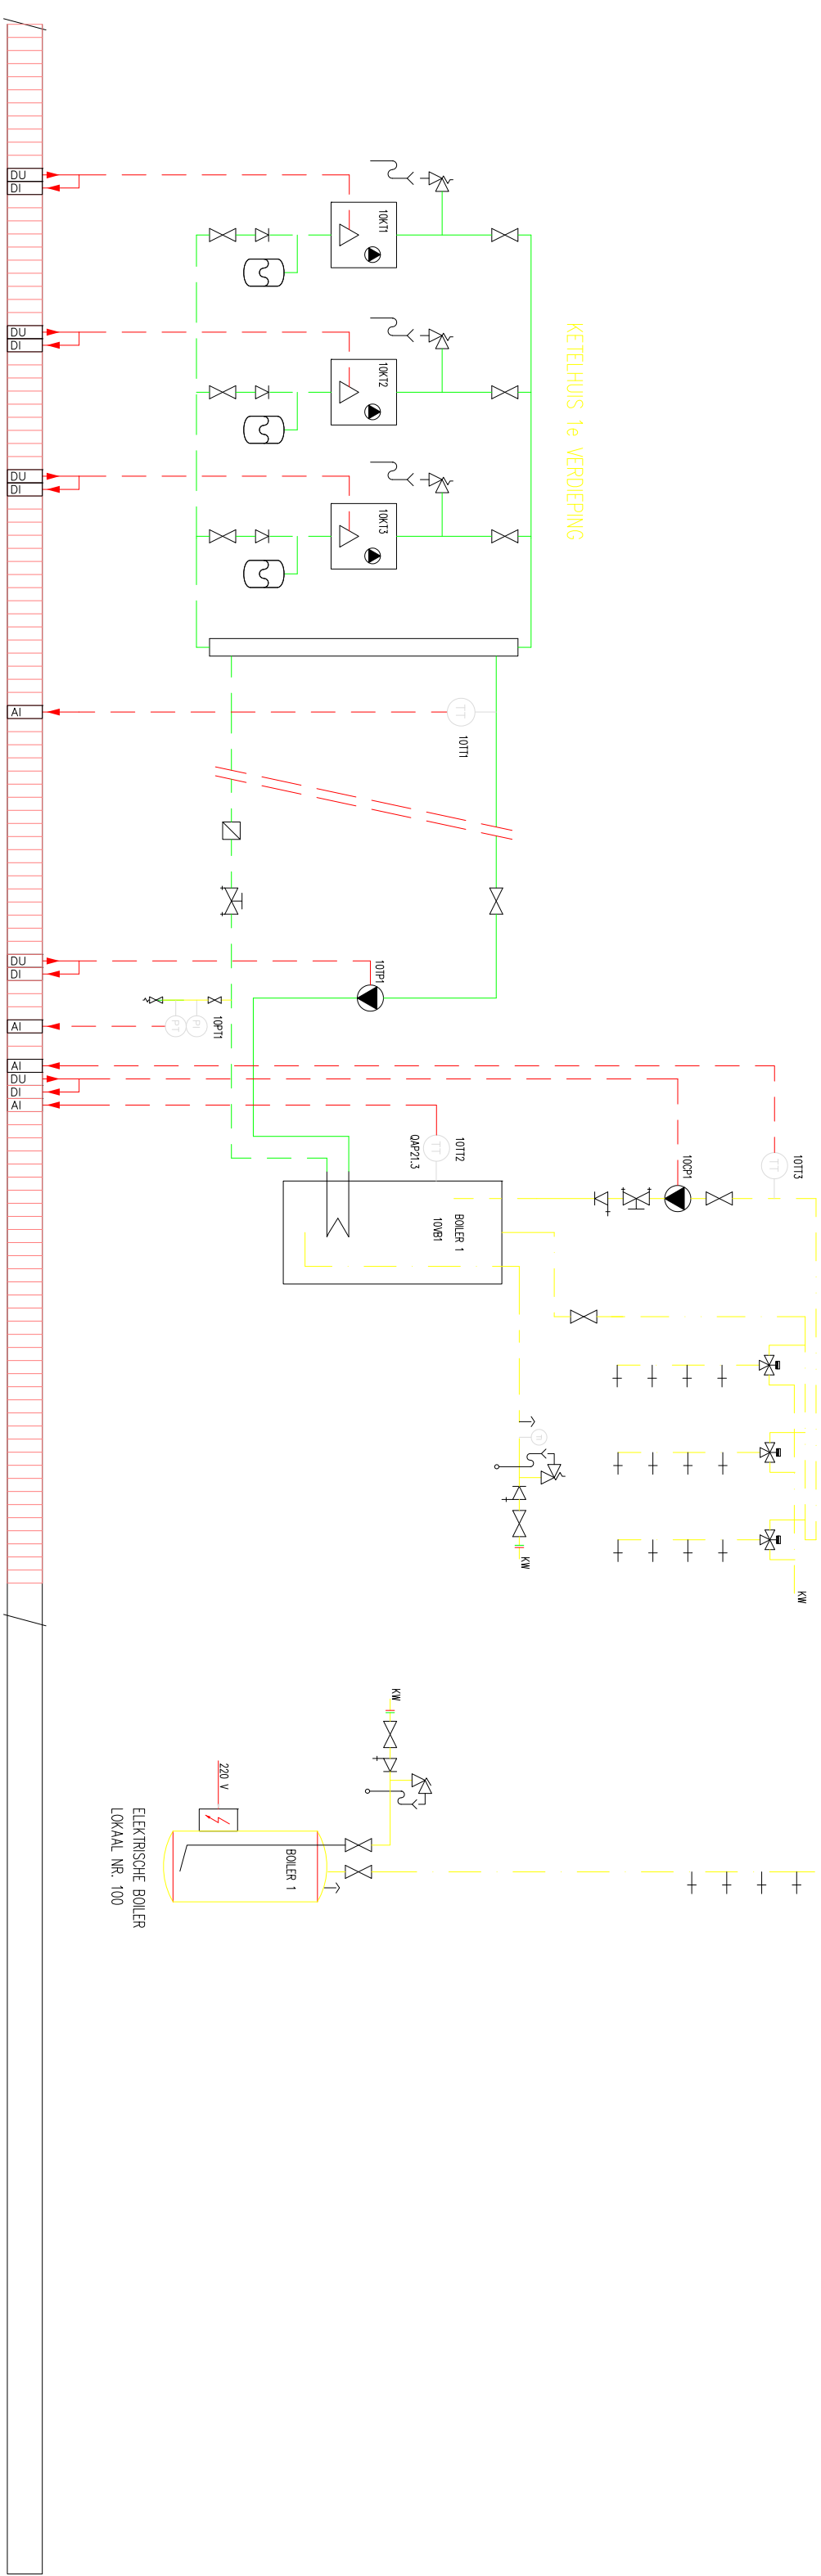

Wijz.	Datum	Par.	Aard van de wijziging

VERBOUWING NAAR LESLOKALEN EN BURELEN
PRINSES MAGRIET KAZERNE TE WEZEP (geb. 26)

Ministerie van Defensie
Directie Defensie, Wapen
en Terrein
Directie NOORD

Ministerie van Defensie
Directie Defensie, Wapen
en Terrein
Directie NOORD

opdrachtnummer:
3401045

bestelnummer:
KL

opdrachtgever:
KL

specificatie:
Proces en instrumentatie schema

school: n.v.t.
datum: 2004
get.: E.C.Holkamp
get.: B. Verduin
formaat: A1
Bied: W07

Reproducen zonder toestemming vooraf is niet toegestaan

FILE: \$FILE\$ABBREV\$

PLUDDATUM: \$DATE\$