
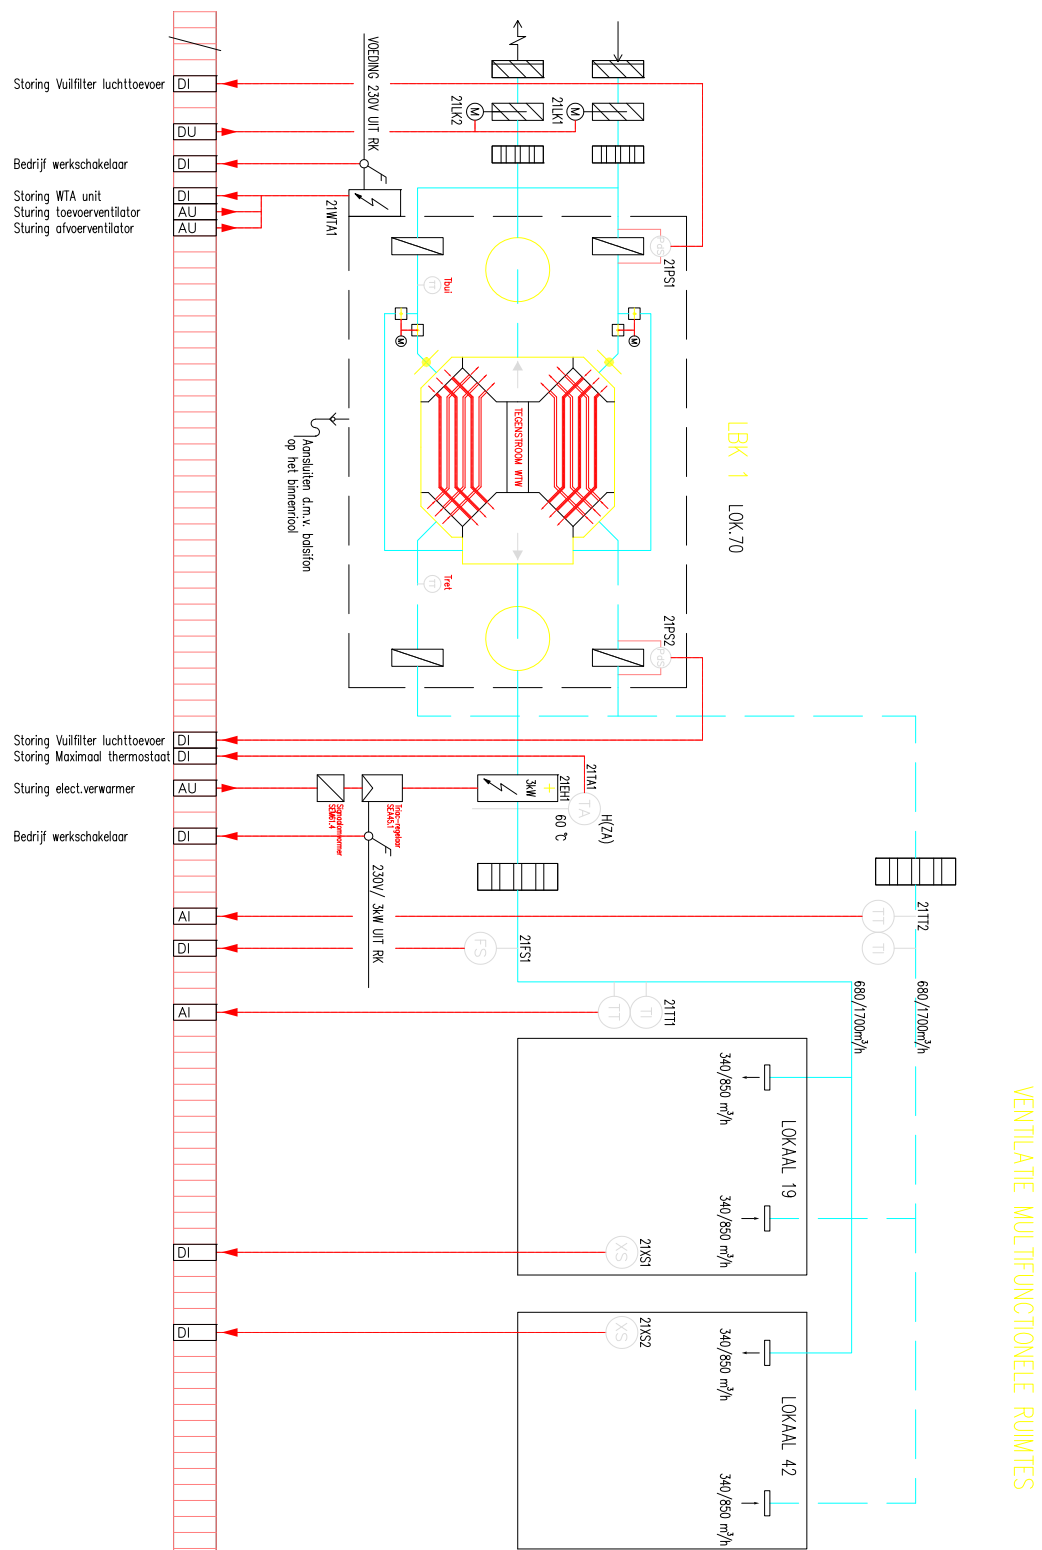


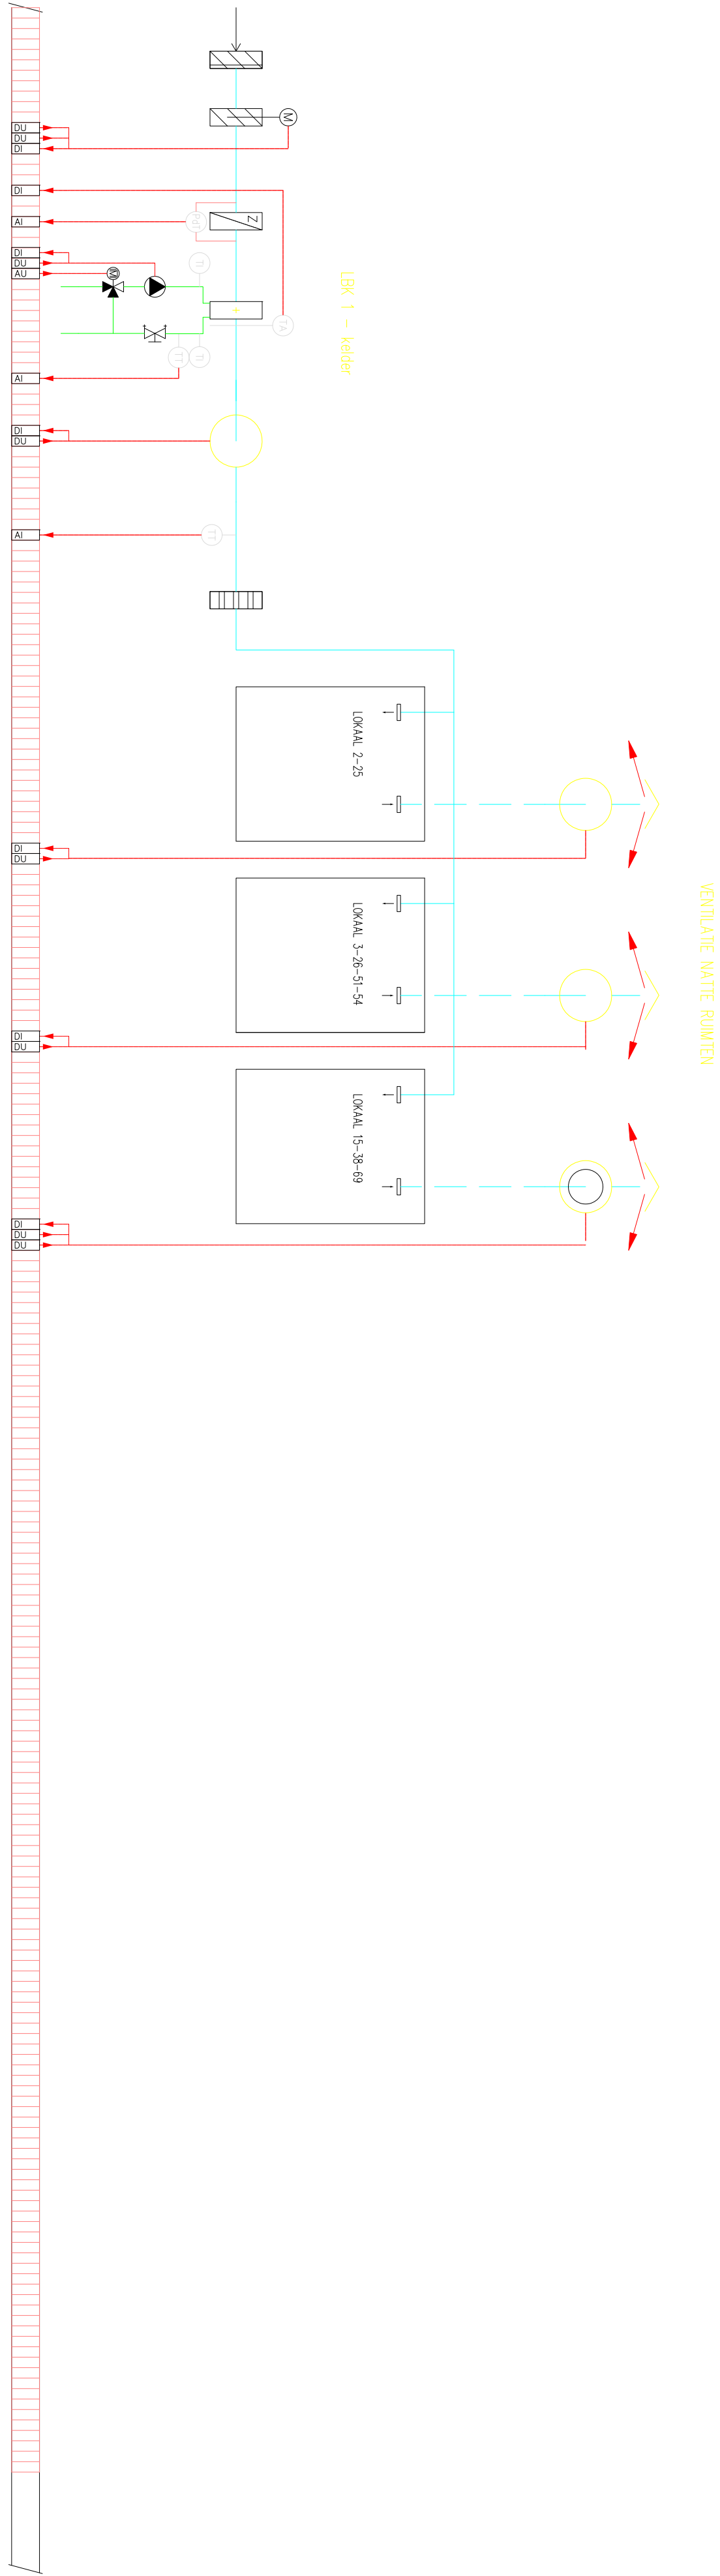

Wijz.	Datum	Par.	Aard van de wijziging

opbestnummer: 3401045

wocnummer: 3401045

besteknummer: 3401045

opdrachtgever: KL

Defensie Interactie Commando

Ministerie van Defensie

Dienst Ondernemen, Beveiligen en Trainen

Directie NOORD

specificatie:

Proces en instrumentatie schema

school: n.v.t.

datum: 2021, 2003

get.: A. v. Spijkers

get.: B. Almondeijou

formaat: A1

Bied: WO2

Wijziging: —

Reproducieren zonder toestemming vooraf is niet toegestaan