



Beheersing Japanse Duizendknoop, locatie 50

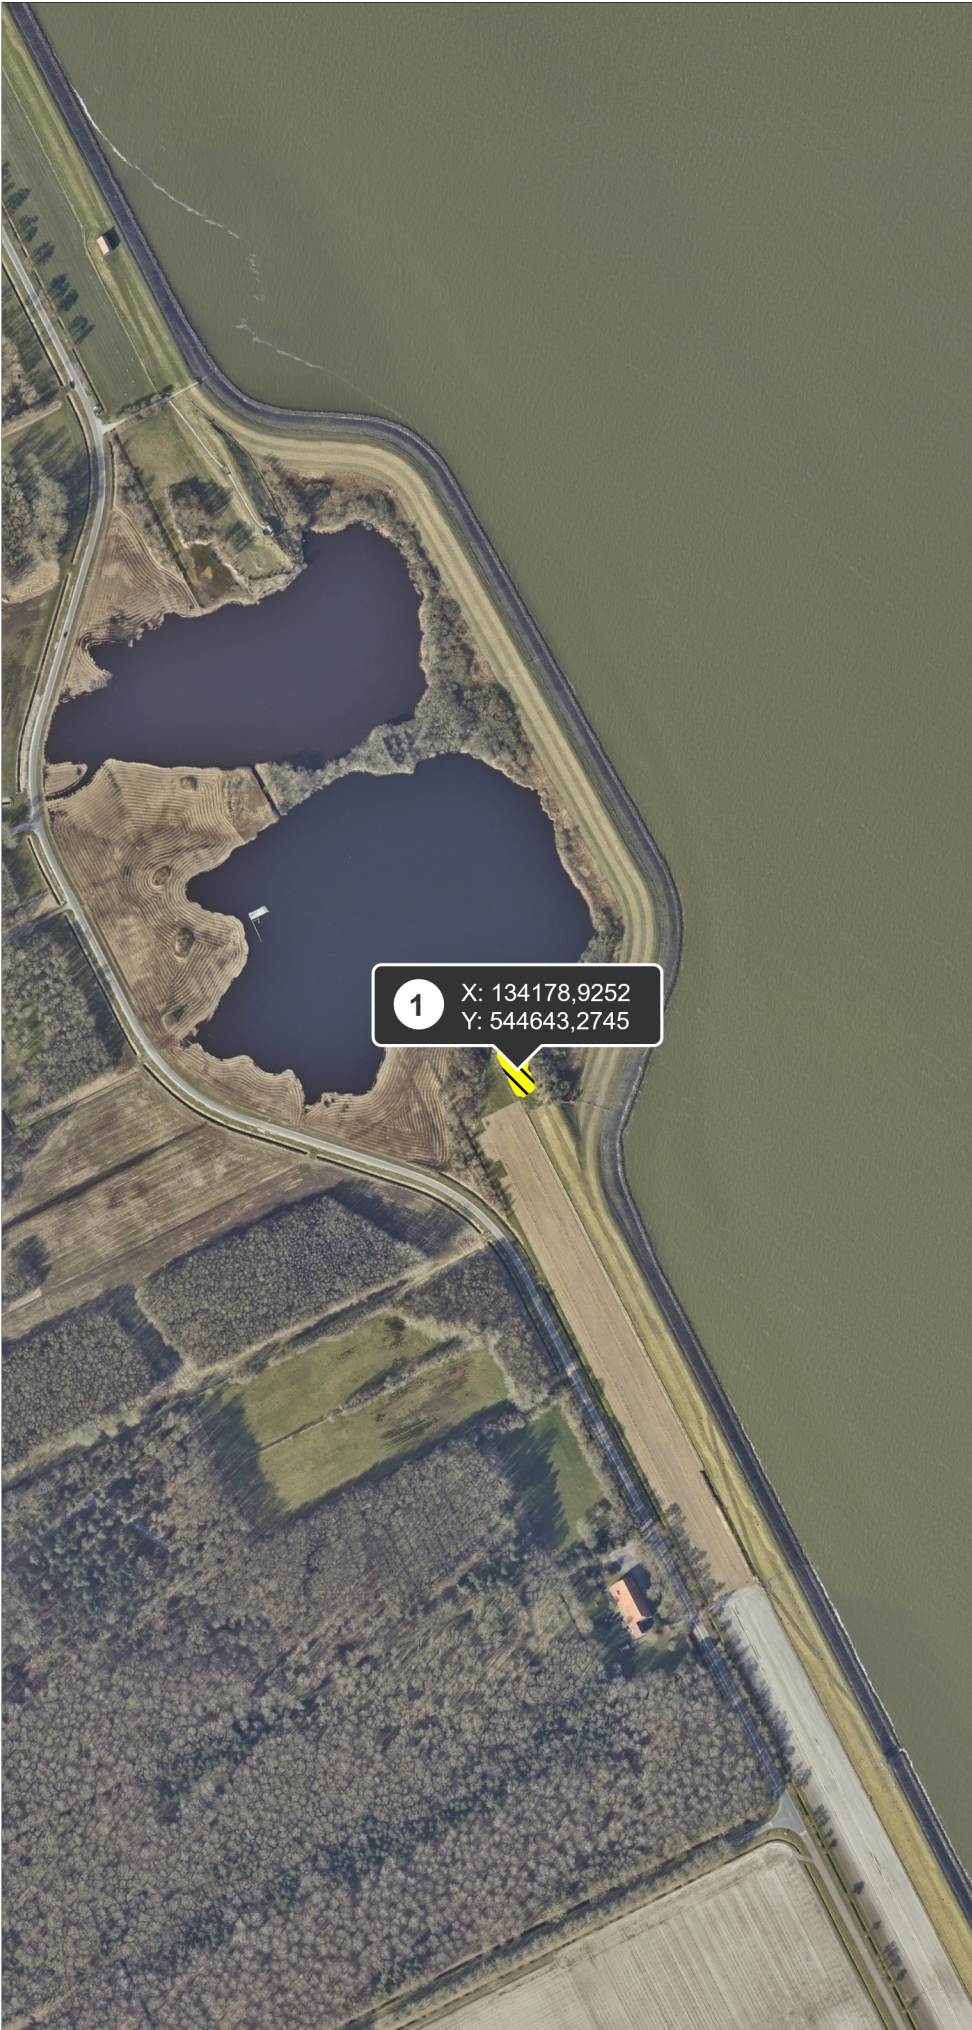

Legenda

 Japanse duizendknoop

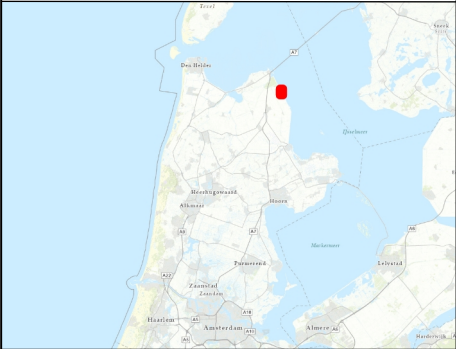

Noorderdijkweg 23 Wieringermeer

Auteur: HHNK

Datum: 09-10-2023



hoogheemraadschap
**Hollands
Noorderkwartier**

Centrale locatie HHNK
Postbus 250

1700 AG Heerhugowaard

1:6.000


60 Meters

