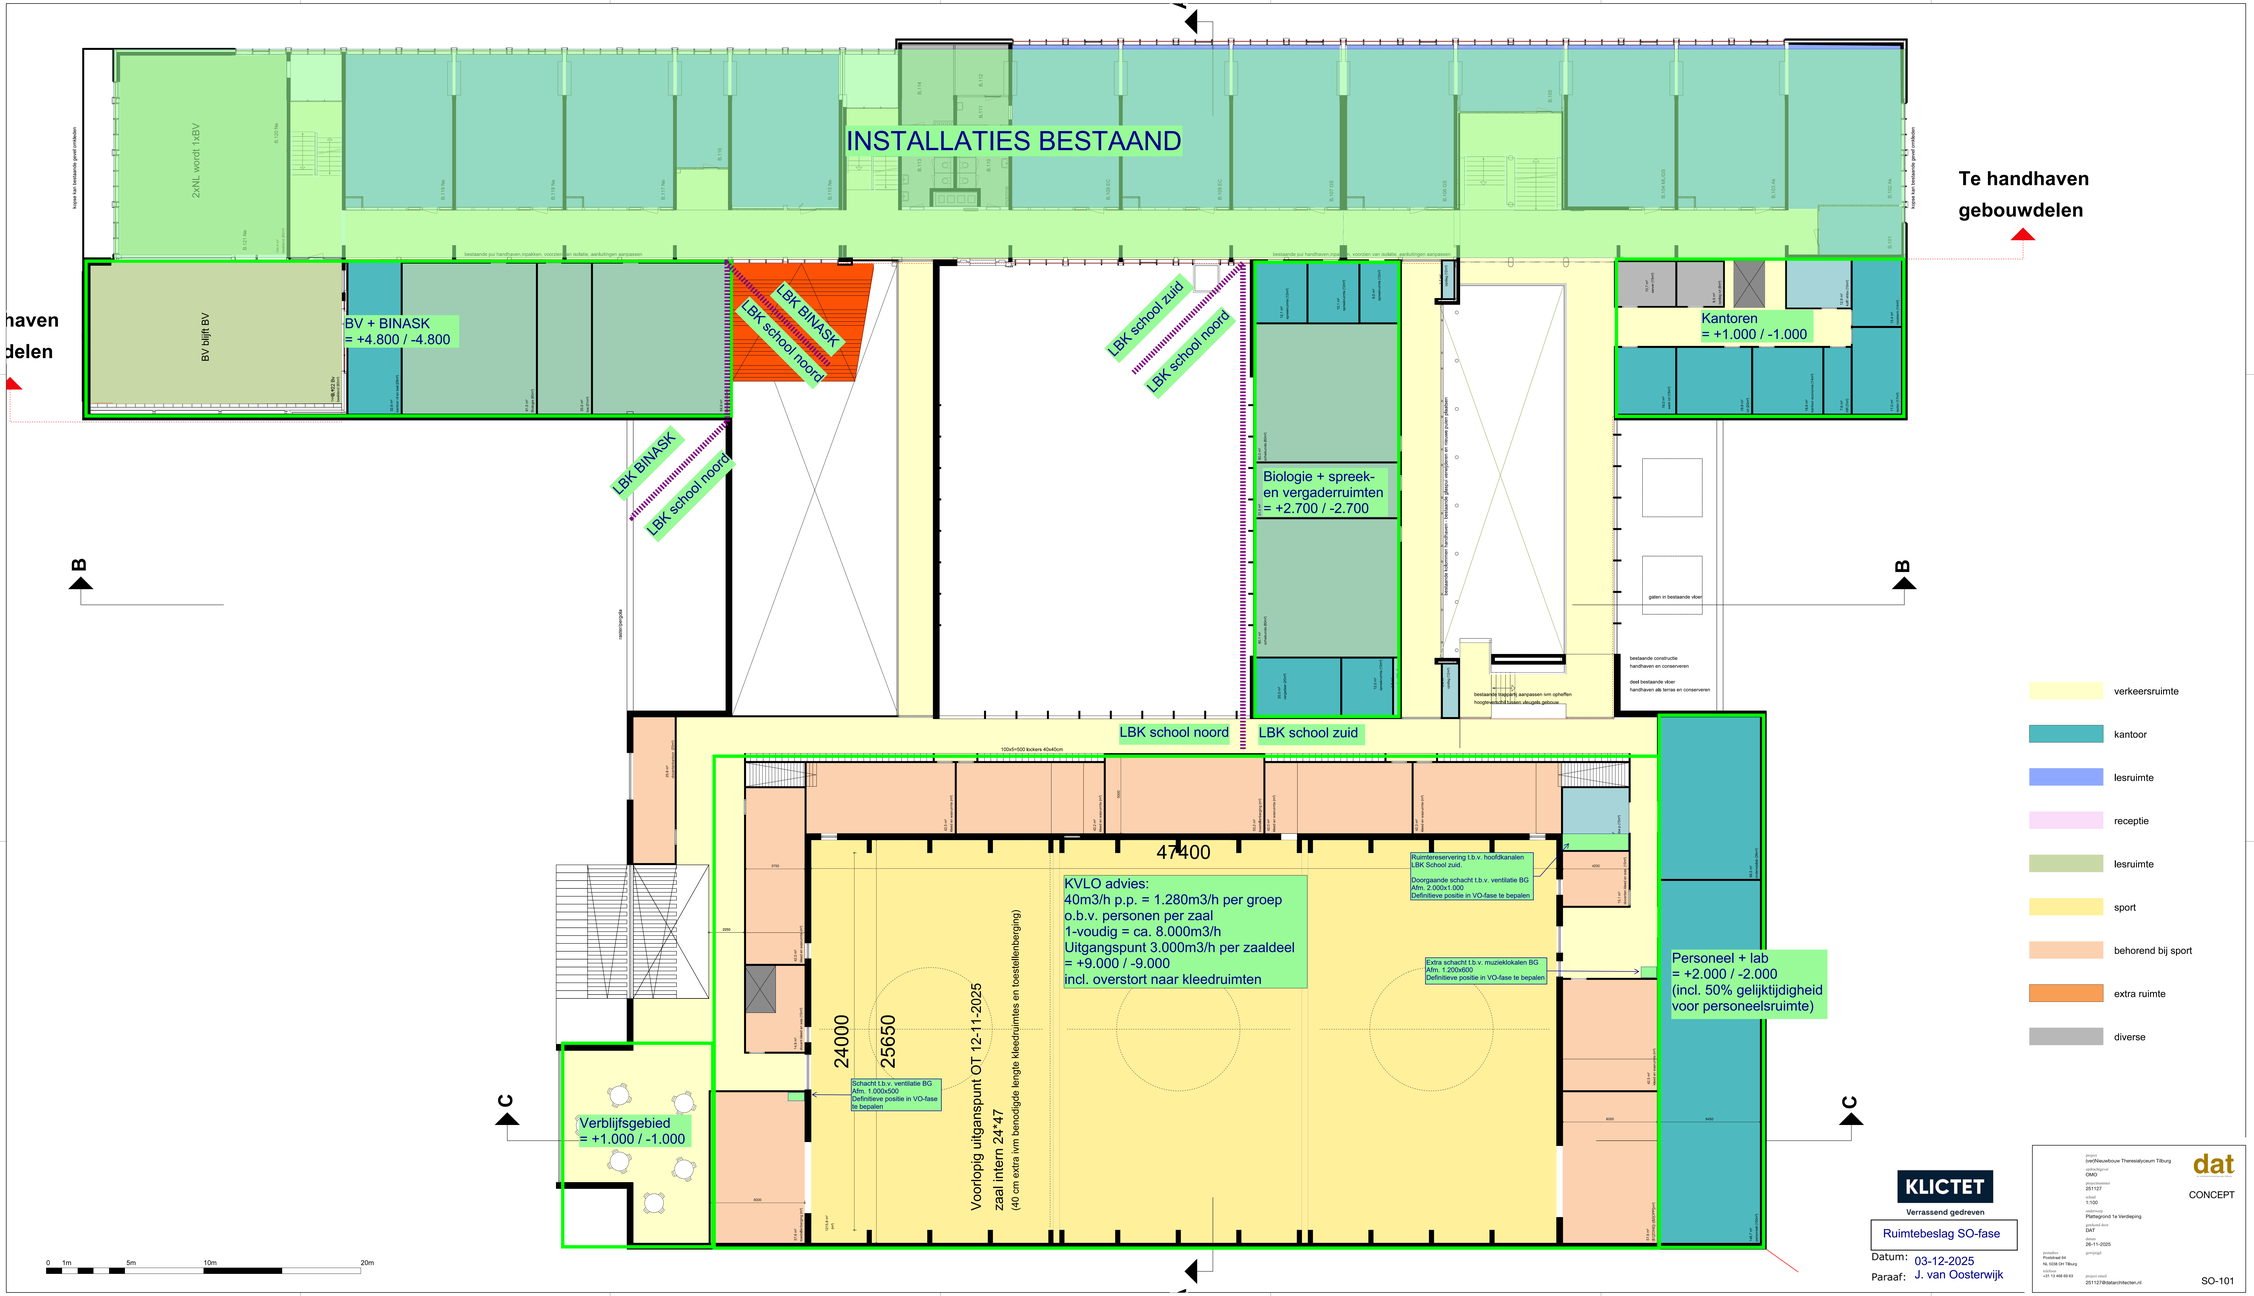

KLICTET
Verrassend gedreven

Ruimtebeslag SO-fase

Datum: 03-12-2025

Paraaf: J. van Oosterwijk

dat
CONCEPT

SO-101