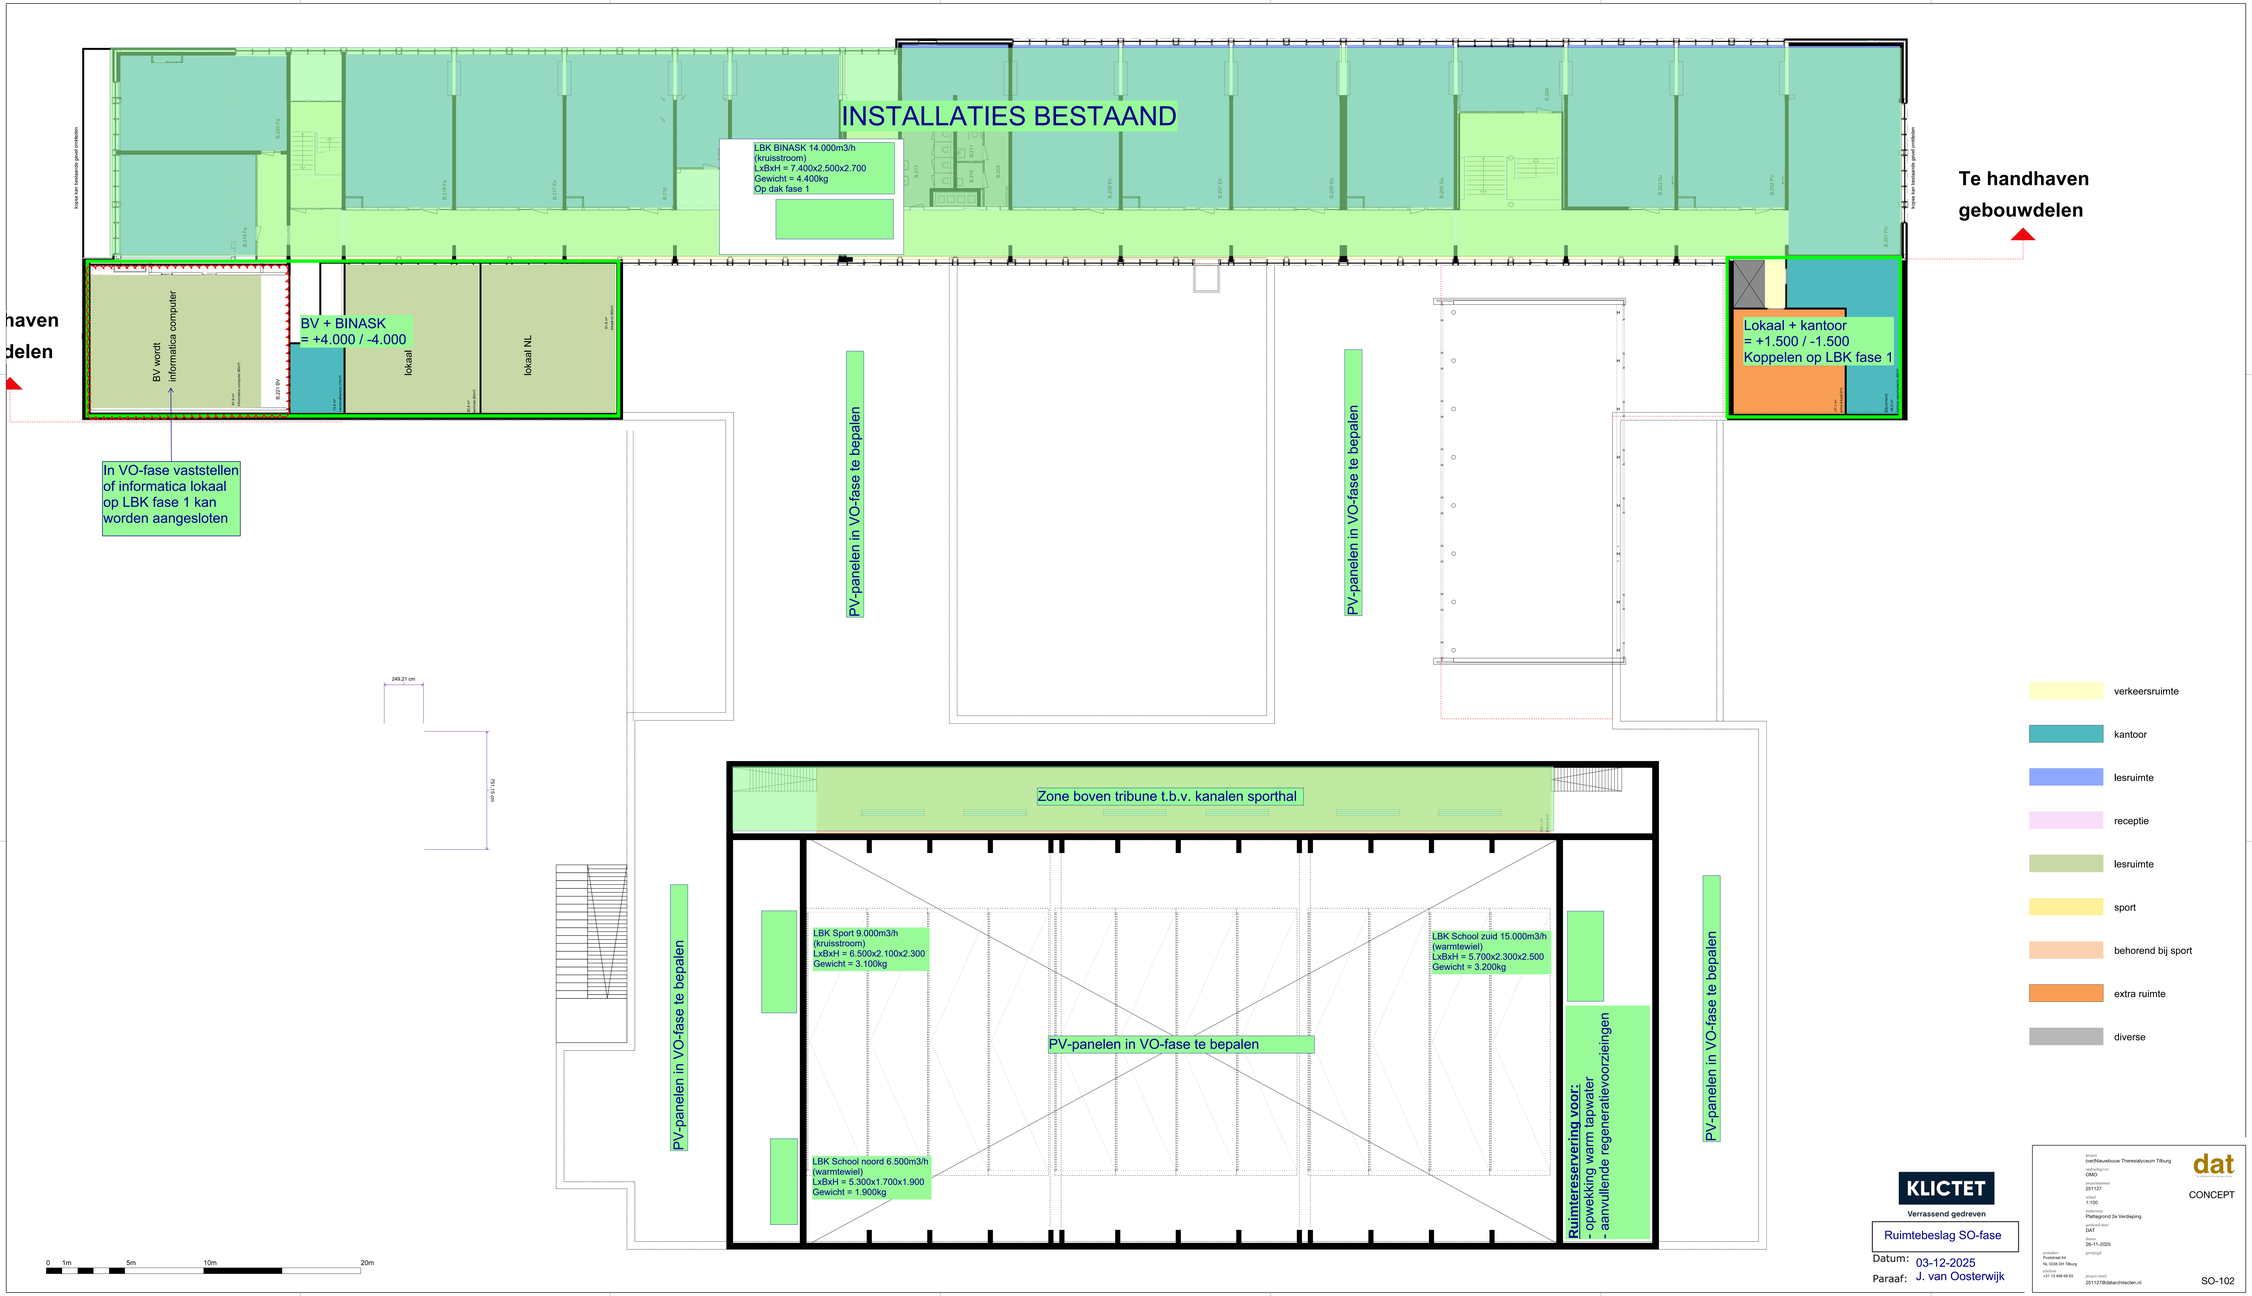

KLICTET
Verrassend gedreven

Ruimtebeslag SO-fase

Datum: 03-12-2025
Paraaf: J. van Oosterwijk

project: (ver)Nieuwbouw Theresialyceum Tilburg
opdrachtgever: OMO
projectnummer: 251127
schaal: 1:100
plattegrond: Plattegrond 2e Verdieping
getekend door: DAT
datum: 26-11-2025
gecontroleerd door:

dat
CONCEPT

procesbox
Prinsbaan 64
NL 5038 DH Tilburg
telefoon
+31 13 466 69 63
privacy-mailbox
251127@datarchitecten.nl

SO-102