




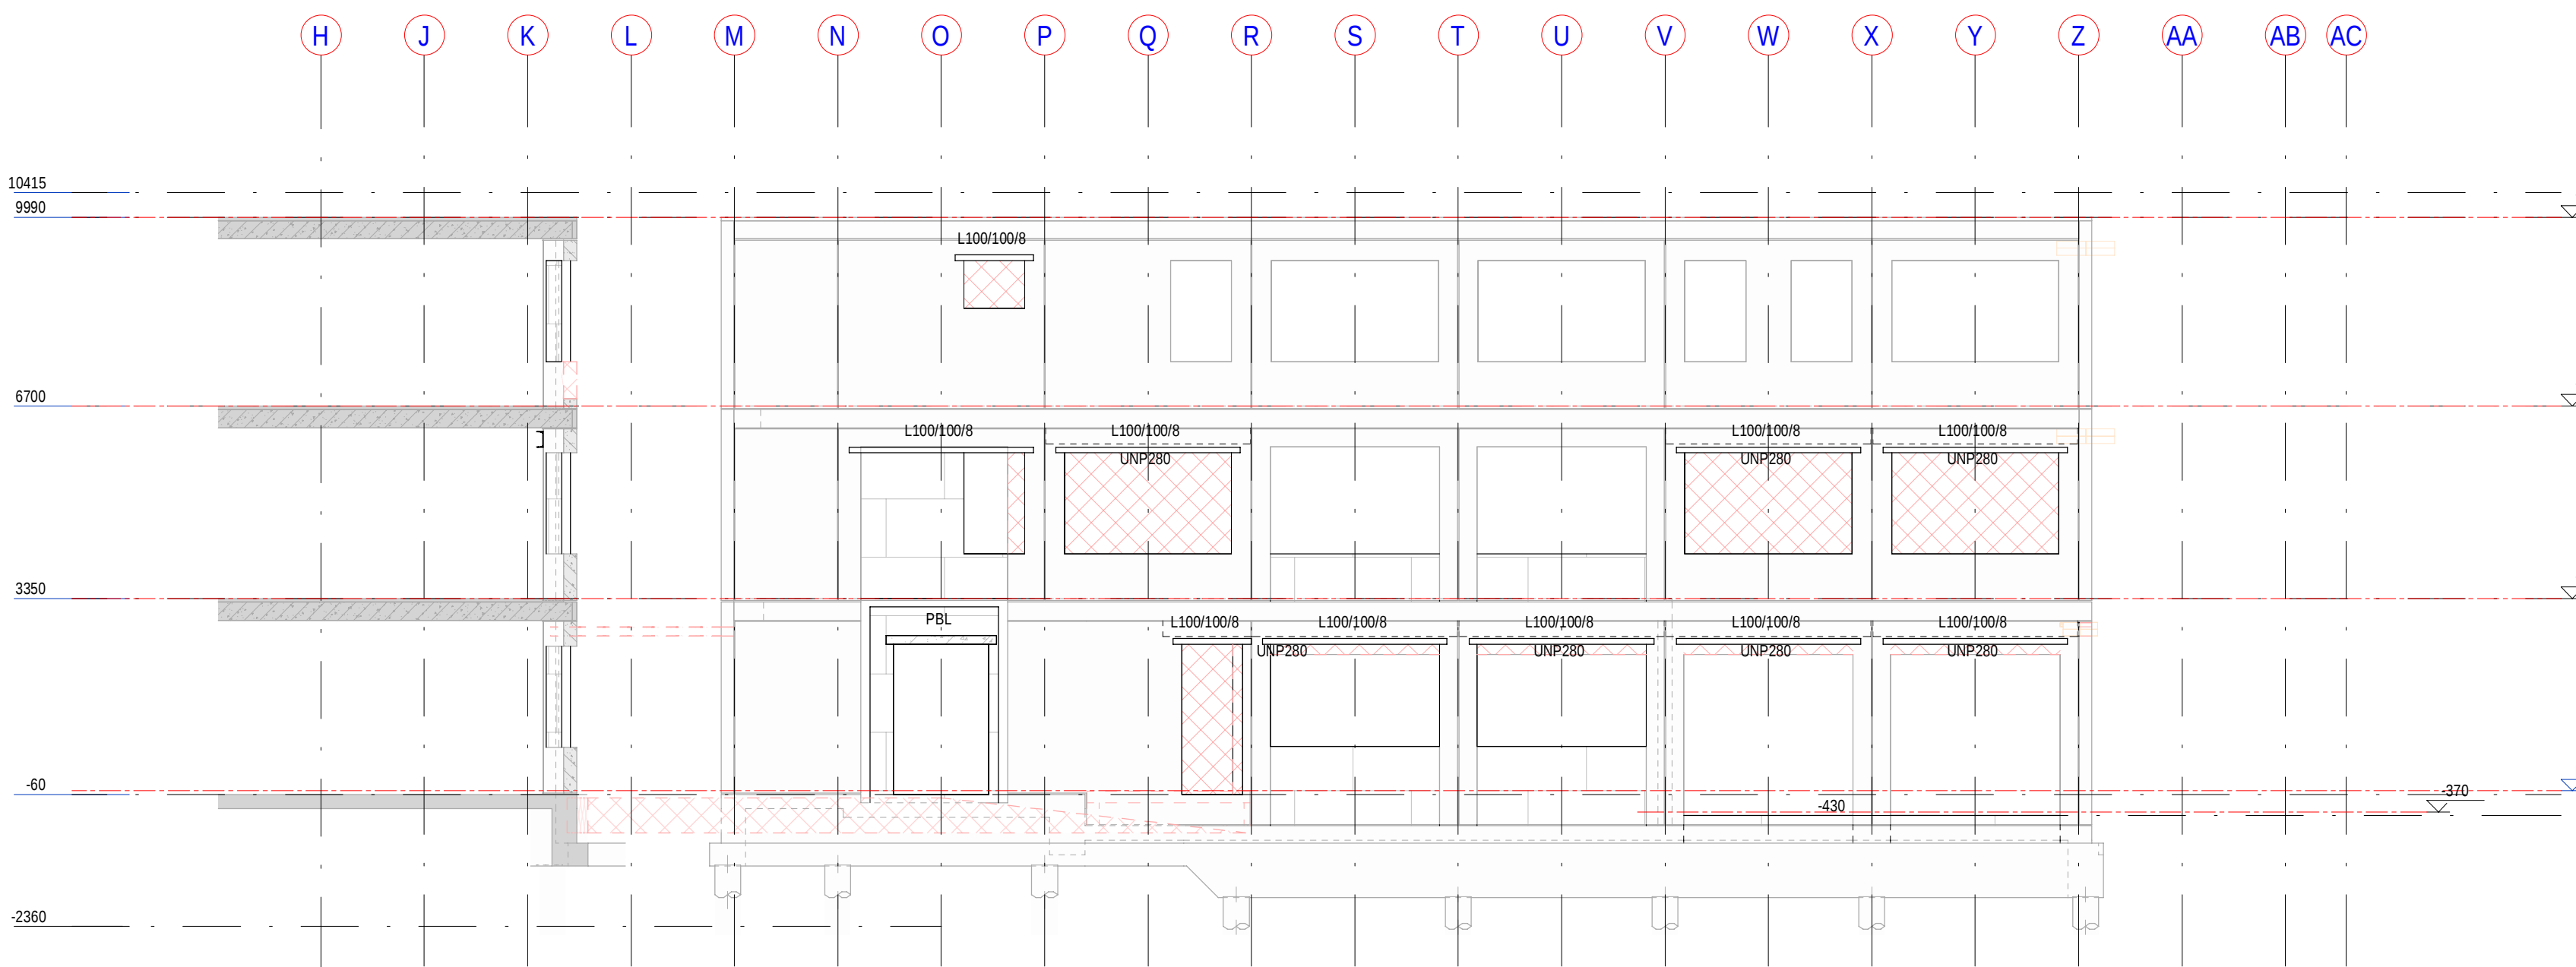


Doorsnede as 12 SL

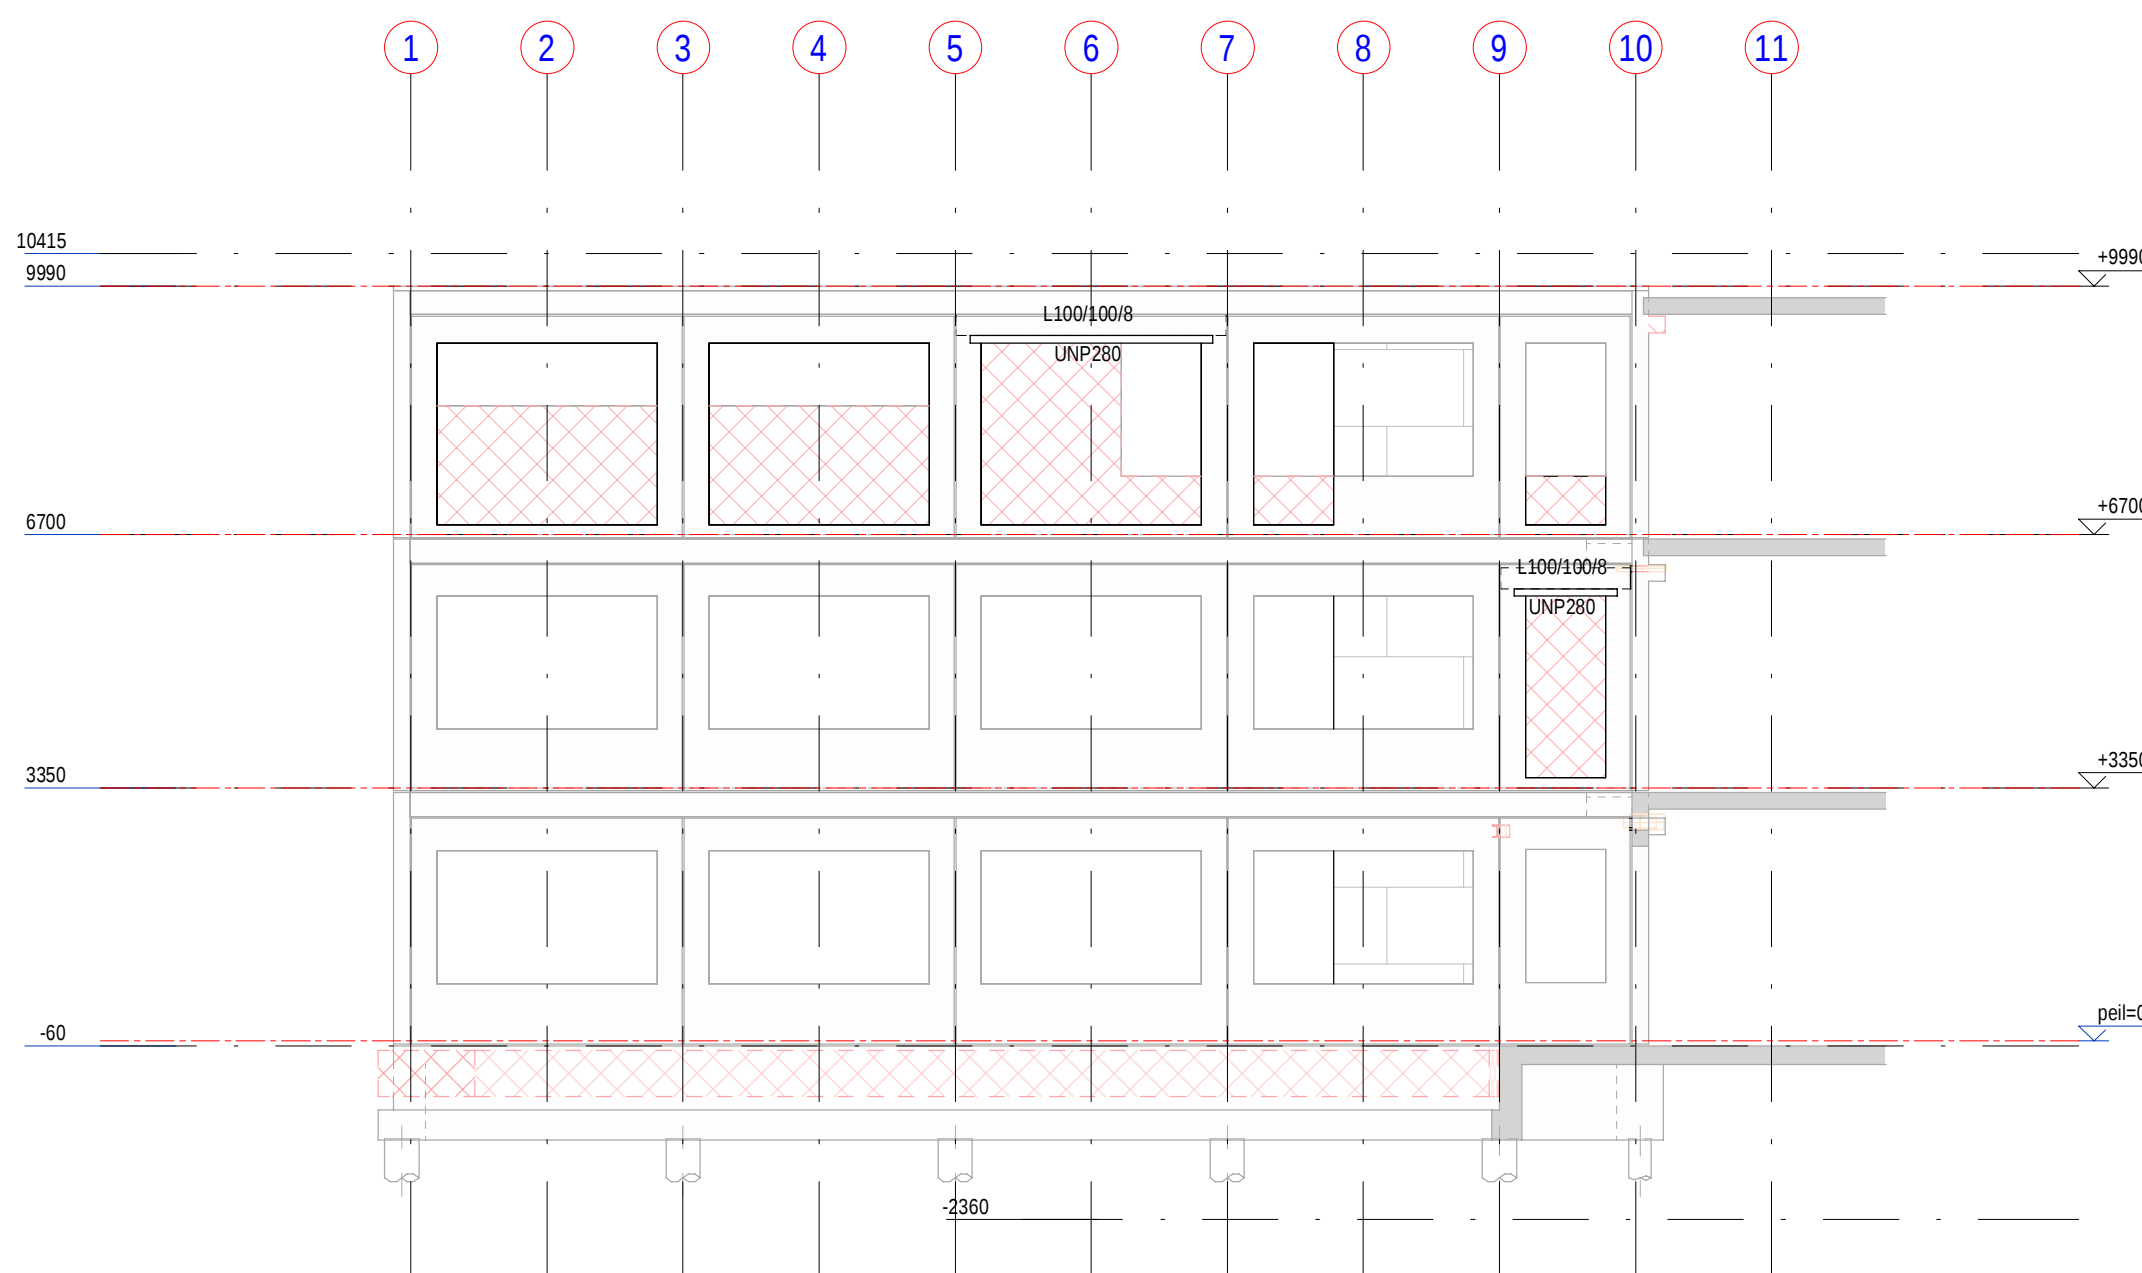


Doorsnede as G SL

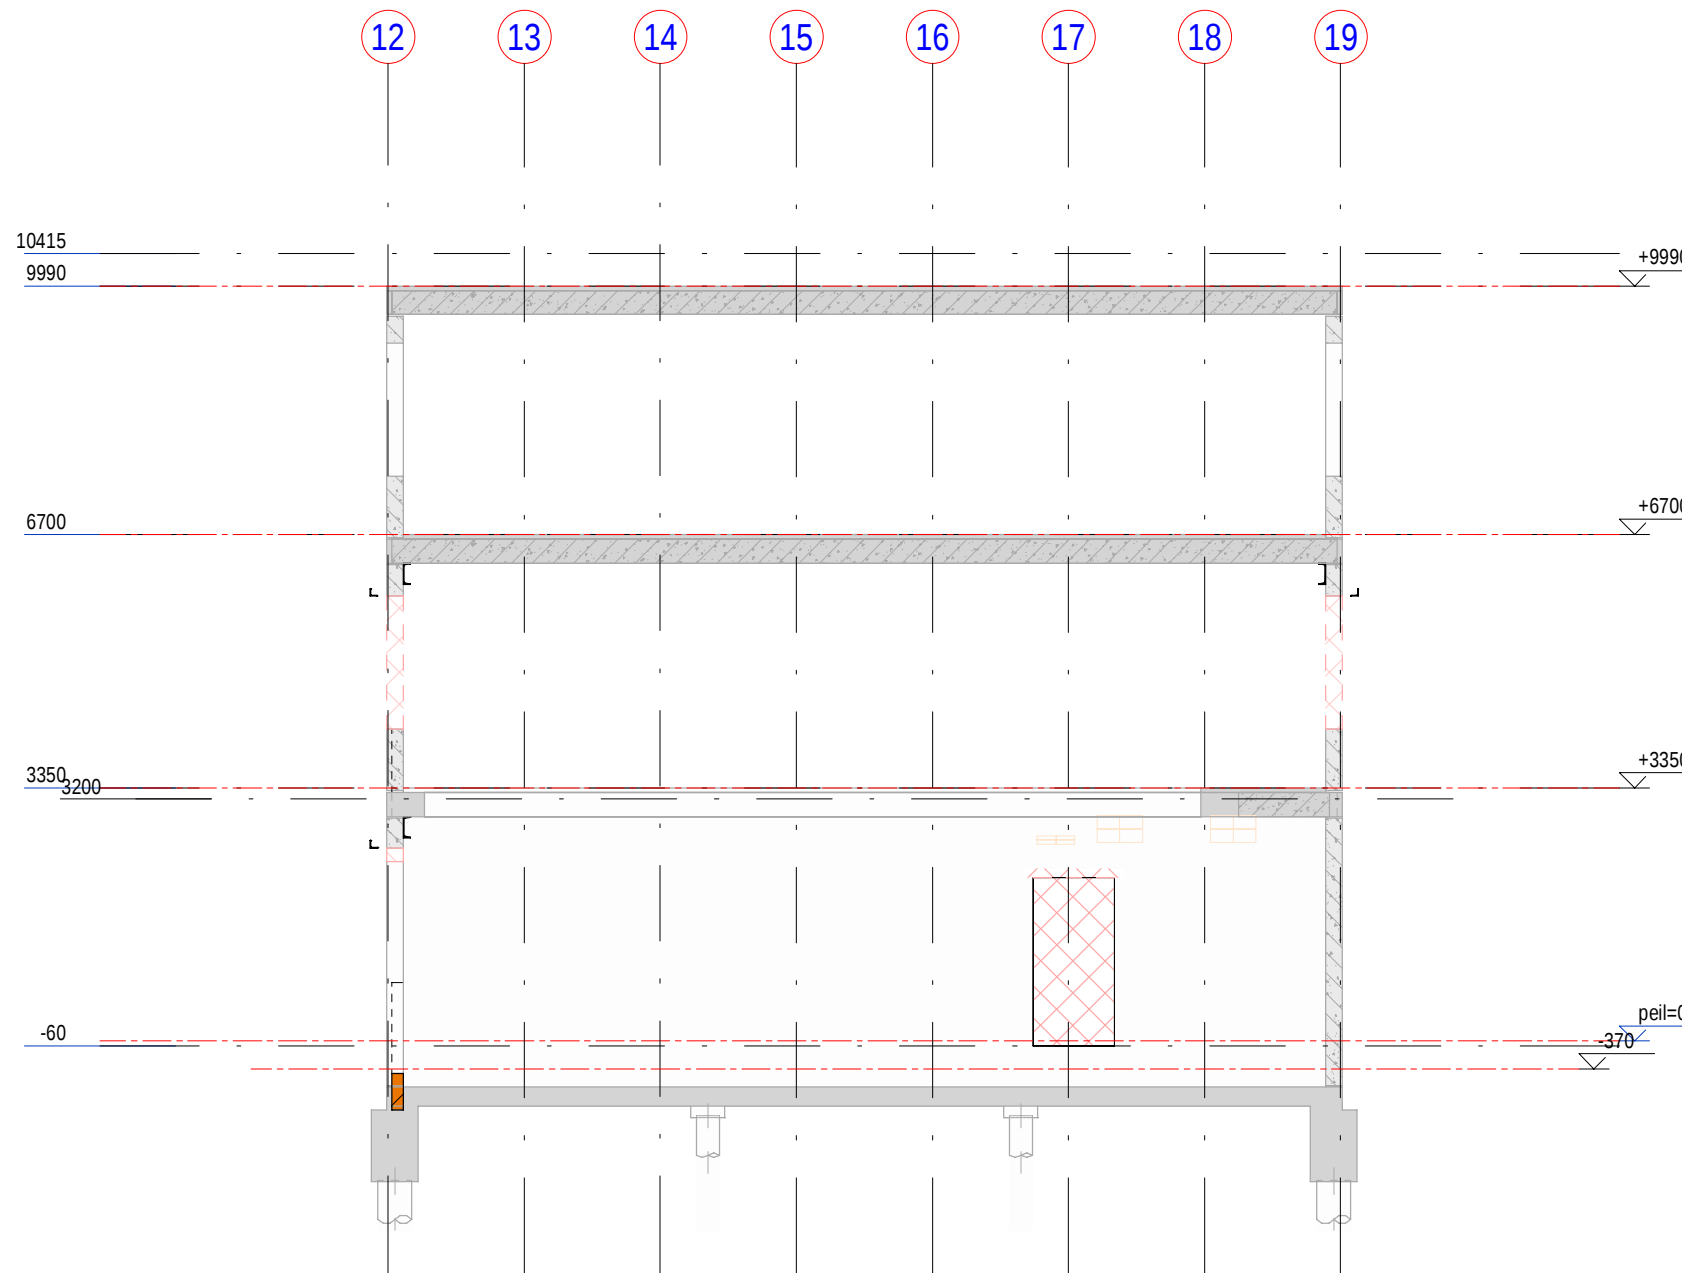


Doorsnede as V SL

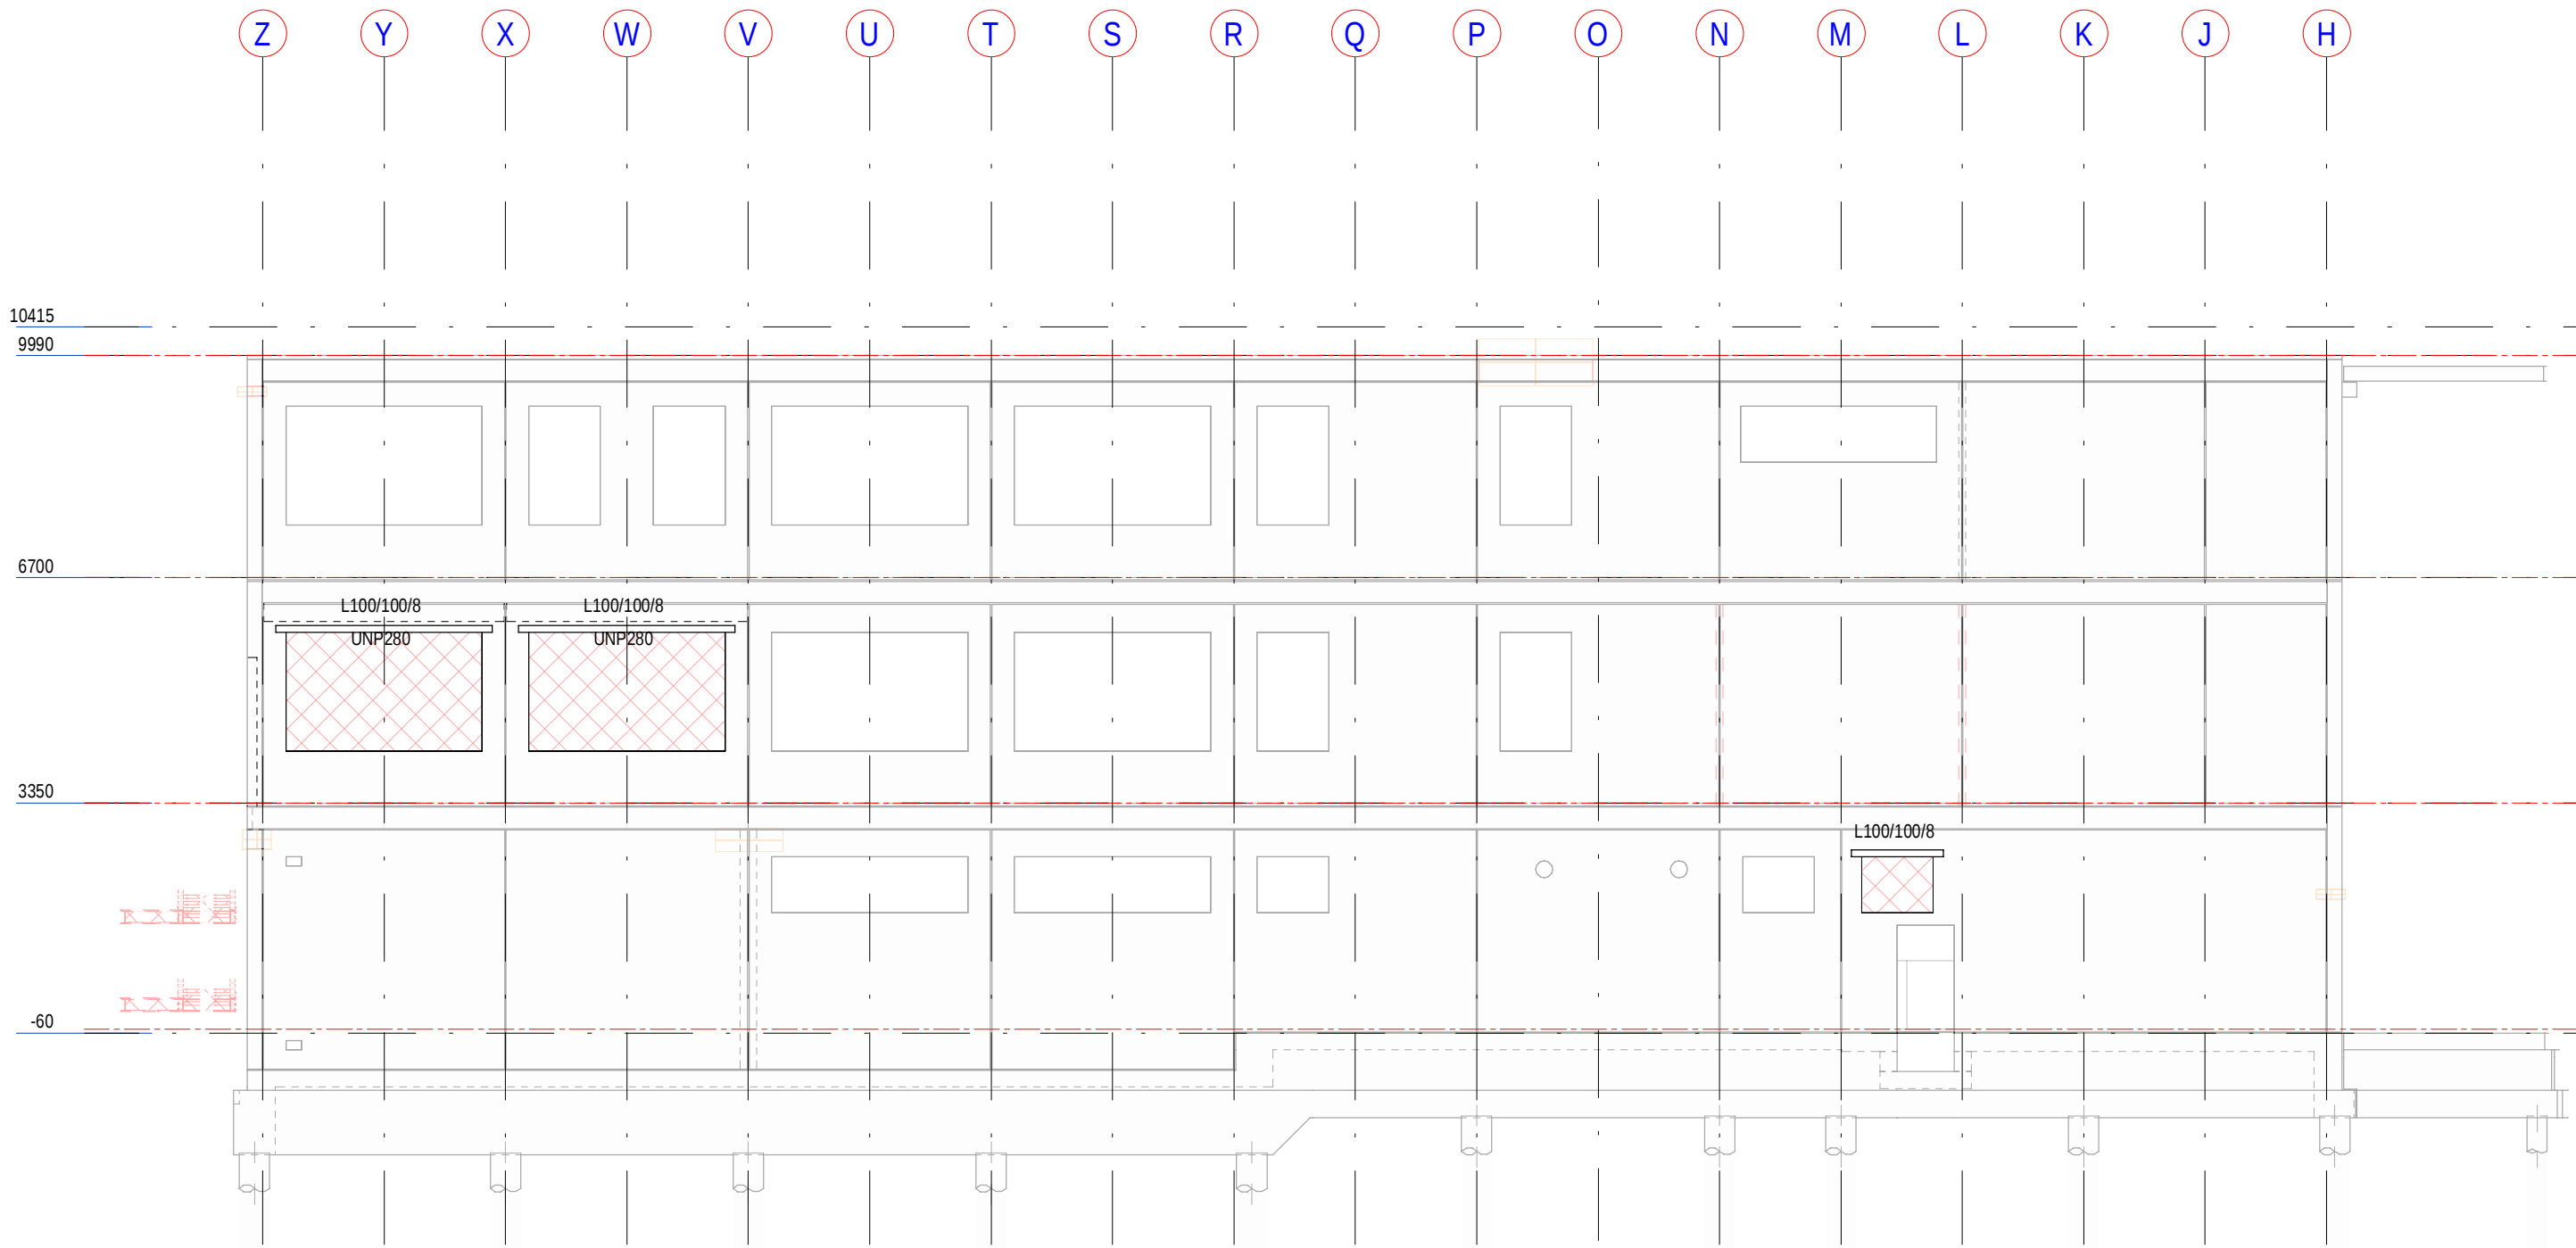


Doorsnede as 19 SL

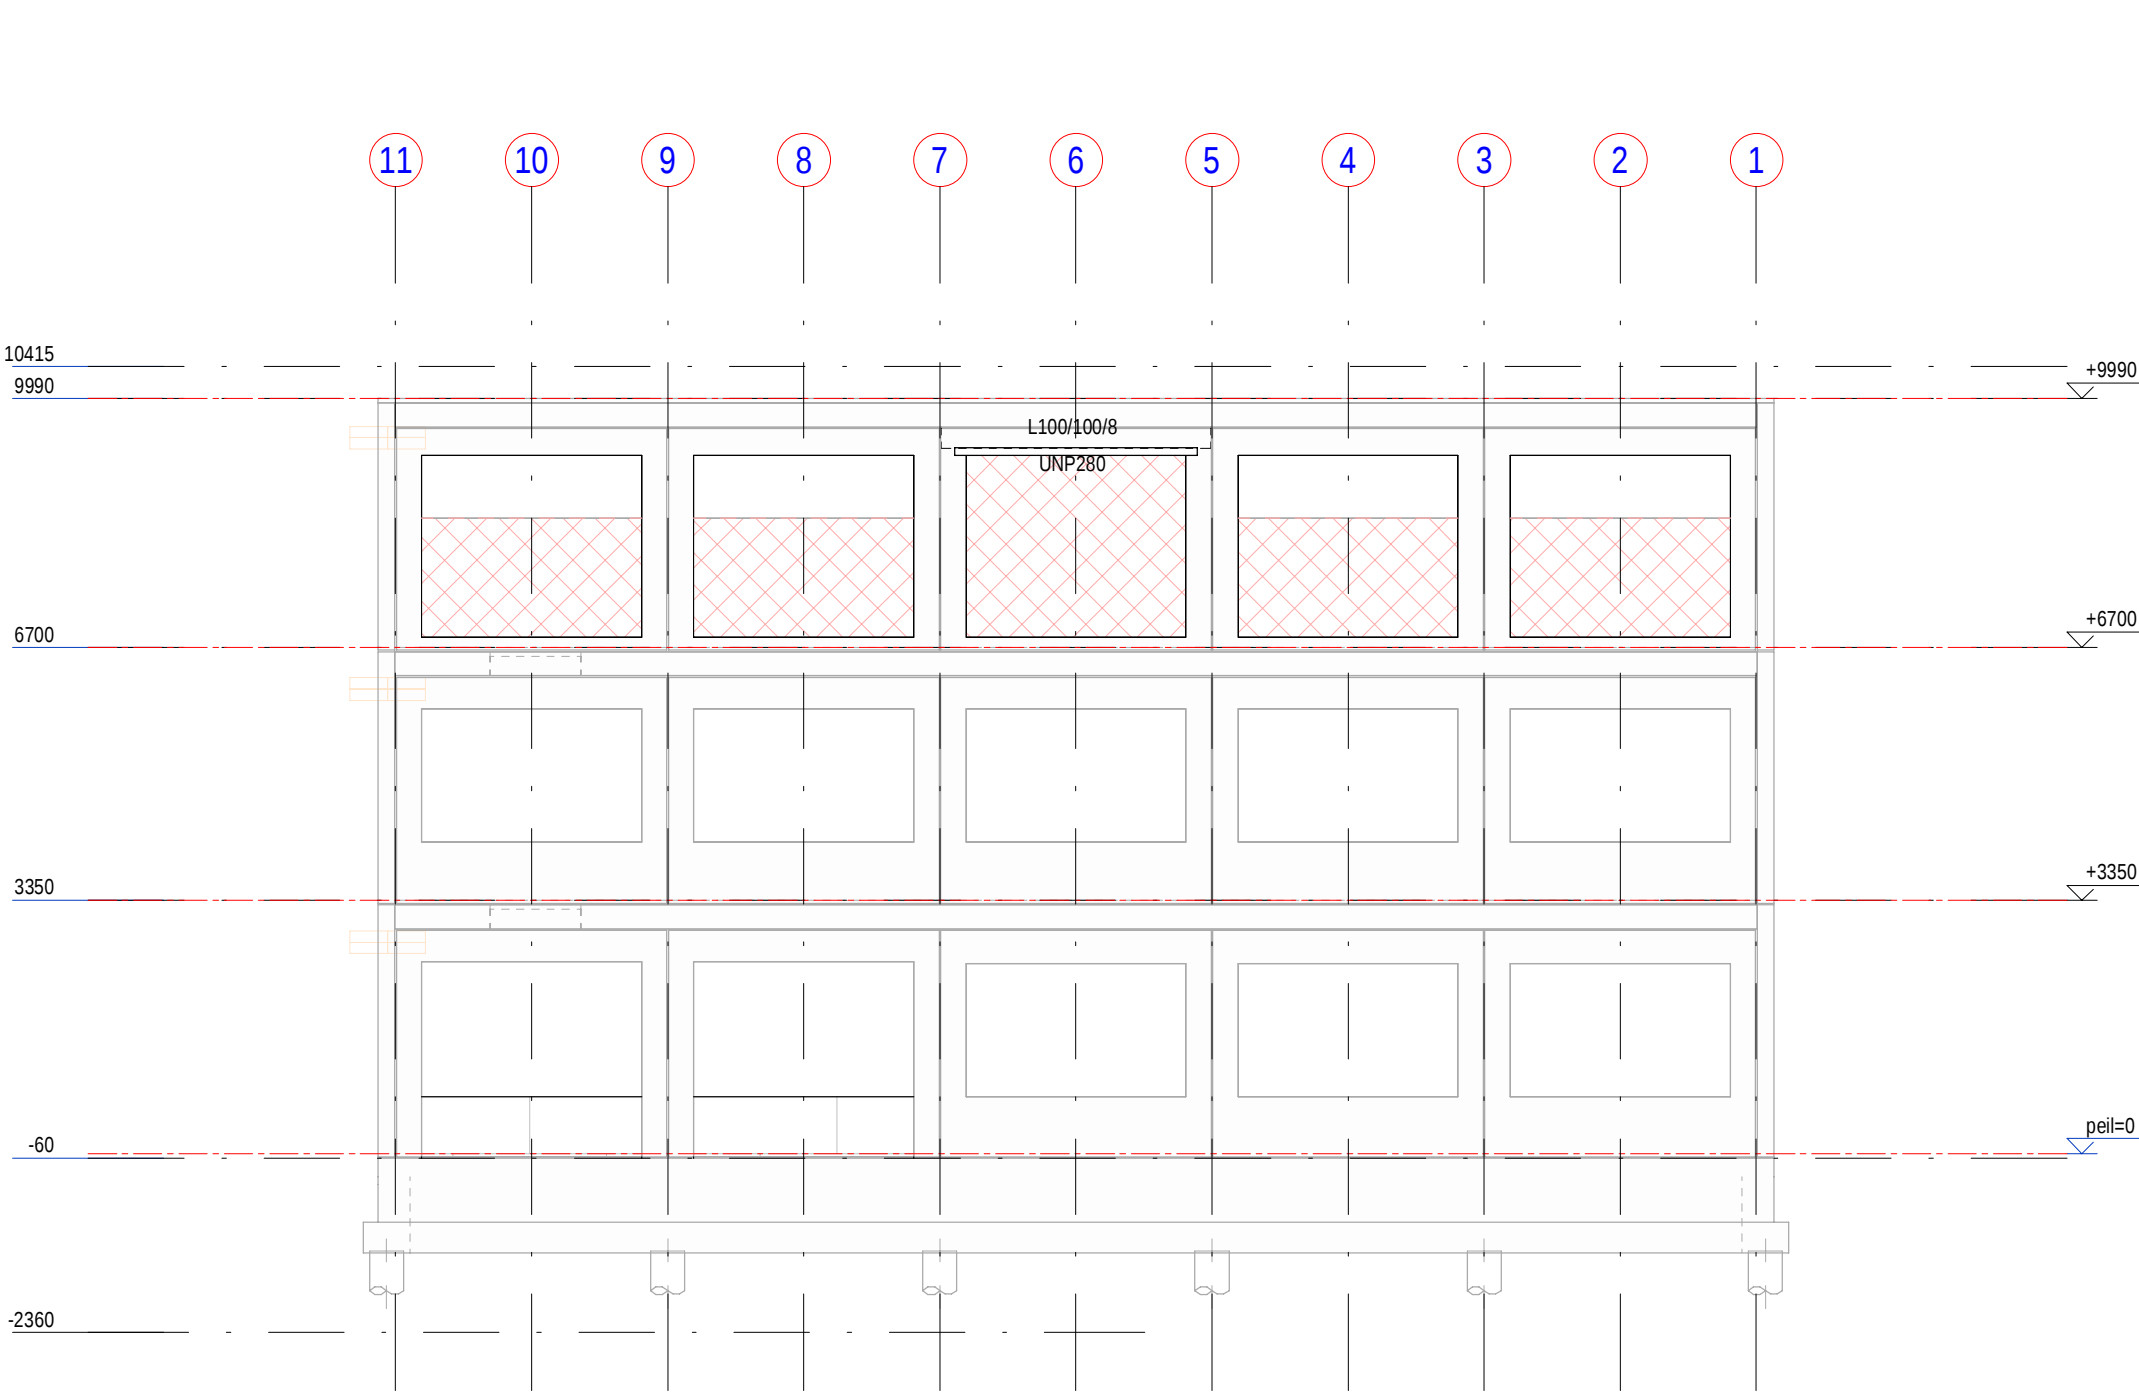


Doorsnede as A SL

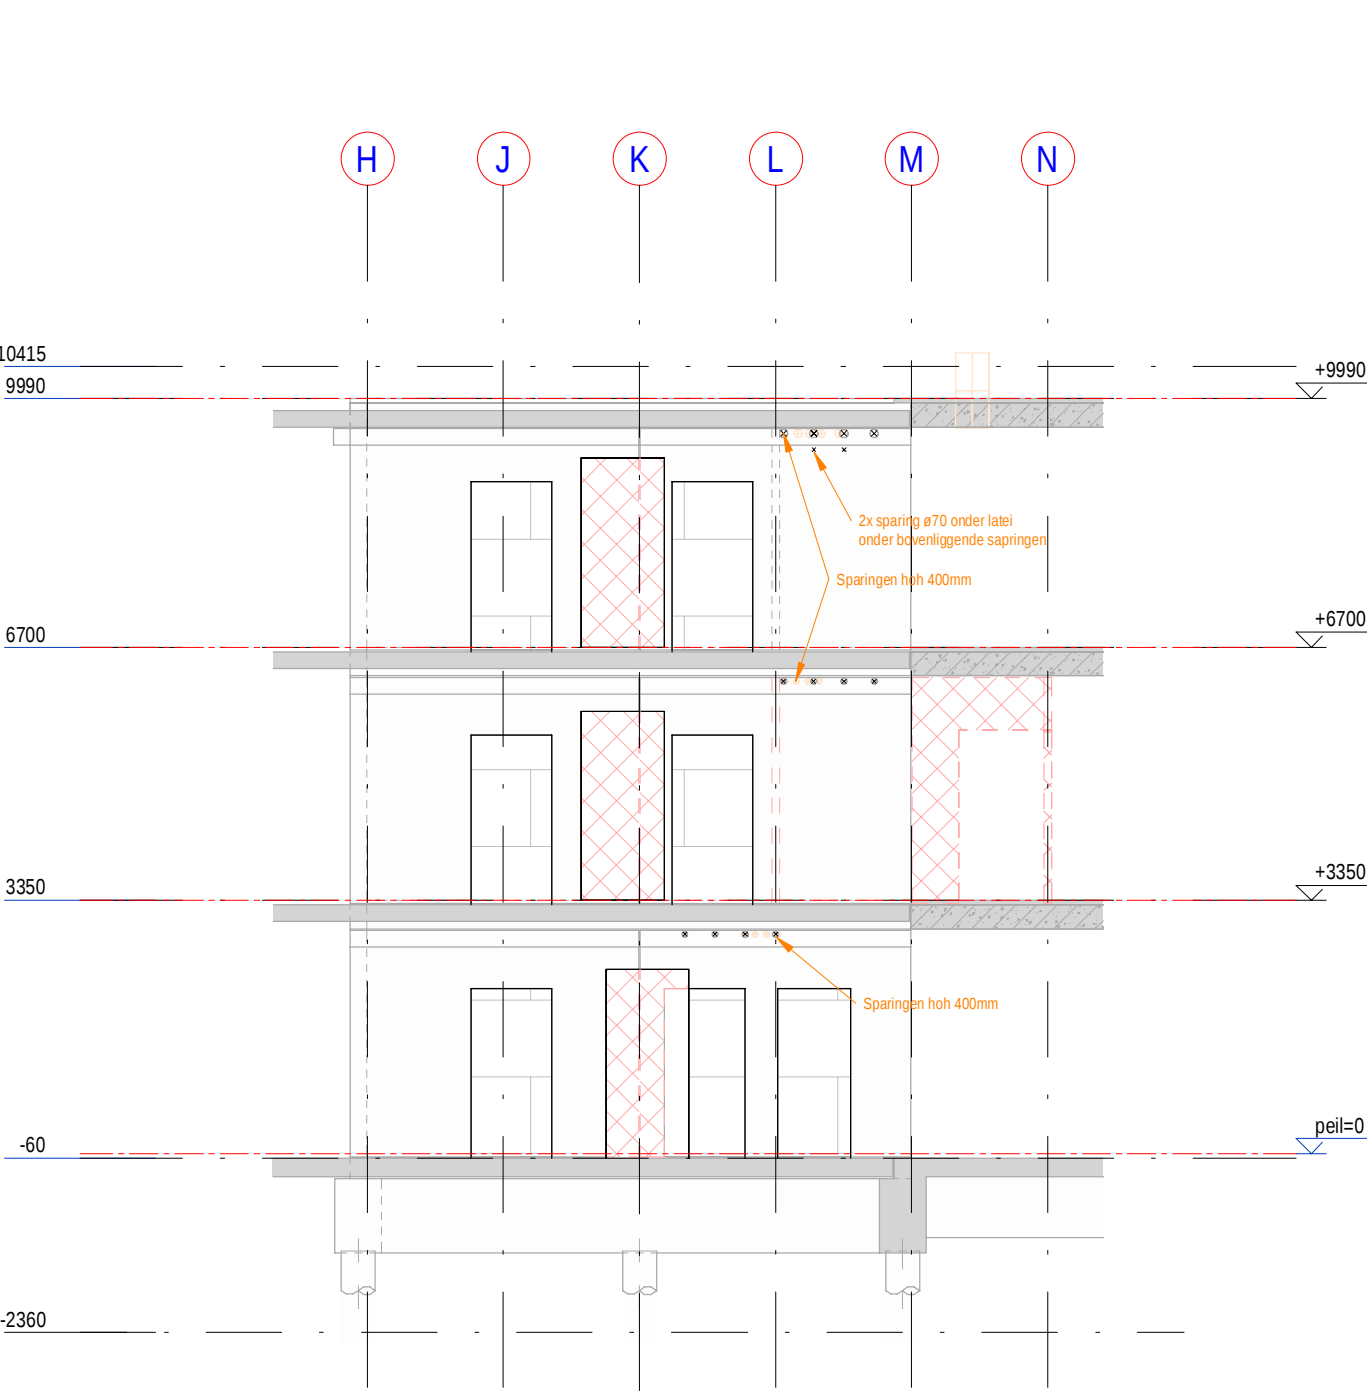


Doorsnede as 16 SL

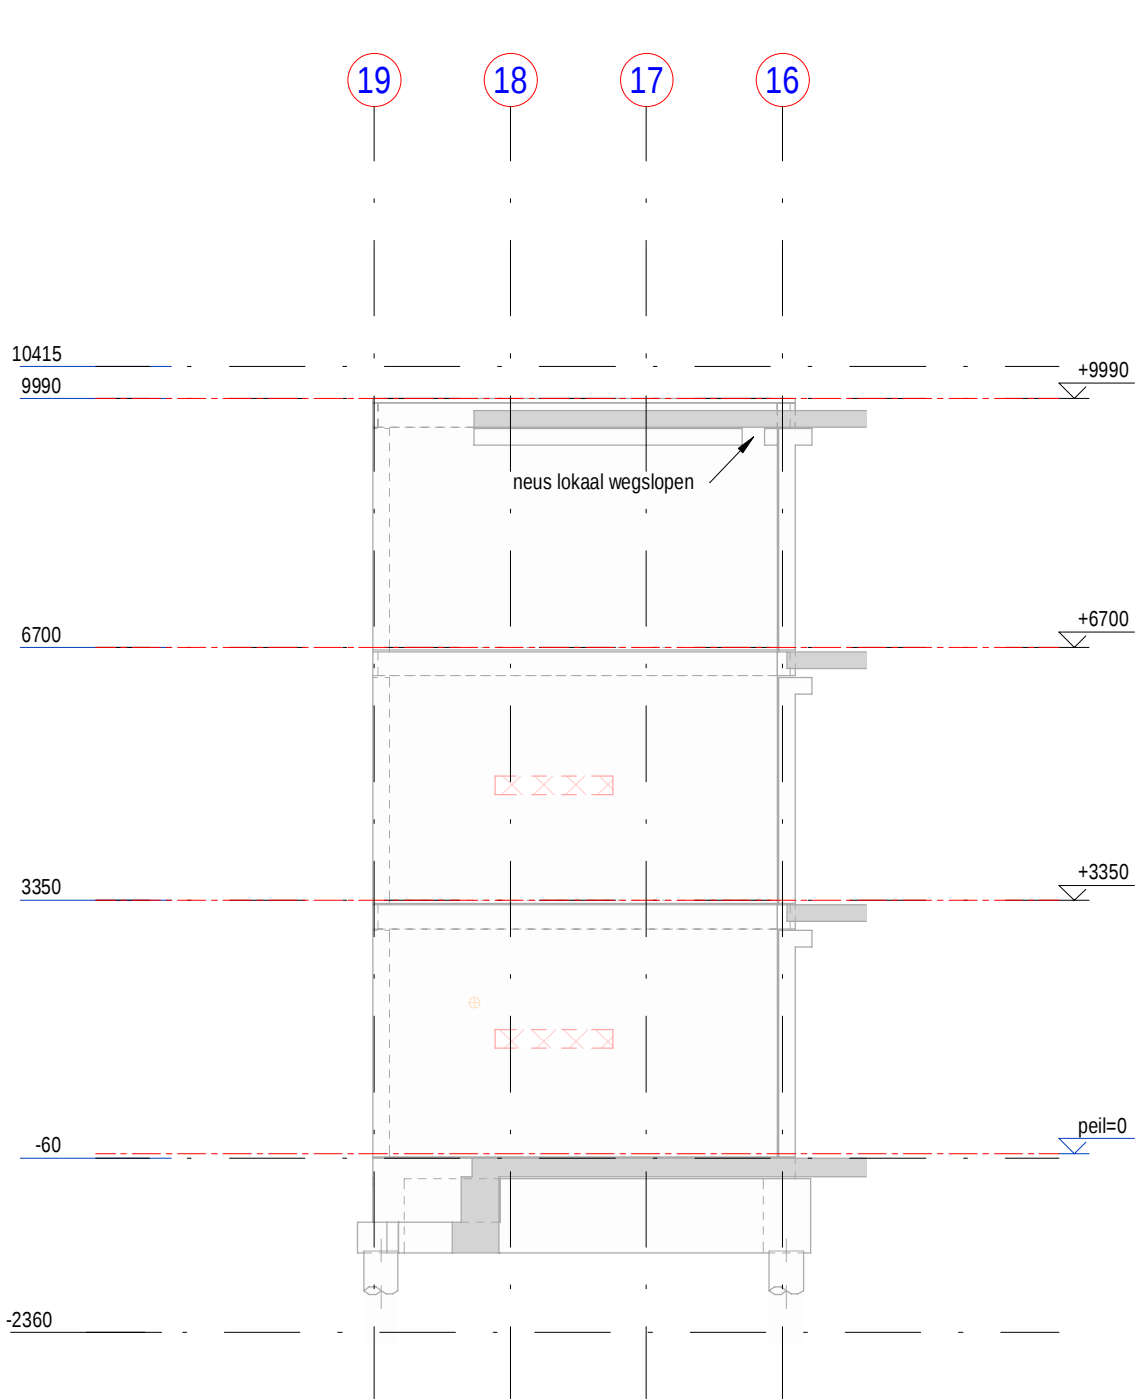


Doorsnede as H SL

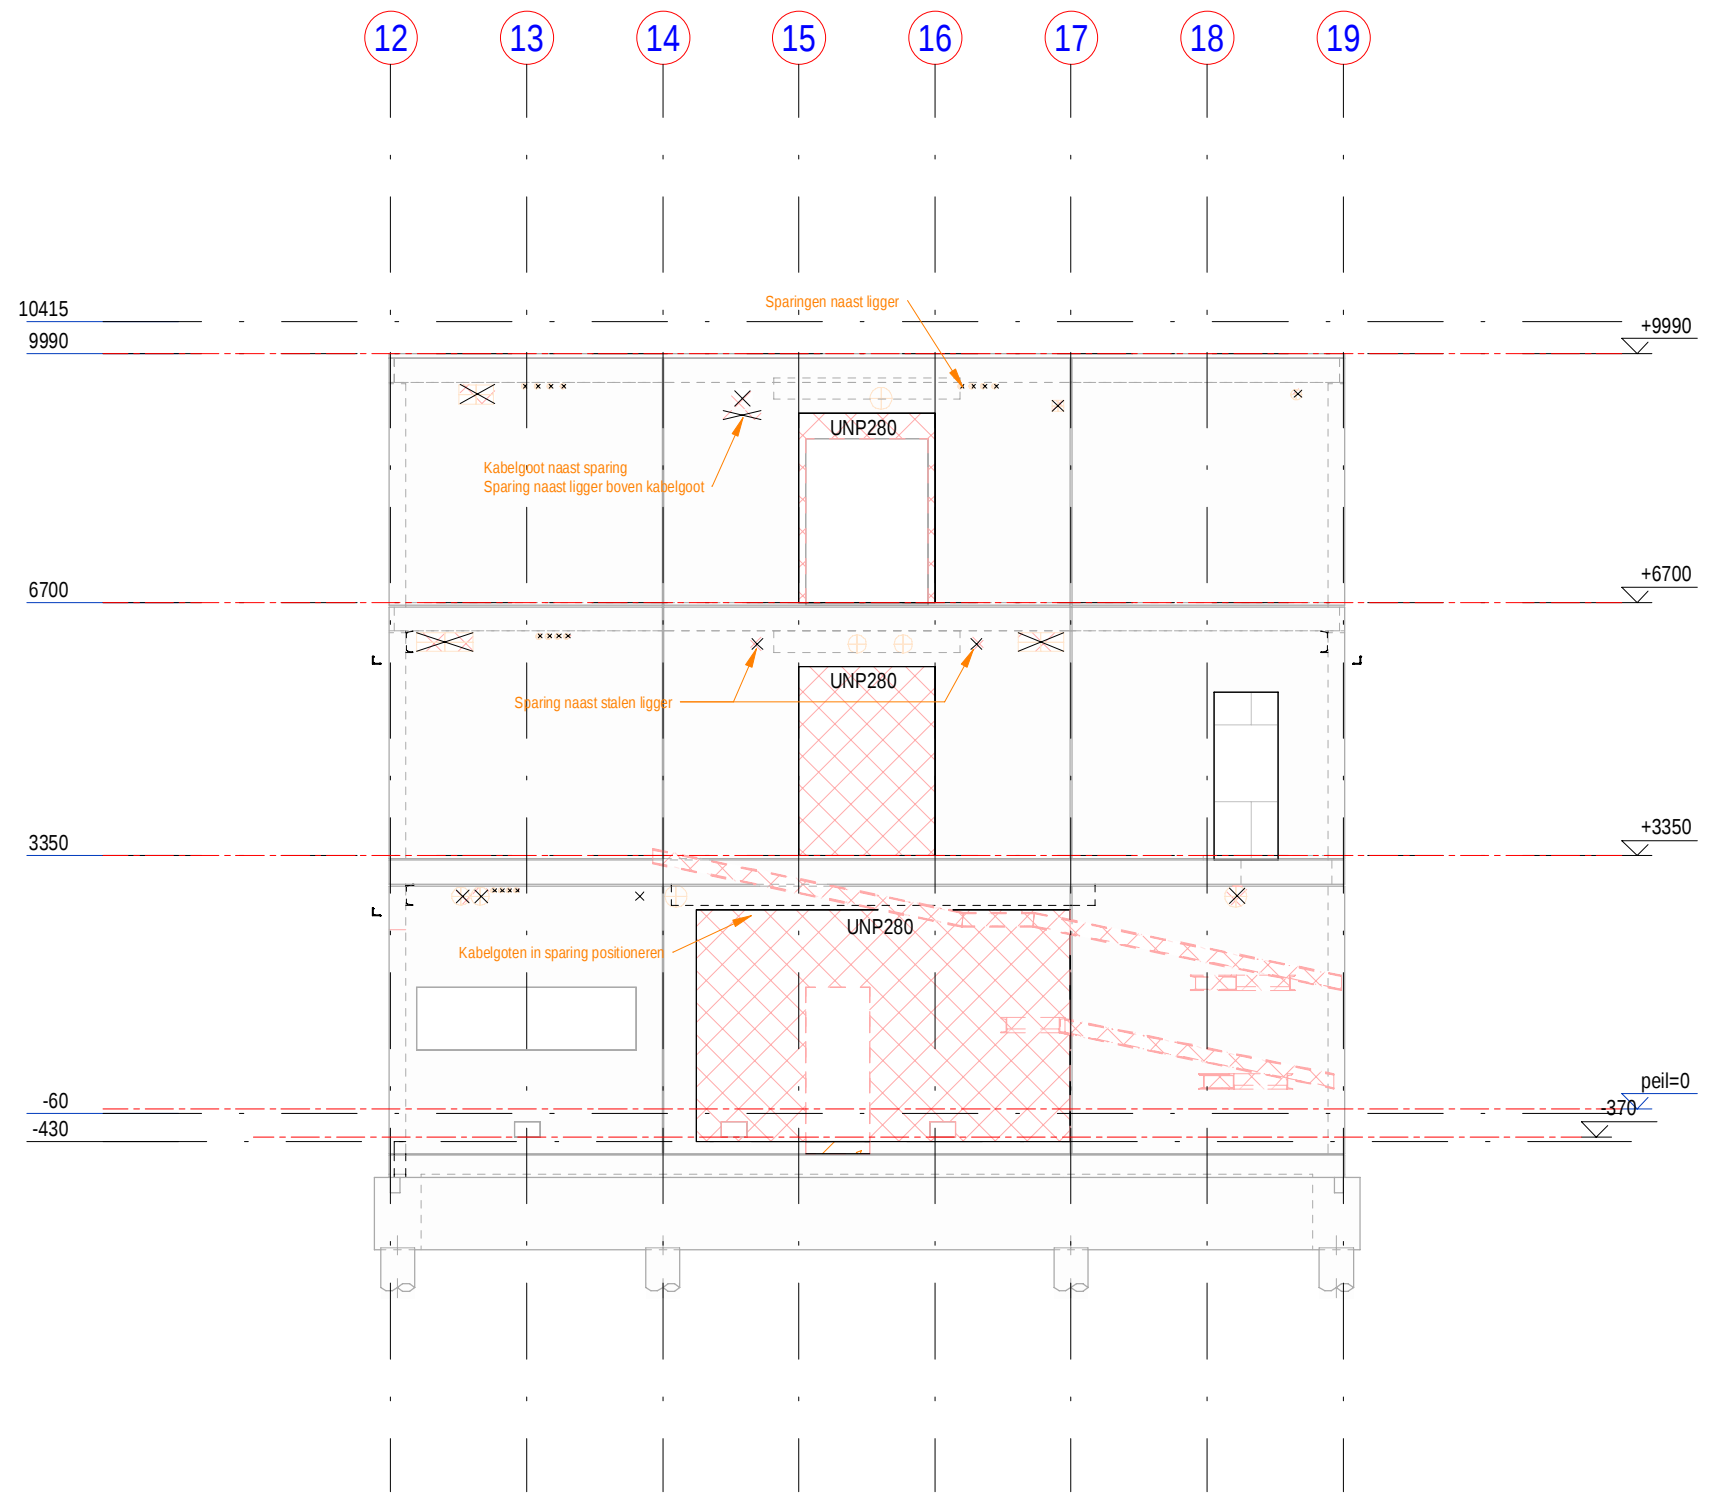


Doorsnede as Z SL

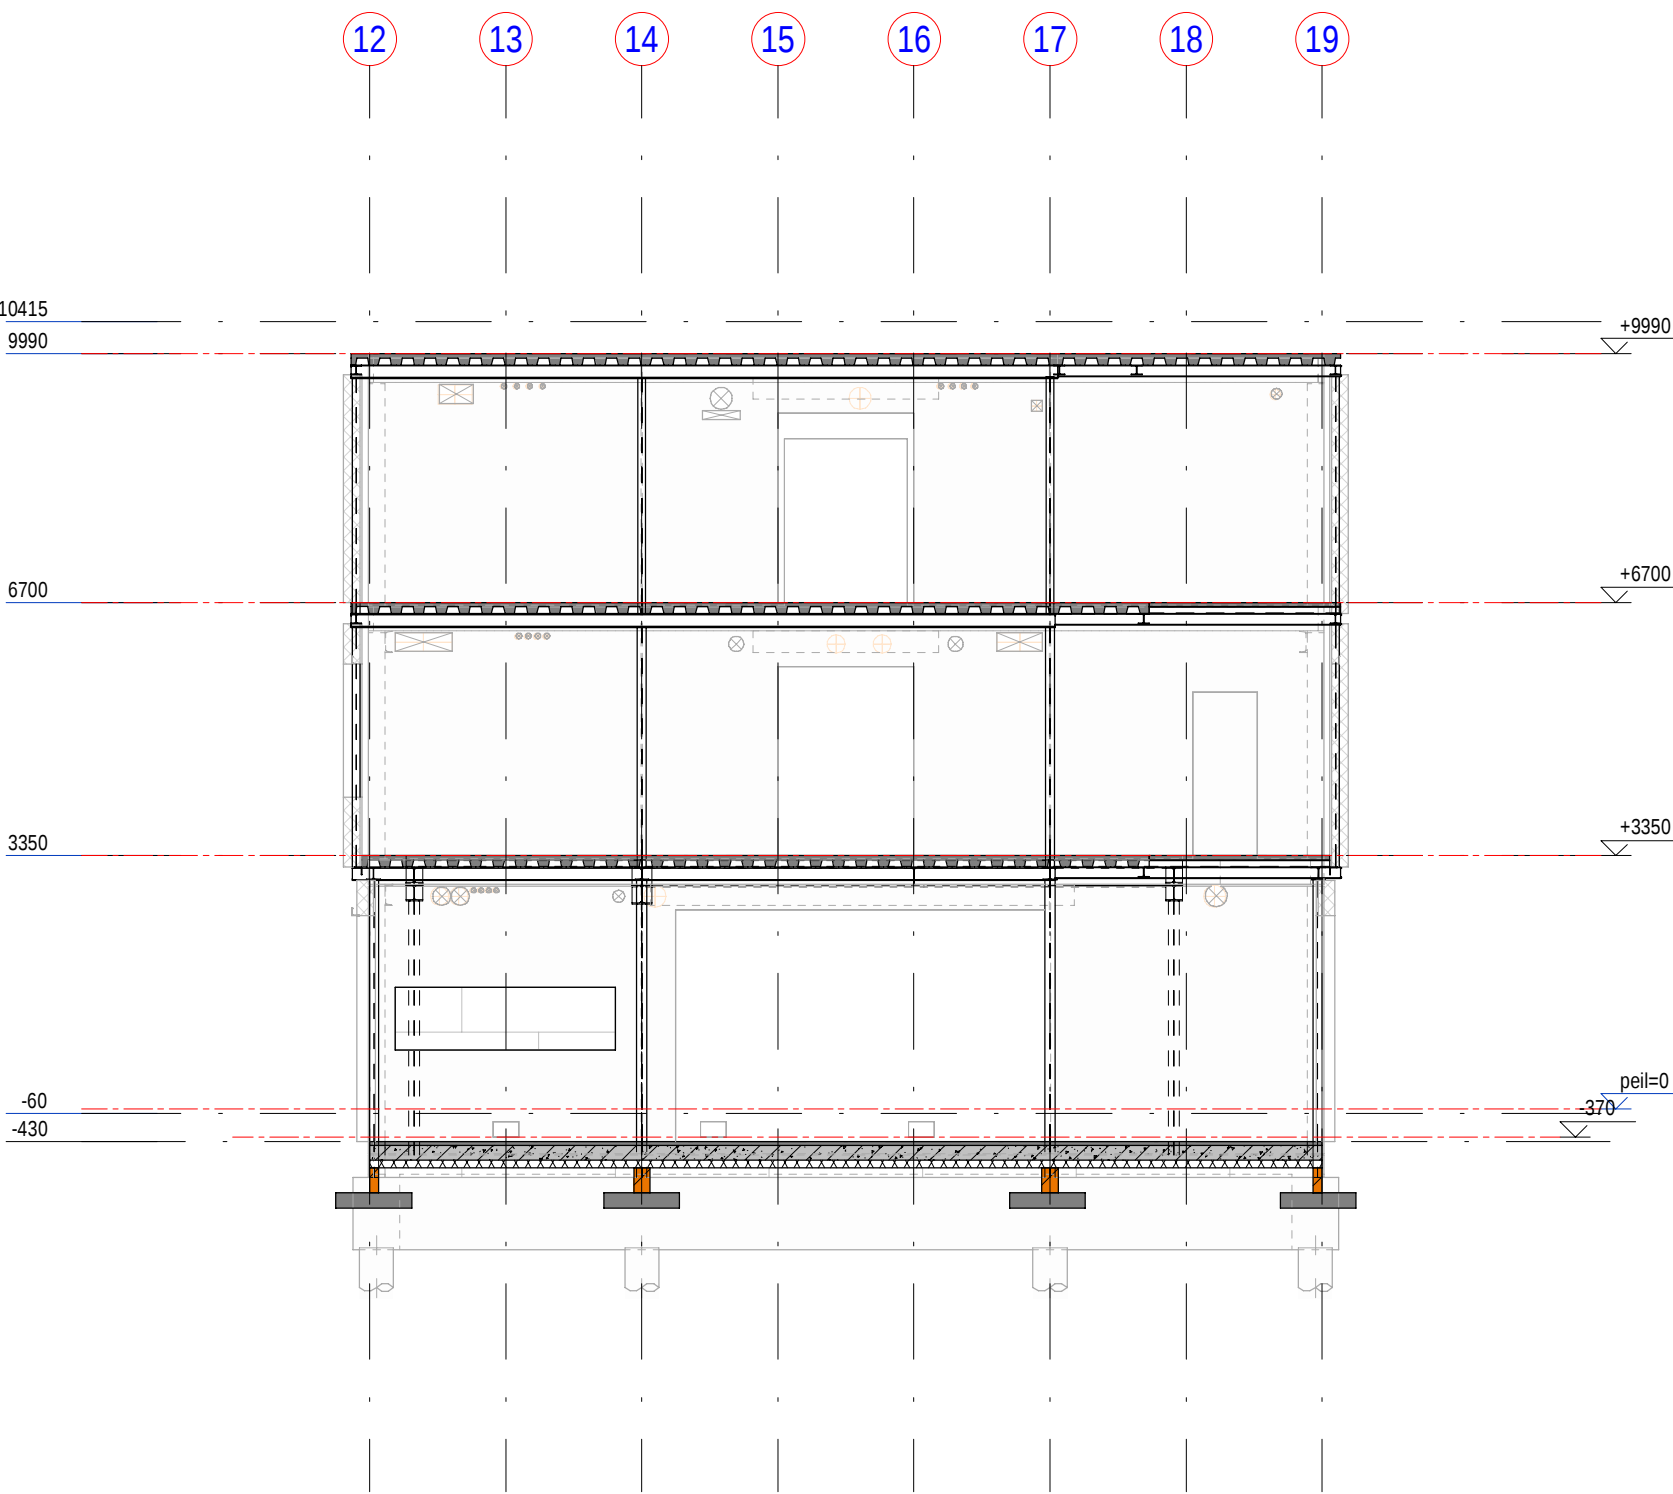


Doorsnede as Z NW.

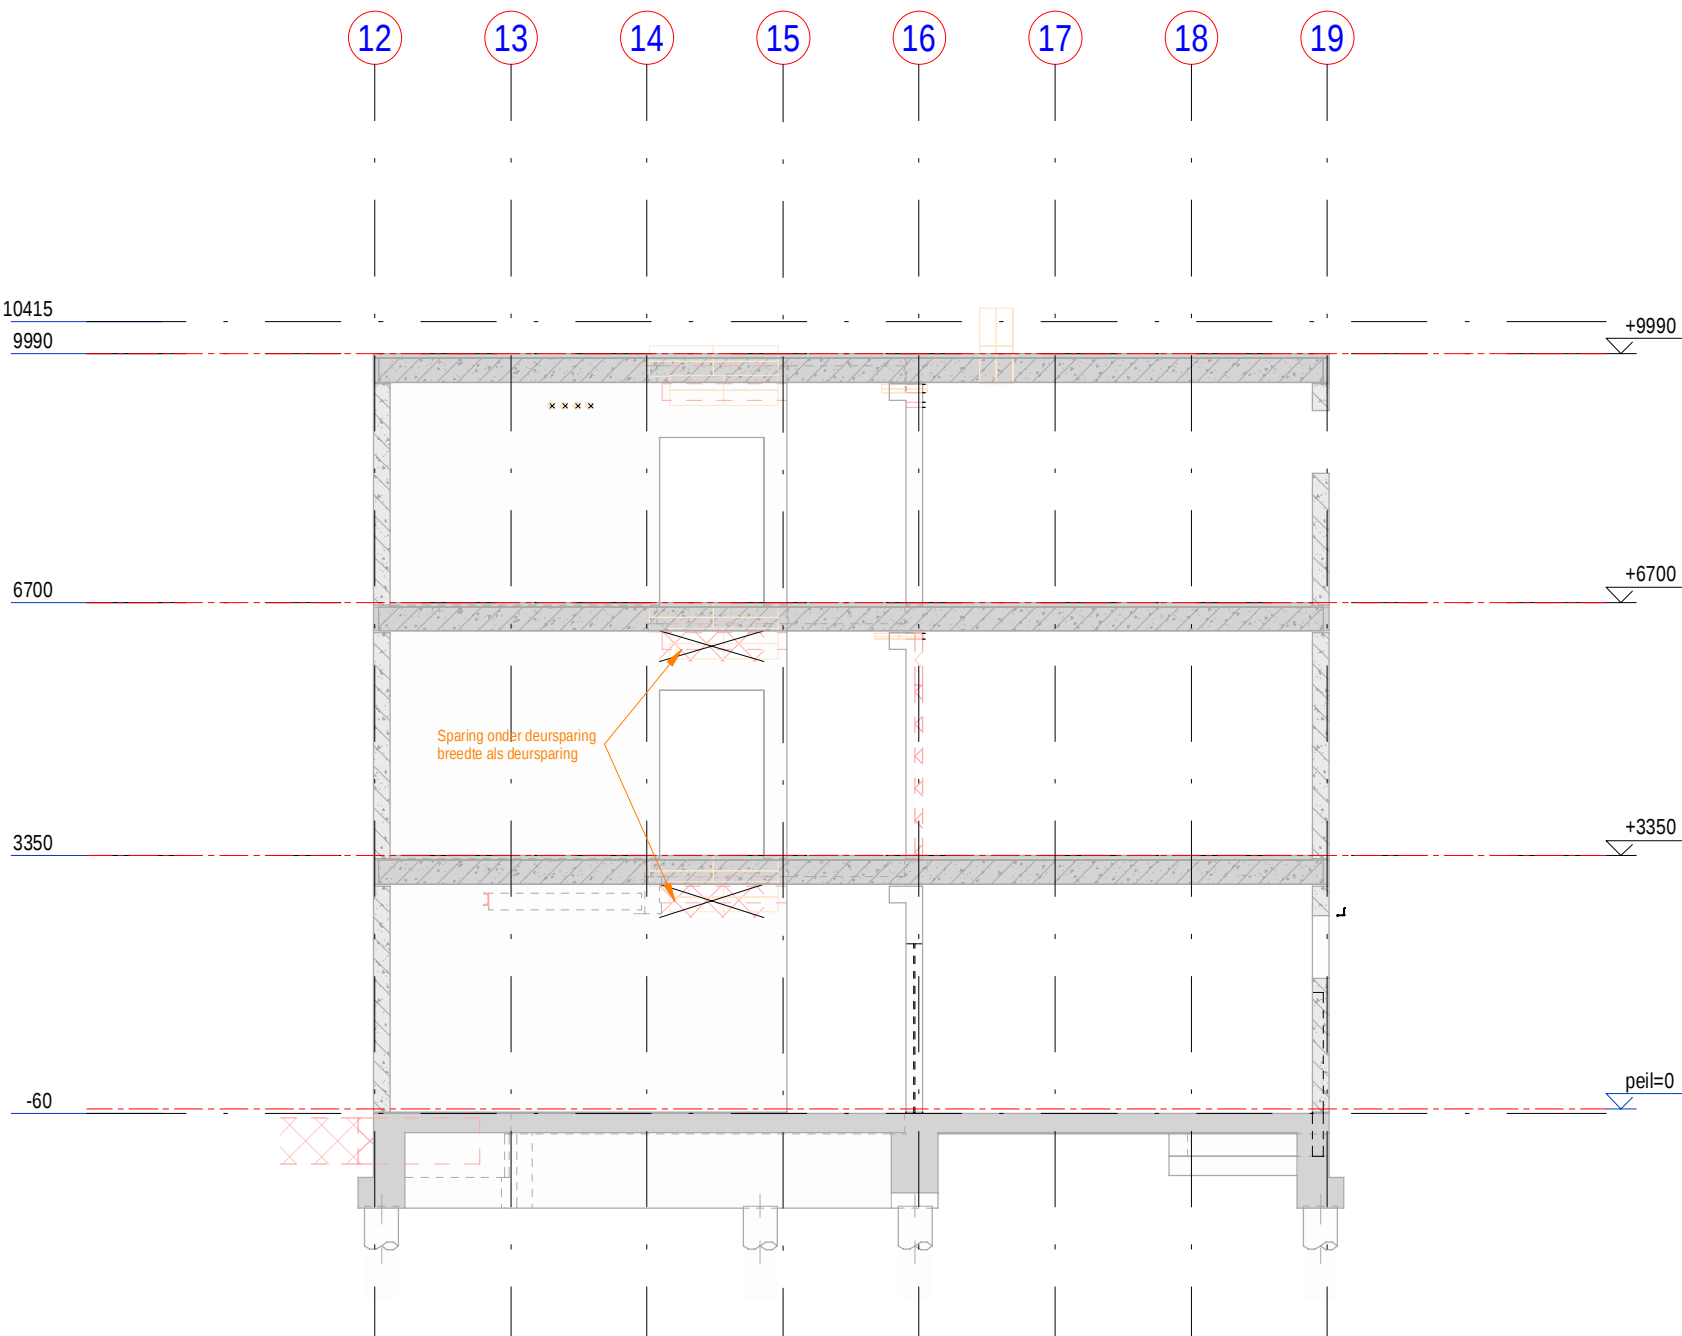


Doorsnede as M SL

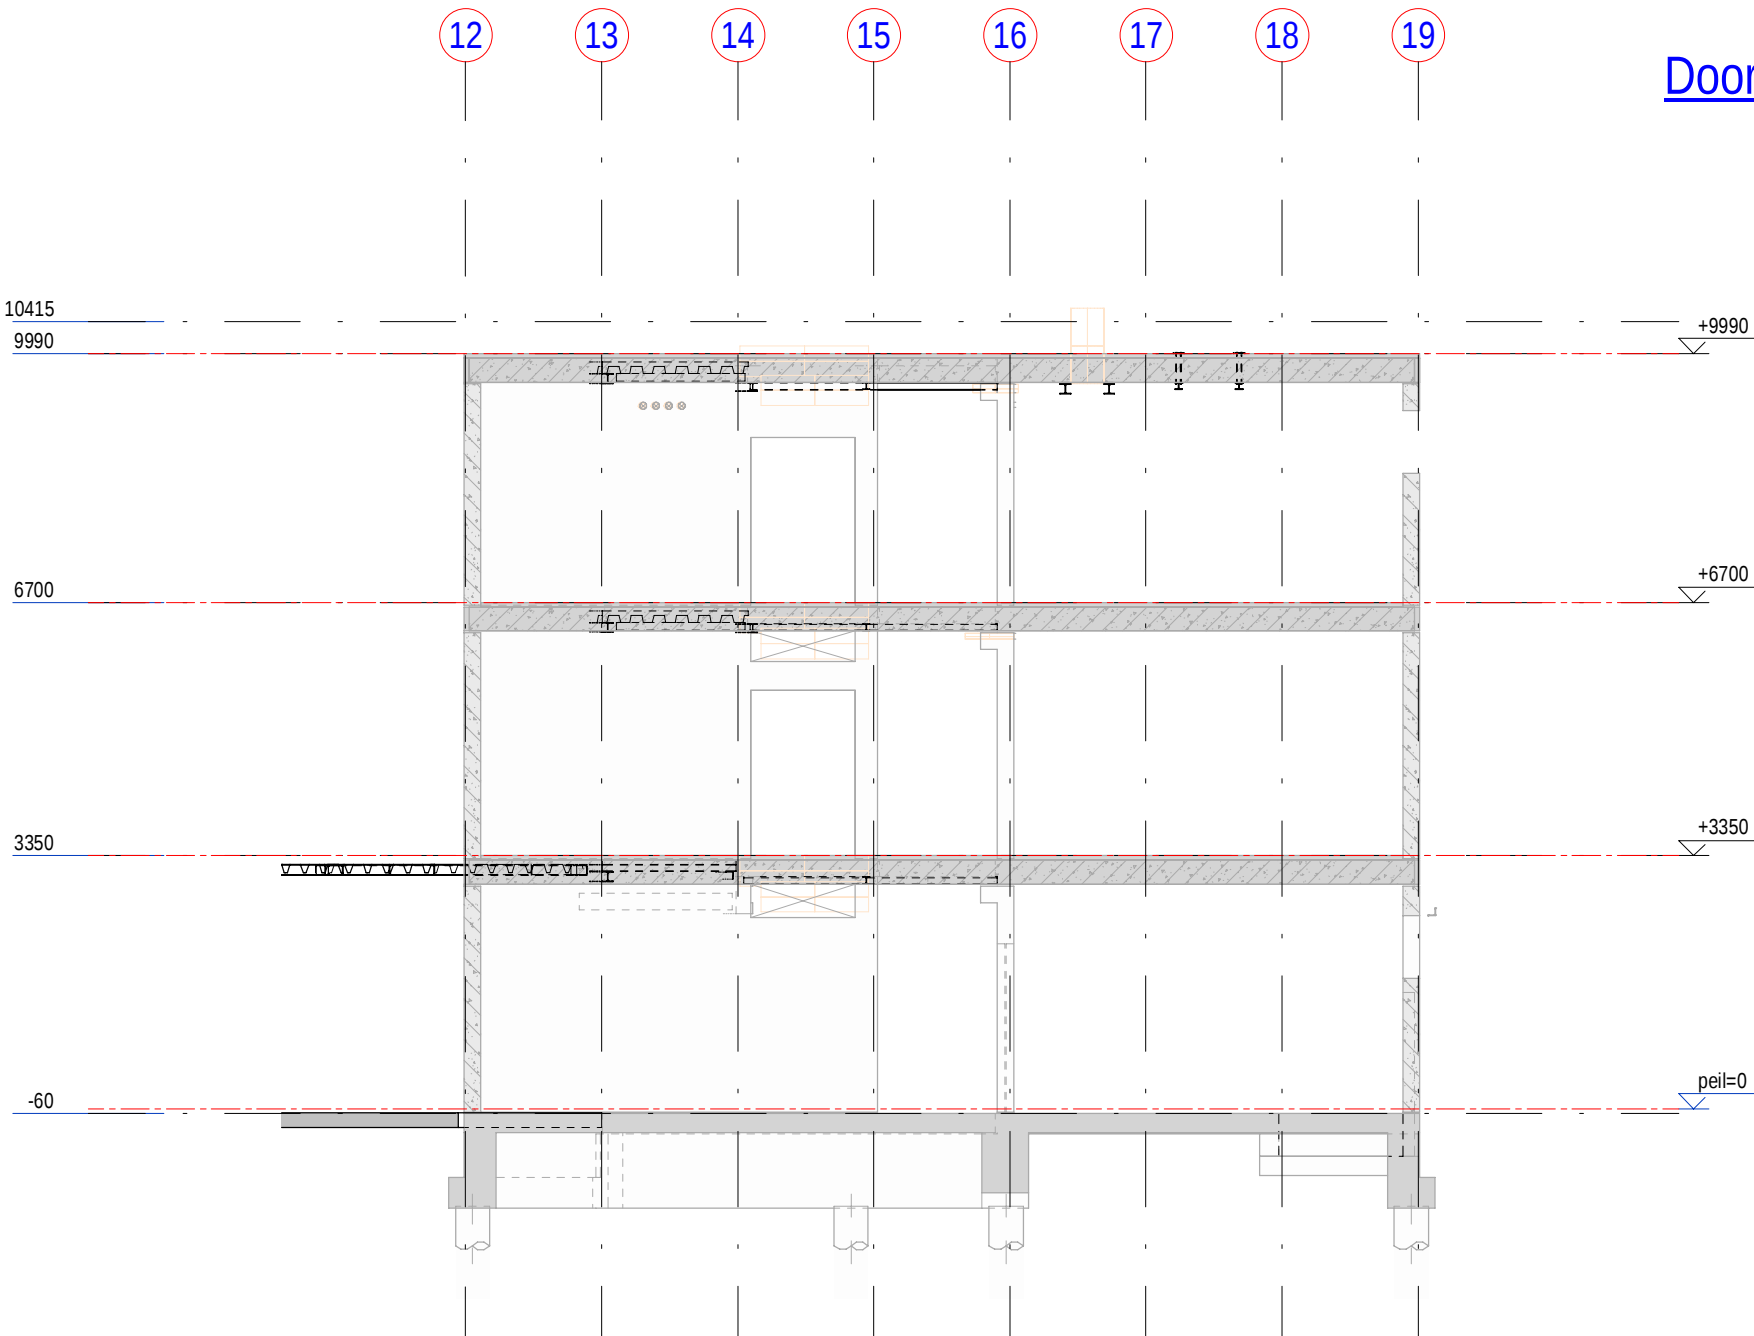


Doorsnede as M NW

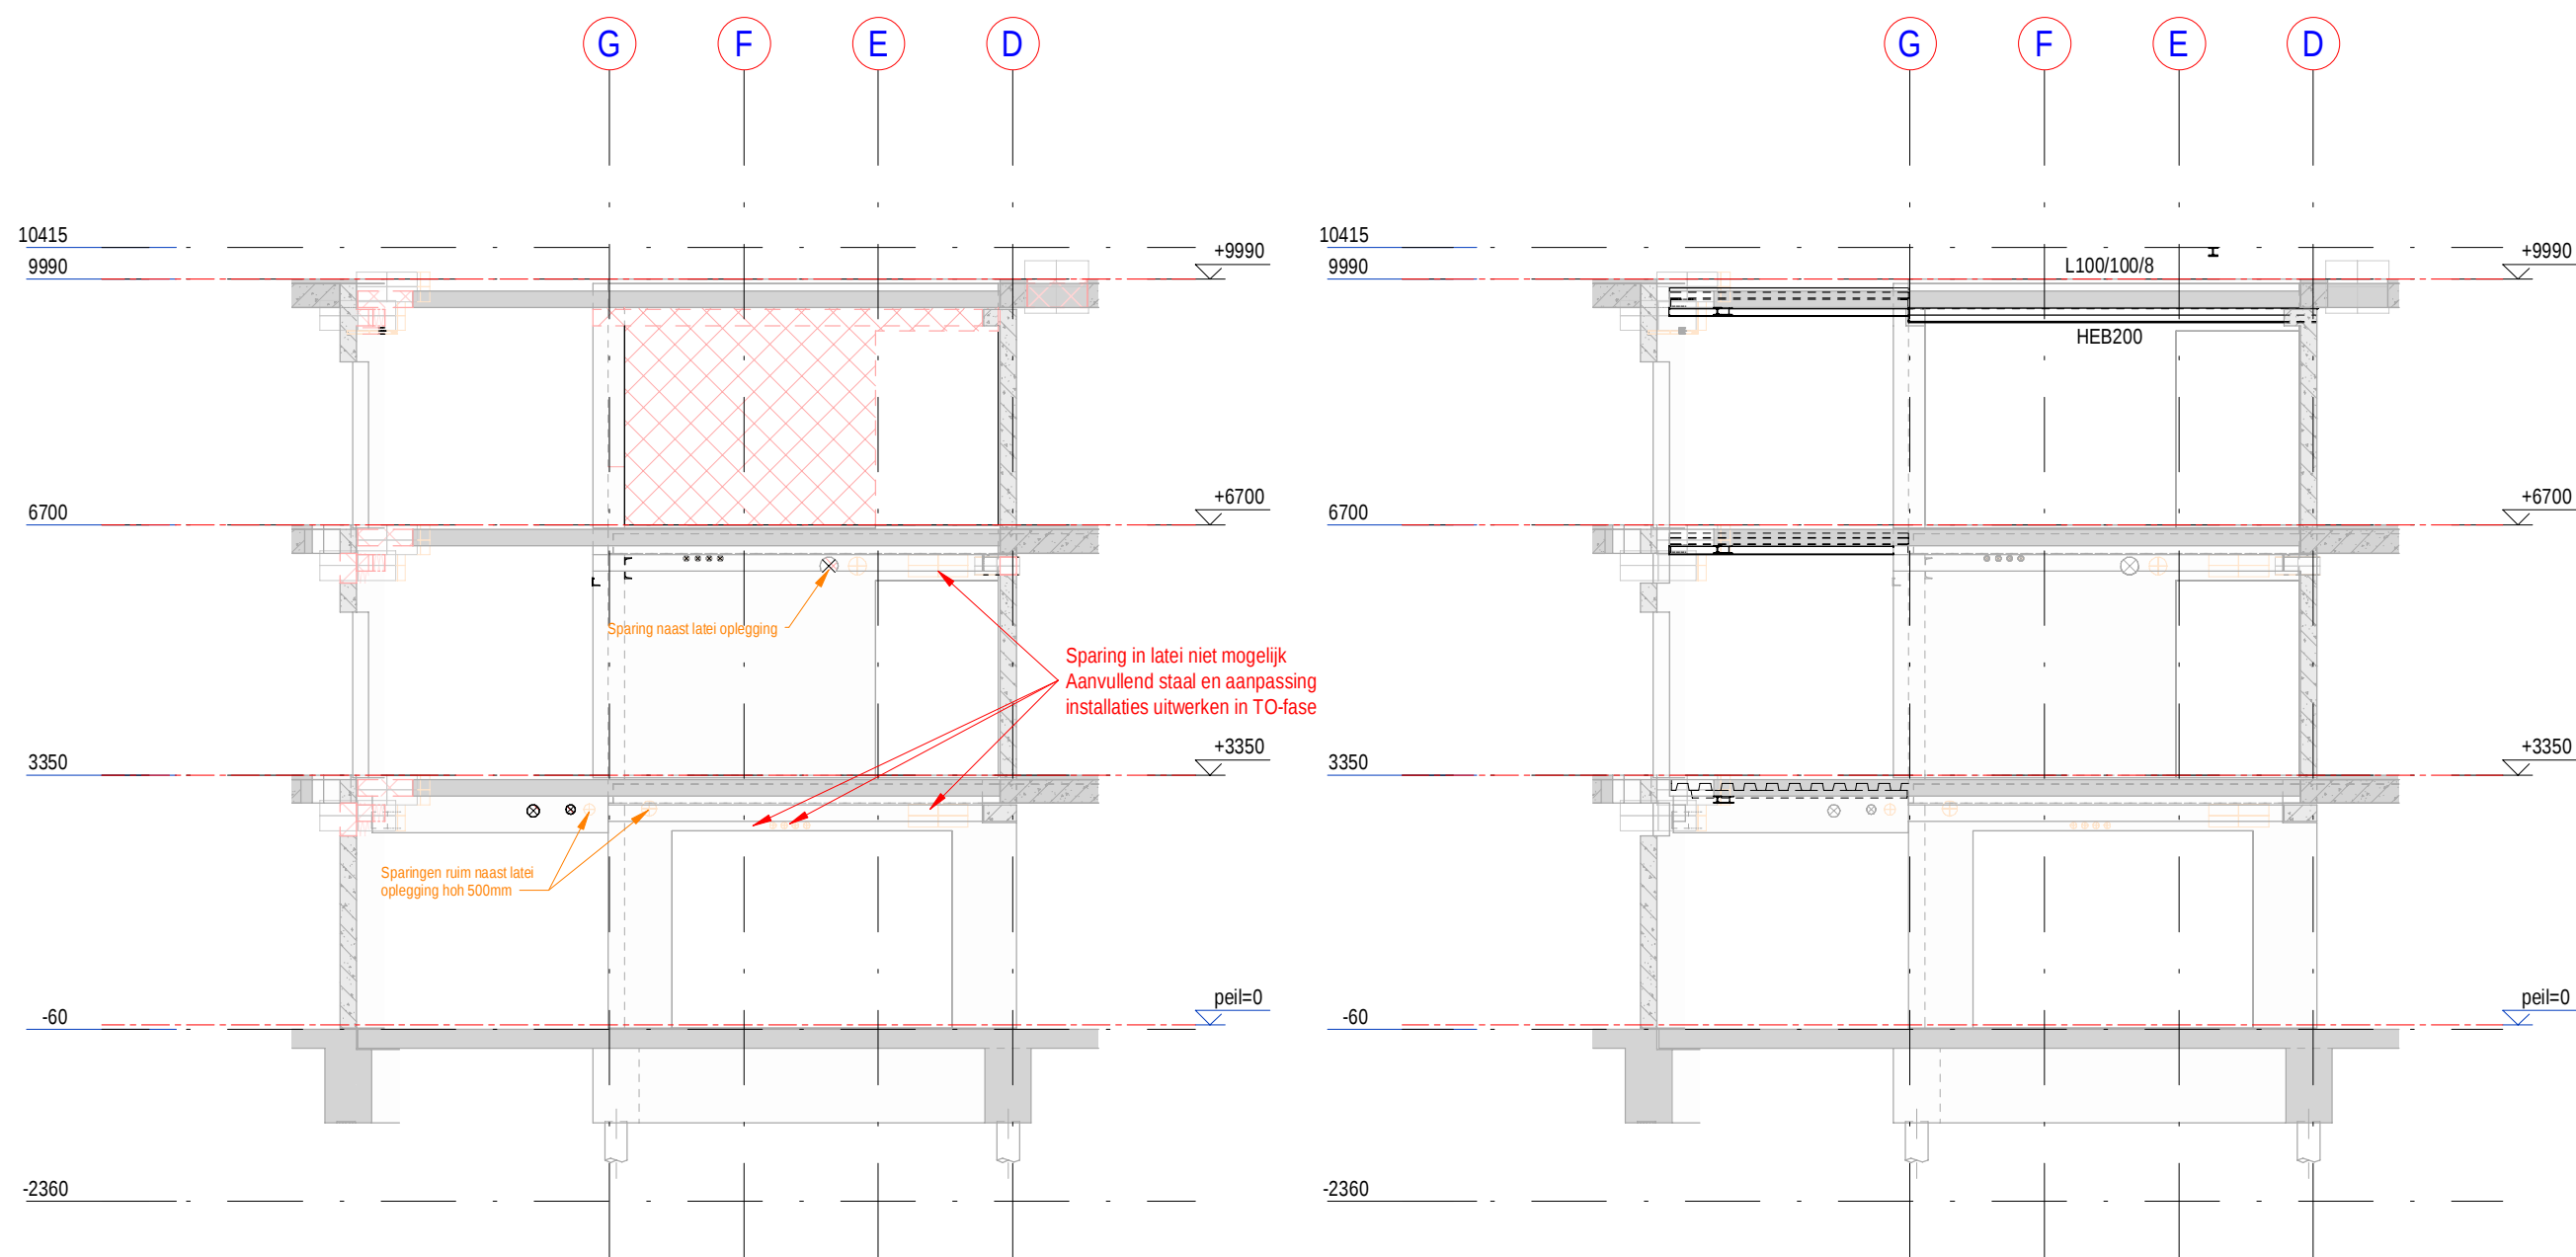


Doorsnede as 10 SL

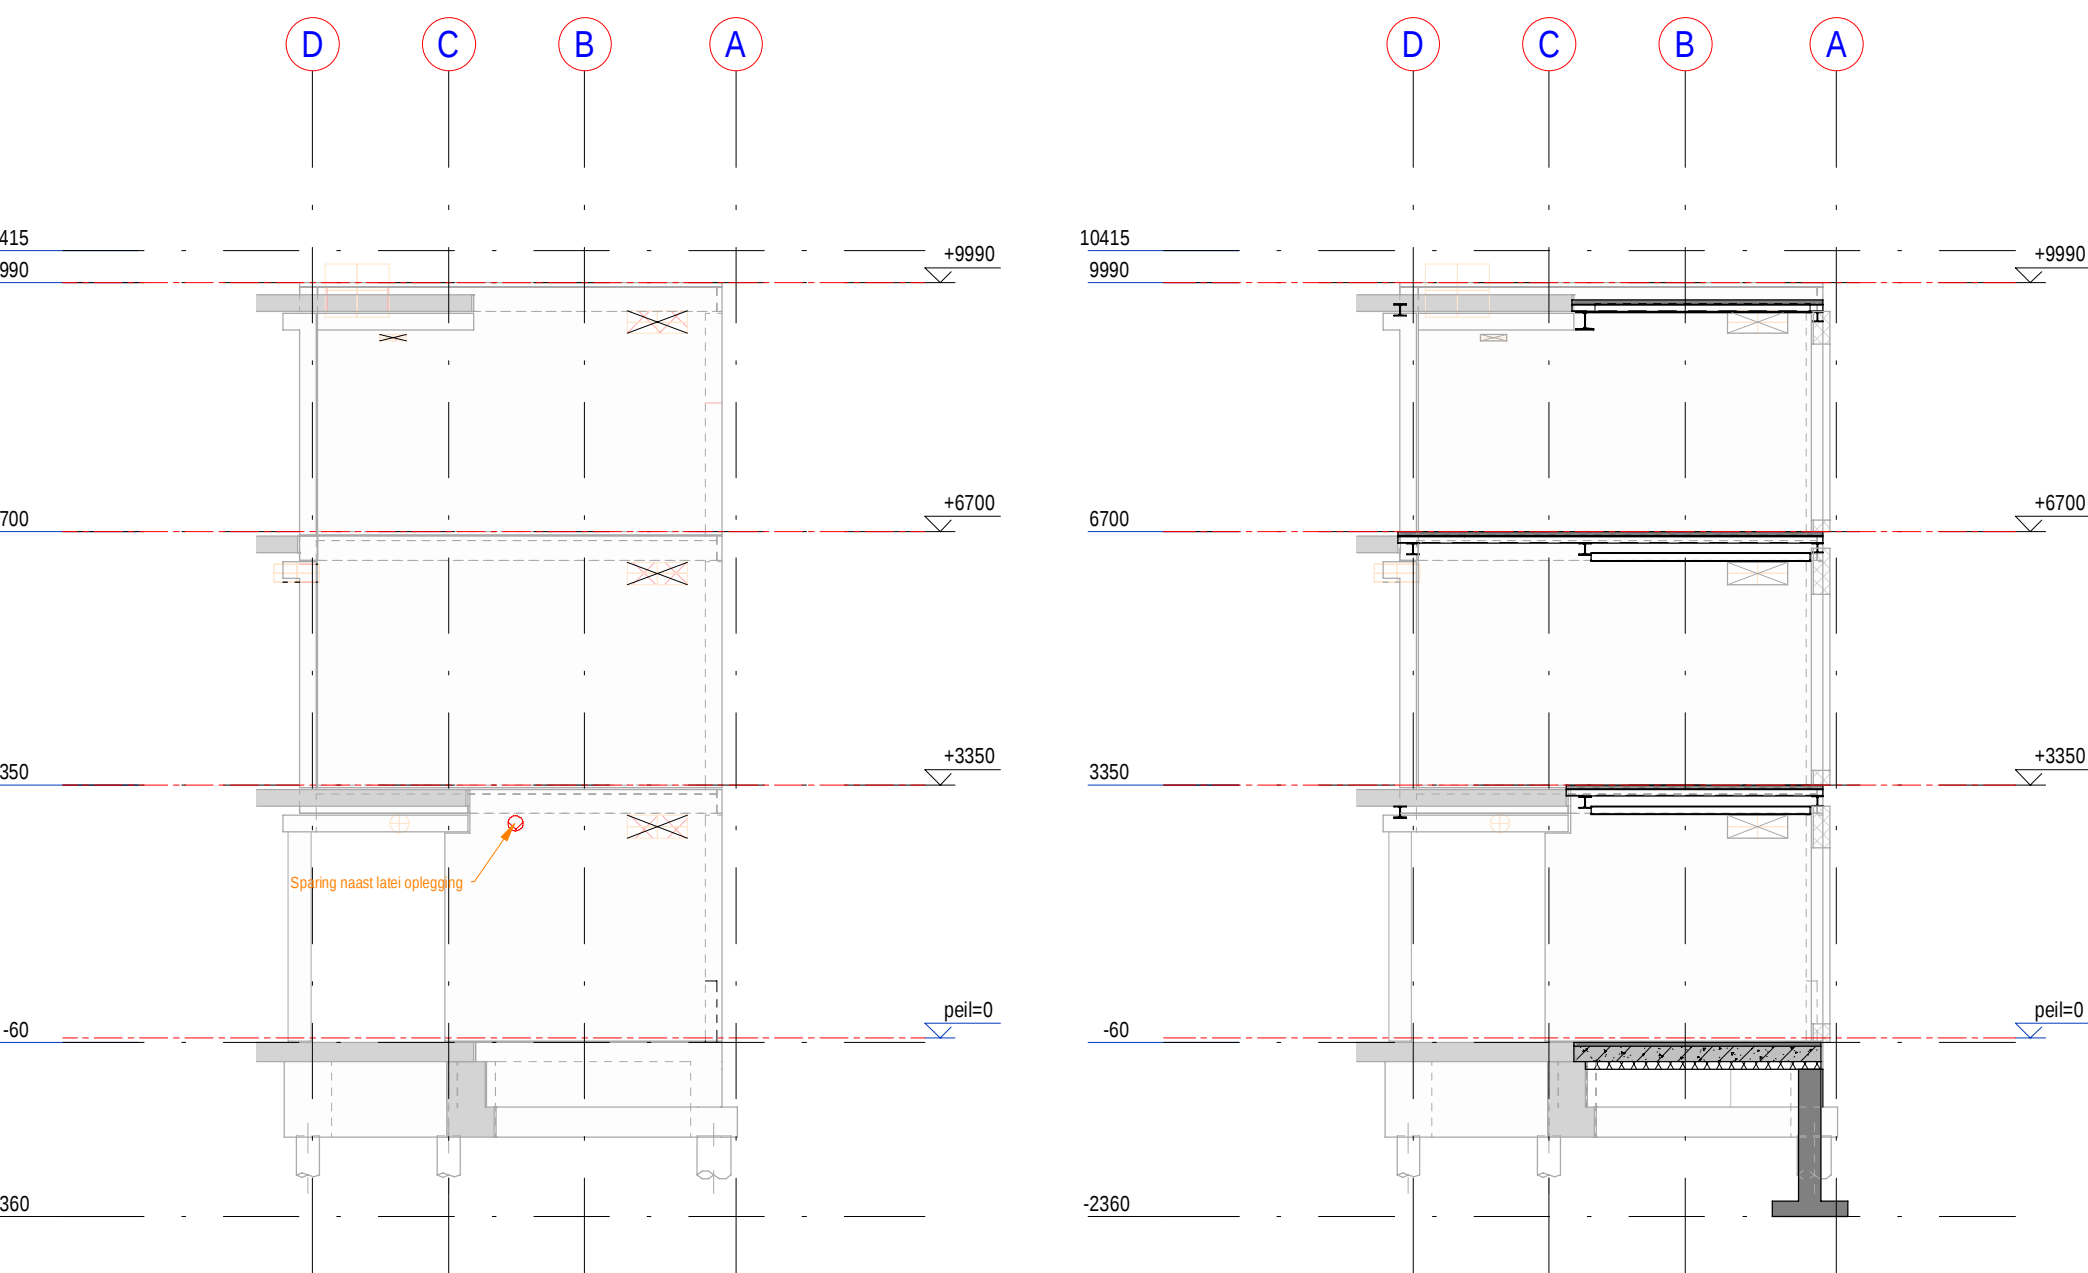

Doorsnede as 11 SL

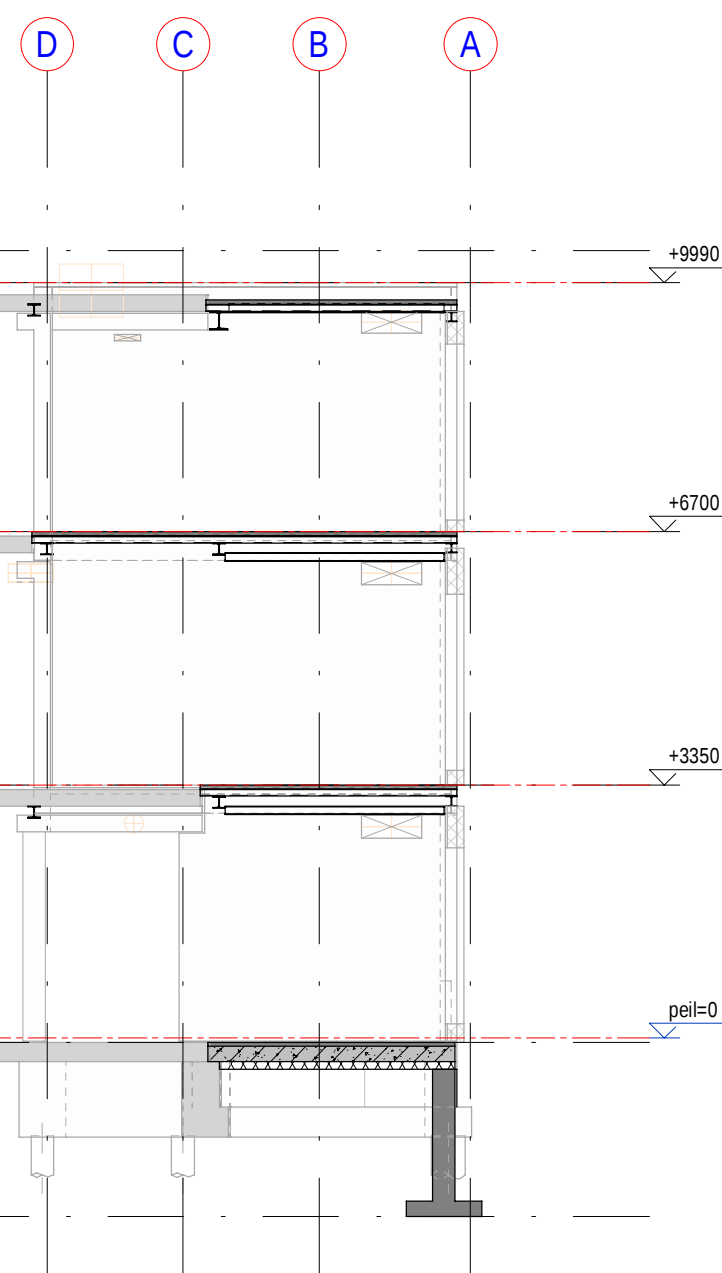

Doorsnede as 11 NW

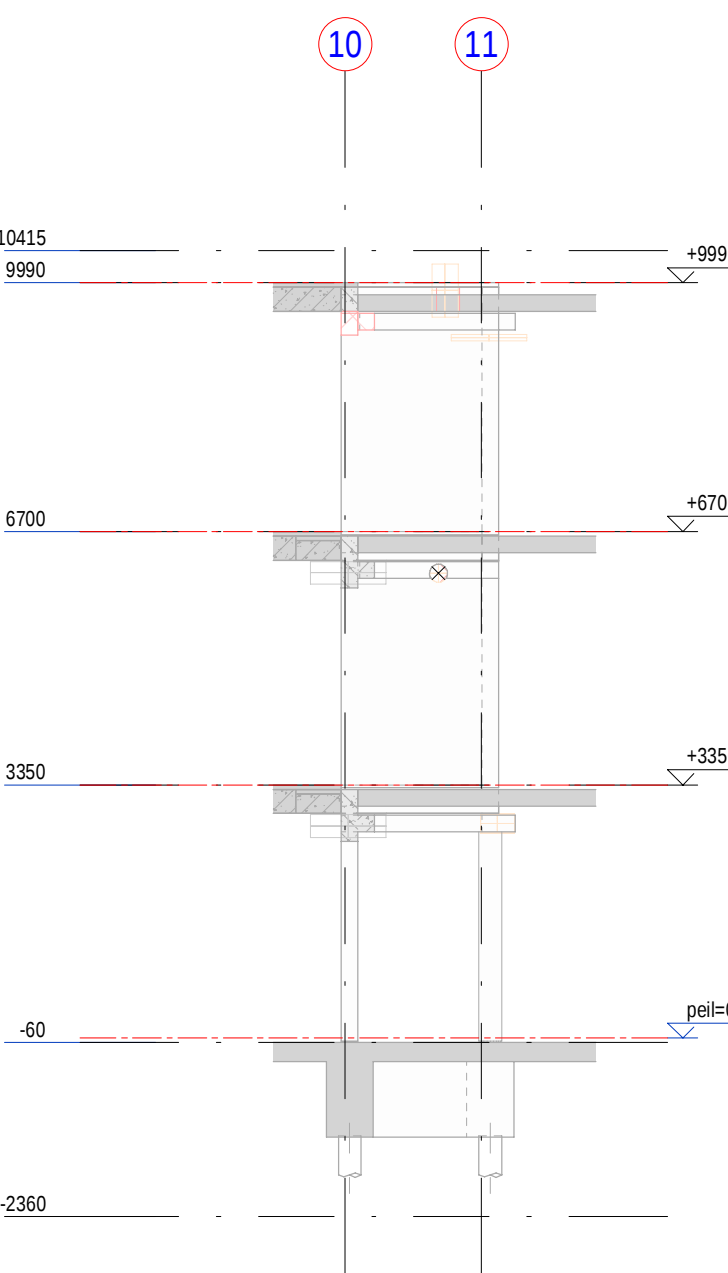

Doorsnede as D SL



Doorsnede as D NW

Voor renvoaien zie plattegronden

Alvorens constructieve delen weg te slopen:
Nieuwe hulpconstructie aanbrengen
Of een tijdelijk ondersteuning aanbrengen

Revisie	Datum	Wijziging
Project:	Huisvesting KMar-NP te IJmuiden	
Opdrachtgever:	Technisch Ontwerp - Wandaanzichten Sloop	
Architect:	Rijksvastgoedbedrijf	
Telefoon:	G.W.J. Borne	Parasol
Constructeur:	L. Yildirim	Parasol
Projectleider:	B.A.L. van der Leij	Parasol
Datum afgeleverd:	07-04-2025	Schaal: 1:100
Status:	Definitief	Formaat: A3+
Projectnr:	2021-8774	Revisie:
Blaadnr:	TO-SL-10	

geelhoed engineering b.v.
Oostbolderdweg 6
Postbus 29
2840 AA Moordrecht
telefoon 0182 372633
e-mail info@geelhoed.com
website www.geelhoed.com

NL GENIEUWEN
Certified ISO 9001:2008