




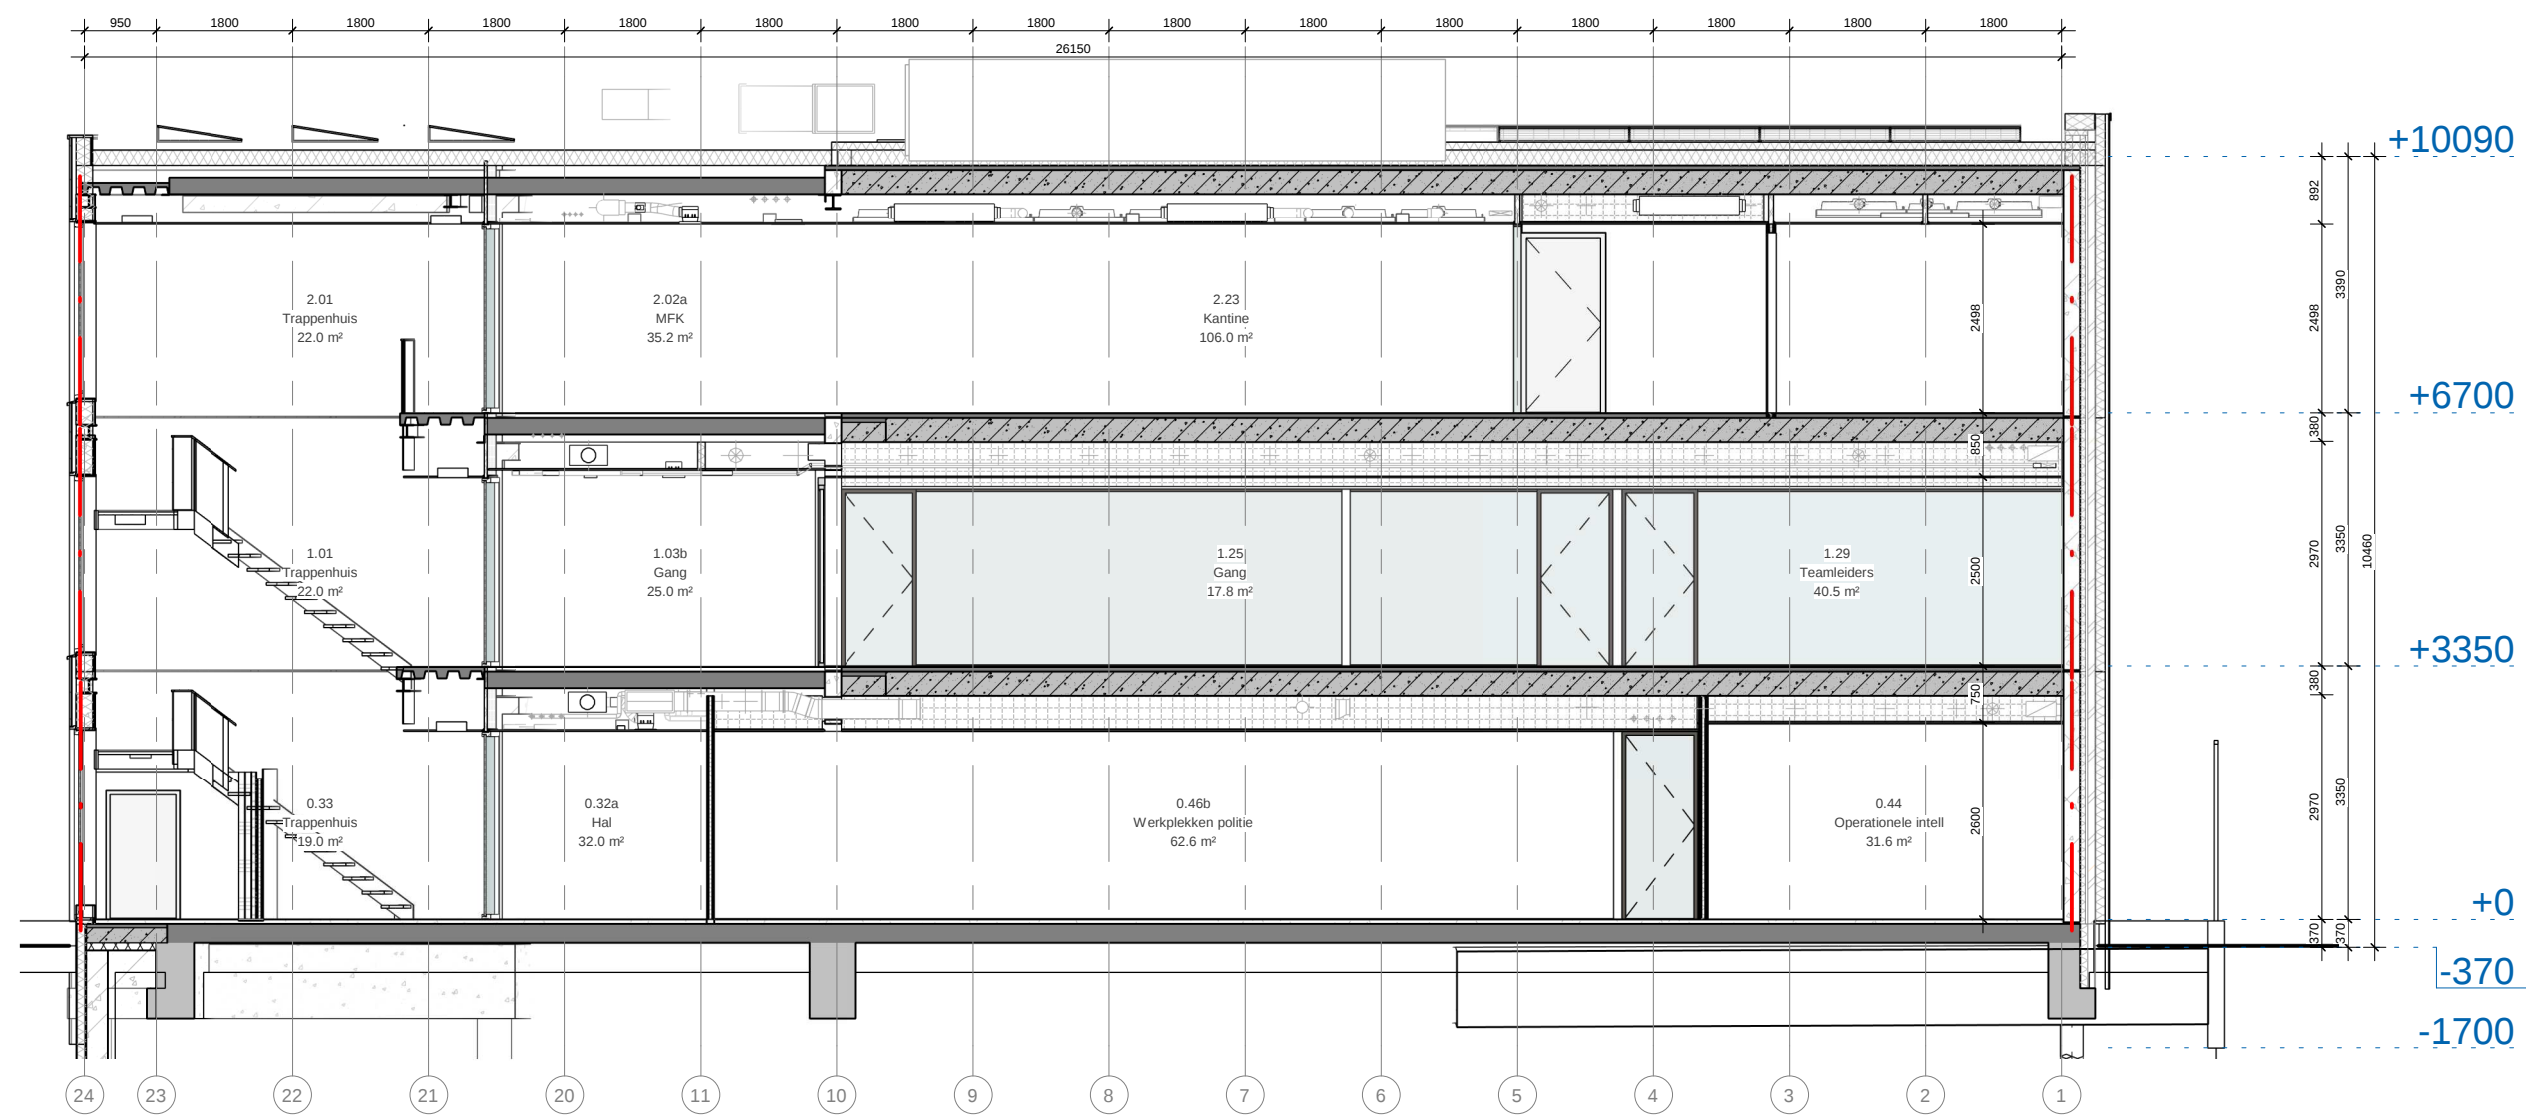


doorsnede I

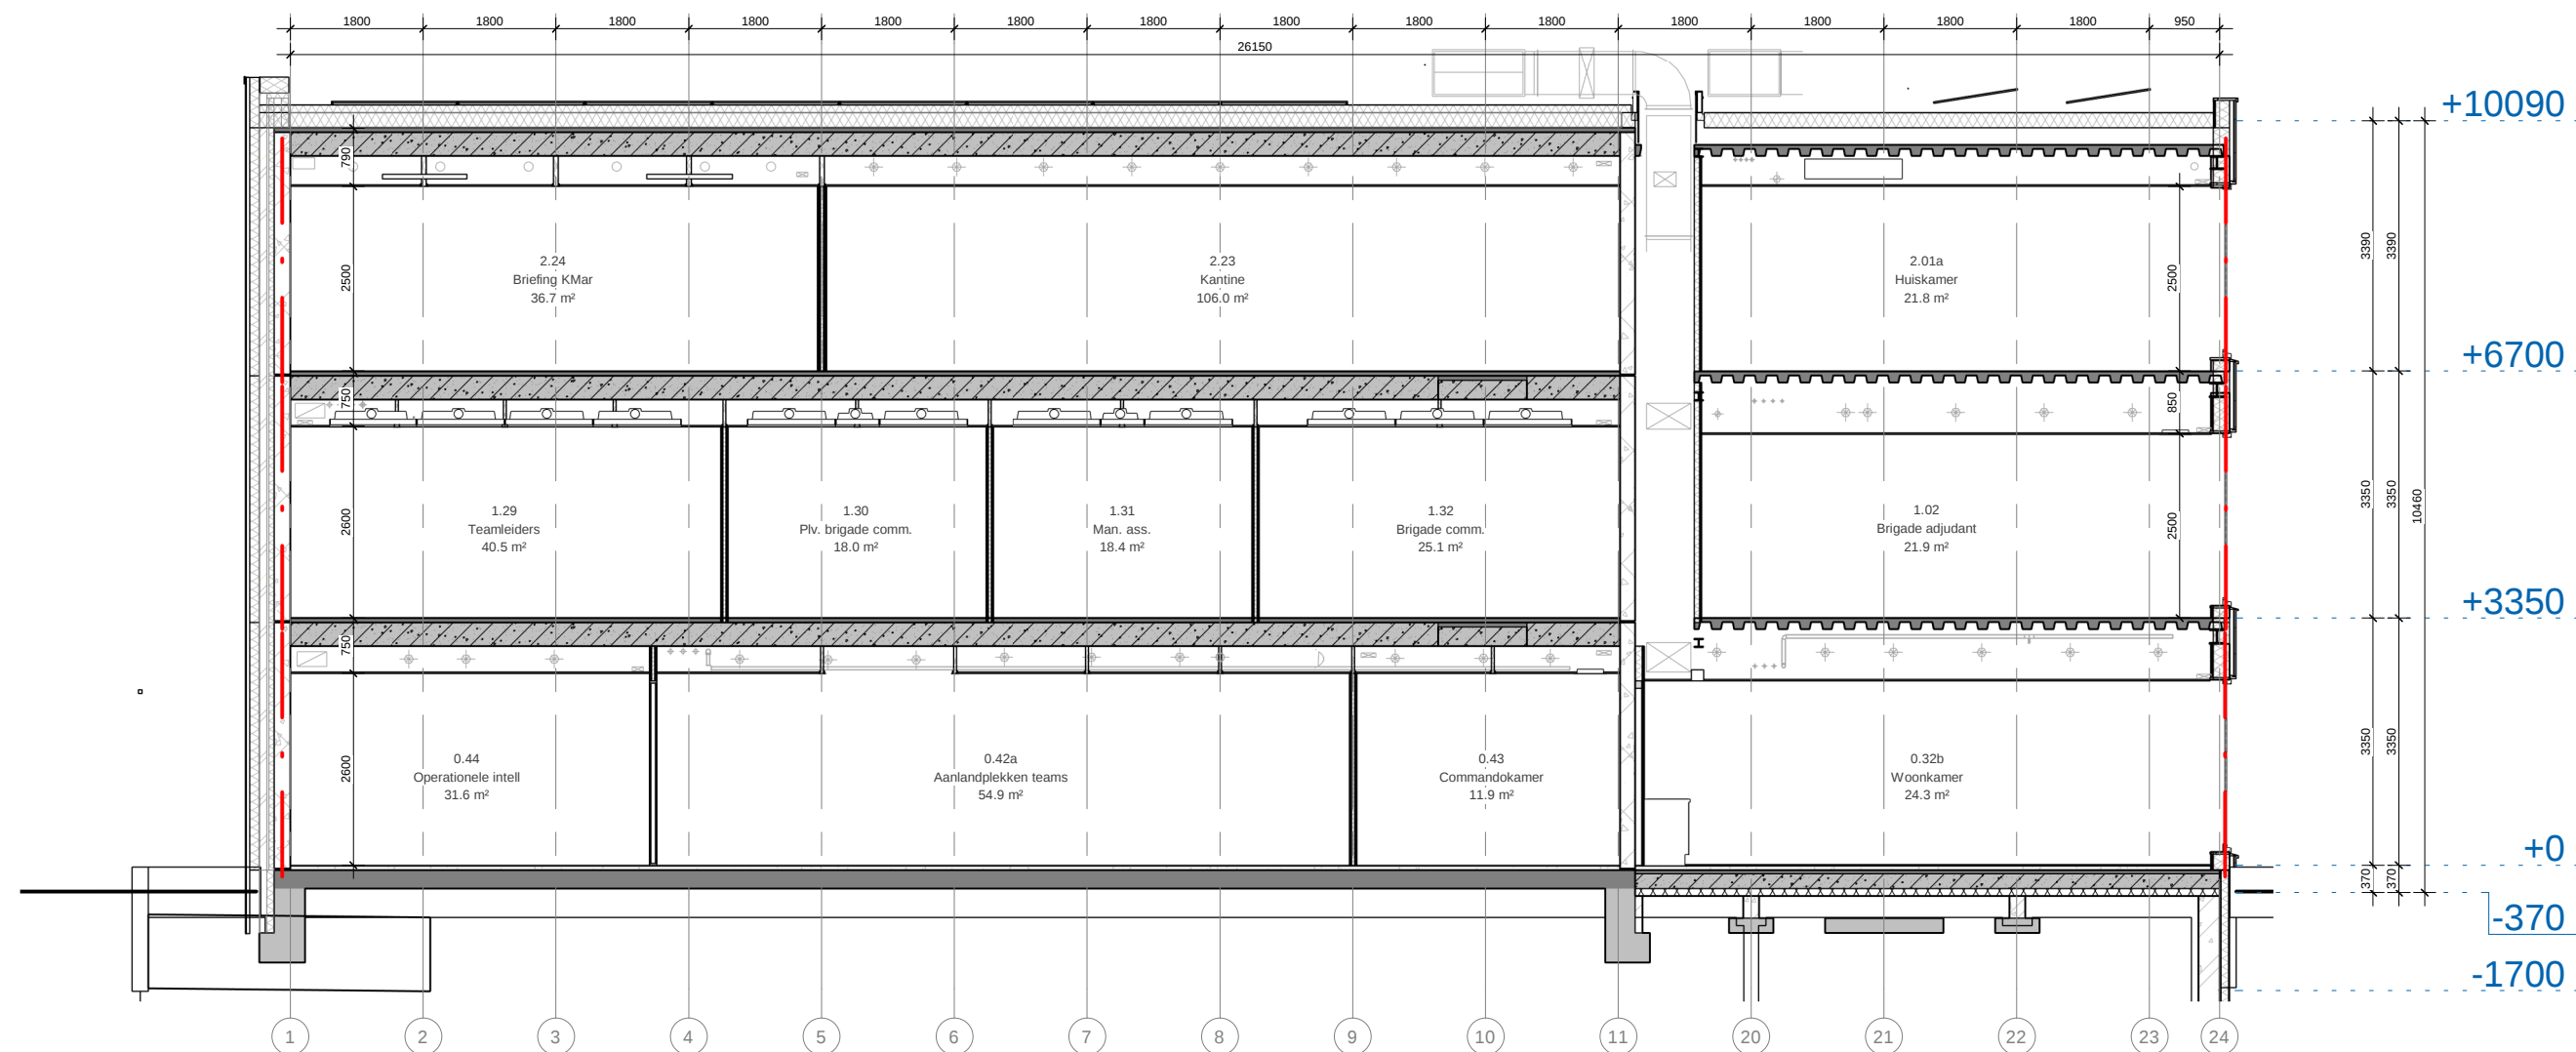


doorsnede J

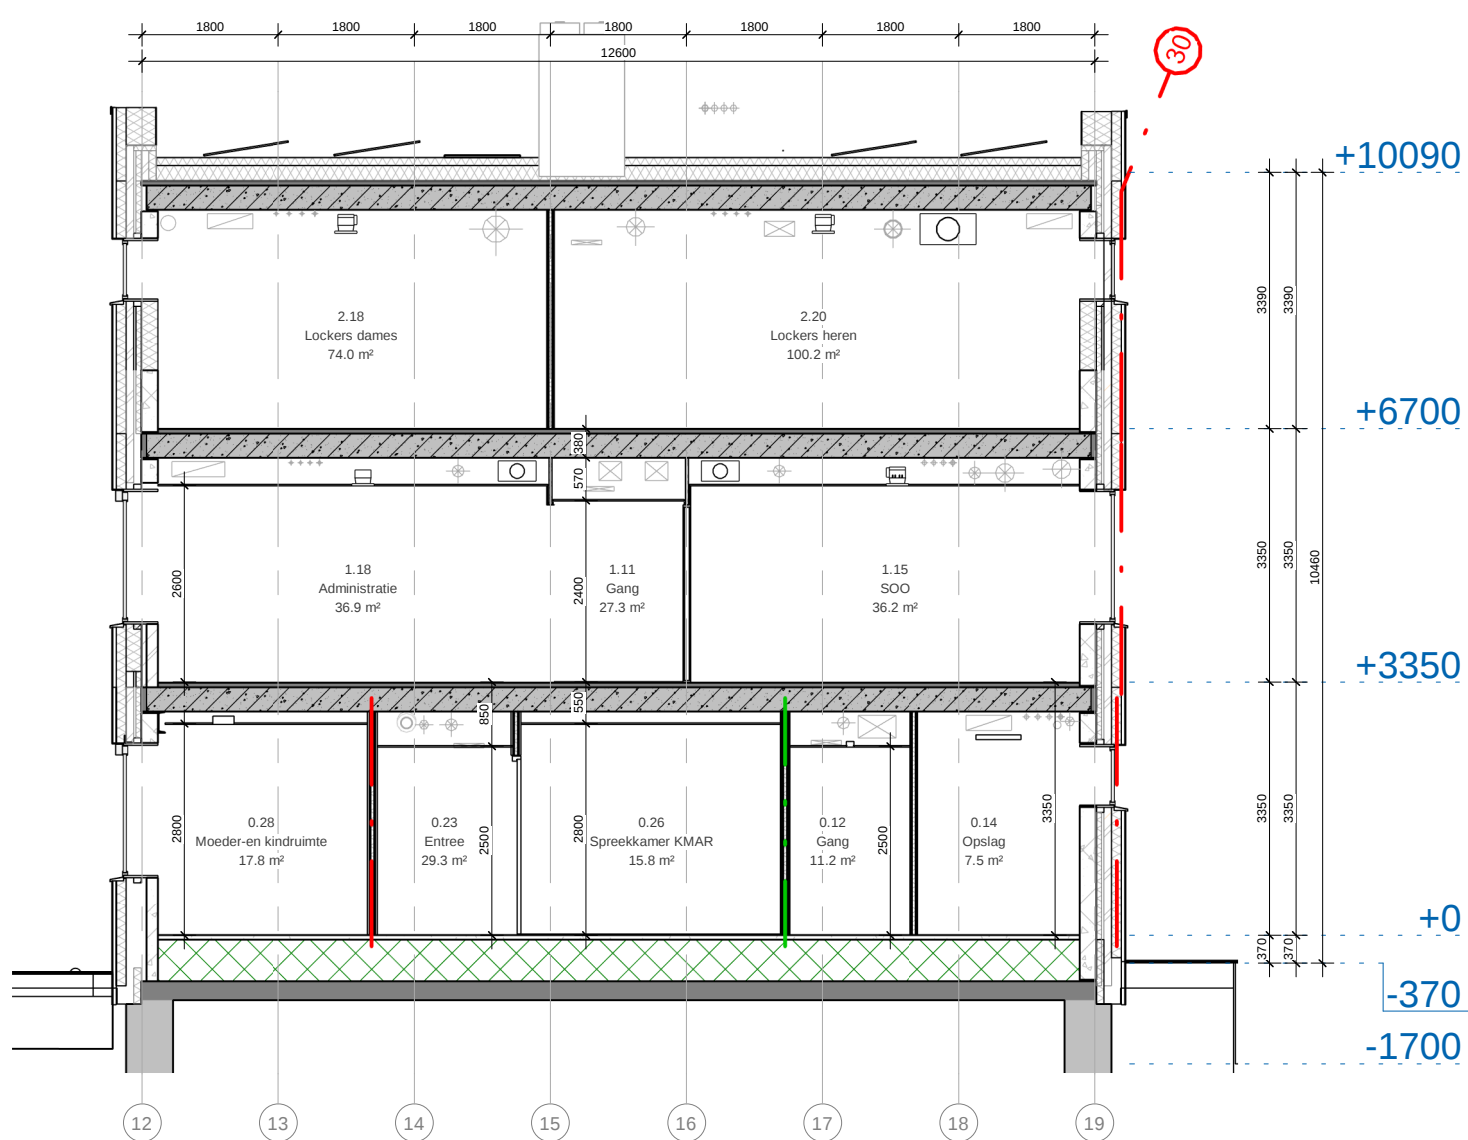

Doorsnede F

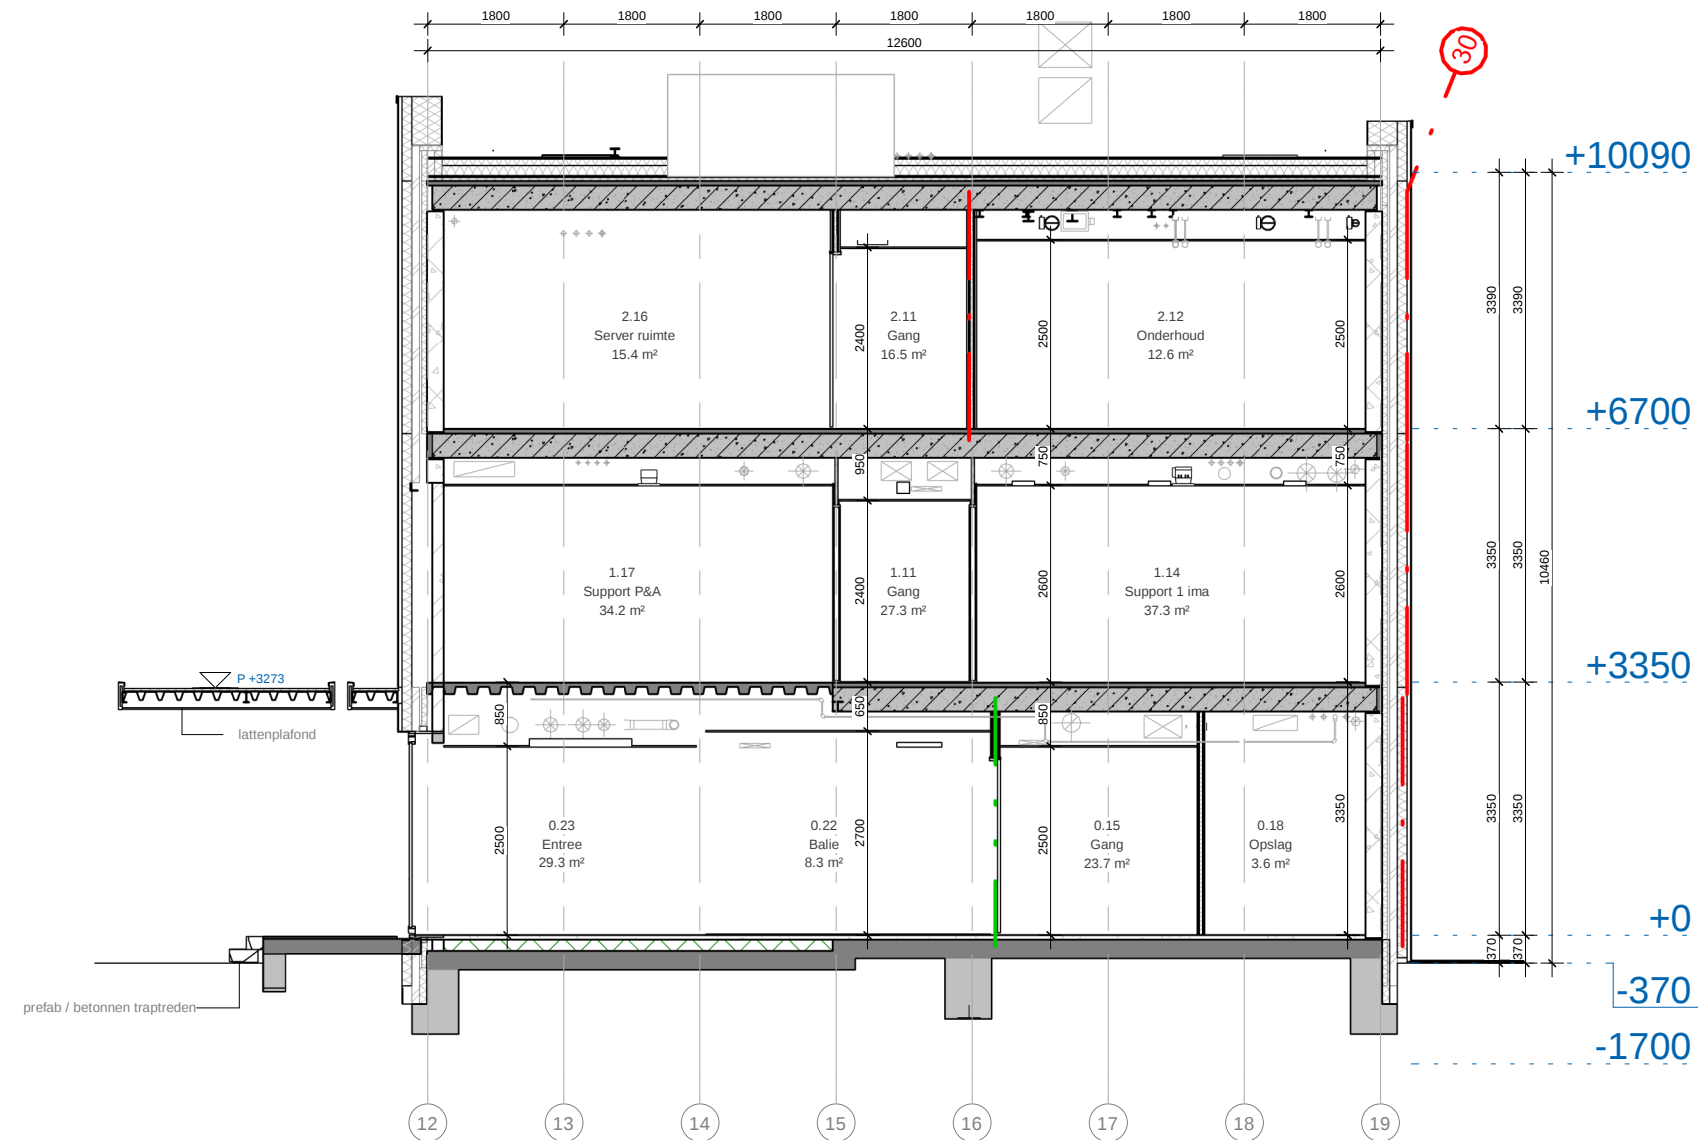

Doorsnede G

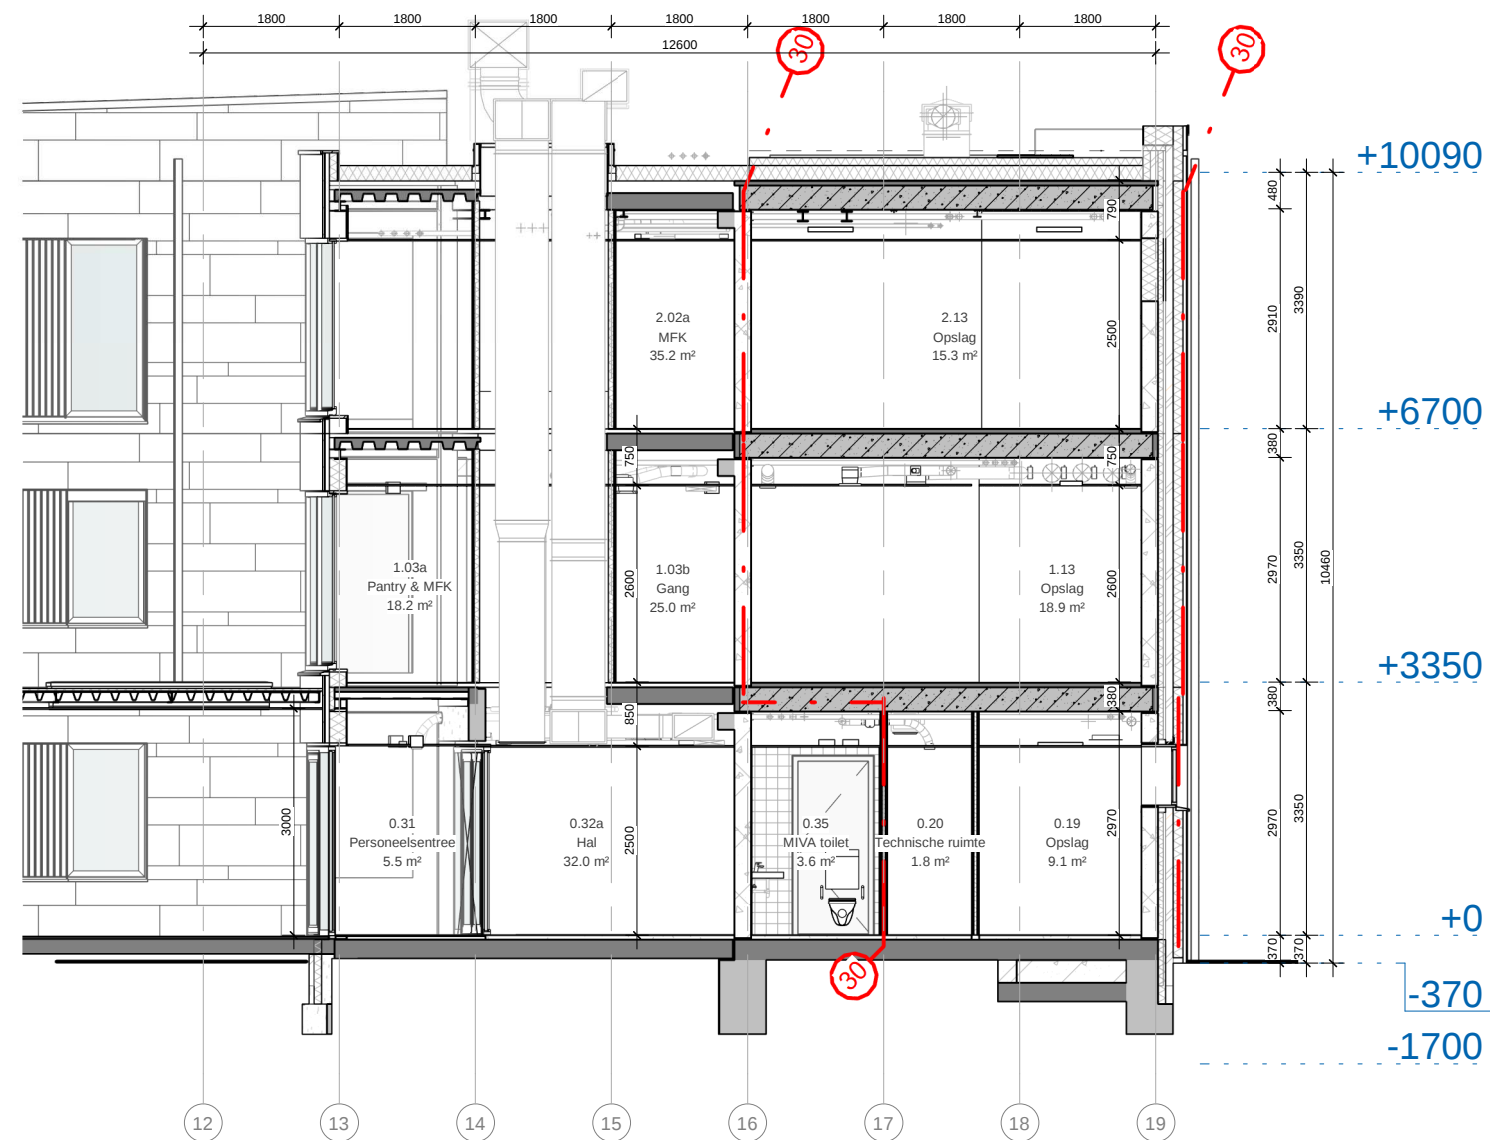

doorsnede H

