




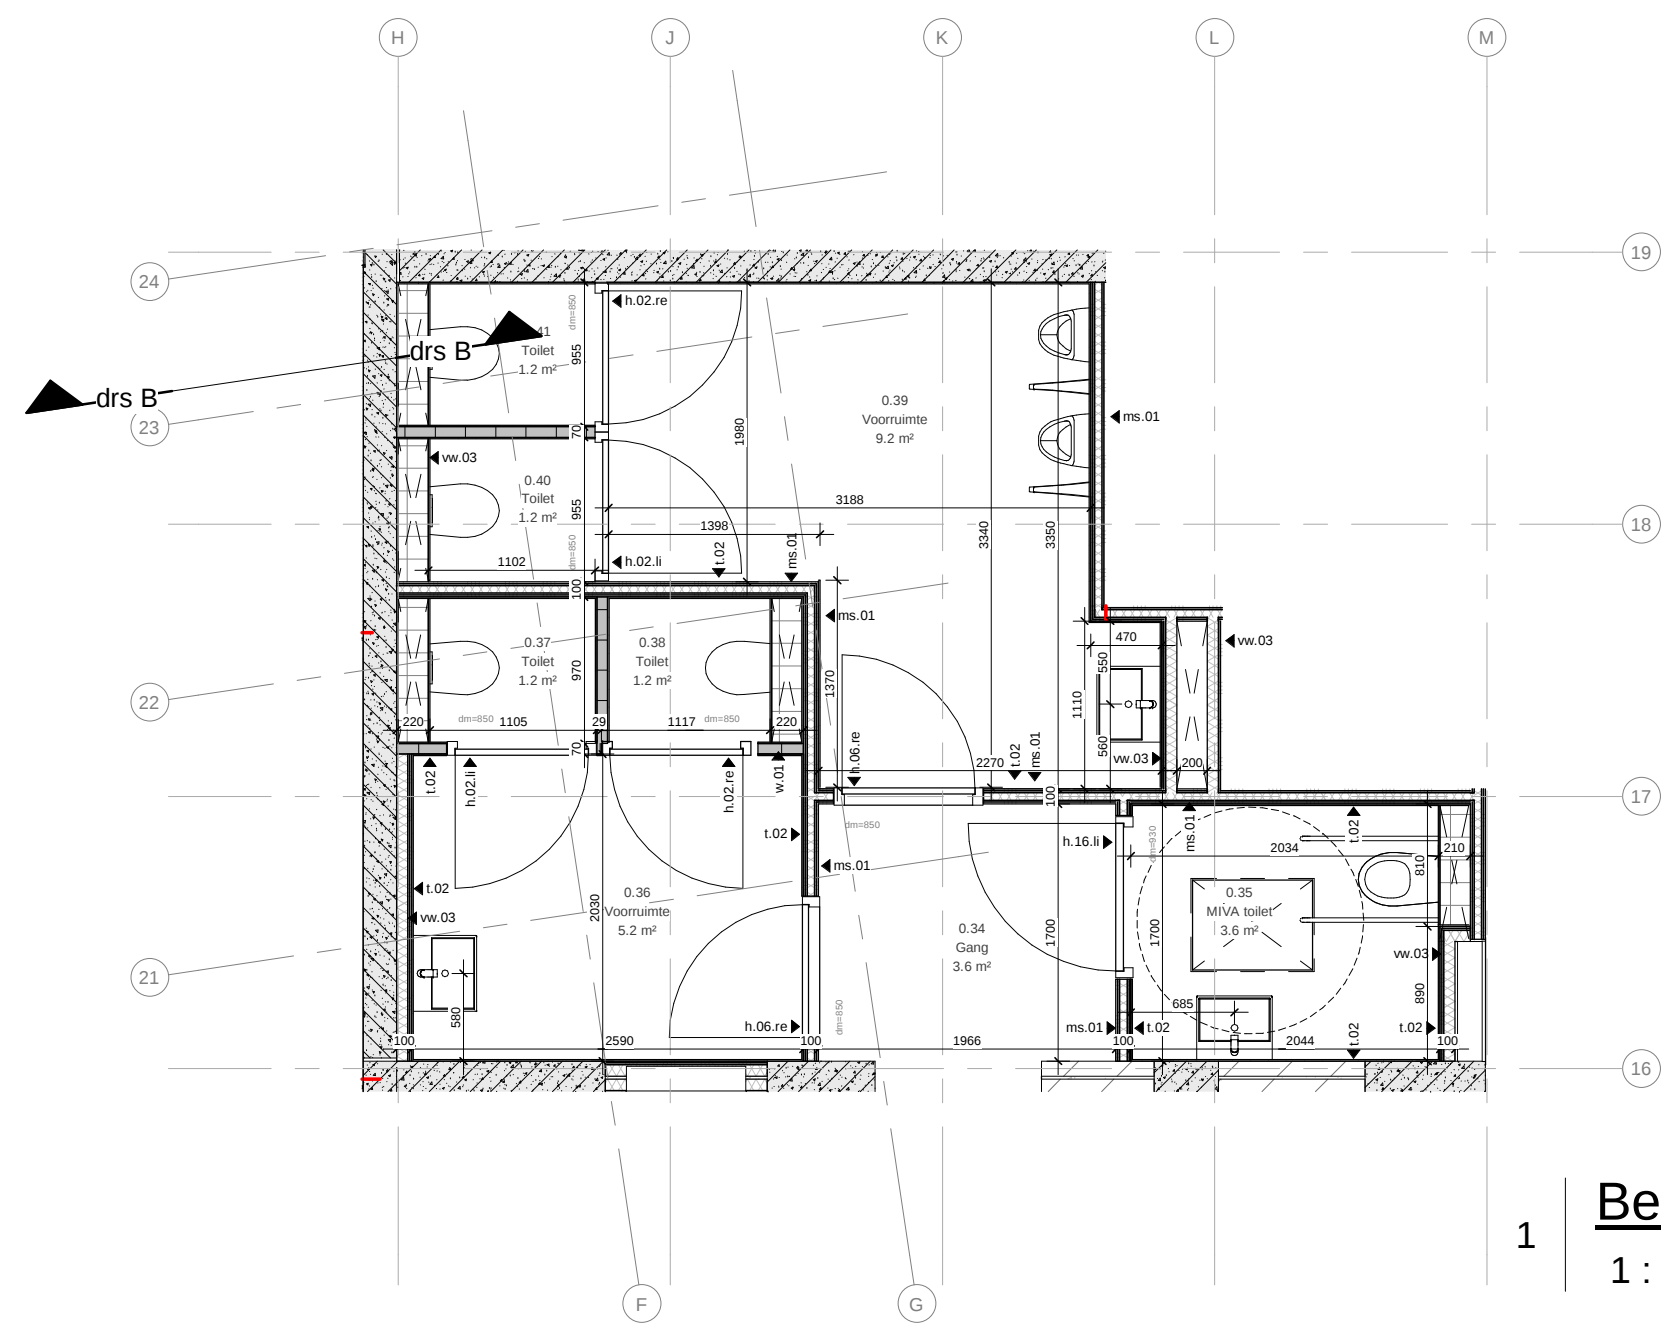


1 Begane grond
1 : 50

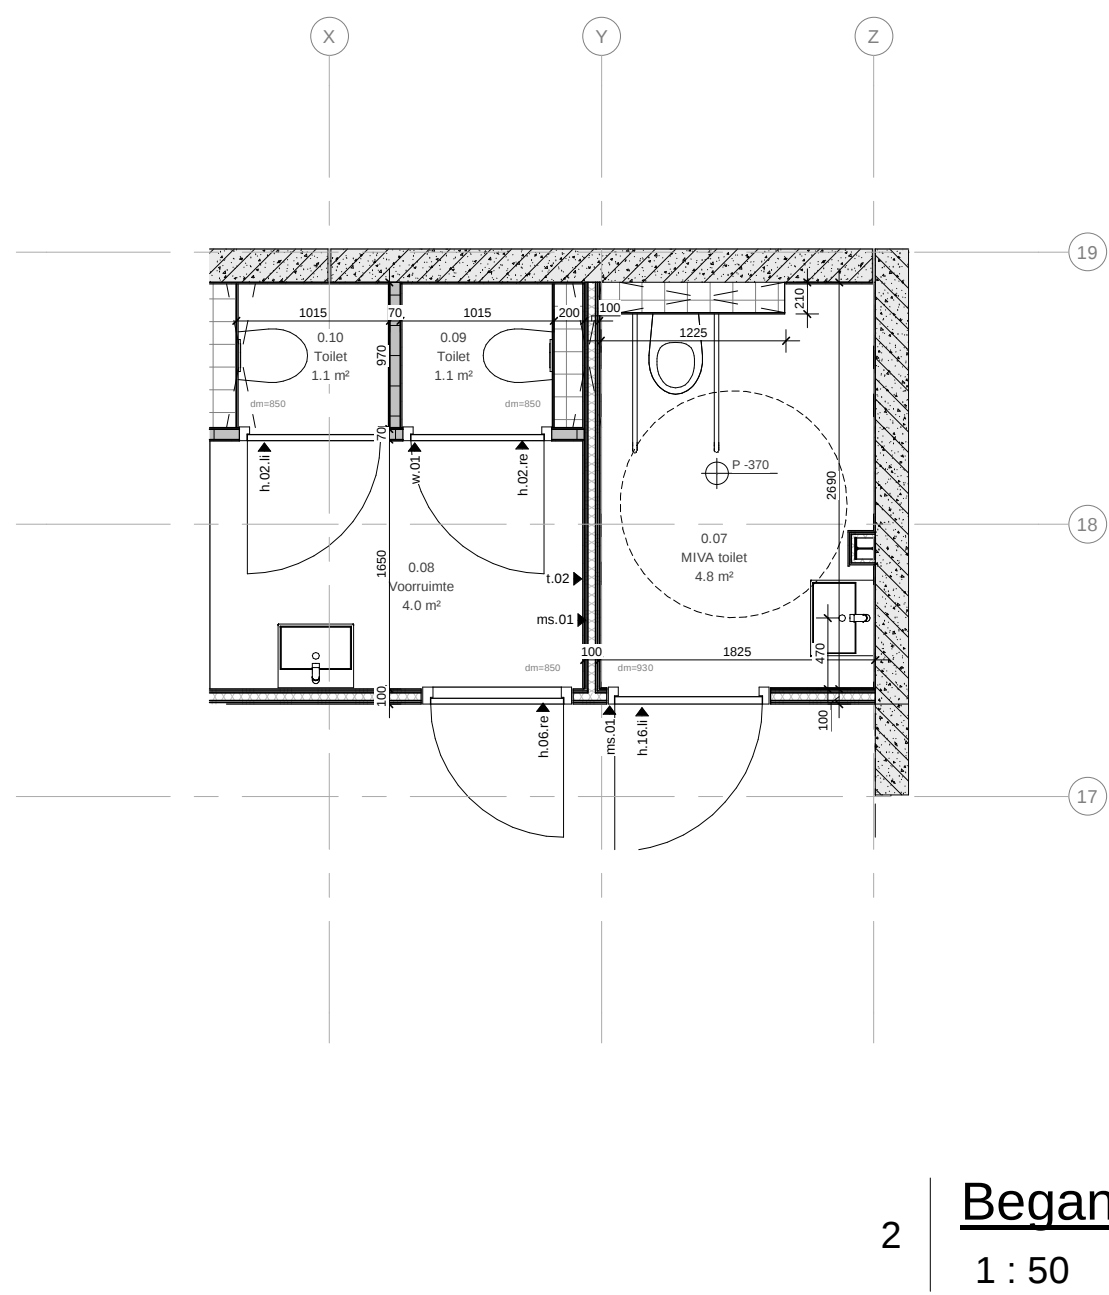


2 Begane grond
1 : 50

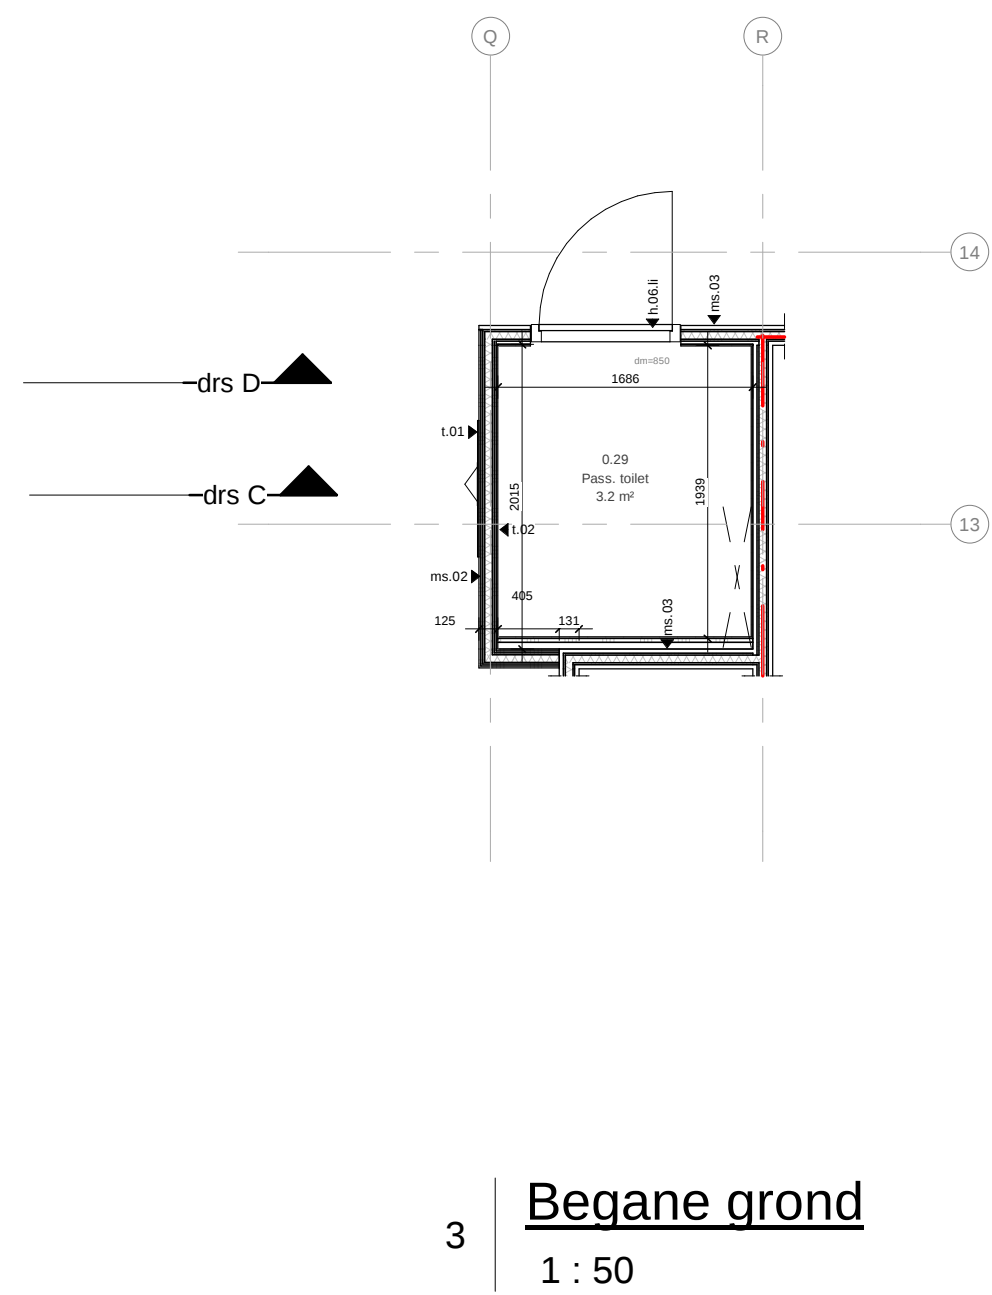


3 Begane grond
1 : 50

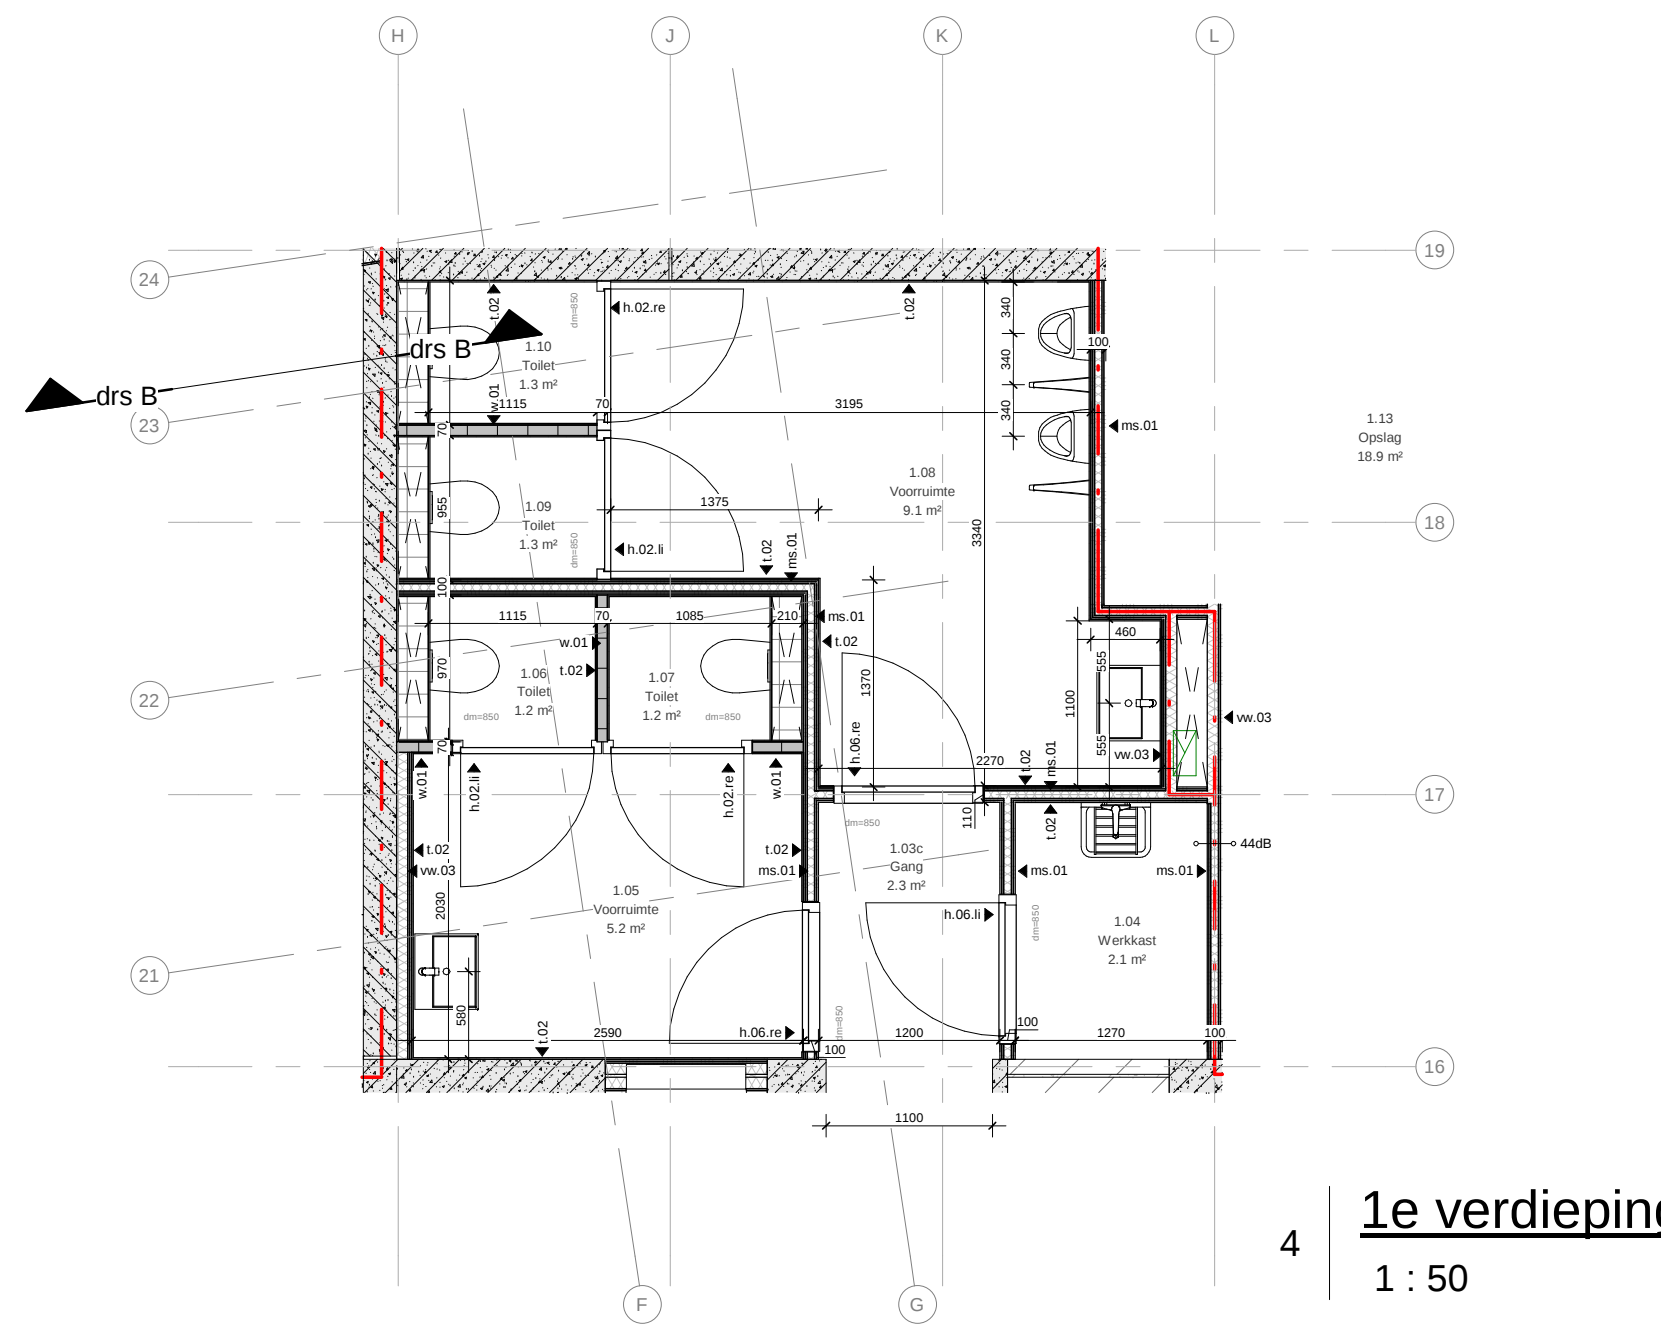


4 1e verdieping
1 : 50

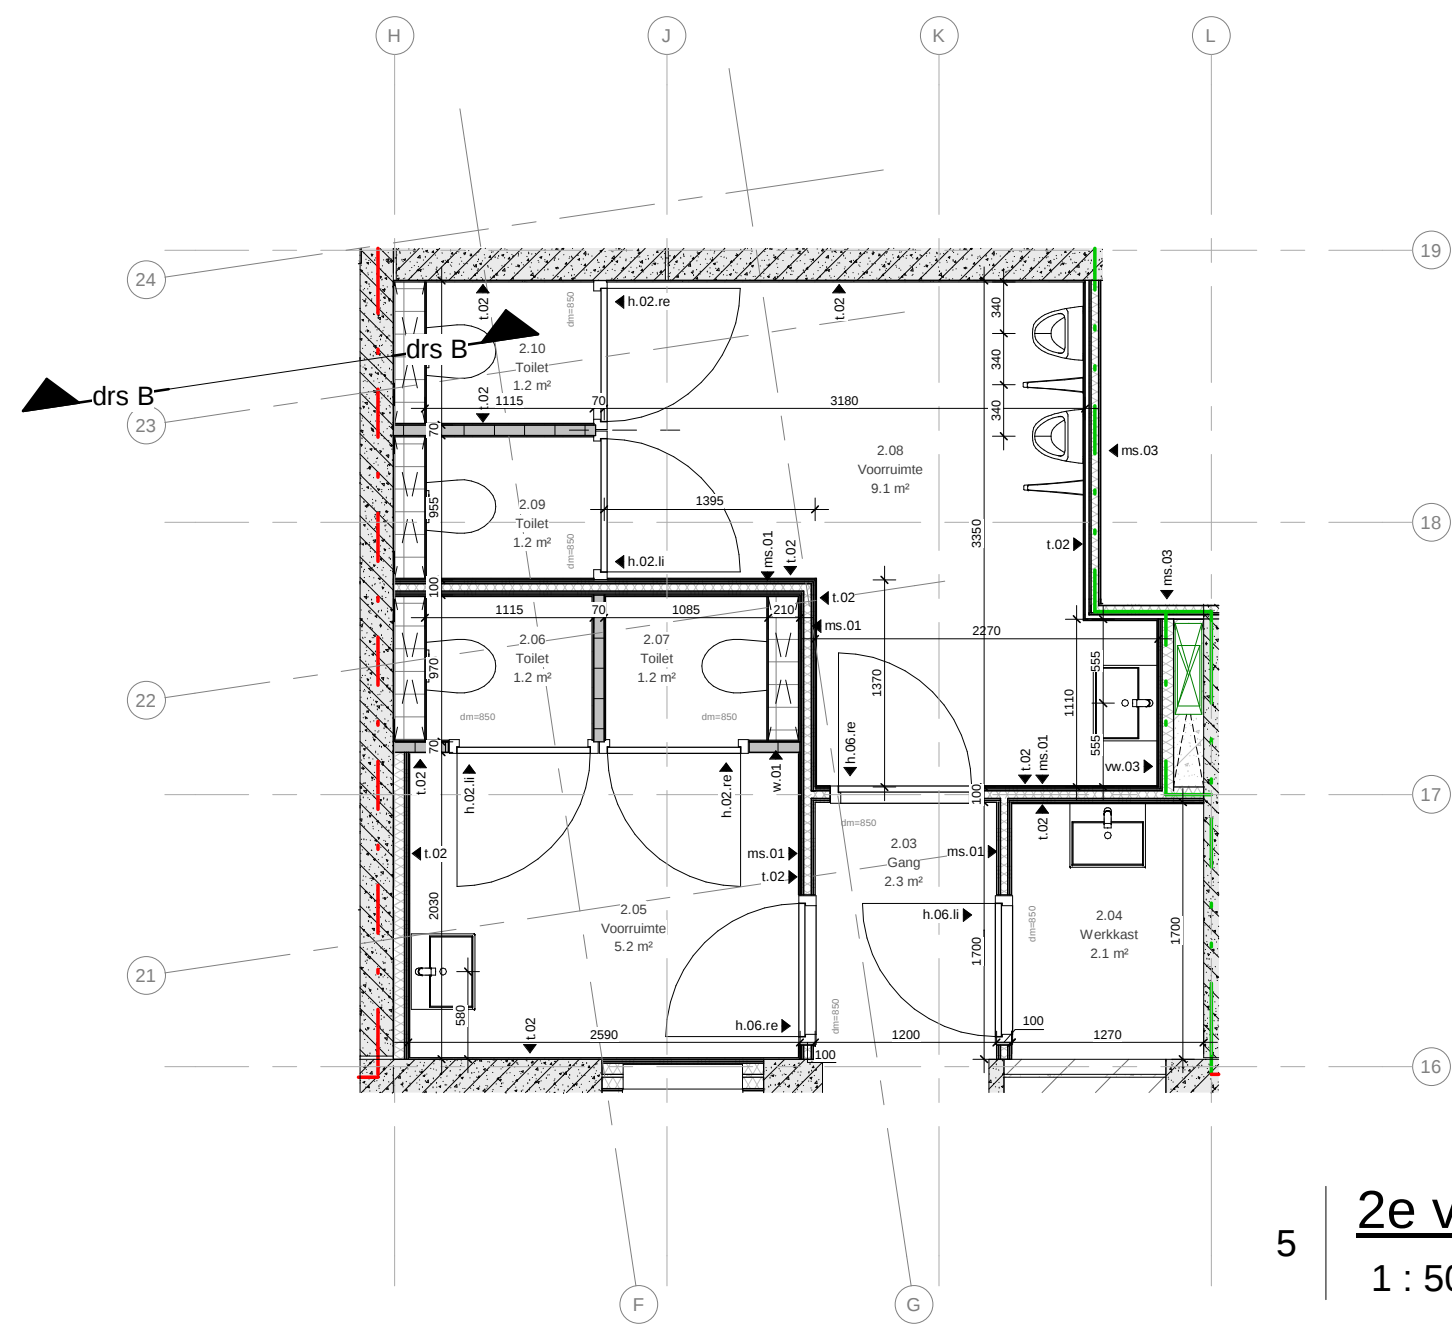


5 2e verdieping
1 : 50

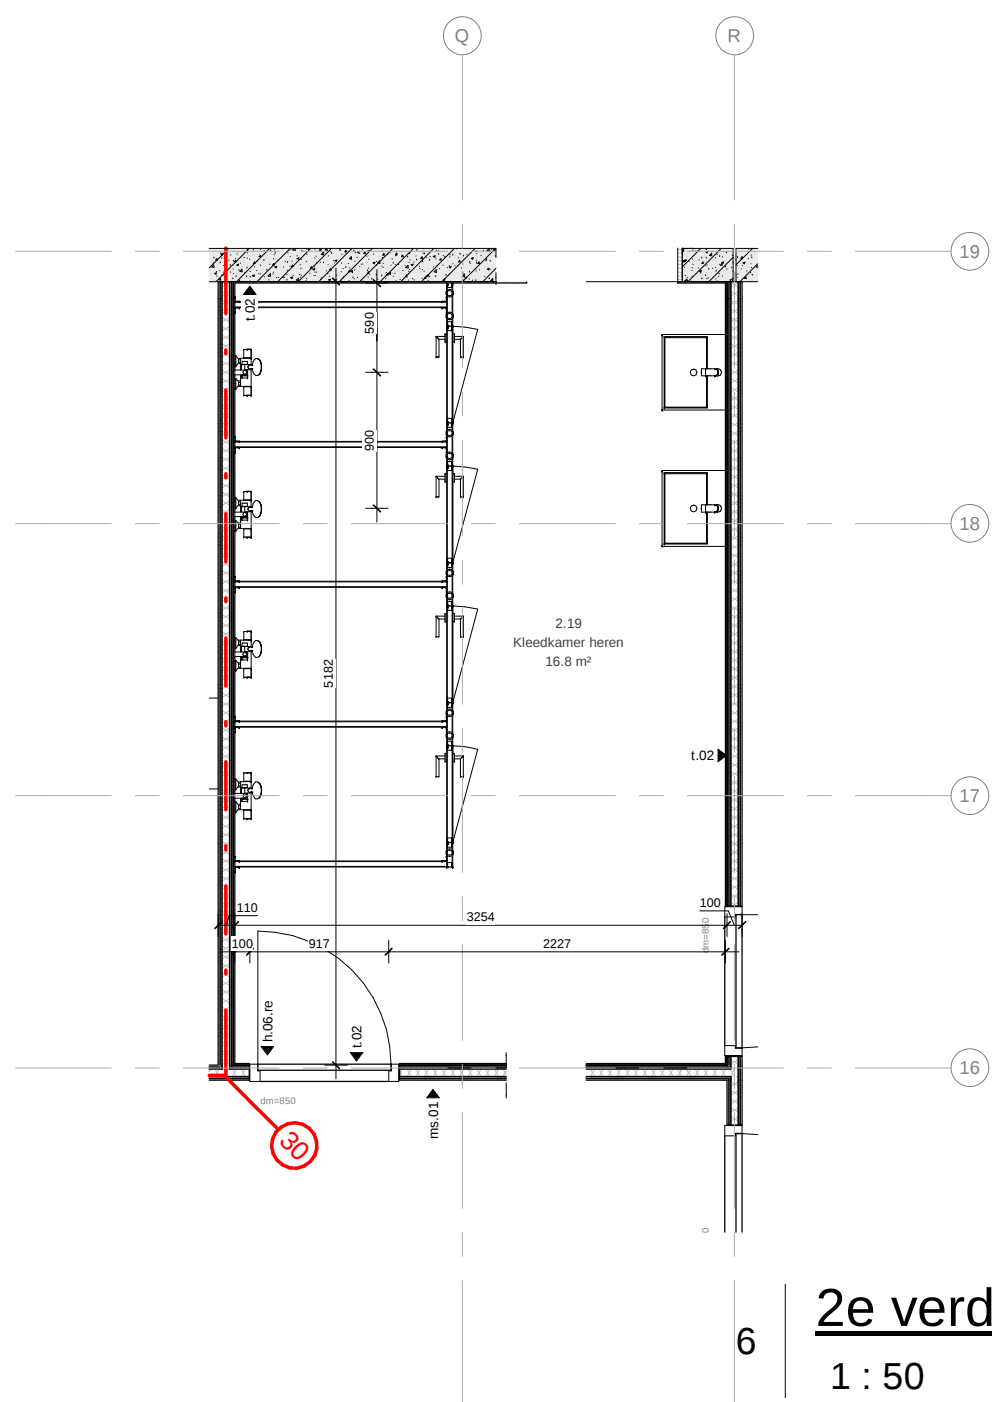

6 2e verdieping
1 : 50

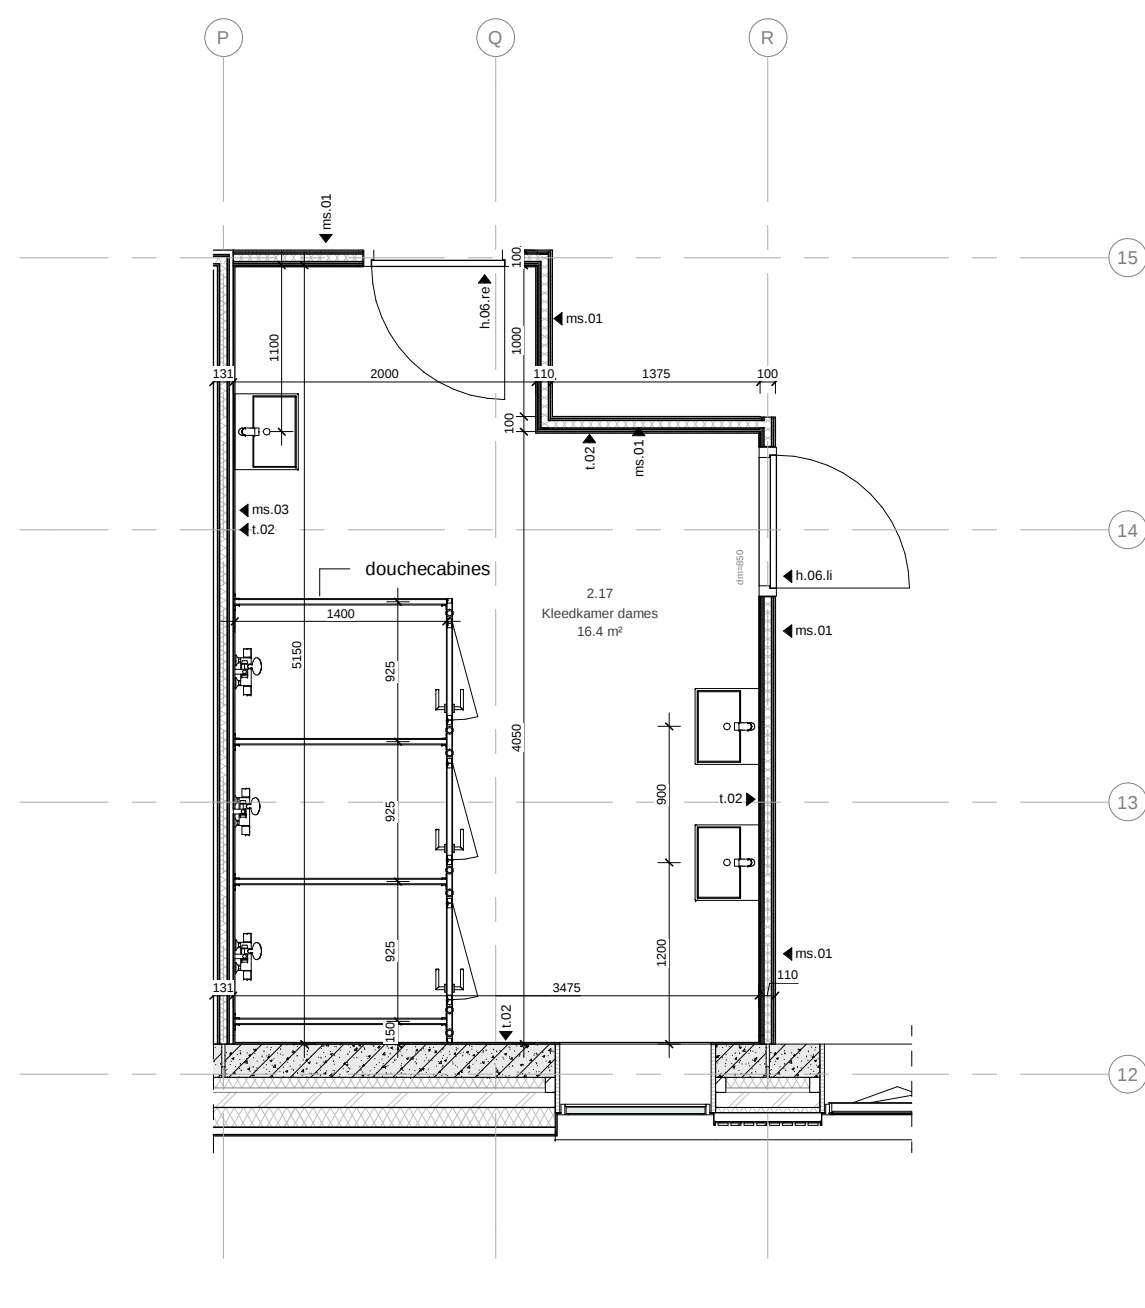

7 2e verdieping
1 : 50

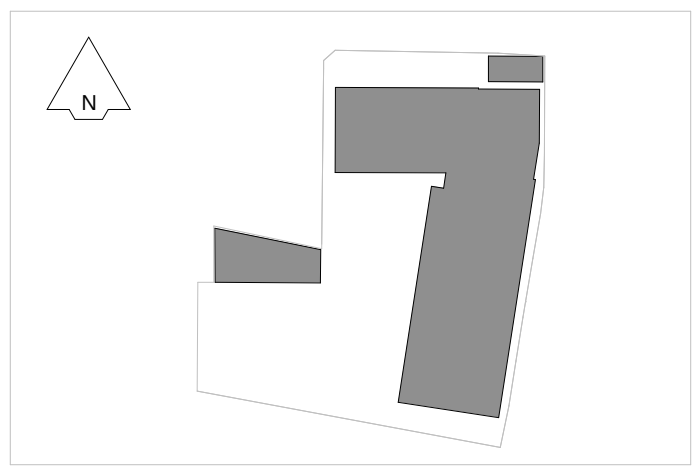

OPDRACHTGEVER
Rijksvastgoedbedrijf
ARCHITECT

**Bureau
Bouwkunde**

PROJECT
Huisvesting KMar - NP

ONDERDEEL
fragmenten (natte ruimtes)

PROJECTNUMMER
HV22086

TEKENINGNUMMER
HV22086-220

DATUM
14-04-2025

SCHAAL
1:50

GEW. EDITIE
-

GEW. DATUM
-

PROJECTLEIDER
E.S.

FORMAAT
A1

TO