




Begane grond

BVO BLOK C_BEG. GRND		
Number	Name	Area
C_0.1	BVO-C	208.00 m²
C_0.2	BVO-C BUITEN	45.14 m²
C_0.3	BVO-C	84.96 m²
C_0.4	BVO-C BUITEN	181.31 m²
C_0.5	BVO-C	44.23 m²
Grand total		563.64 m²

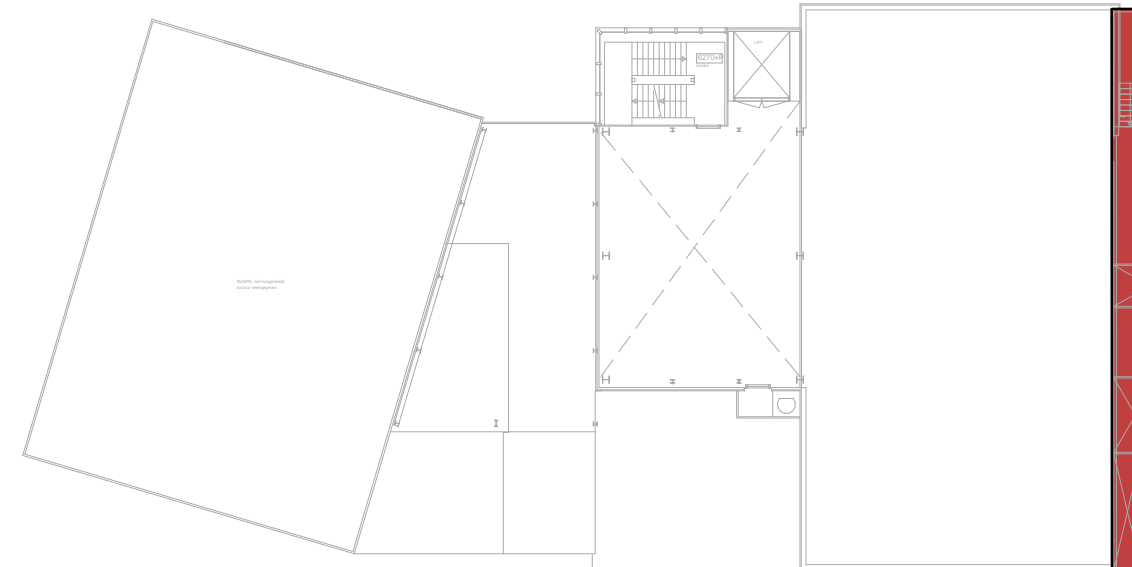

Tweede verdieping

BVO BLOK C_2E VERD		
Number	Name	Area



Eerste verdieping

BVO BLOK C 1E VERD		
Number	Name	Area
C_1.1	BVO-C	56.11 m²
C_1.2	BVO-C BUITEN	183.25 m²
Grand total		239.36 m²

## HET INMETEN EN MODELLEREN VAN DE MENGFABRIEK

BVO\_C-01

FASE:  
BESTAANDE TOESTAND

PROJECTNR:  
18-046

FORMAAT:  
A3

GEWIJZIGD:  
A: 14-05-2019

DATUM:  
23-04-2018

SCHAAL:  
1:200

B:

ONDERDEEL:  
BVO BEG. GRND, 1 EN  
2E VERDIEPING BLOK  
C

GETEKEND:  
EH

C:

D:

E: