


BEGANE GROND

GO BLOK G BEGANEGROND		
Number	Name	Area
G_0.7	Berging	8.96
G_0.5	Berging	11.36
G_0.8	Hal	9.64
G_0.1	Ruimte	33.50
G_0.2	Ruimte	10.79
G_0.3	Ruimte	35.40
G_0.4	Ruimte	52.29
G_0.6	Toilet	5.50
G_0.10	Trapkast	6.23
G_0.9	Werkplaats	43.23
Grand total		216.89

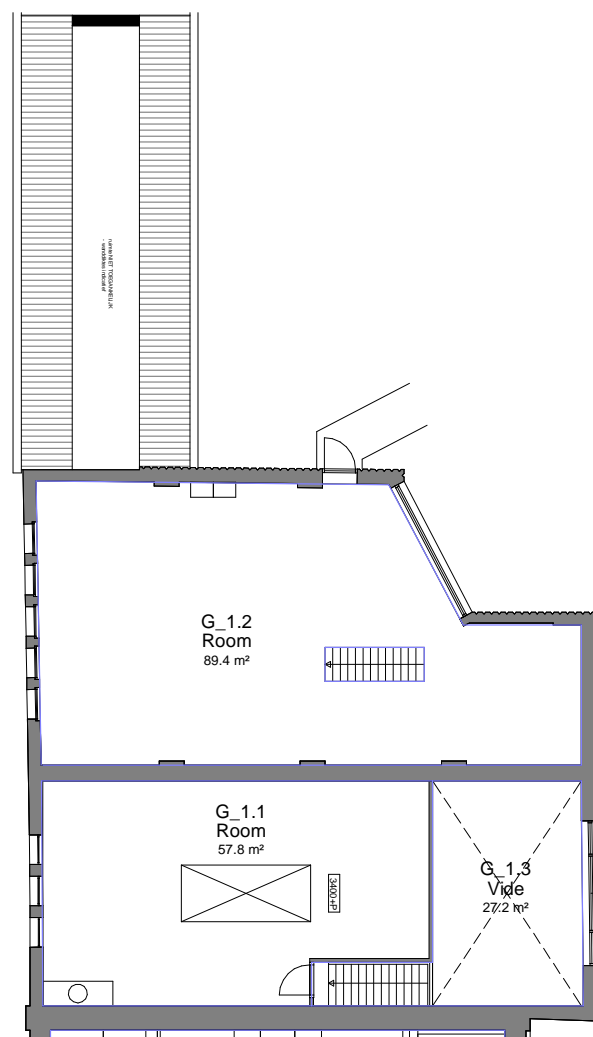

EERSTE VERDIEPING

GO BLOK G 1E VERDIEPING		
Number	Name	Area
G_1.2	Room	89.41
G_1.1	Room	57.81
G_1.3	Vide	27.24
Grand total		174.46

HET INMETEN EN MODELLEREN VAN DE MENGFABRIEK

GO_G-01

FASE:
BESTAANDE TOESTAND

PROJECTNR:
18-046

FORMAAT:
A3

GEWIJZIGD:
A: 14-05-2019

DATUM:
23-04-2019

SCHAAL:
1:200

B:

ONDERDEEL:
GO BEGANEGROND +
1E VERD.

GETEKEND:
EH

C:

D:

E: