


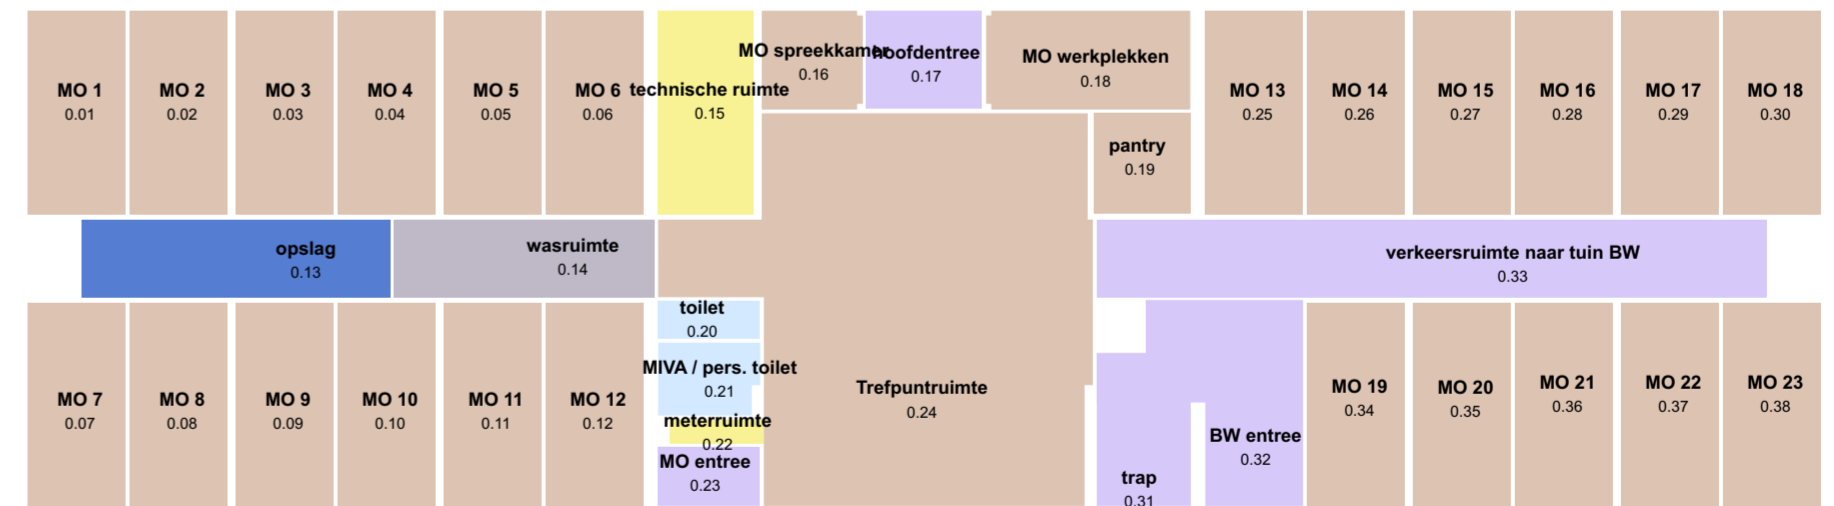

Ruimtestaat nieuw		
Nr.	Omschrijving	Oppervlakte in m <sup>2</sup>

Begane grond		
Nr.	Omschrijving	Oppervlakte in m <sup>2</sup>
0.01	MO 1	13,83
0.02	MO 2	13,83
0.03	MO 3	13,83
0.04	MO 4	13,83
0.05	MO 5	13,83
0.06	MO 6	13,83
0.07	MO 7	13,83
0.08	MO 8	13,83
0.09	MO 9	13,83
0.10	MO 10	13,83
0.11	MO 11	13,83
0.12	MO 12	13,83
0.13	opslag	16,72
0.14	wasruimte	14,10
0.15	technische ruimte	13,60
0.16	MO spreekkamer	6,93
0.17	hoofdentree	7,89
0.18	MO werplekken	14,06
0.19	pantry	6,82
0.20	toilet	2,68
0.21	MIVA / pers. toilet	5,01
0.22	meterruimte	1,53
0.23	MO entree	4,18
0.24	Trefpuntruimte	95,17
0.25	MO 13	13,83
0.26	MO 14	13,83
0.27	MO 15	13,83
0.28	MO 16	13,83
0.29	MO 17	13,83
0.30	MO 18	13,83
0.31	trap	6,78
0.32	BW entree	20,06
0.33	verkeersruimte naar tuin BW	36,32
0.34	MO 19	13,83
0.35	MO 20	13,83
0.36	MO 21	13,83
0.37	MO 22	13,83
0.38	MO 23	13,83



Alle bestaande maten voor start van de werkzaamheden t.b.v. het bouwwerk controleren en zonodig aanpassen

Project	<b>Verbouwing Gebouw 17 Nieuwe Kazernelaan 4 Ede</b>	Schaal: 1:100, 1:200, 1:1000	Werknummer: GE205		Witte de Withstraat 2 6712 HC EDE t: 06 - 52025313 e: info@peterspoelstra.nl i: www.peterspoelstra.nl	
Onderdeel:	plattengrond begane grond nieuw	Get: PS	Fase: REVISIE			Tekeningnummer: REV-PLG 06
Opdrachtgever:	Gemeente Ede Bergstraat 4 6711 DD Ede	Datum: 03-11-2022	Formaat: A2			
		wijz. a: wijz. b: wijz. c:				