


Installatietekeningen – Wi-Fi Design

MBO Amersfoort – locatie Gezondheidstechniek

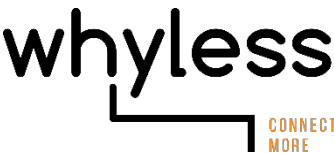

Informatie klant

Naam	MBO Amersfoort
Contactpersoon	Kees-Jan van 't Hof
Adres	Hardwareweg 15, 3821 BL Amersfoort

Informatie Whyless

Naam	Whyless B.V.
Contactpersoon	Rogier Mutter
Contactgegevens	Minervum 7236, 4817 ZJ Breda
Telefoonnummer	+ 31 (0)85 2460219
Mailadres	projects@whyless.nl

Versie

Versie	Datum	Gewijzigd door	Wijzigingen
1.0	26-Feb-26	Rogier Mutter	Versie 1.0



Inhoud

Begane grond.....	2
Tussenverdieping.....	3
1 ^e verdieping.....	4

Aantallen access-points


Verdieping	Nieuwe situatie
Begane grond	13
Tussen verdieping	2
2e verdieping	43
Totaal	58

Symbolen


Symbool	Kleur	Hergebruik positie	Opmerkingen
	Oranje	Ja	De bestaande locatie van het access-point kan hergebruikt worden.
	Roze	Nee	Op deze plekken zijn geen access-points gemeten en gaat het naar alle waarschijnlijkheid om een nieuwe locatie of van verplaatsing van nabijgelegen access-point.



Plattegrond tussenverdieping

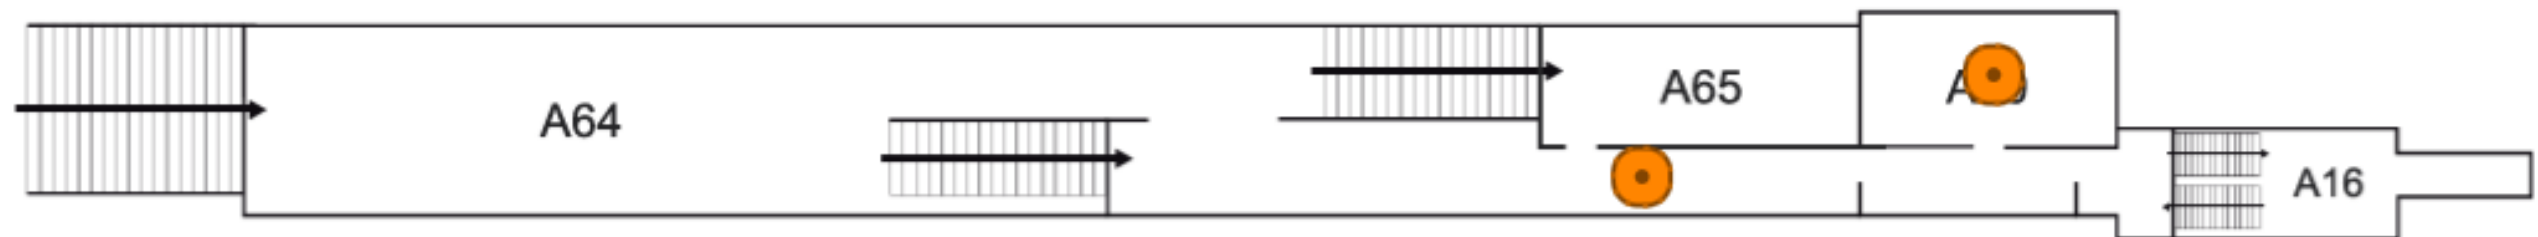

ONDERDEEL VAN **MB** AMERSFOORT

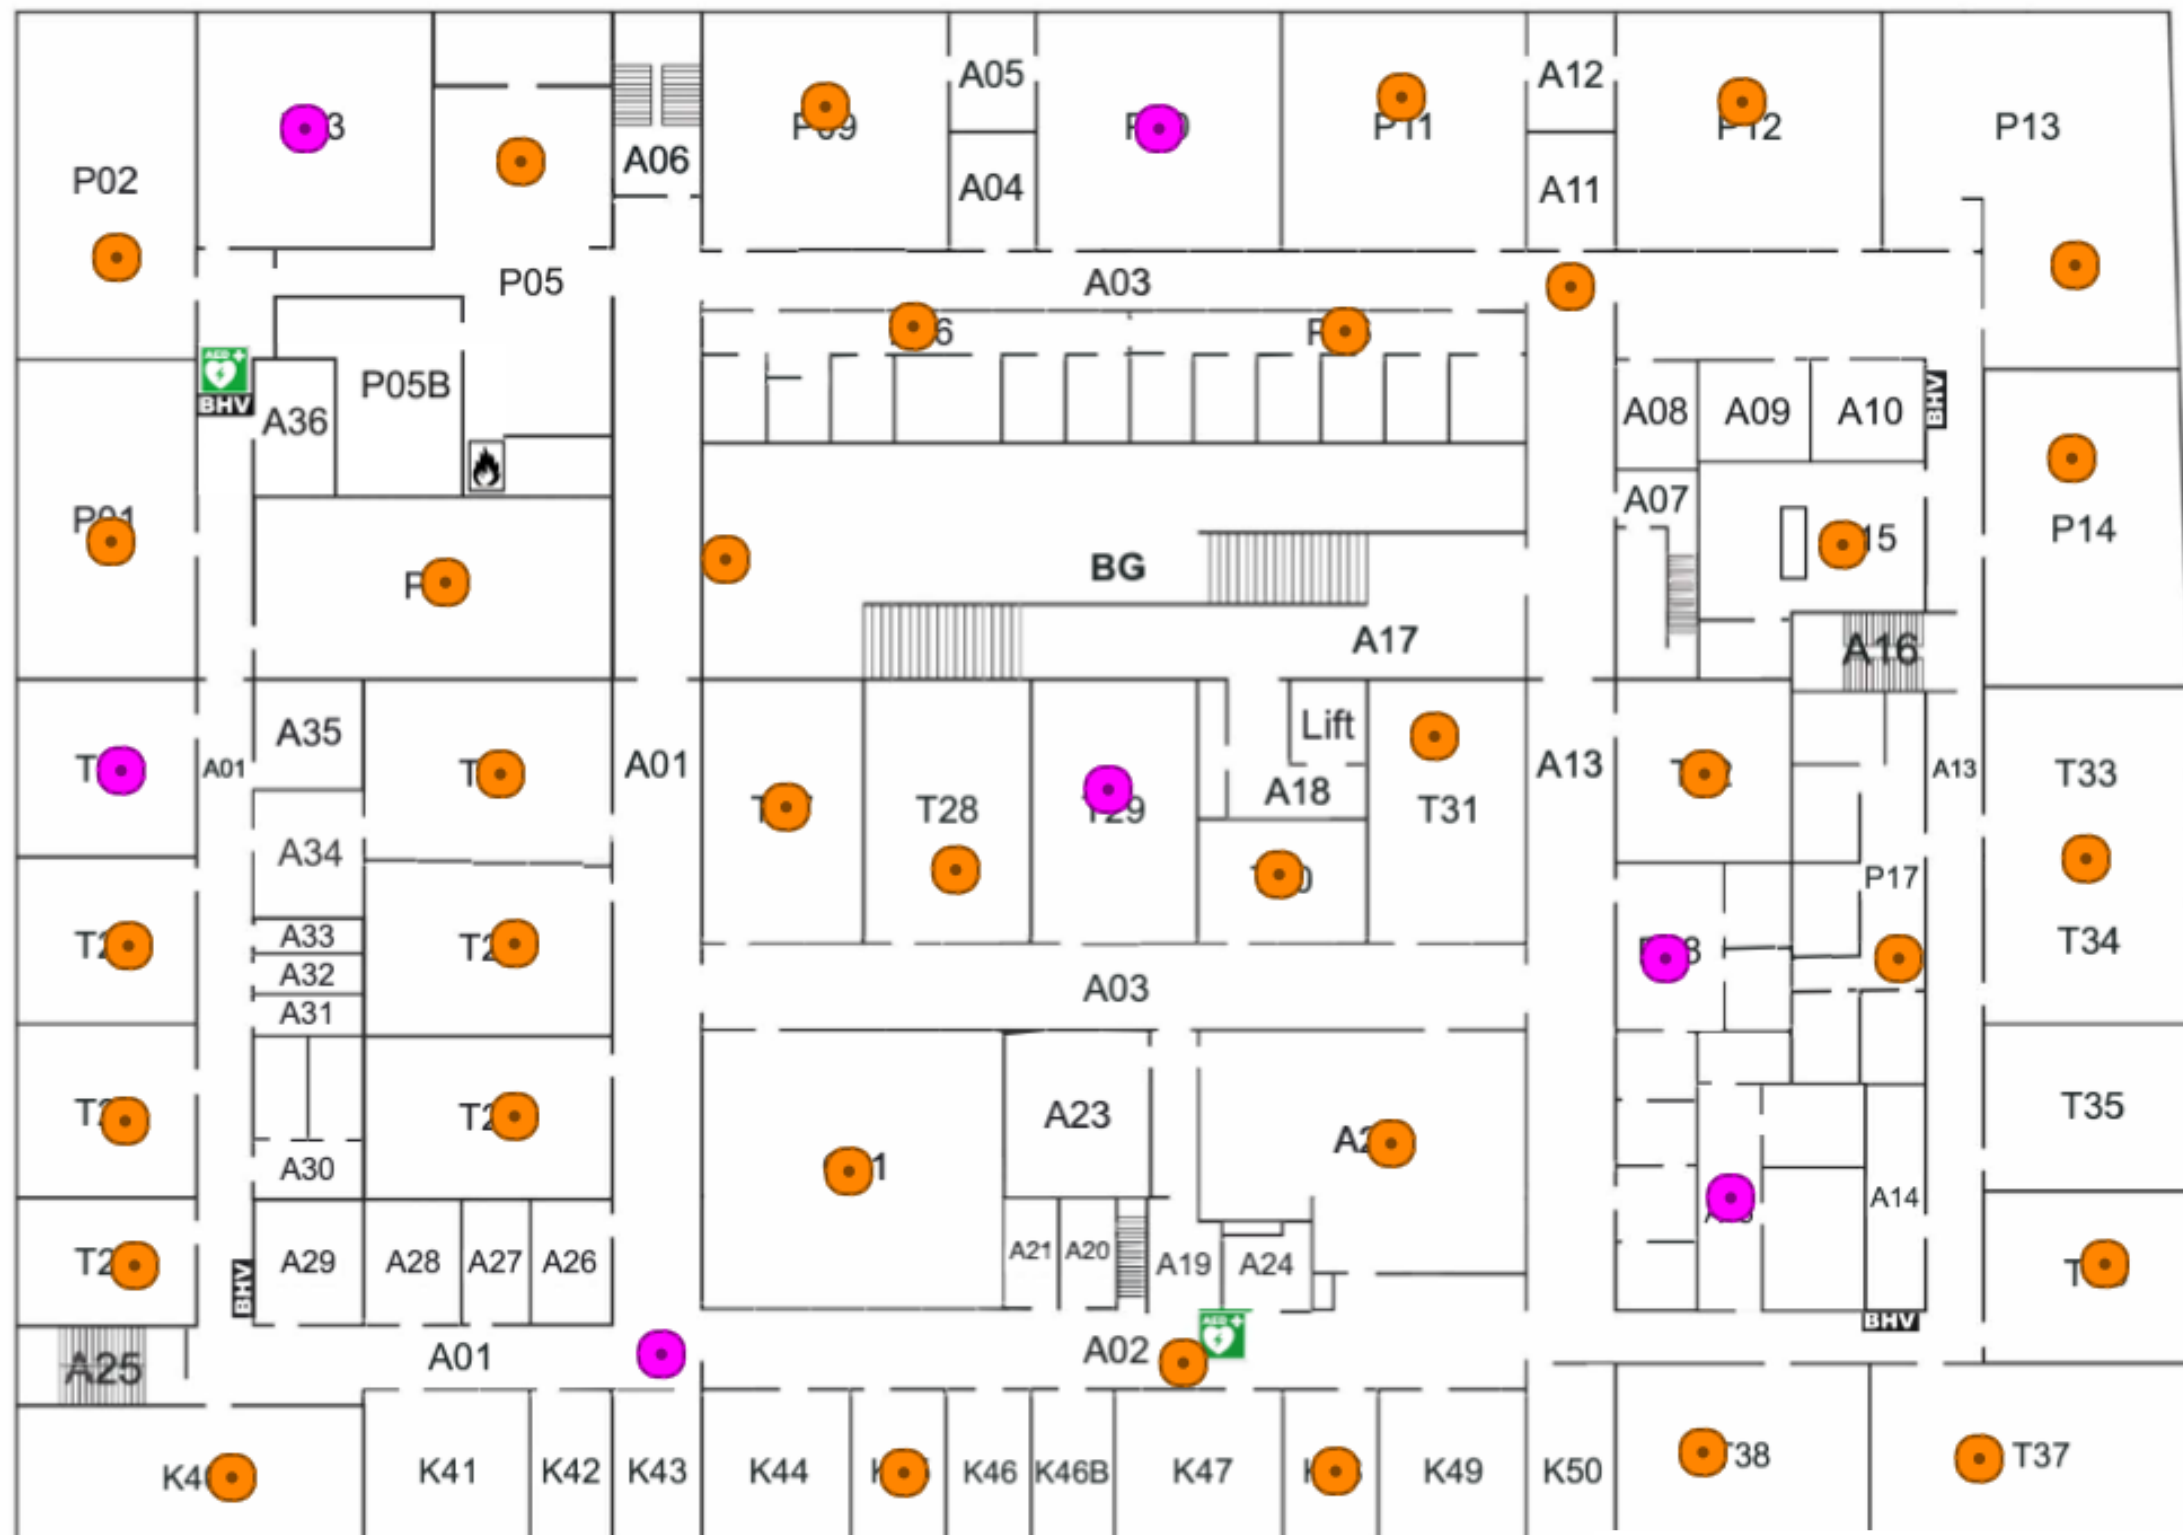

ONDERDEEL VAN MB0 AMERSFOOR