

Installatietekeningen – Wi-Fi Design

MBO Amersfoort – locatie Leerhotel Het Klooster



Informatie klant

Naam	MBO Amersfoort
Contactpersoon	Kees-Jan van 't Hof
Adres	Hardwareweg 15, 3821 BL Amersfoort

Informatie Whyless

Naam	Whyless B.V.
Contactpersoon	Rogier Mutter
Contactgegevens	Minervum 7236, 4817 ZJ Breda
Telefoonnummer	+ 31 (0)85 2460219
Mailadres	projects@whyless.nl

Versie

Versie	Datum	Gewijzigd door	Wijzigingen
1.0	26-Feb-26	Rogier Mutter	Versie 1.0


Inhoud

Souterrain	2
Begane grond.....	3
1 ^e verdieping.....	4
2 ^e verdieping.....	5


Aantallen access-points

Verdieping	Oude Situatie	Nieuwe situatie
Souterrain	13	13
Begane grond	33	34
1e verdieping	29	28
2e verdieping	9	9
Totaal	84	84

Symbolen

Symbool	Kleur	Hergebruik positie	Hergebruik kabel	Opmerkingen
	Oranje	Ja	Ja	De bestaande locatie van het access-point kan hergebruikt worden.
	Roze	Nee	Mogelijk	Op deze plekken zijn geen access-points gemeten en gaat het naar alle waarschijnlijkheid om een nieuwe locatie of van verplaatsing van nabijgelegen access-point.



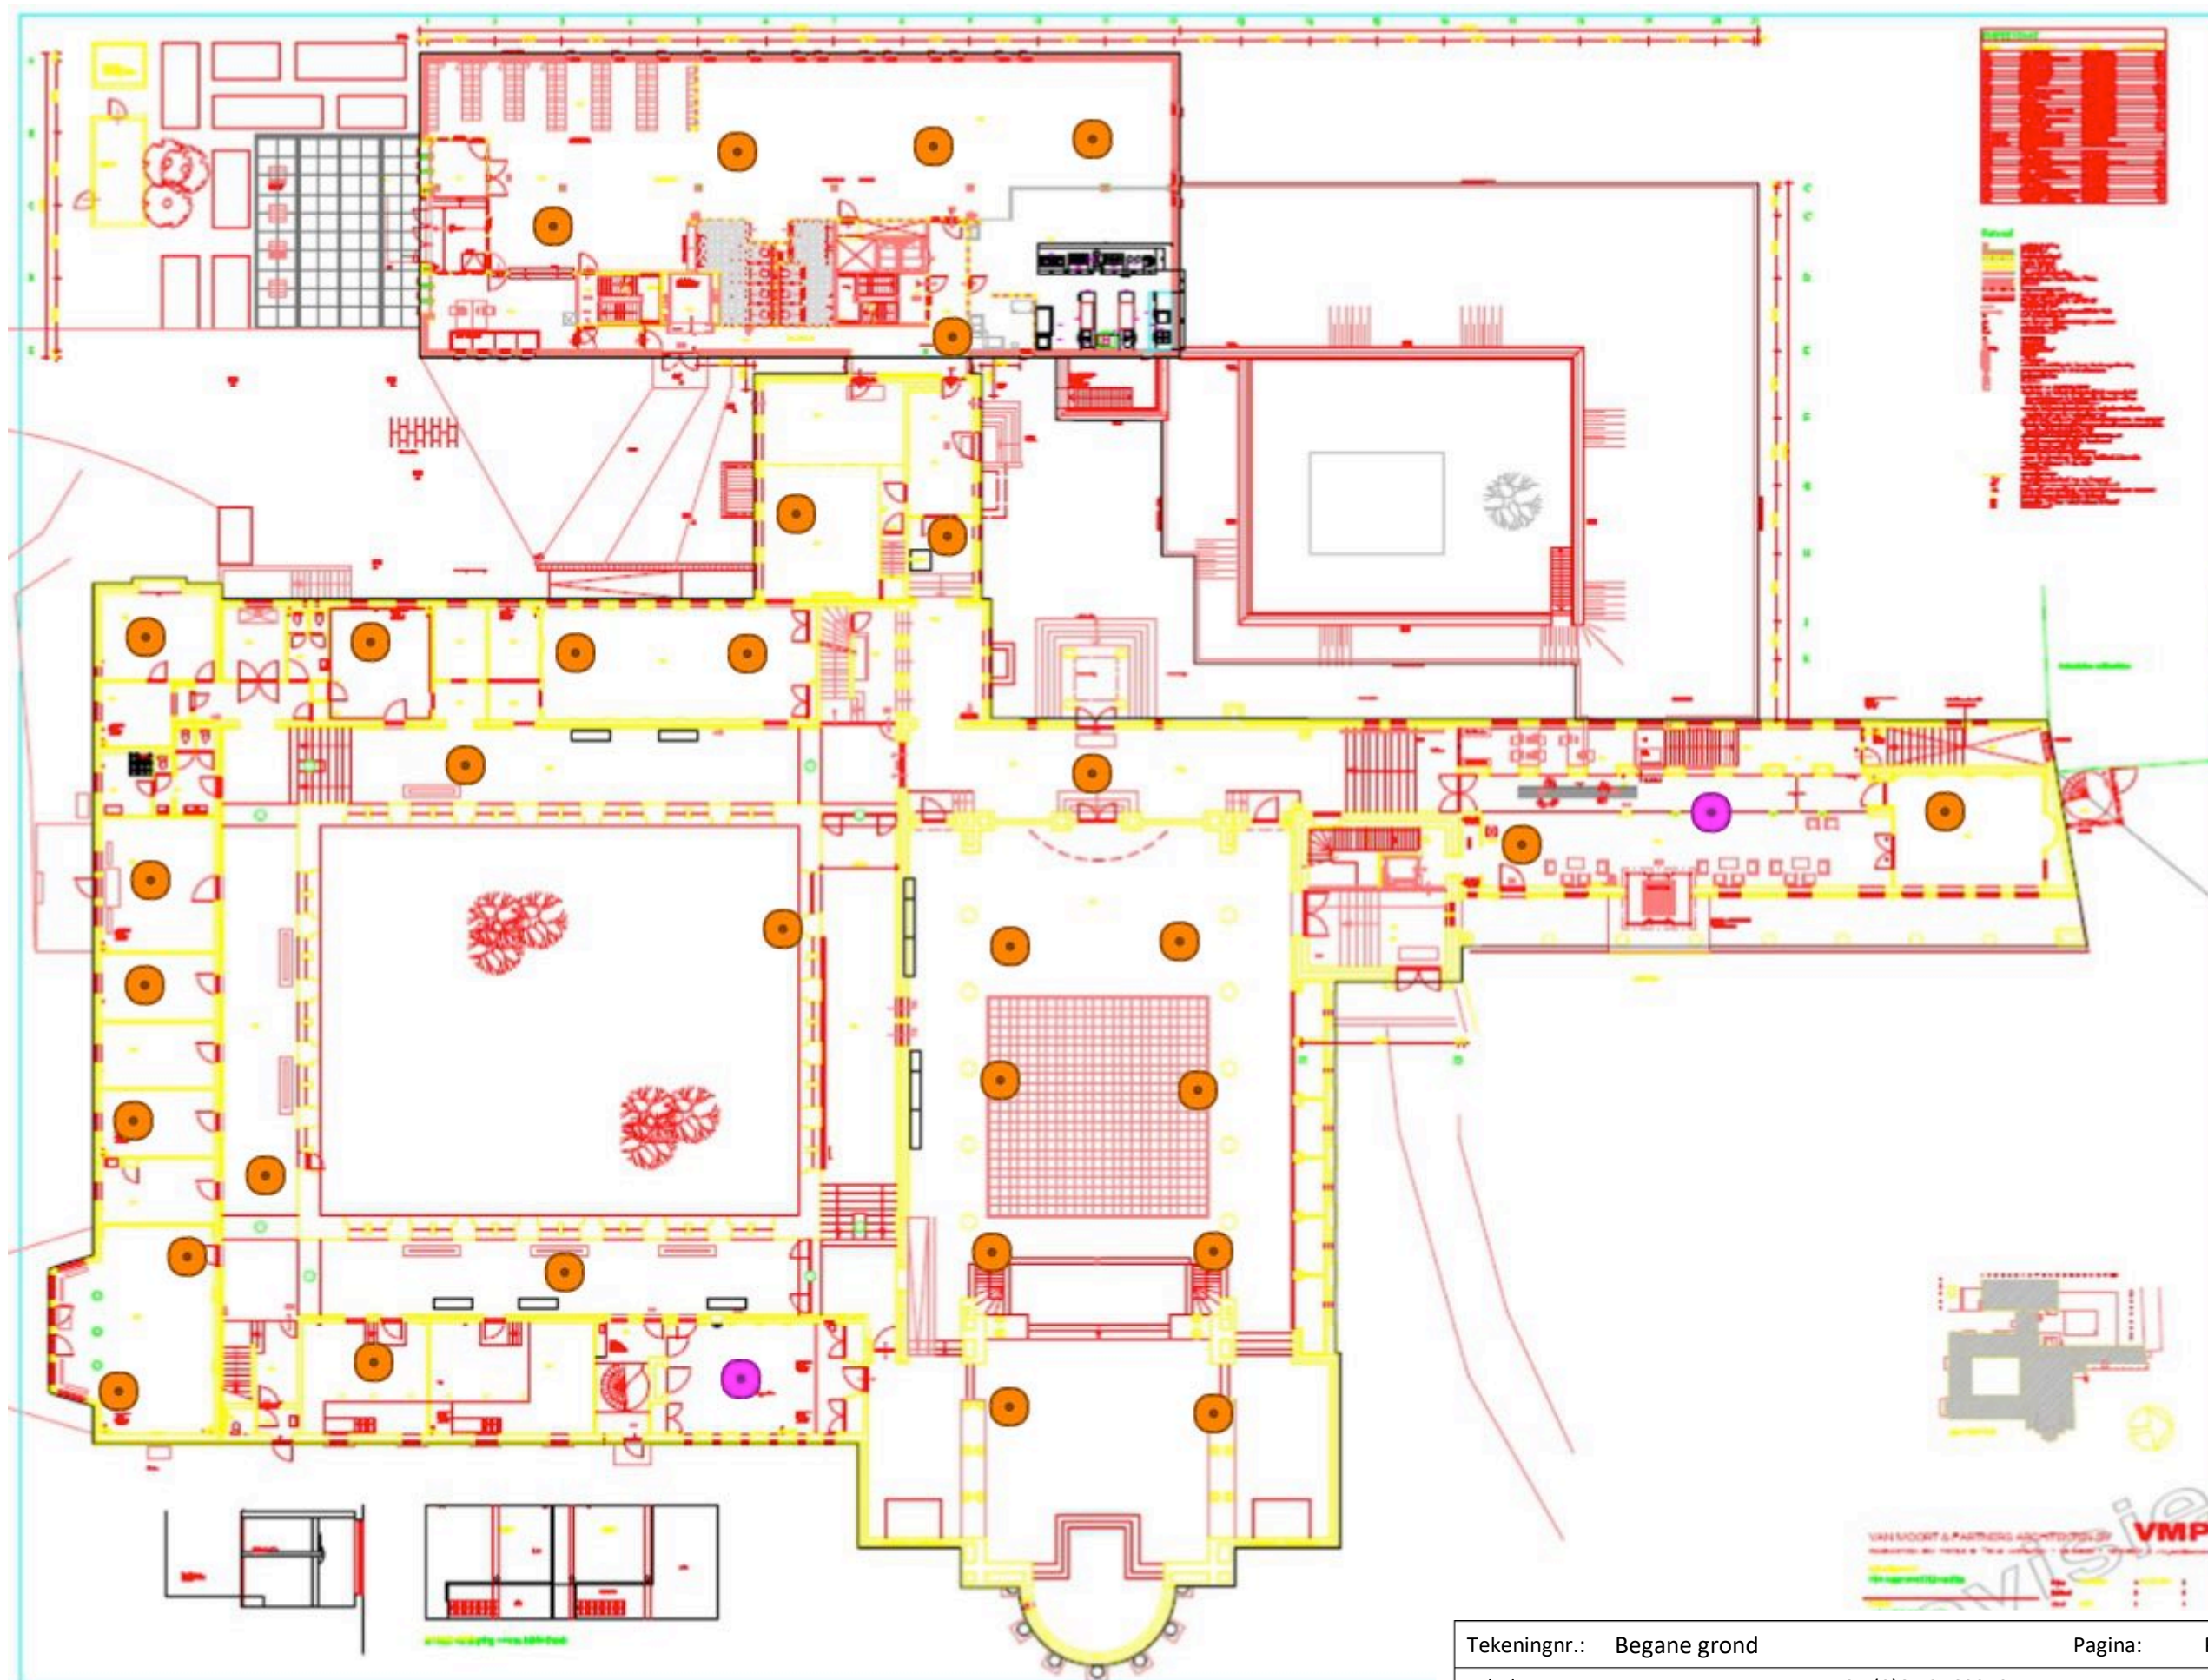

Tekeningnr.: Begane grond

Pagina: Pagina 3 van 5

Whyless B.V.
Minervum 7236
4817 ZJ Breda

+ 31 (0)85 2460219
projects@whyless.nl
www.whyless.nl

whyless
CONCEPT
MORE

