

# Installatietekeningen – Wi-Fi Design

## MBO Amersfoort – locatie Uiterlijke Verzorging



Informatie klant

Naam	MBO Amersfoort
Contactpersoon	Kees-Jan van 't Hof
Adres	Hardwareweg 15, 3821 BL Amersfoort

Informatie Whyless

Naam	Whyless B.V.
Contactpersoon	Rogier Mutter
Contactgegevens	Minervum 7236, 4817 ZJ Breda
Telefoonnummer	+ 31 (0)85 2460219
Mailadres	<a href="mailto:projects@whyless.nl">projects@whyless.nl</a>

Versie

Versie	Datum	Gewijzigd door	Wijzigingen
1.0	26-Feb-26	Rogier Mutter	Versie 1.0


Inhoud


Souterrain – deel 1 .....	2
Begane grond – deel 1 .....	3
Souterrain – deel 2 .....	4
Begane grond – deel 2 .....	5
1 <sup>e</sup> verdieping – deel 2 .....	6

Aantallen access-points


Verdieping	Nieuwe situatie
Souterrain – deel 1	7
Begane grond – deel 1	14
Souterrain – deel 2	4
Begane grond – deel 2	5
1e verdieping – deel 1	4
Totaal	34

Symbolen

Symbool	Kleur	Hergebruik positie	Opmerkingen
	Oranje	Ja	De bestaande locatie van het access-point kan hergebruikt worden.
	Roze	Nee	Op deze plekken zijn geen access-points gemeten en gaat het naar alle waarschijnlijkheid om een nieuwe locatie of van verplaatsing van nabijgelegen access-point.

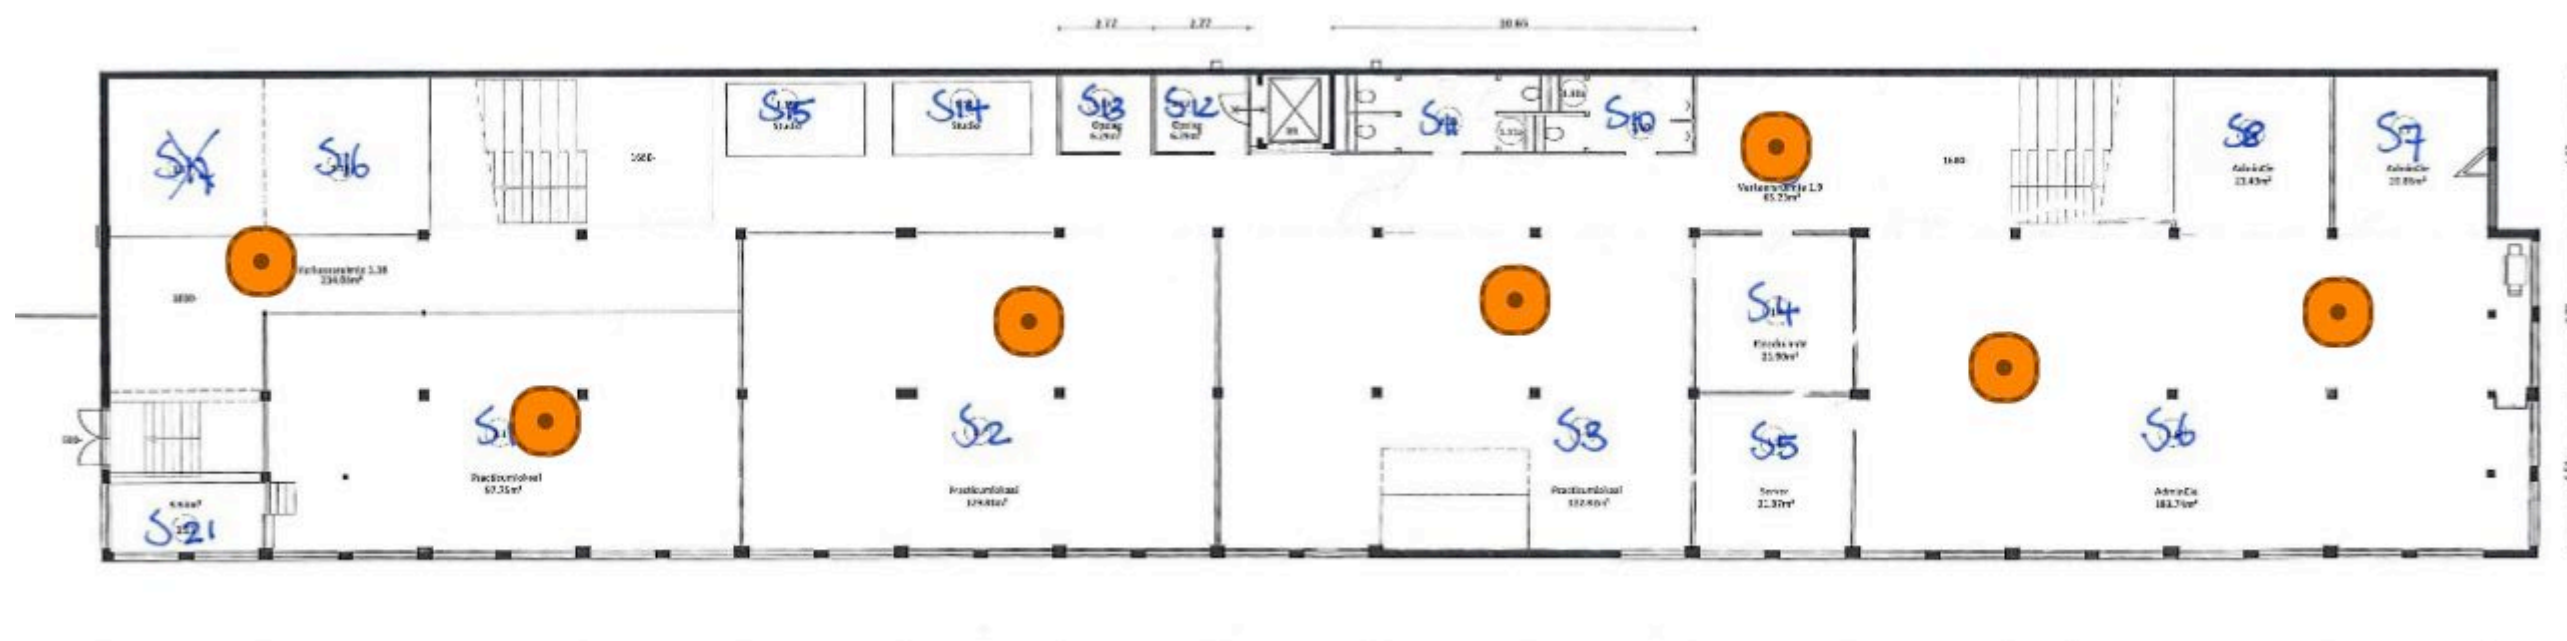





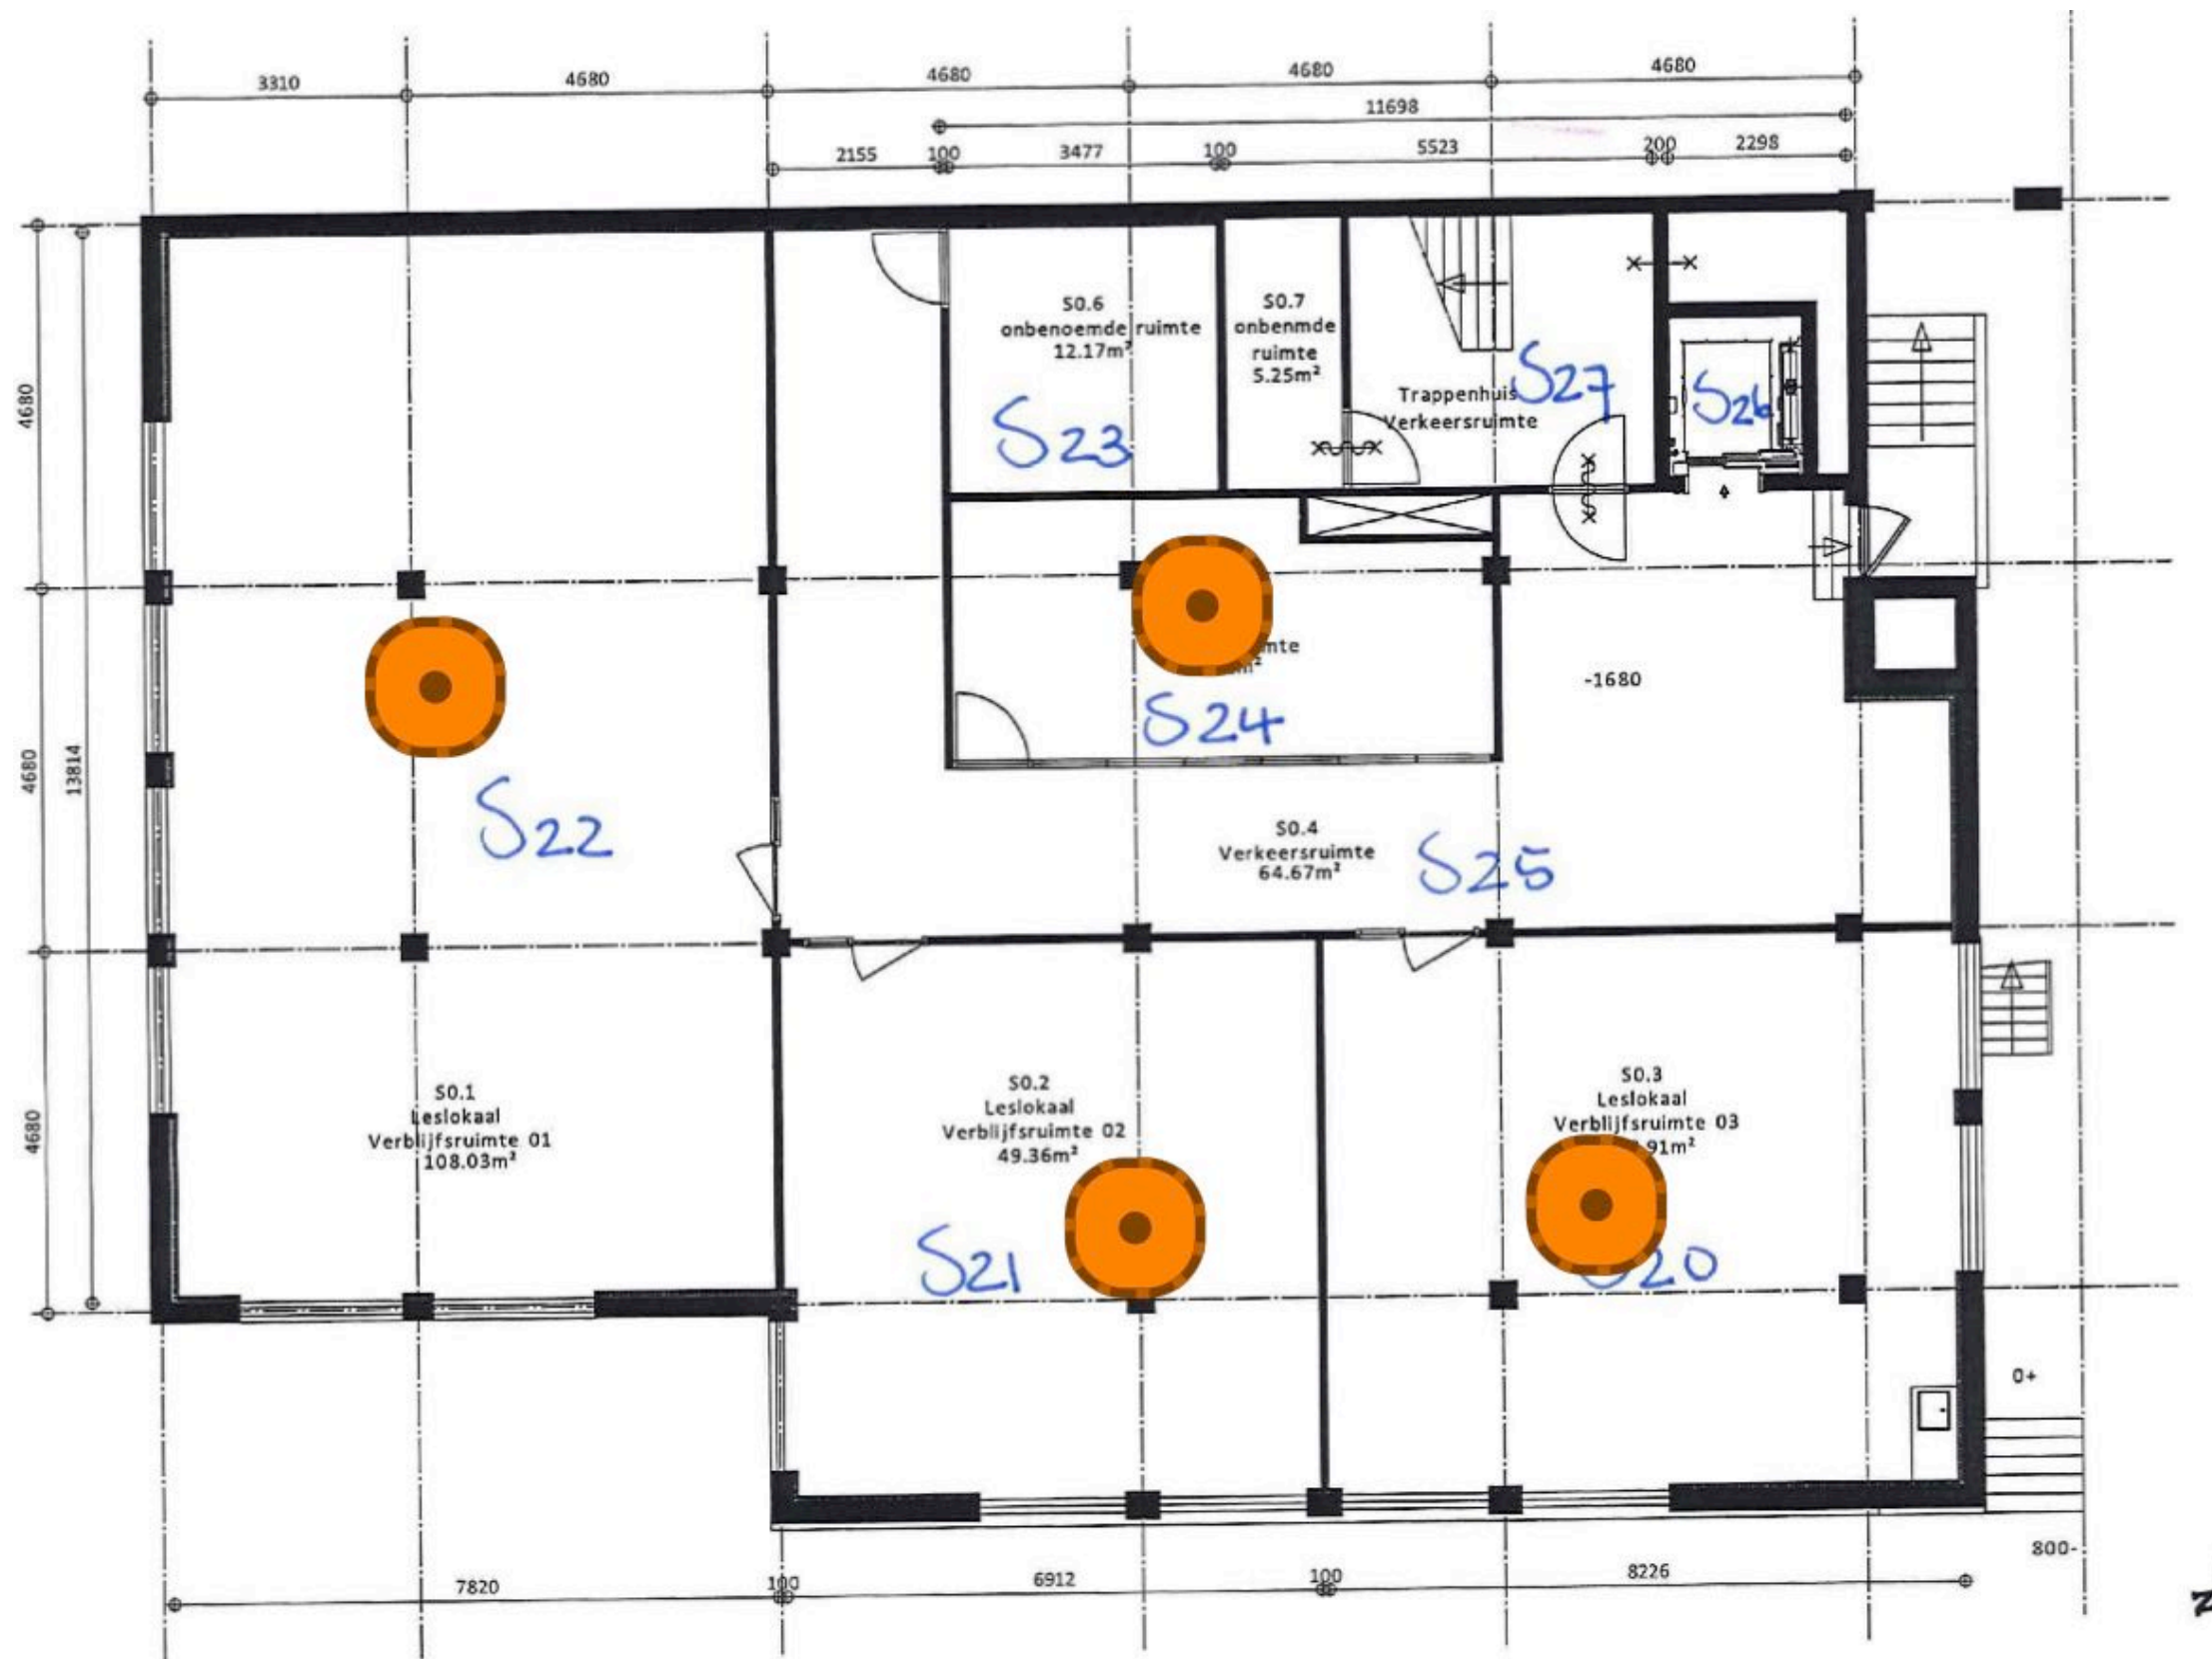

## Souterrain



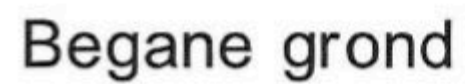

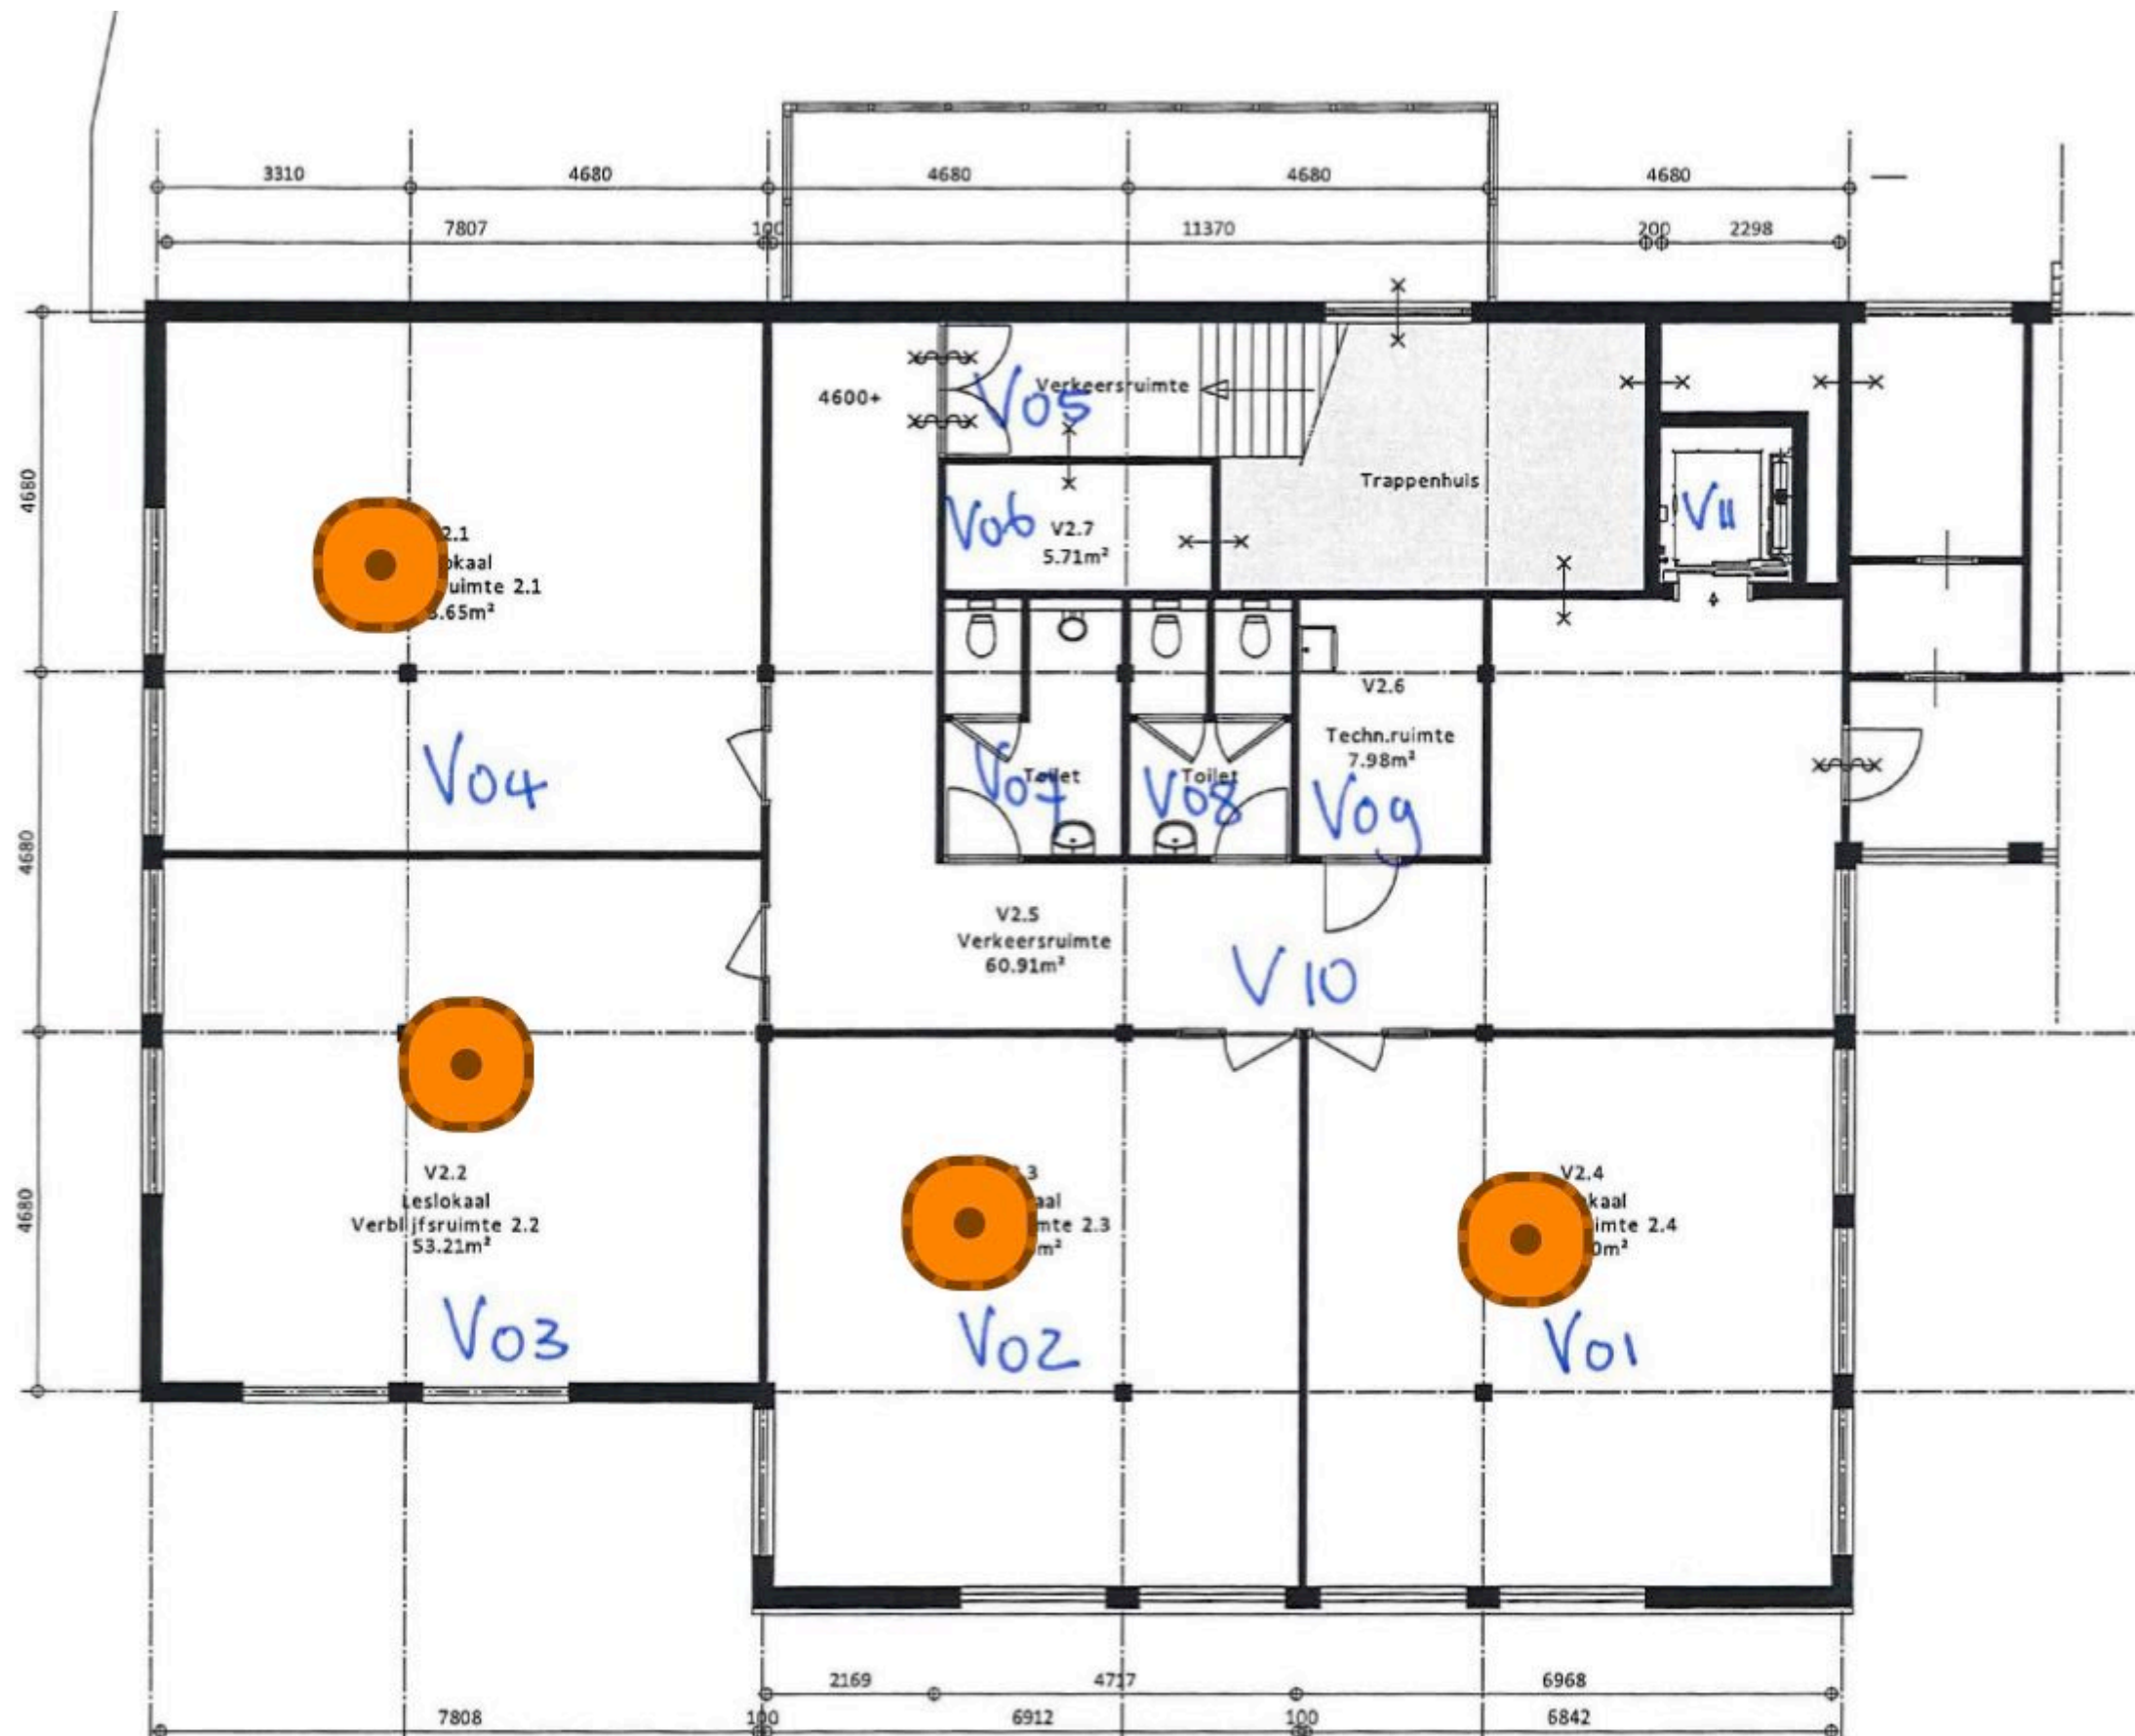

## Verdieping

Tekeningnr.: 1<sup>e</sup> verdieping – deel 2

Pagina: Pagina 6 van 6

Whyless B.V.  
Minervum 7236  
4817 ZJ Breda

+ 31 (0)85 2460219  
[projects@whyless.nl](mailto:projects@whyless.nl)  
[www.whyless.nl](http://www.whyless.nl)

**whyless**  
CONNECT  
MORE