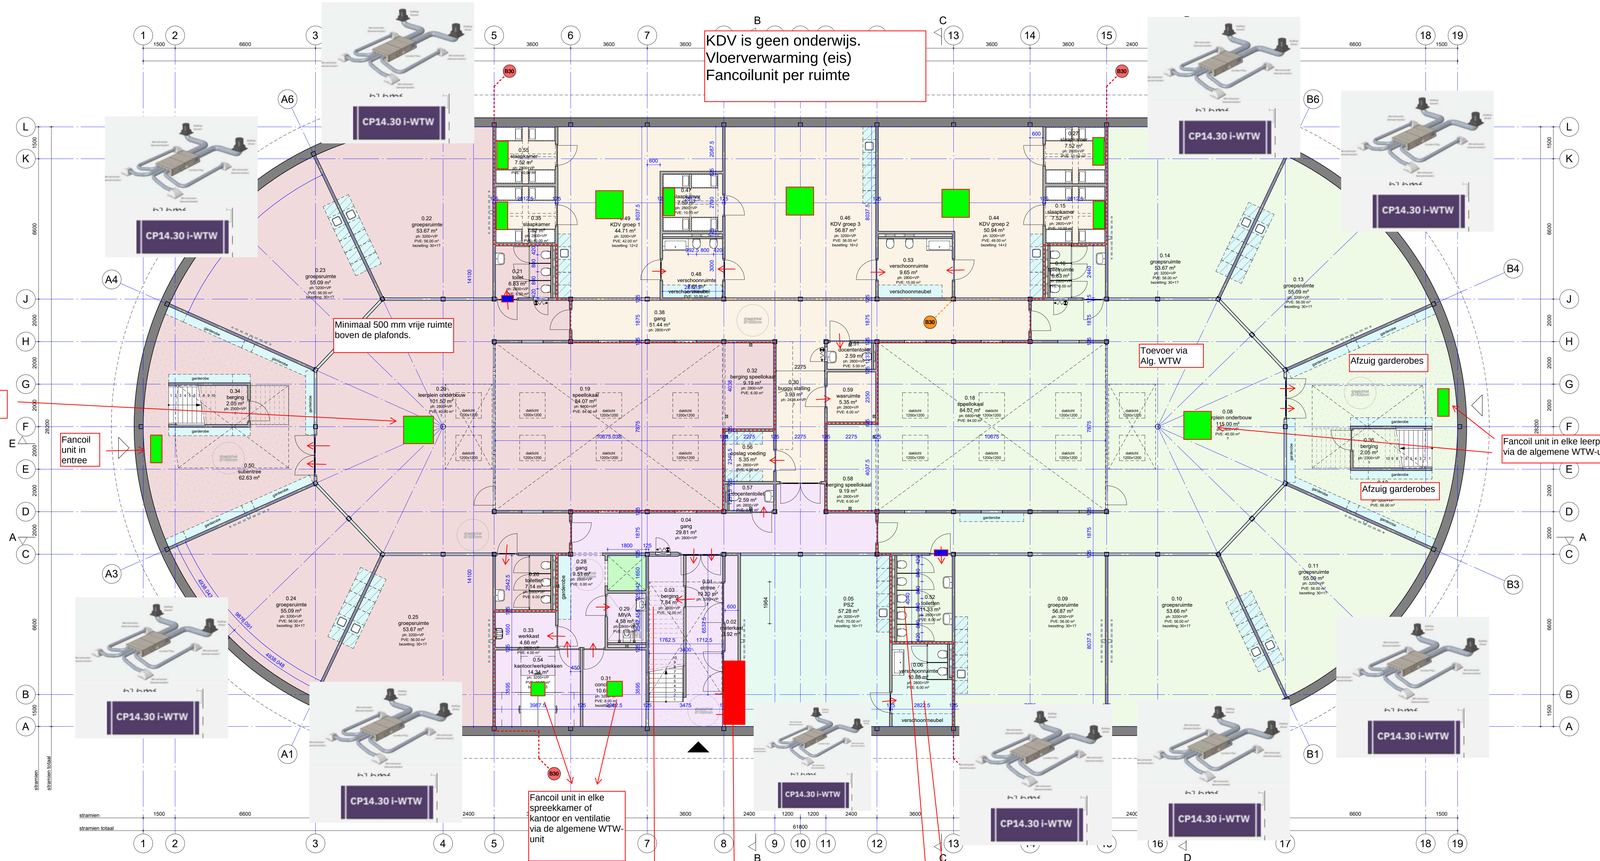

KDV is geen onderwijs.
Vloerverwarming (eis)
Fancoilunit per ruimte
Minimaal 500 mm vrije ruimte boven de plafonds.
Fancoil unit in elke leerplein en ventilatie via de algemene WTW-unit
Fancoil unit in entree
Toevoer via Alg. WTW
Afzuig garderobes
Afzuig garderobes
Fancoil unit in elke leerplein en ventilatie via de algemene WTW-unit
Fancoil unit in elke spreekkamer of kantoor en ventilatie via de algemene WTW-unit
CP14.30 i-WTW
CP14.30 i-WTW
CP14.30 i-WTW