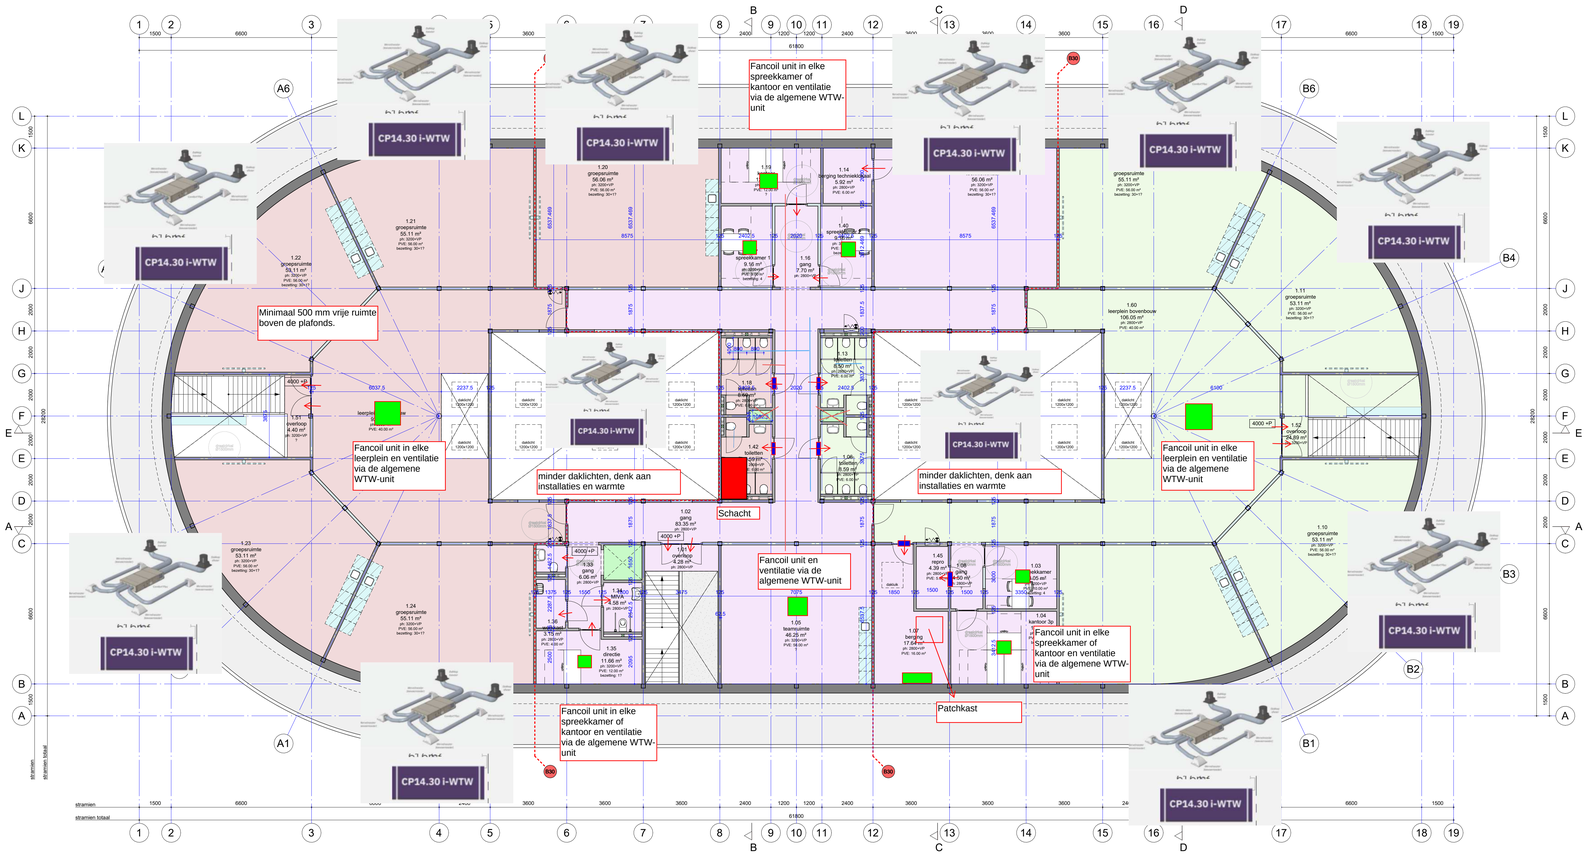


1e verdieping

AANZUIG EN AFBLAAS
WTW VIA HET DAK

KGH UNITS i.c.m. 2-pijps systeem voor verwarmen OF koelen.
In elke KGH unit een CO-blok (changeoverblok)
CV= 40/35 graden
GKW = 10/15 graden

Gebruiksfuncties room

- Gezamenlijk
- Groen van Prinsterer
- Petrus & Paulus

ruimte nummer	ruimte (functie)	oppervlakte (m2)	PVE eis oppervlakte	bezetting	opmerkingen
1.01	overloop	4.28 m²			
1.02	gang	83.35 m²			
1.03	spreekkamer	10.05 m²	10.00 m²	4	
1.04	kantoor 3p	16.98 m²	12.00 m²	3	
1.05	teamruimte	46.25 m²	56.00 m²		
1.06	toiletten	8.59 m²	6.00 m²		
1.07	berging	17.64 m²	16.00 m²		
1.08	gang	4.50 m²			
1.09	groepsruimte	55.11 m²	56.00 m²	30+1?	
1.10	groepsruimte	53.11 m²	56.00 m²	30+1?	
1.11	groepsruimte	53.11 m²	56.00 m²	30+1?	
1.12	groepsruimte	55.11 m²	56.00 m²	30+1?	
1.13	toiletten	8.50 m²	6.00 m²		
1.14	berging techniekl okaal	5.92 m²	6.00 m²		
1.15	techniekl okaal	56.06 m²	56.00 m²	30+1?	
1.16	gang	7.70 m²			
1.17	spreekkamer 1	9.16 m²	9.00 m²	4	
1.18	toiletten	8.59 m²	6.00 m²		
1.19	kantoor	12.16 m²	12.00 m²		
1.20	groepsruimte	56.06 m²	56.00 m²	30+1?	
1.21	groepsruimte	55.11 m²	56.00 m²	30+1?	
1.22	groepsruimte	53.11 m²	56.00 m²	30+1?	
1.23	groepsruimte	53.11 m²	56.00 m²	30+1?	
1.24	groepsruimte	55.11 m²	56.00 m²	30+1?	
1.26	leerplein bovenbouw	92.51 m²	40.00 m²		
1.32	docententoilet	1.72 m²	3.00 m²		
1.33	gang	6.06 m²			
1.34	MIVA	4.58 m²	5.00 m²		
1.35	directie	11.66 m²	12.00 m²	1?	
1.36	werkkast	3.15 m²	4.00 m²		
1.40	spreekkamer 2	9.16 m²	10.00 m²	4	
1.42	toiletten	8.59 m²	6.00 m²		
1.45	repro	4.39 m²	5.00 m²		
1.51	overloop	4.40 m²			
1.52	overloop	24.89 m²			
1.60	leerplein bovenbouw	106.05 m²	40.00 m²		

totaal: 36


VO Schets
INNAX
d.d. 16-12-2025

RENVOOI

	baksteen	RM	brandscheiding 30 min.	WM:	wasmachine
	isolatie		brandscheiding 60 min.	DR:	wasdroger
	kalkzandsteen			VV:	vloerverwarming verdeler
	bestaande onderdelen		30 minuten, 2-zijdig, zelfsluitend	WP:	warmtepomp
	te slopen onderdelen			MV:	mechanische ventilatie
	te aan te passen onderdelen		schacht	ST:	standleiding
	te hergebruiken onderdelen		hemelwaterafvoer	hwa:	hemelwaterafvoer

digitale onderlegger:
alle maten en aantallen in het werk te controleren!

VOORLOPIG

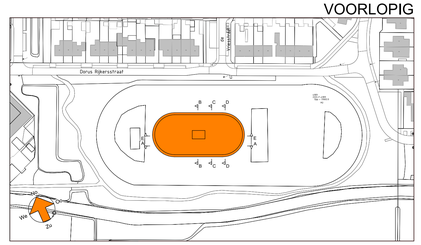

THOMAS ARCHITECTEN

INFO@THOMASARCHITECTEN.NL WWW.THOMASARCHITECTEN.NL TEL 073 75 15 855 ZUIDERPARKWEG 498 5216 HE 'S-HERTOGENBOSCH

fase: Voorontwerp
project: KC Dinteloord, Dinteloord
tekening: Plattegrondtekening 1e verdieping
tekeningnr.: LPS

Wijziging / Datum

Archiefcode	Fase	Tekeningnr.	Schaal	Papierformaat	Datum
314	430-PL-02	1 : 100	A1+	03-11-2025

Archiefcode doorn | Fase: Tekeningnr.(Bim):Schaal(m):Papierformaat(BIM):Datum(BIM):RDC-nr | Plot datum: 16/12/2025 10:29:04

all rights strictly reserved reproduction and/or issue to third parties in any form whatsoever is not permitted