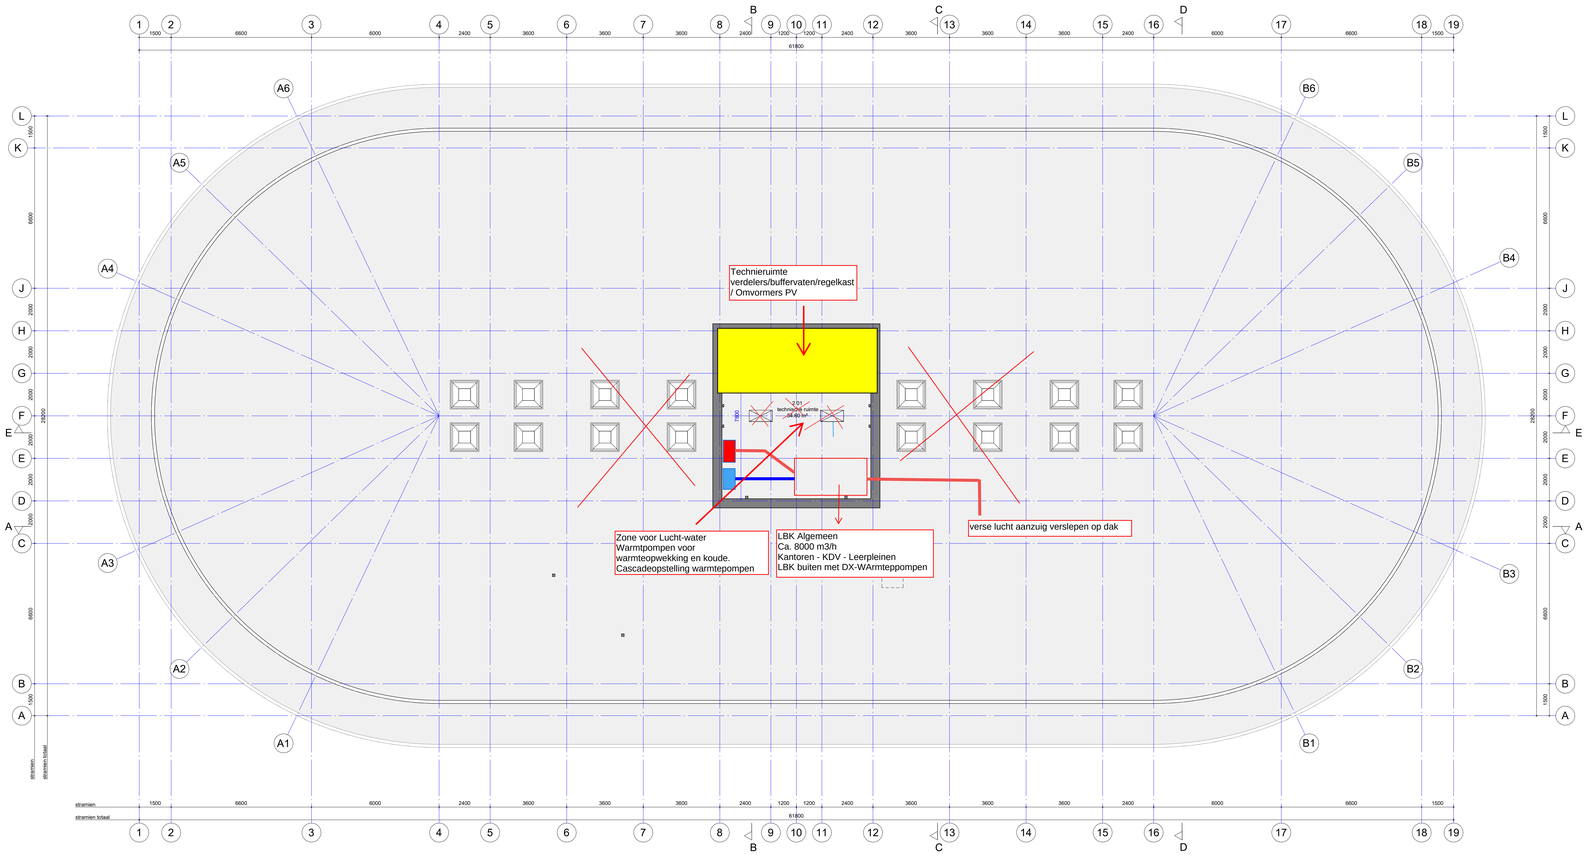


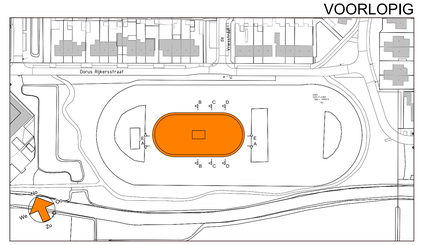

dak

## RENVOOI

| | | | |
|---|---|---|---|
| | baksteen | brandscheiding 30 min. | WM: wasmachine |
| | isolatie | brandscheiding 60 min. | DR: wasdroger |
| | kalkzandsteen | 30 minuten, 2-zijdig, zelfsluitend | VV: vloerverwarming verdeler |
| | bestaande onderdelen | | WP: warmtepomp |
| | te slopen onderdelen | schacht | MV: mechanische ventilatie |
| | te aan te passen onderdelen | hemelwaterafvoer | ST: standleiding |
| | te hergebruiken onderdelen | | hwa: hemelwaterafvoer |

digitale onderlegger:
alle maten en aantallen in het werk te controleren!

VOORLOPIG




VO Schets
INNAX
d.d. 16-12-2025

THOMAS ARCHITECTEN
INFO@THOMASARCHITECTEN.NL WWW.THOMASARCHITECTEN.NL TEL 073 75 15 855 ZUIDERPARKWEG 498 5216 HE 'S-HERTOGENBOSCH

Fase: Voorontwerp
Project: KC Dinteloord, Dinteloord
Onderdeel: Plattegrondtekening
Onderwerp: Dak
Constructie: LPS

| Projectnummer | Tekeningnummer | Schaal | Papierformaat | Datum |
|---|---|---|---|---|
| 314 | 430-PL-03 | 1 : 100 | A1+ | 03-11-2025 |

Gebouwdeel: alle
Plan datum: 16-12-2025 13:23:04

All rights strictly reserved. Reproduction and/or issue to third parties in any form whatsoever is not permitted.