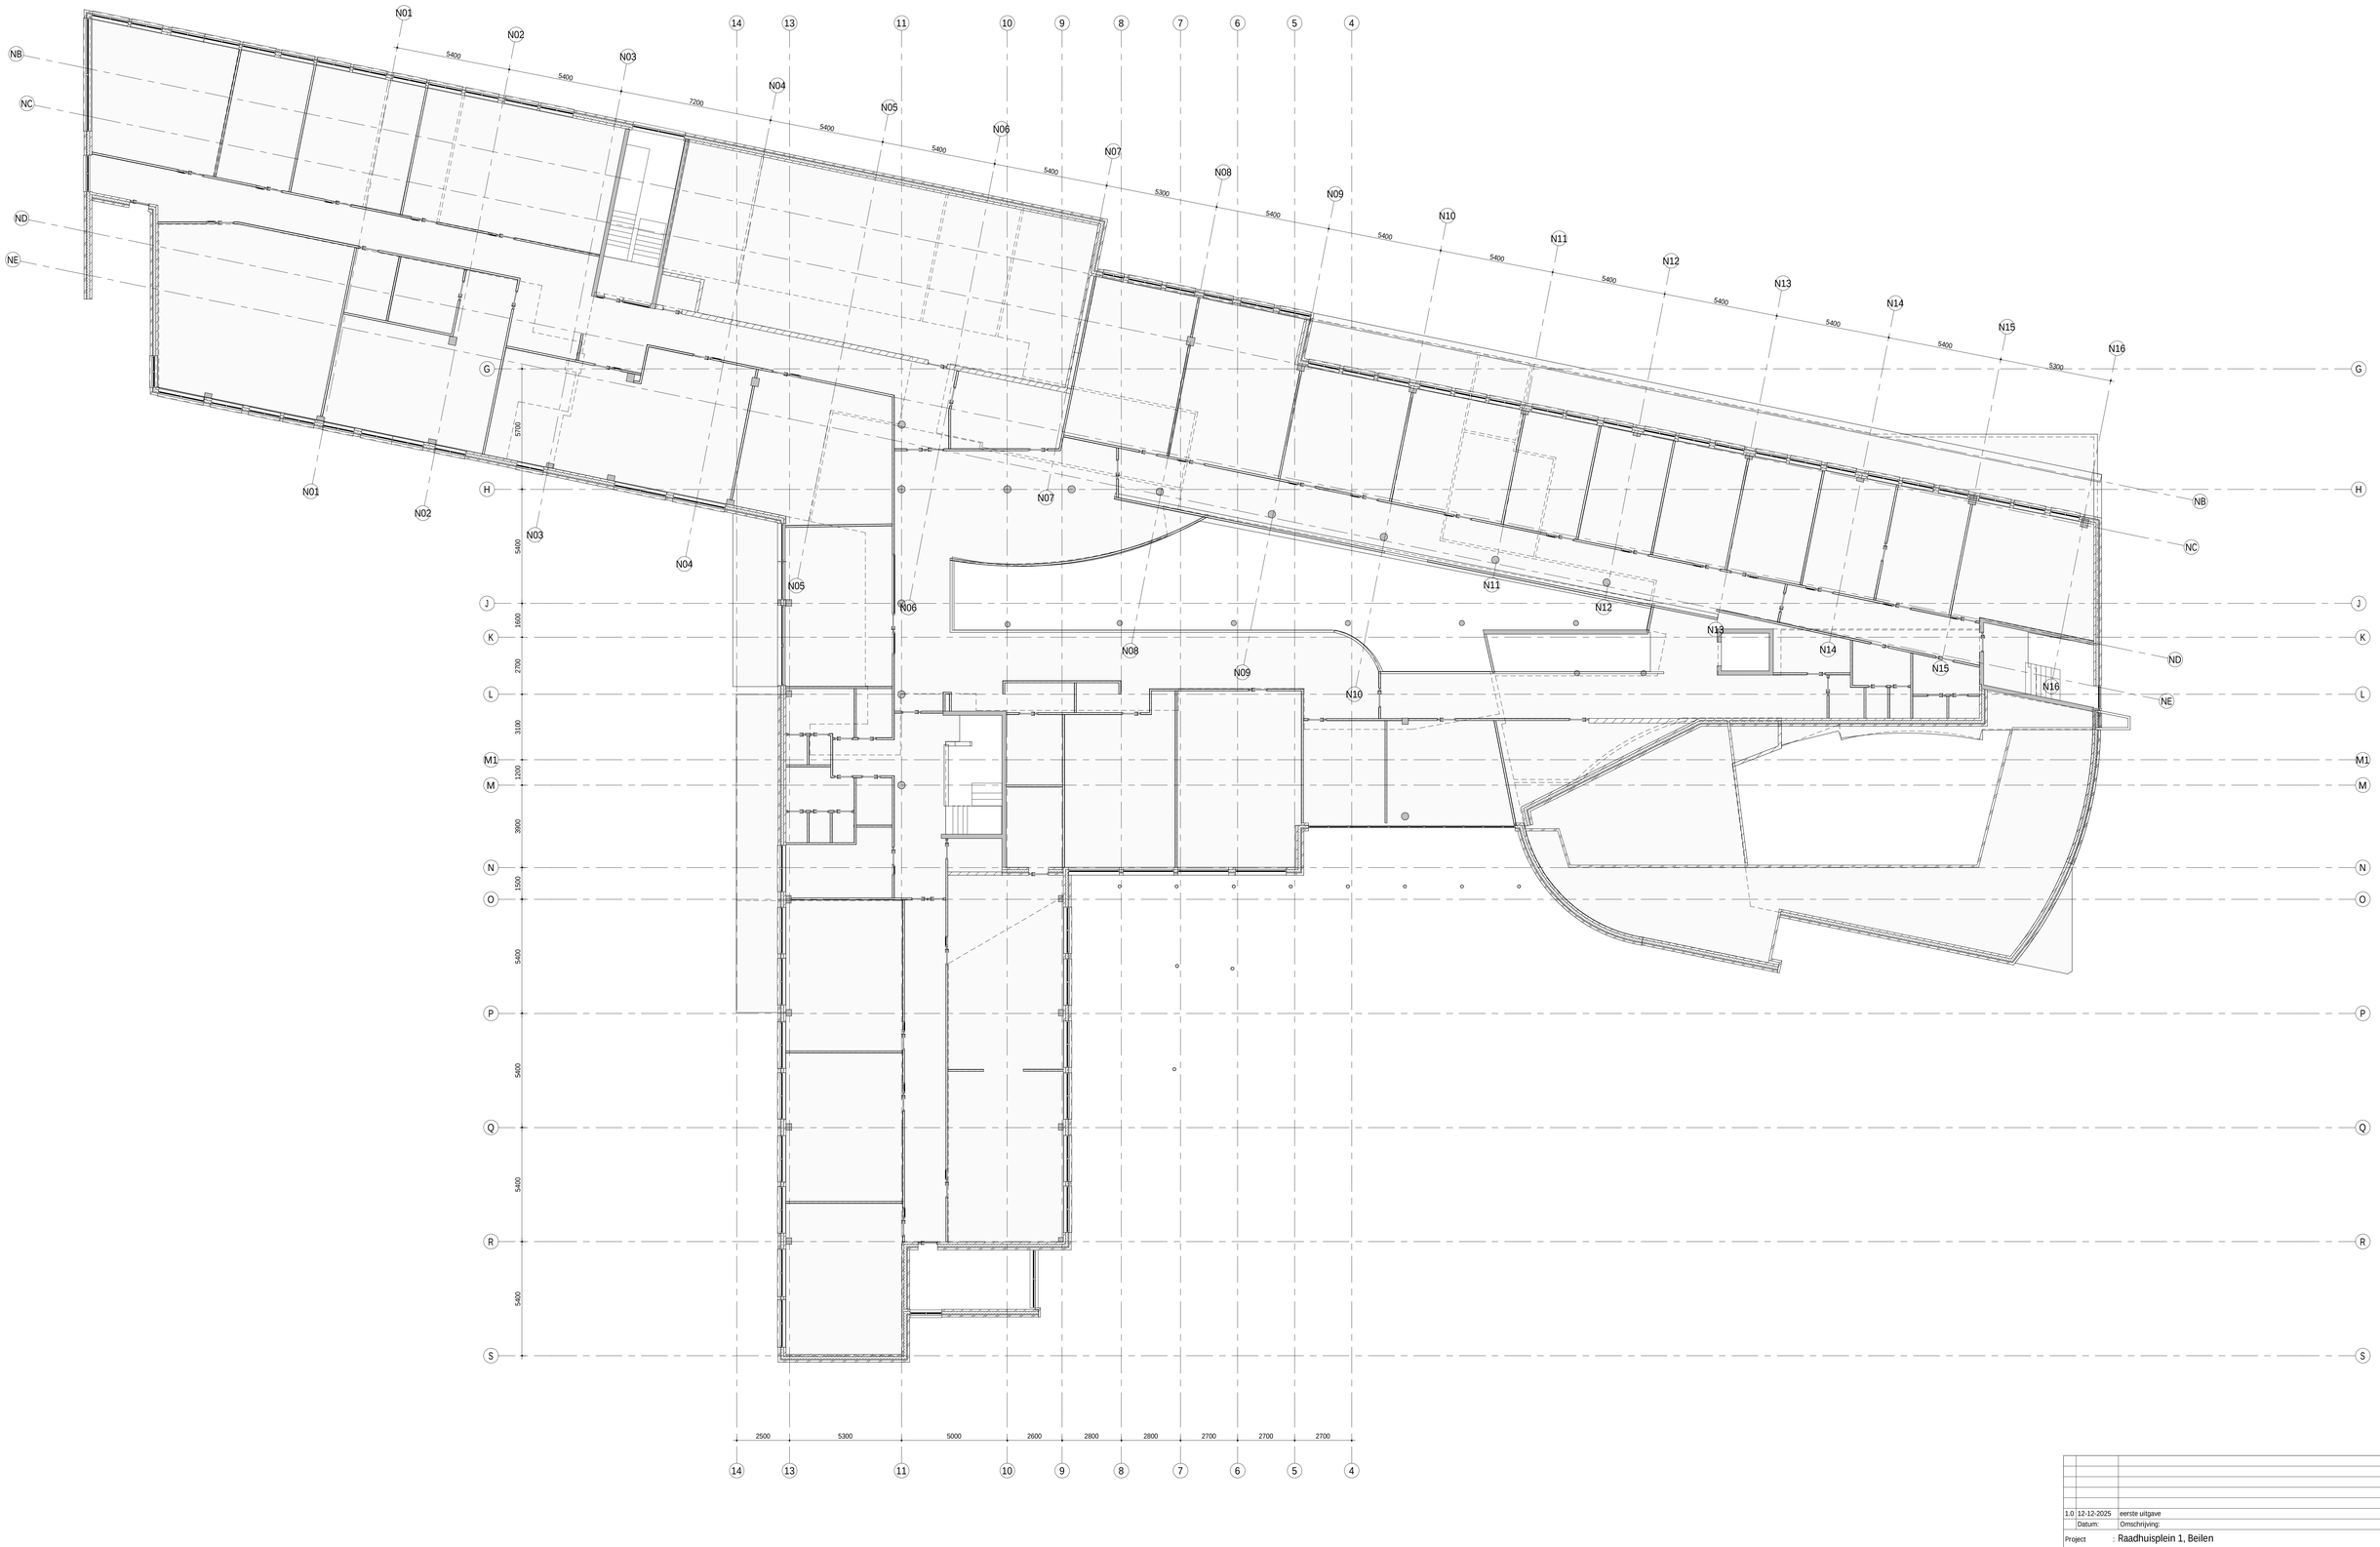


| | | |
|---|---|---|
| 1.0 | 12-12-2025 | eerste uitgave |
| | Datum: | Omschrijving: |

Project : Raadhuisplein 1, Beilen

Onderdeel : 1e verdiepingsvloer

Architect :

Aannemer :

Opdrachtgever : Gemeente Beilen

Postbus 64, 7451 ZH Holten
T +31 88 004 551 2
E info@avecodebondt.nl
I www.avecodebondt.nl

Avéco de Bondt
onderzoekt ontwerpt adviseert

| | | |
|---|---|---|
| Projectleider: | Fase: AS-Built | |
| Constructeur: | Status: Definitief | |
| Modelleur: | Schaal: 1 : 100 | Formaat: A0 |
| **Ing. Yentarah**adi RC | Projectnummer: 250847 | Tekeningnummer: D-01-03-03 |
| Controlerend modelleur: | | |

Model Avéco de Bondt: B-BWK-C-ADB-250847