


+13800
04 vierde verdieping

+10360
03 derde verdieping

+6880
02 tweede verdieping

+3360
01 eerste verdieping

+0
00 begane grond

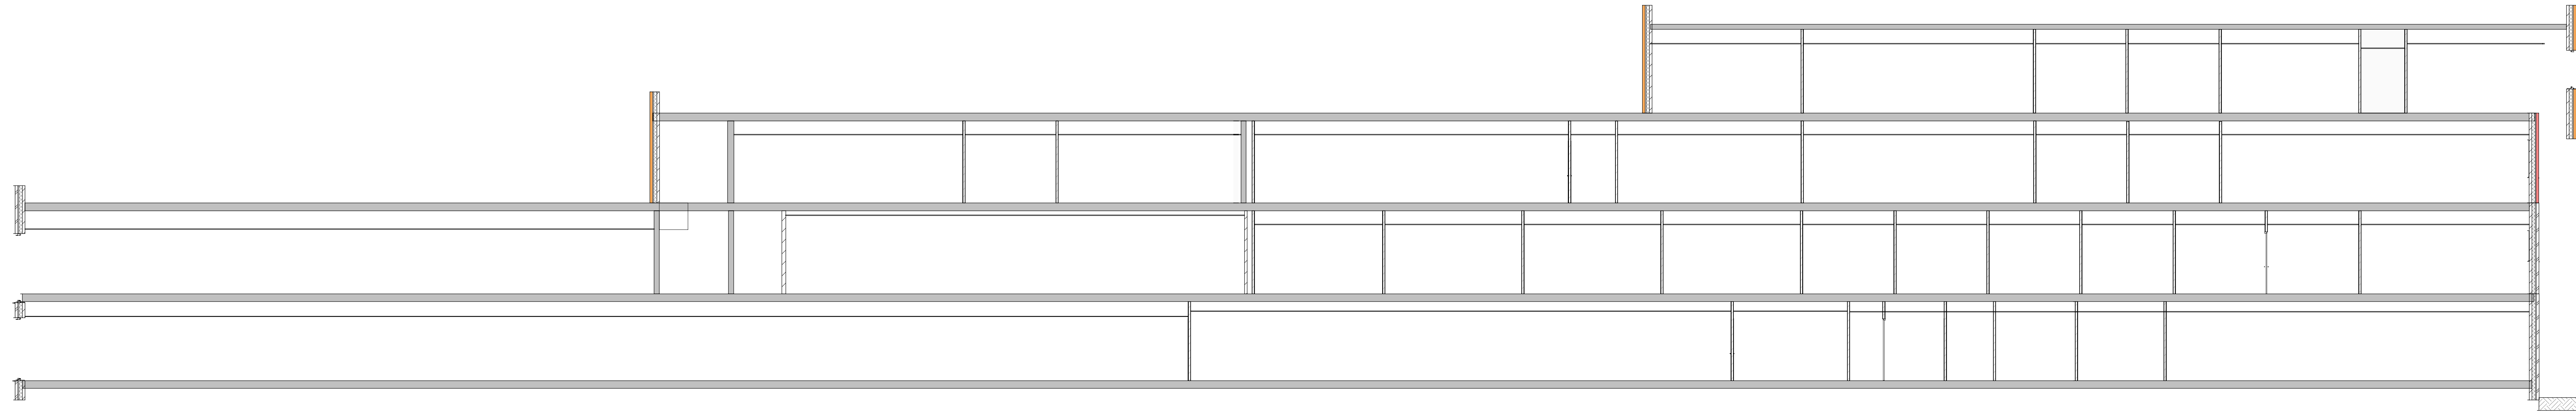

Doorsnede 1-1
1 : 100

+13800
04 vierde verdieping


+10360
03 derde verdieping

+6880
02 tweede verdieping


+3360
01 eerste verdieping

+0
00 begane grond

-2700
-1 kelder

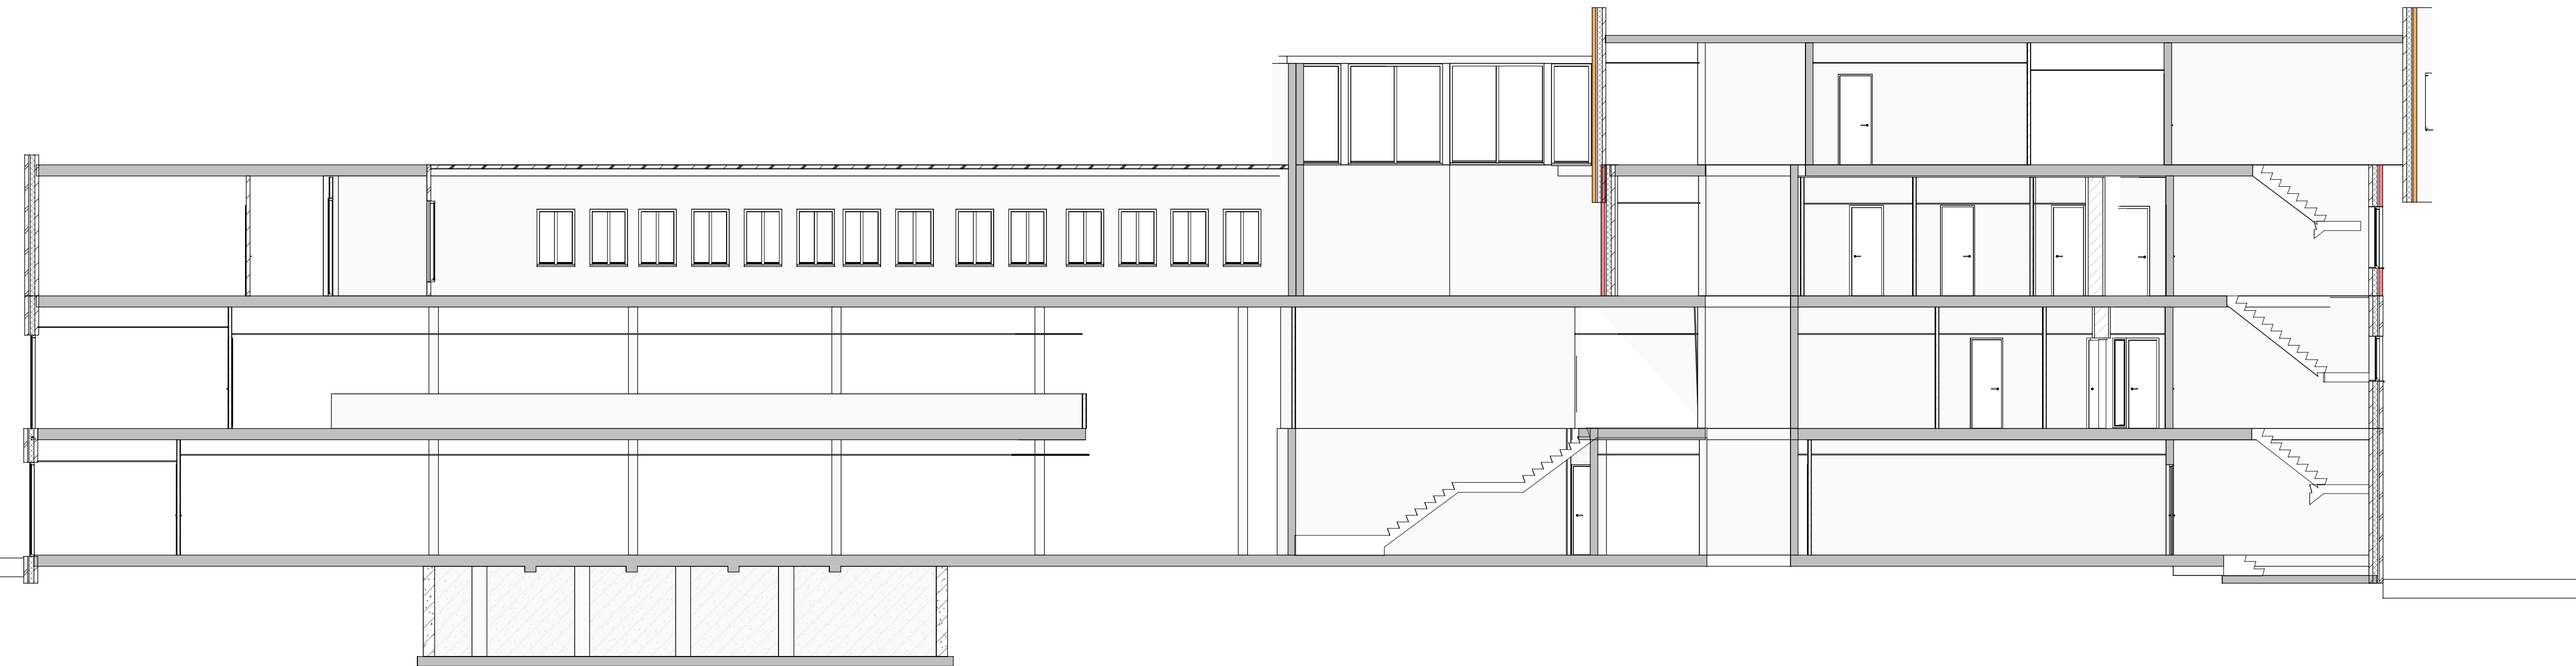

Doorsnede 2-2
1 : 100

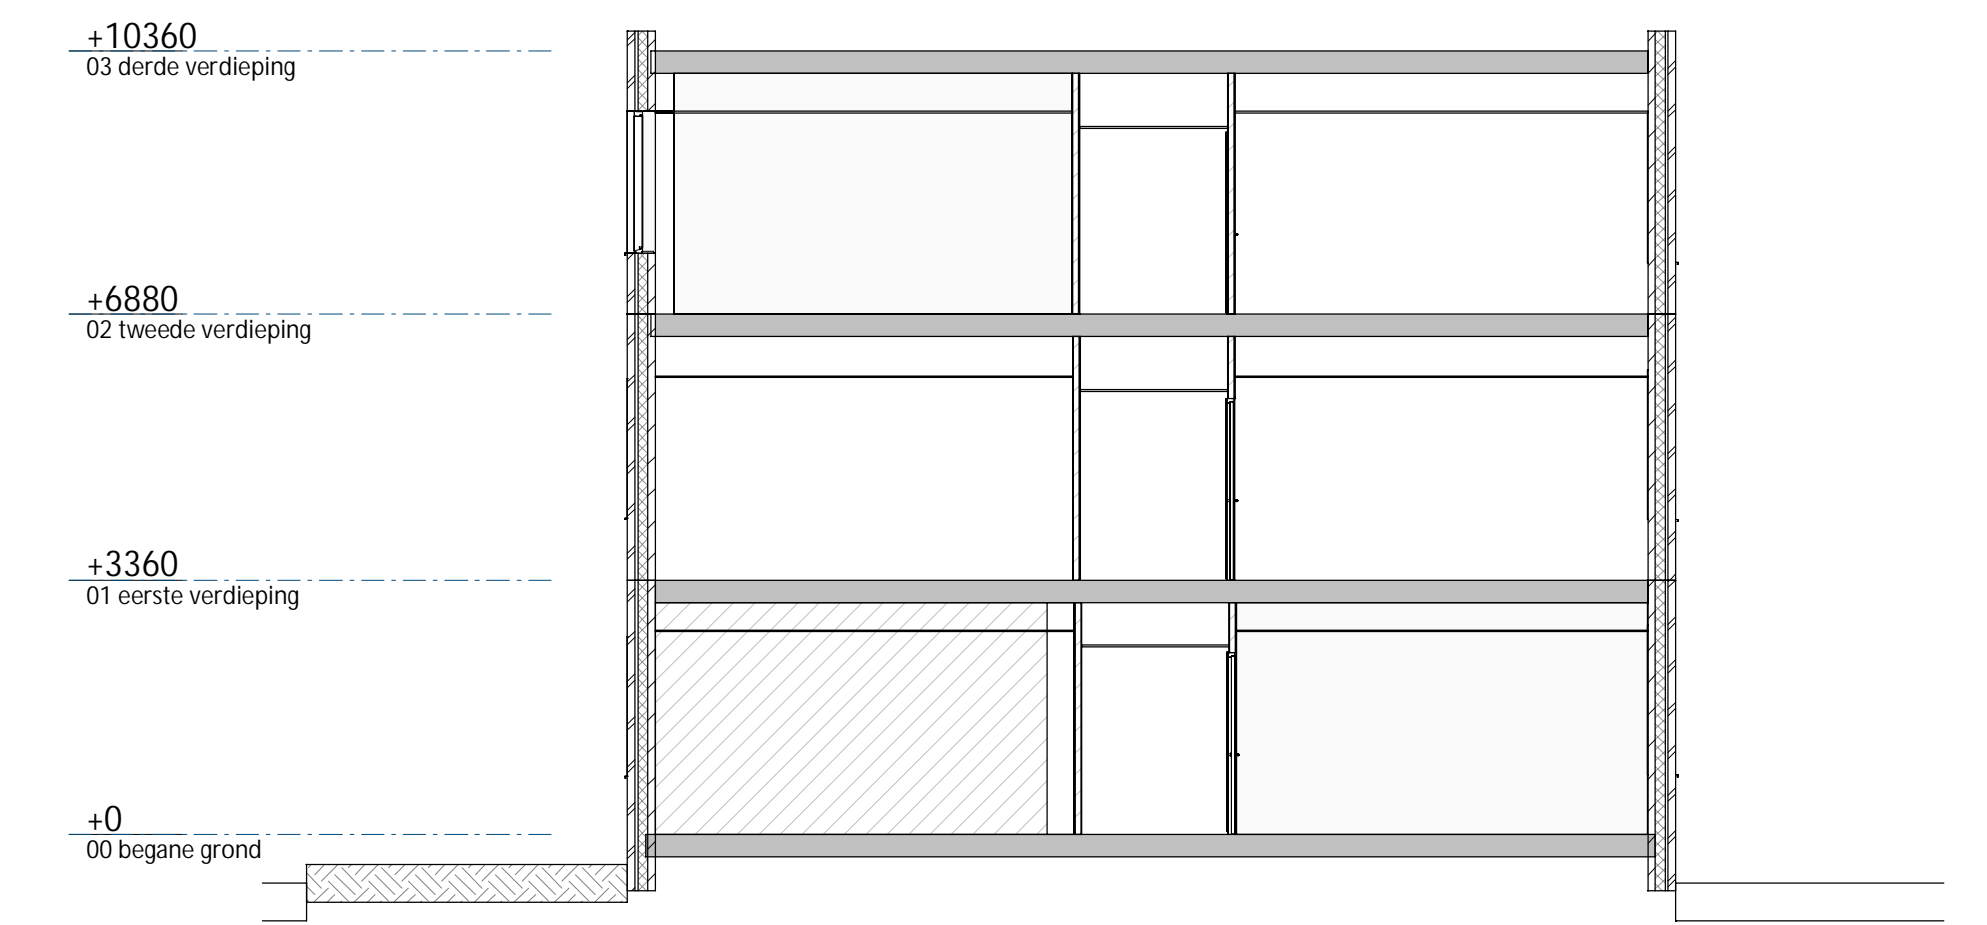


Doorsnede 3-3
1 : 100

+6880
02 tweede verdieping

+3360
01 eerste verdieping

+0
00 begane grond

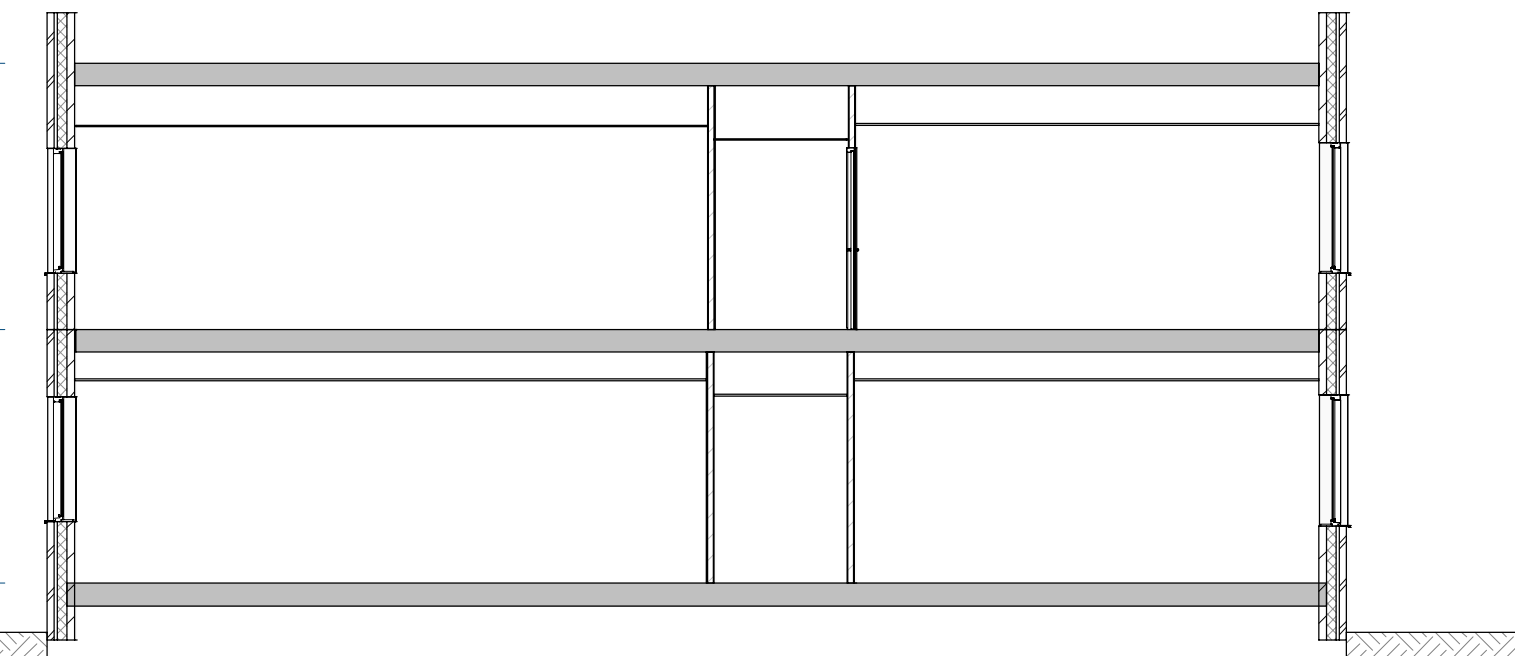


Doorsnede A-A
1 : 100

+10360
03 derde verdieping

+6880
02 tweede verdieping

+3360
01 eerste verdieping

+0
00 begane grond

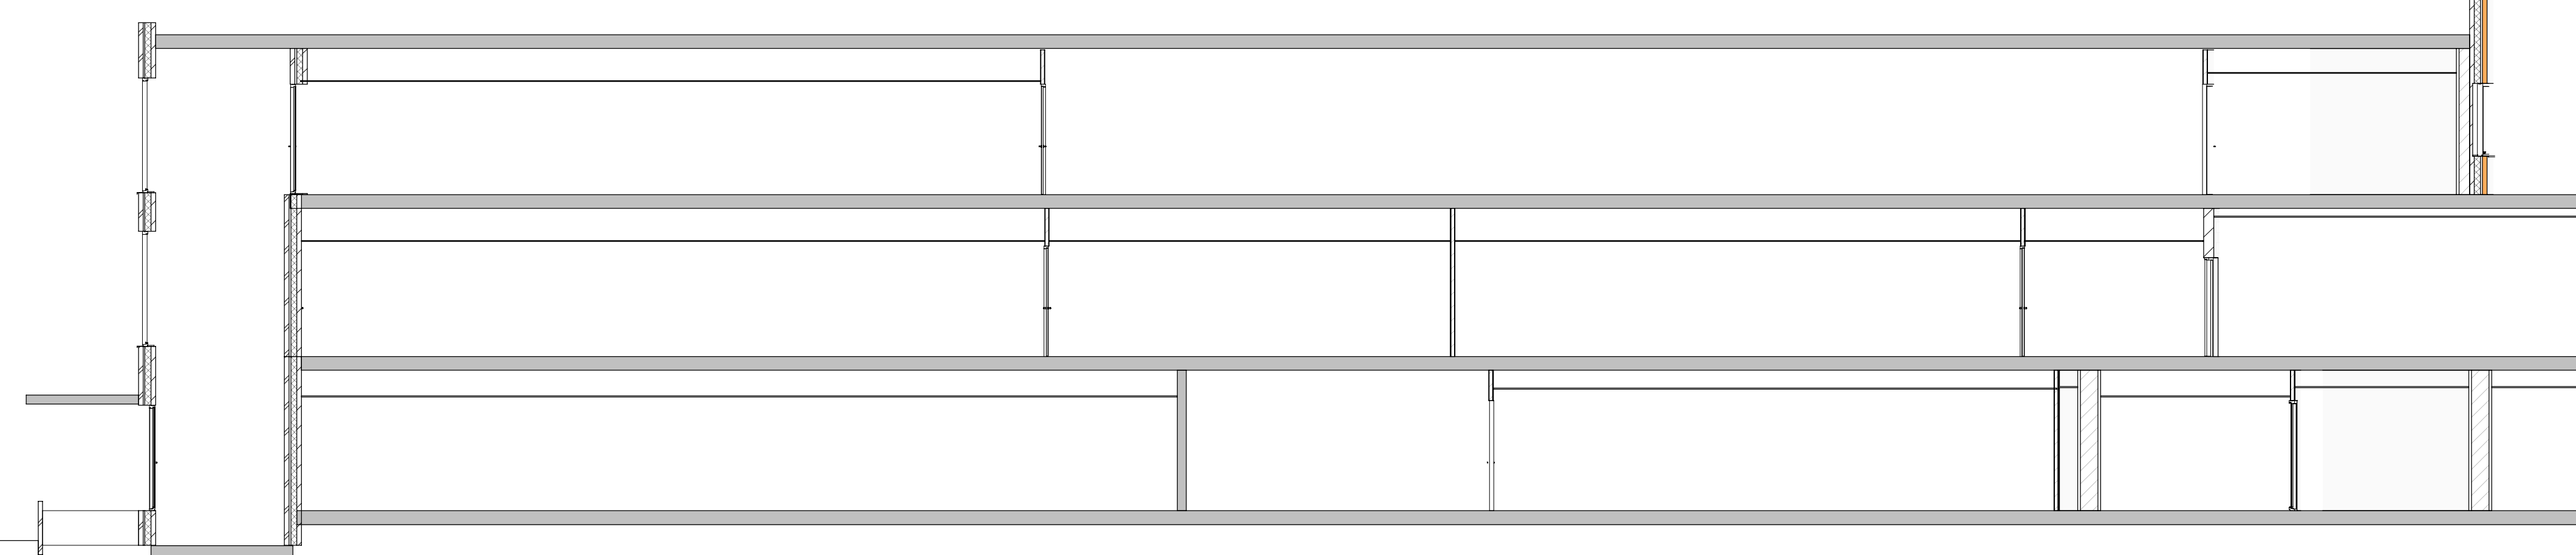

Doorsnede B-B
1 : 100


+13800
04 vierde verdieping

+10360
03 derde verdieping

+6880
02 tweede verdieping

+3360
01 eerste verdieping

+0
00 begane grond

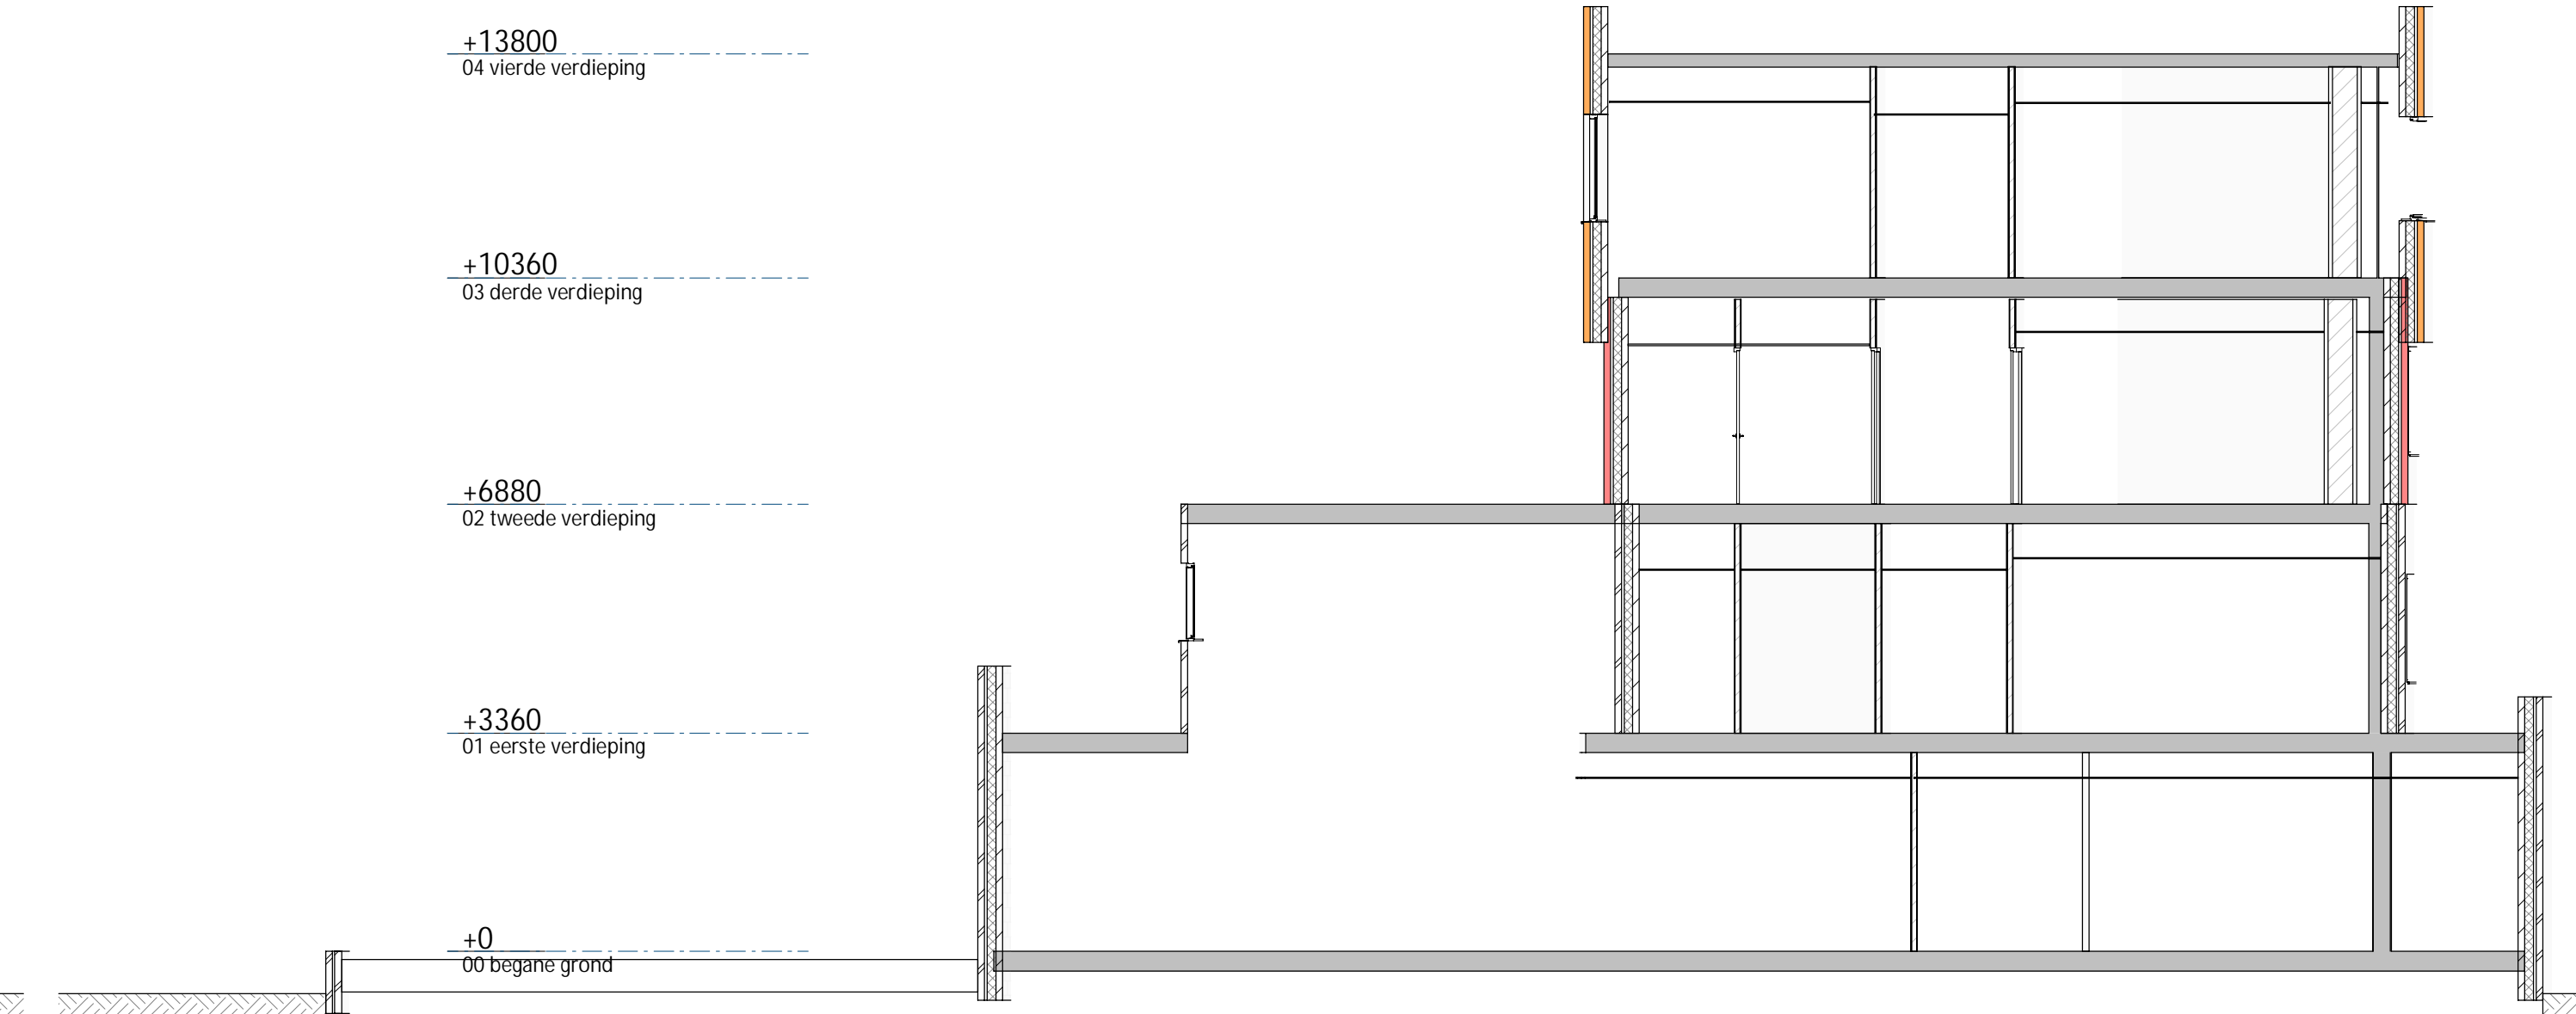

Doorsnede C-C
1 : 100

1.0 12-12-2025 eerste uitgave		Projectleider: AS-Built	
Datum: Ontwerfrijning		Status: Definitief	
Project: Raadhuisplein 1, Bellen		Formaat: A0 - (841x1199)	
Onderdeel: Doorsneden		Projectnummer: 250847	
Architect: Aveco de Bondt		Tekeningnummer: D-05-03-07	

Model: Aveco de Bondt - BPAK-C-005-20247