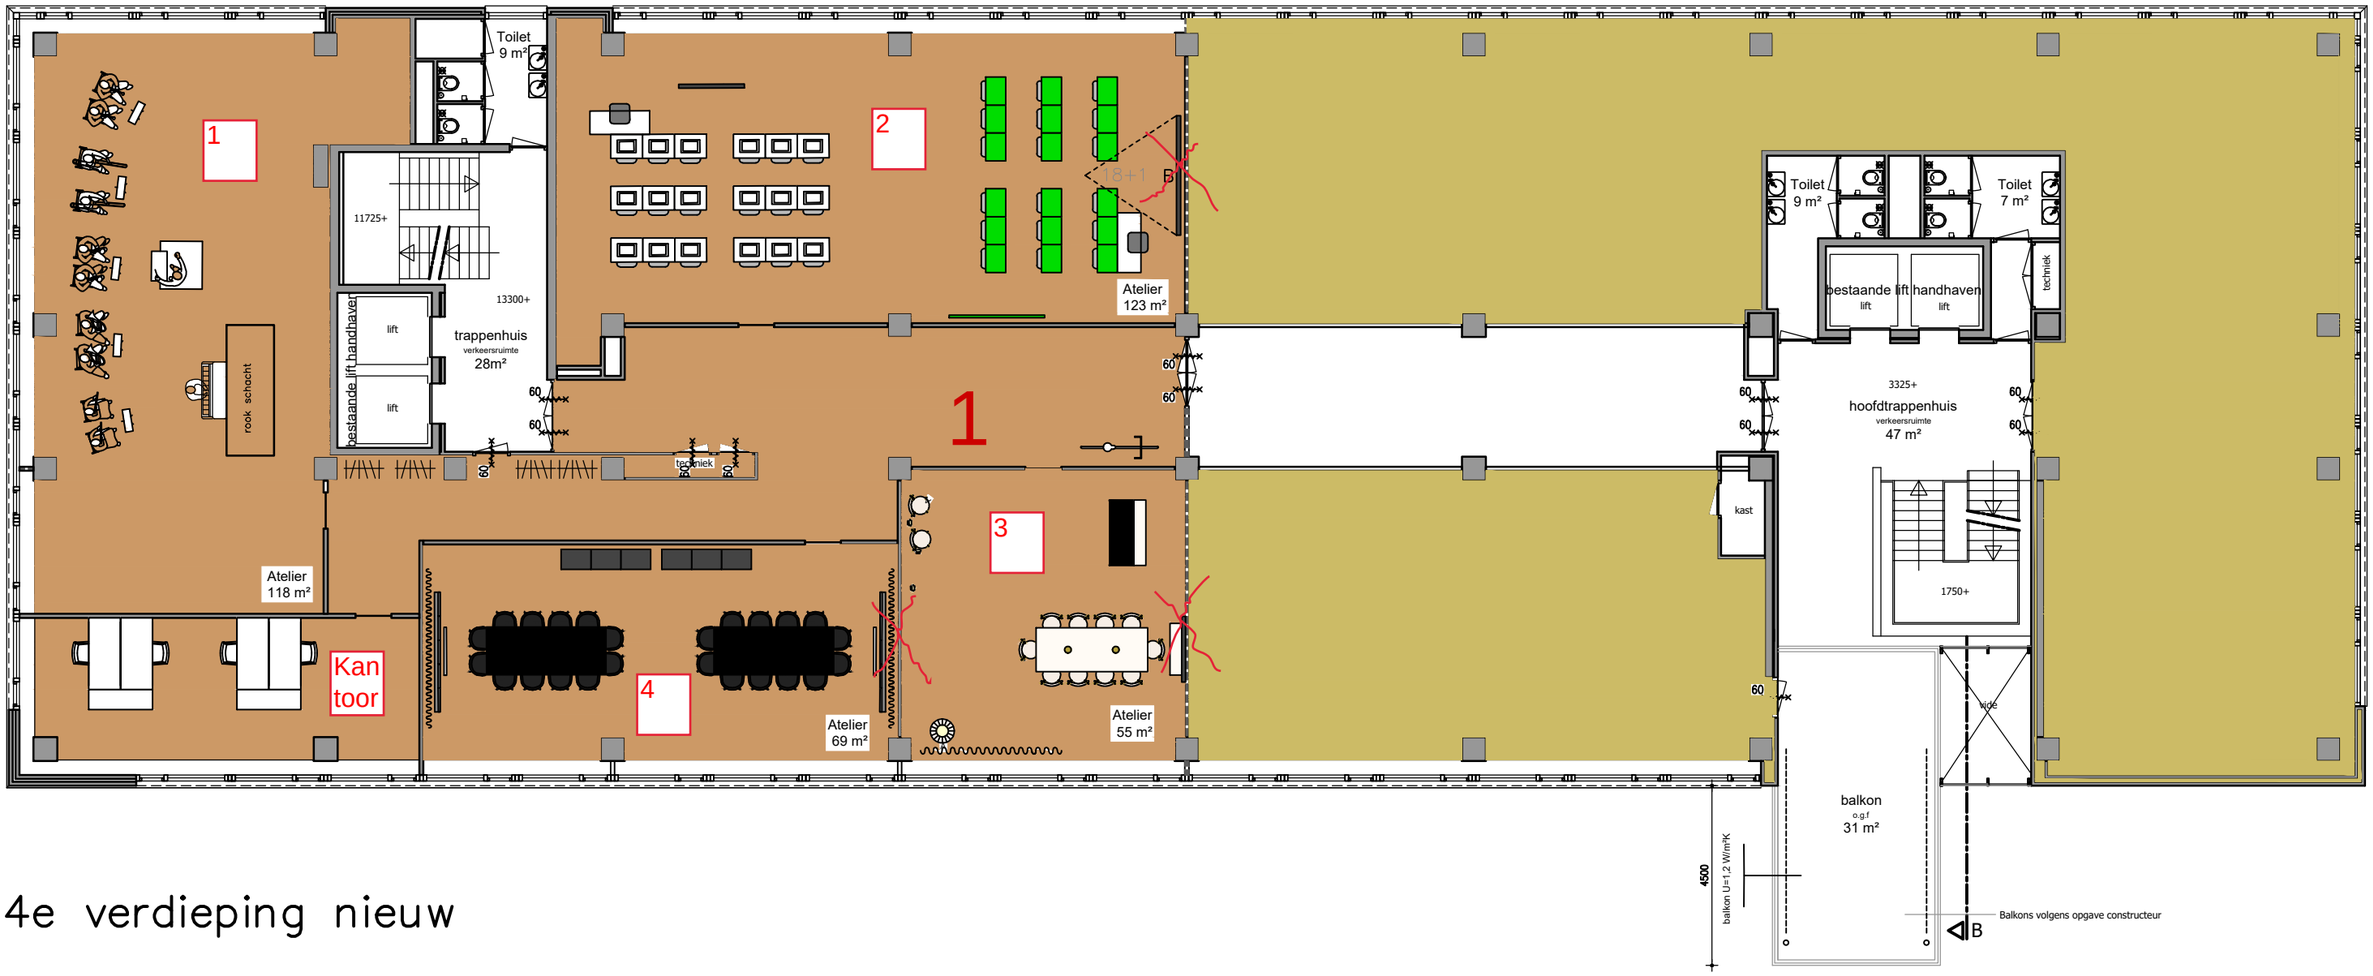

4e verdieping nieuw