

SPRING STUDIO

PROJECT NAAM:	NHL STENDEN STATIONSWEG GRONINGEN	DATUM:	25-03-2024	MAATVOERING:	MM	ONDERWERP:	BOUWKUNDIG NIEUW SOUTERERAIN	PAG. NR.:	-1.03	ALLE MATEN DIENEN GECHECKT TE WORDEN OP LOCATIE DOOR DE UITVOERENDE PARTIJ
OPDRACHTGEVER:	NHL STENDEN	FASE:	DEFINITIEF ONTWERP (DO)	TEKENINGFORMAAT:	A3	SCHAAL:	1:130	VERSIE:	A	DEZE TEKENING KAN NIET GEBRUIKT WORDEN ALS UITVOERINGSTEKENING



BOUWKUNDIG NIEUW . AANNEMER

BN1 GESLOTEN WANDEN & DEUREN


BN1

nieuwe wanden en deuren t.b.v. vluchtweg/brandveiligheid gebouw

BN1

SPRING STUDIO

PROJECT NAAM:	NHL STENDEN STATIONSWEG GRONINGEN	DATUM:	25-03-2024	MAATVOERING:	MM	ONDERWERP:	BOUWKUNDIG NIEUW BG	PAG. NR.:	0.03	ALLE MATEN DIENEN GECHECKT TE WORDEN OP LOCATIE DOOR DE UITVOERENDE PARTIJ
OPDRACHTGEVER:	NHL STENDEN	FASE:	DEFINITIEF ONTWERP	TEKENINGFORMAAT:	A3	SCHAAL:	1:130	VERSIE:	A	DEZE TEKENING KAN NIET GEBRUIKT WORDEN ALS UITVOERINGSTEKENING

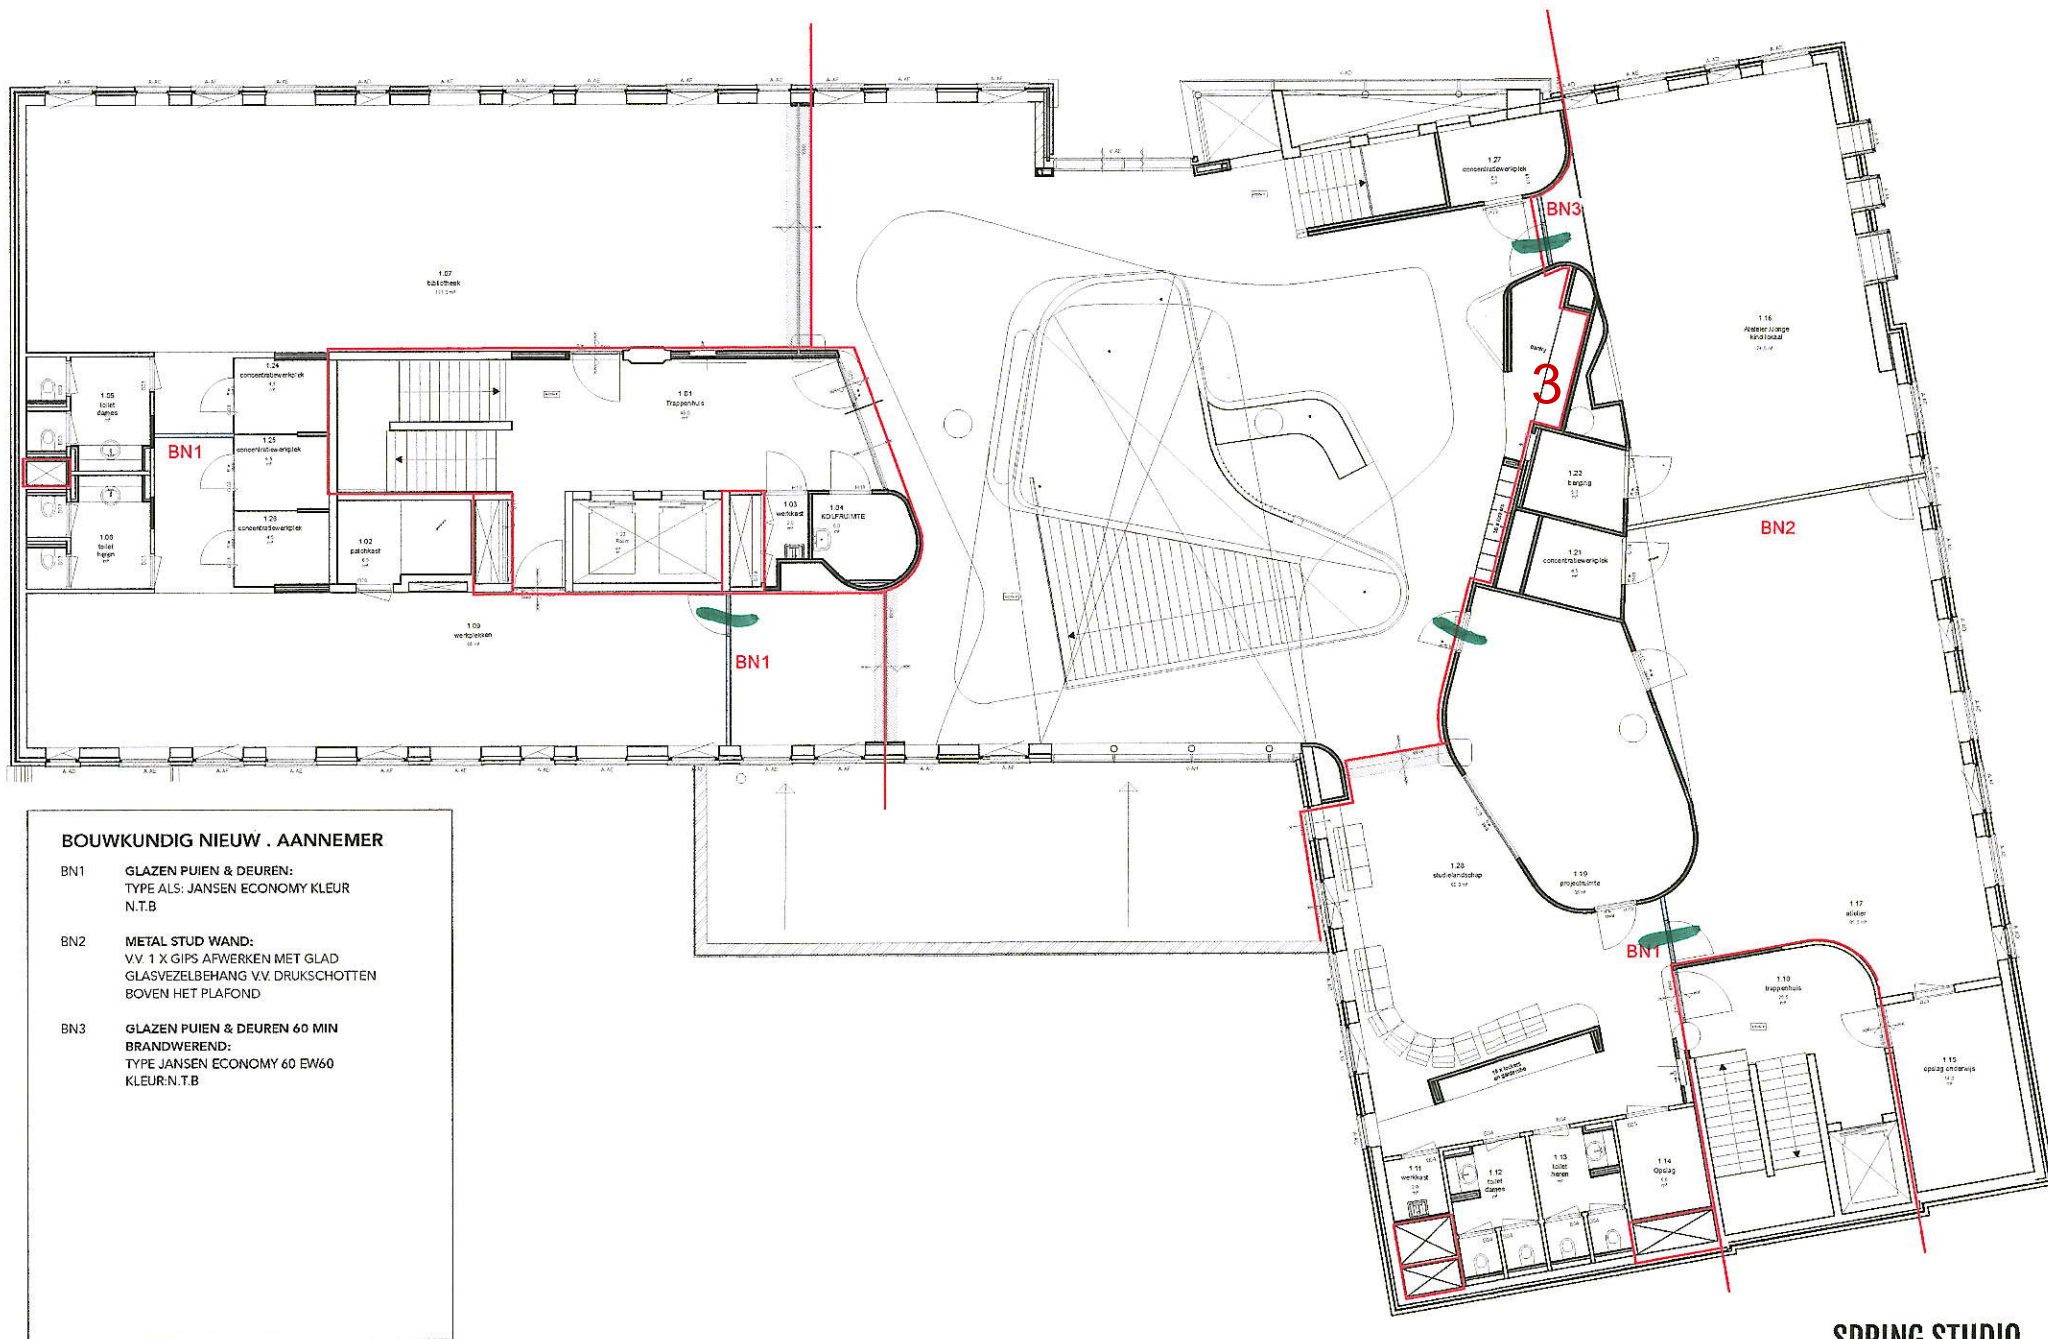


BOUWKUNDIG NIEUW . AANNEMER

- BN1 **GLAZEN PUIJEN & DEUREN:**
TYPE ALS: JANSEN ECONOMY KLEUR
N.T.B
- BN2 **METAL STUD WAND:**
VV. 1 X GIPS AFWERKEN MET GLAD
GLASVEZELBEHANG VV. DRUKSCHOTTEN
BOVEN HET PLAFOND
- BN3 **GLAZEN PUIJEN & DEUREN 60 MIN
BRANDWEREND:**
TYPE JANSEN ECONOMY 60 EW60
KLEUR:N.T.B

SPRING STUDIO

PROJECT NAAM:	NHL STENDEN STATIONSWEG GRONINGEN	DATUM:	25-03-2024	MAATVOERING:	MM	ONDERWERP:	BOUWKUNDIG NIEUW VERD. 1	PAG. NR:	1.03	ALLE MATEN DIENEN GECHECKT TE WORDEN OP LOCATIE DOOR DE UITVOERENDE PARTIJ
OPDRACHTGEVER:	NHL STENDEN	FASE:	DEFINITIEF ONTWERP (DO)	TEKENINGFORMAAT:	A3	SCHAAL:	1:130	VERSIE:	A	DEZE TEKENING KAN NIET GEBRUIKT WORDEN ALS UITVOERINGSTEKENING

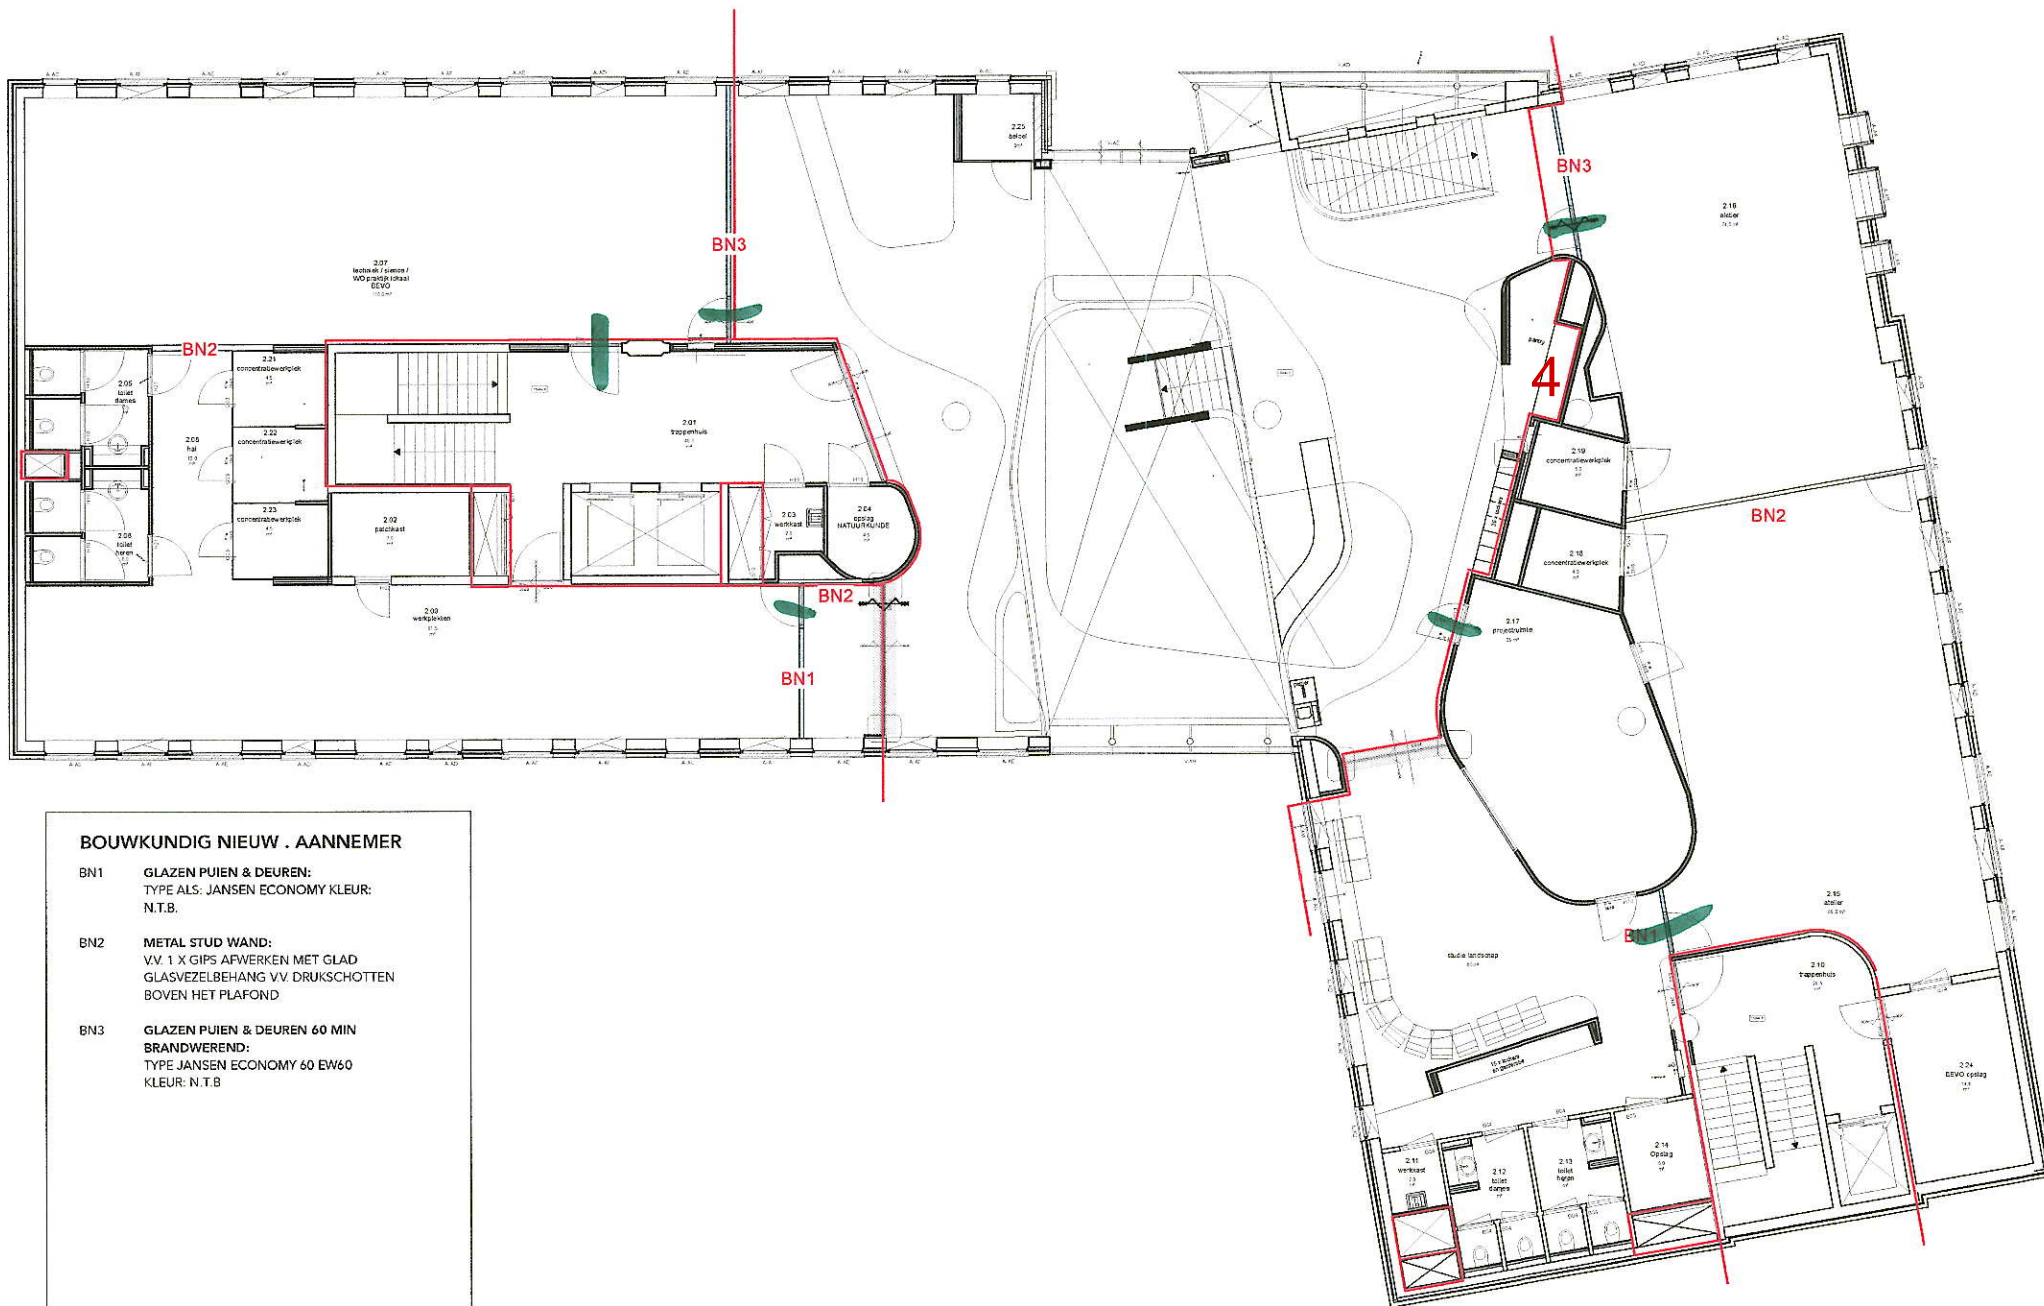

BOUWKUNDIG NIEUW . AANNEMER


- BN1 **GLAZEN PUIEN & DEUREN:**
TYPE ALS. JANSEN ECONOMY KLEUR:
N.T.B.

- BN2 **METAL STUD WAND:**
VV. 1 X GIPS AFWERKEN MET GLAD
GLASVEZELBEHANG VV. DRUKSCHOTTEN
BOVEN HET PLAFOND

- BN3 **GLAZEN PUIEN & DEUREN 60 MIN
BRANDWEREND:**
TYPE JANSEN ECONOMY 60 EW&O
KLEUR: N.T.B

SPRING STUDIO

PROJECT NAAM:	NHL STENDEN STATIONSWEG GRONINGEN	DATUM:	25-03-2024	MAATVOERING:	MM	ONDERWERP:	BOUWKUNDIG NIEUW VERD. 2	PAG. NR.:	2.03	ALLE MATEN DIENEN GECHECKT TE WORDEN OP LOCATIE DOOR DE UITVOERENDE PARTIJ
OPDRACHTGEVER:	NHL STENDEN	FASE:	DEFINITIEF ONTWERP (DO)	TEKENINGFORMAAT:	A3	SCHAAL:	1:130	VERSIE:	A	DEZE TEKENING KAN NIET GEBRUIKT WORDEN ALS UITVOERINGSTEKENING

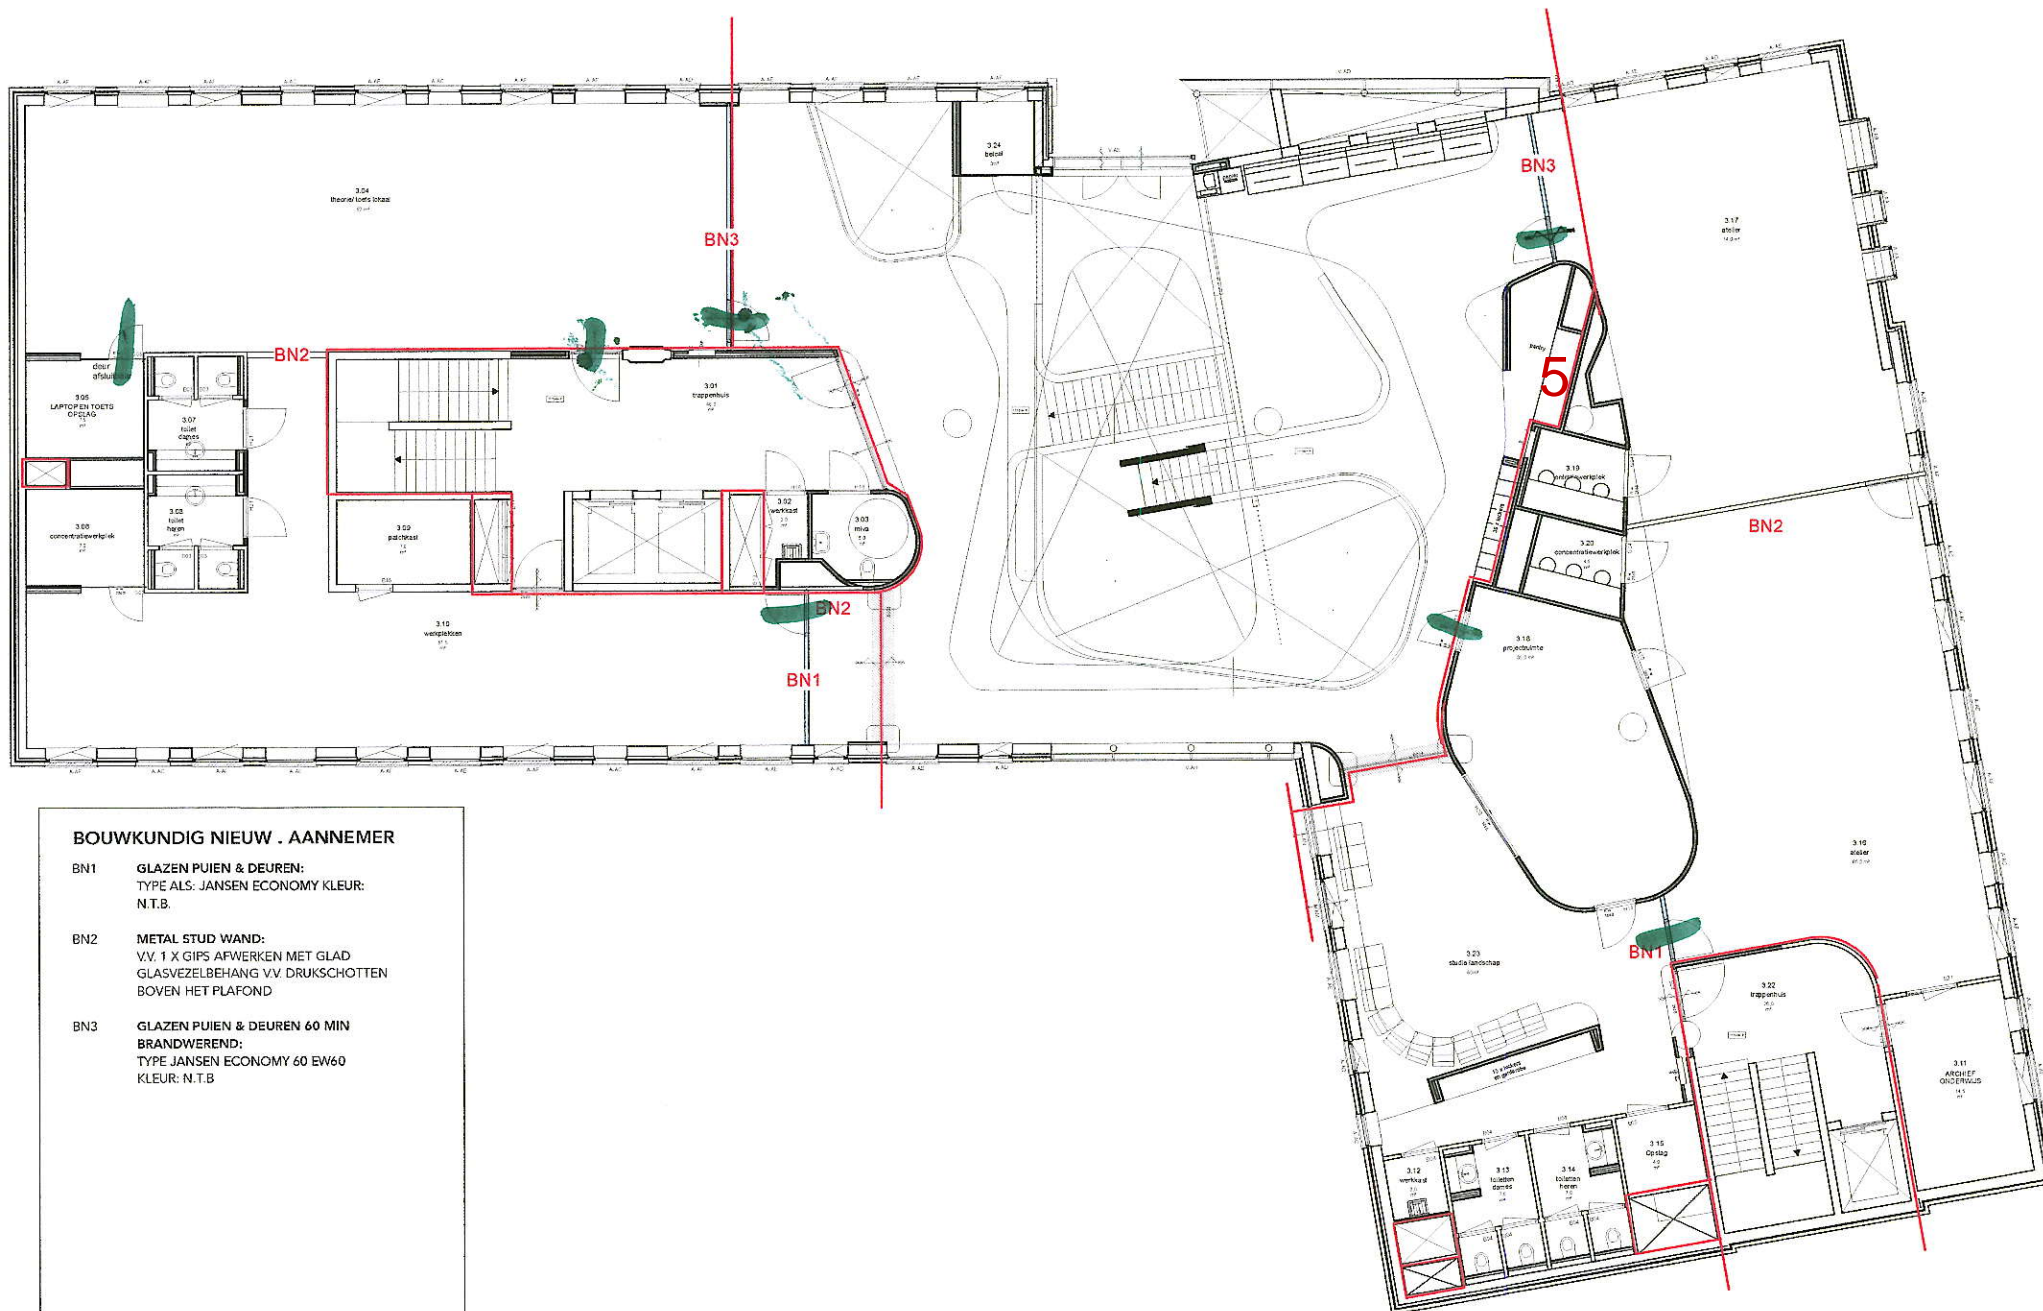

BOUWKUNDIG NIEUW . AANNEMER


- BN1 **GLAZEN PUIEN & DEUREN:**
TYPE ALS. JANSEN ECONOMY KLEUR:
N.T.B.

- BN2 **METAL STUD WAND:**
VV. 1 X GIPS AFWERKEN MET GLAD
GLASVEZELBEHANG VV. DRUKSCHOTTEN
BOVEN HET PLAFOND

- BN3 **GLAZEN PUIEN & DEUREN 60 MIN
BRANDWEREND:**
TYPE JANSEN ECONOMY 60 EW60
KLEUR: N.T.B

SPRING STUDIO

PROJECT NAAM:	NHL STENDEN STATIONSWEG GRONINGEN	DATUM:	25-03-2024	MAATVOERING:	MM	ONDERWERP:	BOUWKUNDIG NIEUW VERD. 3	PAG. NR.:	3.03	ALLE MATEN DIENEN GECHECKT TE WORDEN OP LOCATIE DOOR DE UITVOERENDE PARTIJ
OPDRACHTGEVER:	NHL STENDEN	FASE:	DEFINITIEF ONTWERP (DO)	TEKENINGFORMAAT:	A3	SCHAAL:	1:130	VERSIE:	A	DEZE TEKENING KAN NIET GEBRUIKT WORDEN ALS UITVOERINGSTEKENING

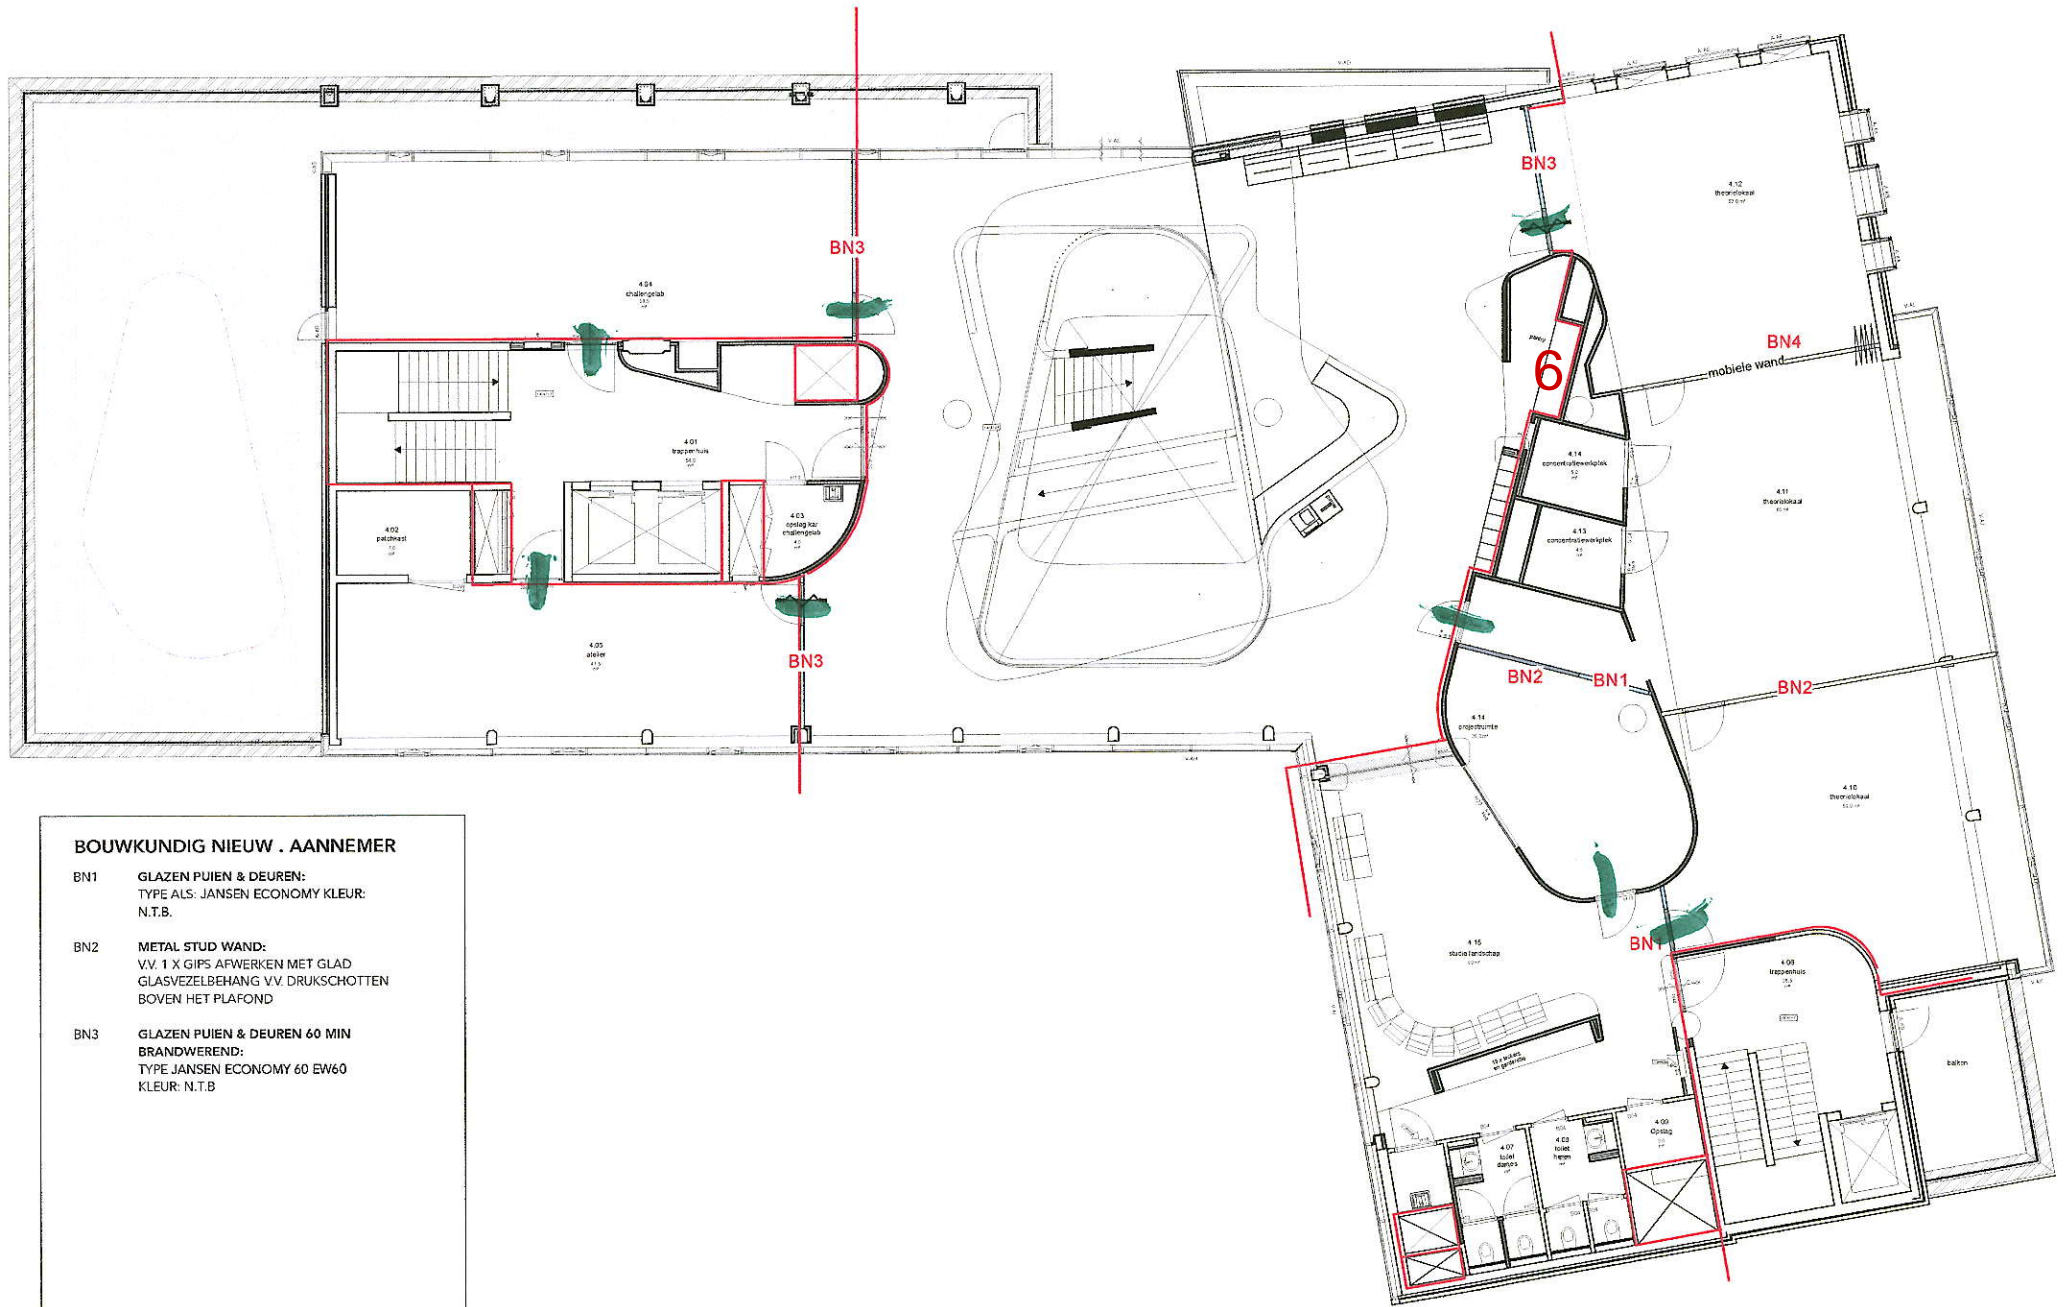


BOUWKUNDIG NIEUW . AANNEMER

- BN1** GLAZEN PUIEN & DEUREN:
TYPE ALS: JANSEN ECONOMY KLEUR:
N.T.B.
- BN2** METAL STUD WAND:
V.V. 1 X GIPS, AFWERKEN MET GLAD
GLASVEZELBEHANG V.V. DRUKSCHOTTEN
BOVEN HET PLAFOND
- BN3** GLAZEN PUIEN & DEUREN 60 MIN
BRANDWEREND:
TYPE JANSEN ECONOMY 60 EW60
KLEUR: N.T.B

SPRING STUDIO

PROJECT NAAM:	NHL STENDEN STATIONSWEG GRONINGEN	DATUM:	25-03-2024	MAATVOERING:	MM	ONDERWERP:	BOUWKUNDIG NIEUW VERD. 4	PAG. NR:	4.03	ALLE MATEN DIENEN GECHECKT TE WORDEN OP LOCATIE DOOR DE UITVOERENDE PARTIJ
OPDRACHTGEVER:	NHL STENDEN	FASE:	DEFINITIEF ONTWERP (DO)	TEKENINGFORMAAT:	A3	SCHAAL:	1:130	VERSIE:	A	DEZE TEKENING KAN NIET GEBRUIKT WORDEN ALS UITVOERINGSTEKENING

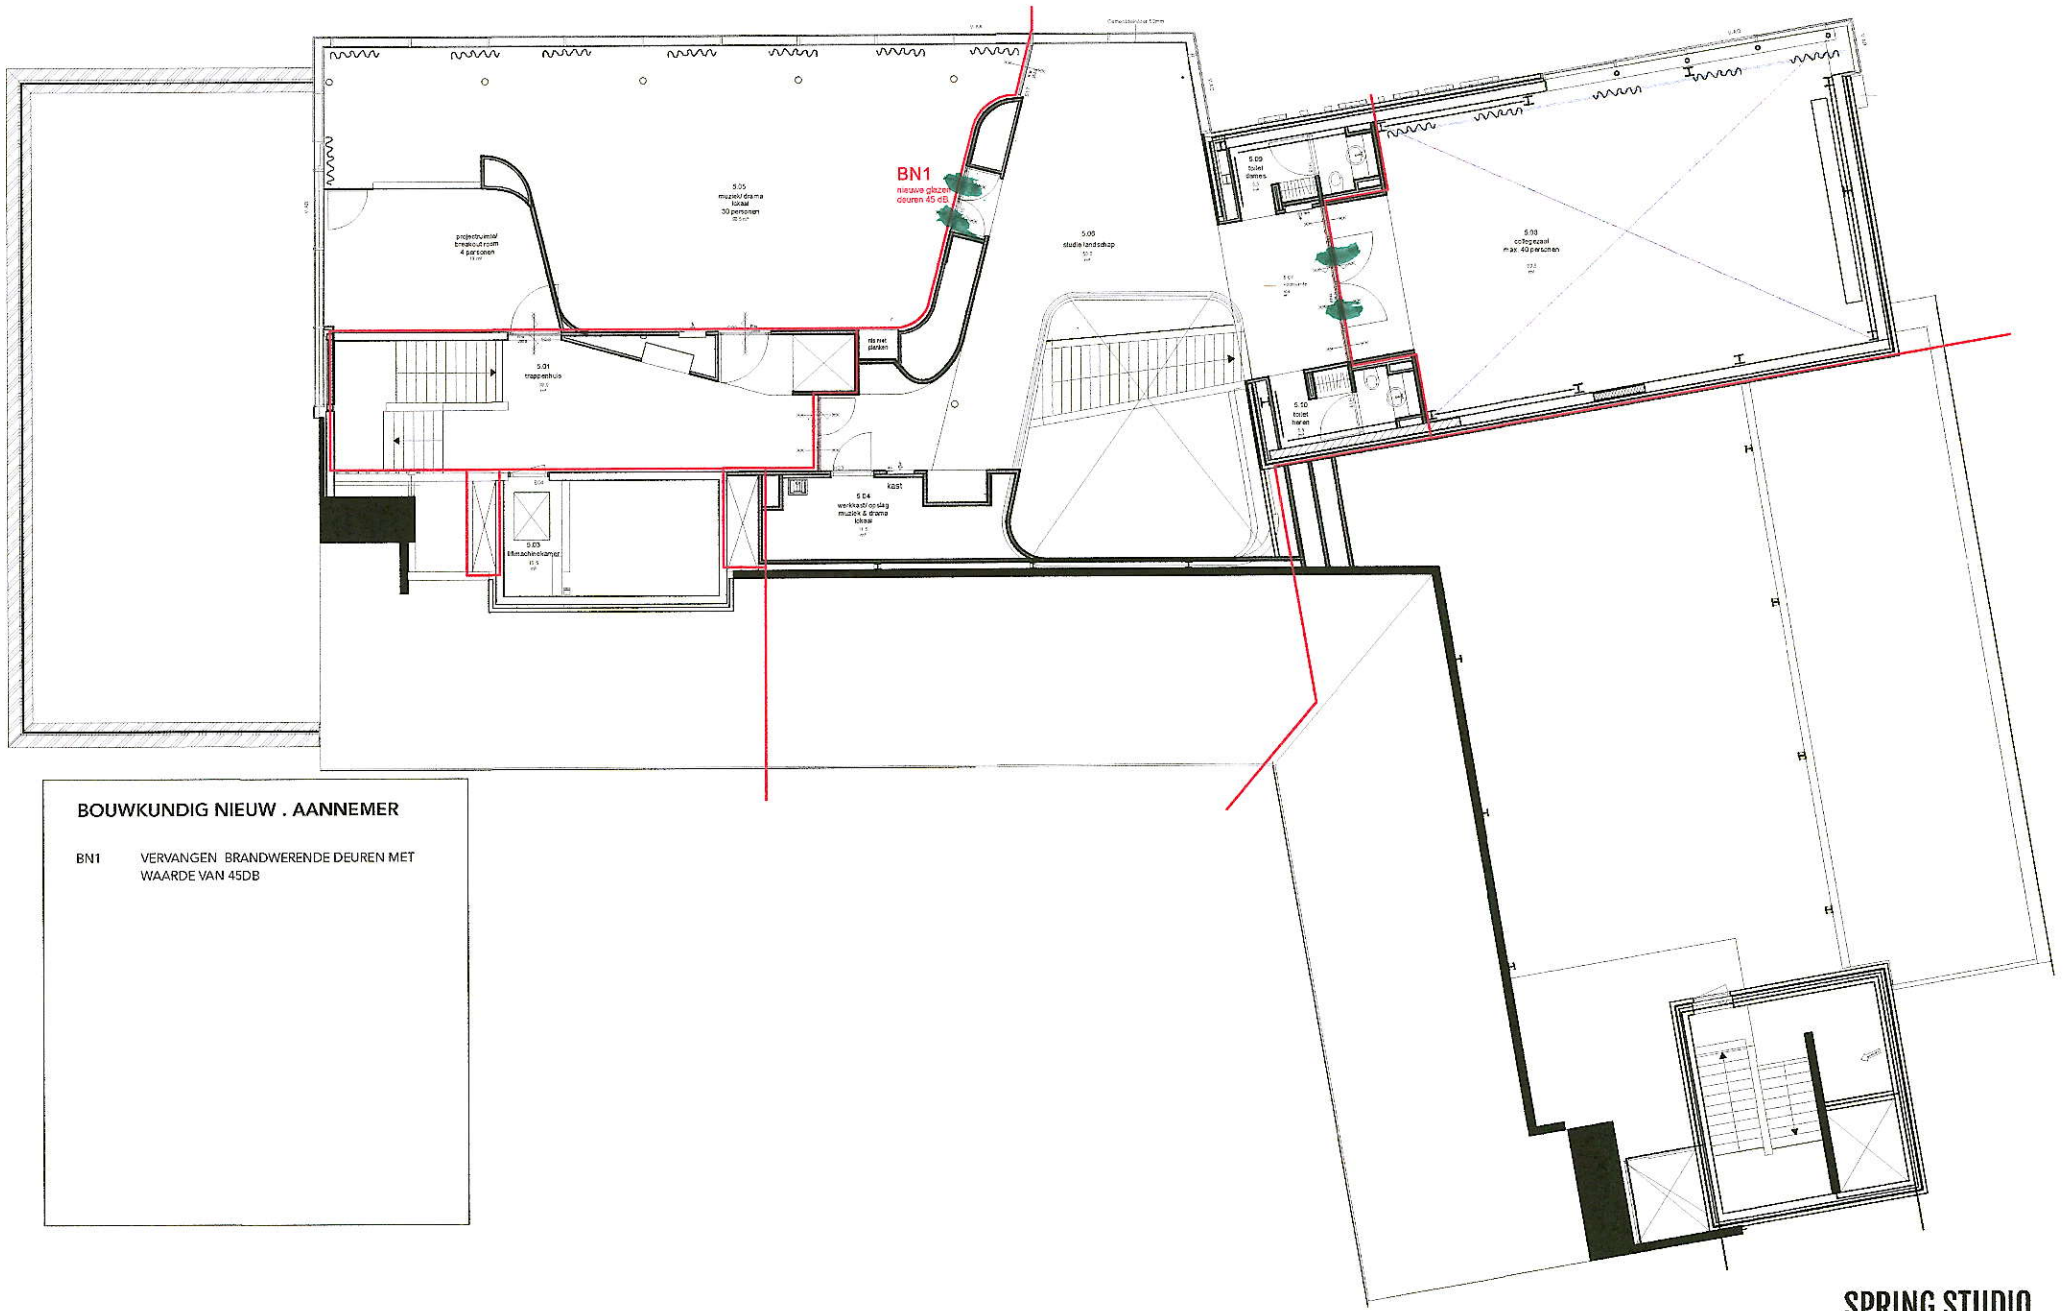

BOUWKUNDIG NIEUW . AANNEMER

BN1 VERVANGEN BRANDWERENDE DEUREN MET
WAARDE VAN 45DB

SPRING STUDIO

PROJECT NAAM:	NHL STENDEN STATIONSWEG GRONINGEN	DATUM:	25-03-2024	MAATVOERING:	MM	ONDERWERP:	BOUWKUNDIG NIEUW VERD. 5	PAG. NR:	5.03	ALLE MATEN DIENEN GECHECKT TE WORDEN OP LOCATIE DOOR DE UITVOERENDE PARTIJ
OPDRACHTGEVER:	NHL STENDEN	FASE:	DEFINITIEF ONTWERP (DO)	TEKENINGFORMAAT:	A3	SCHAAL:	1:130	VERSIE:	A	DEZE TEKENING KAN NIET GEBRUIKT WORDEN ALS UITVOERINGSTEKENING