


Inrit (BG)

Algemene informatie
 A.K. / Sectie: Systeem 3A
 Gev. klasse: OH - 1
 Geb. functie: Inrit
 Tekeningnr.: S007
 Hoogste spr. t.o.v. alarmklep: 4,5 mtr.

= Ongesprinklerd

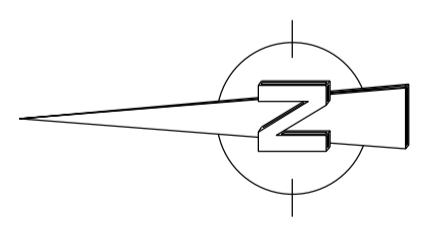

Parkeergarage (-1)

Algemene informatie
 A.K. / Sectie: Systeem 1A
 Gev. klasse: OH - 1
 Geb. functie: Parkeergarage
 Tekeningnr.: S004
 Hoogste spr. t.o.v. alarmklep: 1 mtr.

Wijz.	Datum	Omschrijving	Tek.	Gecontr.	Checklist	Projectnr.
D						
C						
B						
A	05-05-2017	As built	AF	MK		42.148.133
0	12-06-2015	Ontwerp systeemoverzicht	MR	MK		42.148.133

Project : Parkeergarage De Kaap Notaris Mulderstraat 7902 Hoogeveen	Schaal : n.v.t. Bouwlaag : -1 Bouwdeel : Kelder -1 Status :	Deze tekening is eigendom van de Groot Installatiegroep en mag zonder haar toestemming niet gekopieerd noch aan derden ter inzage worden gegeven. Auteursrecht voorbehouden volgens de wet.
AS BUILT		
DE GROOT INSTALLATIEGROEP		Vestiging Emmen Navigatiestraat 3 7826 TD Emmen T 0591-51 46 19 F 0591-67 77 18 E sprinkleremmen@degrootgroep.nl I www.degrootgroep.nl
		Formaat : A1 Tekeningnr.: S002 Installatienr.: 00434