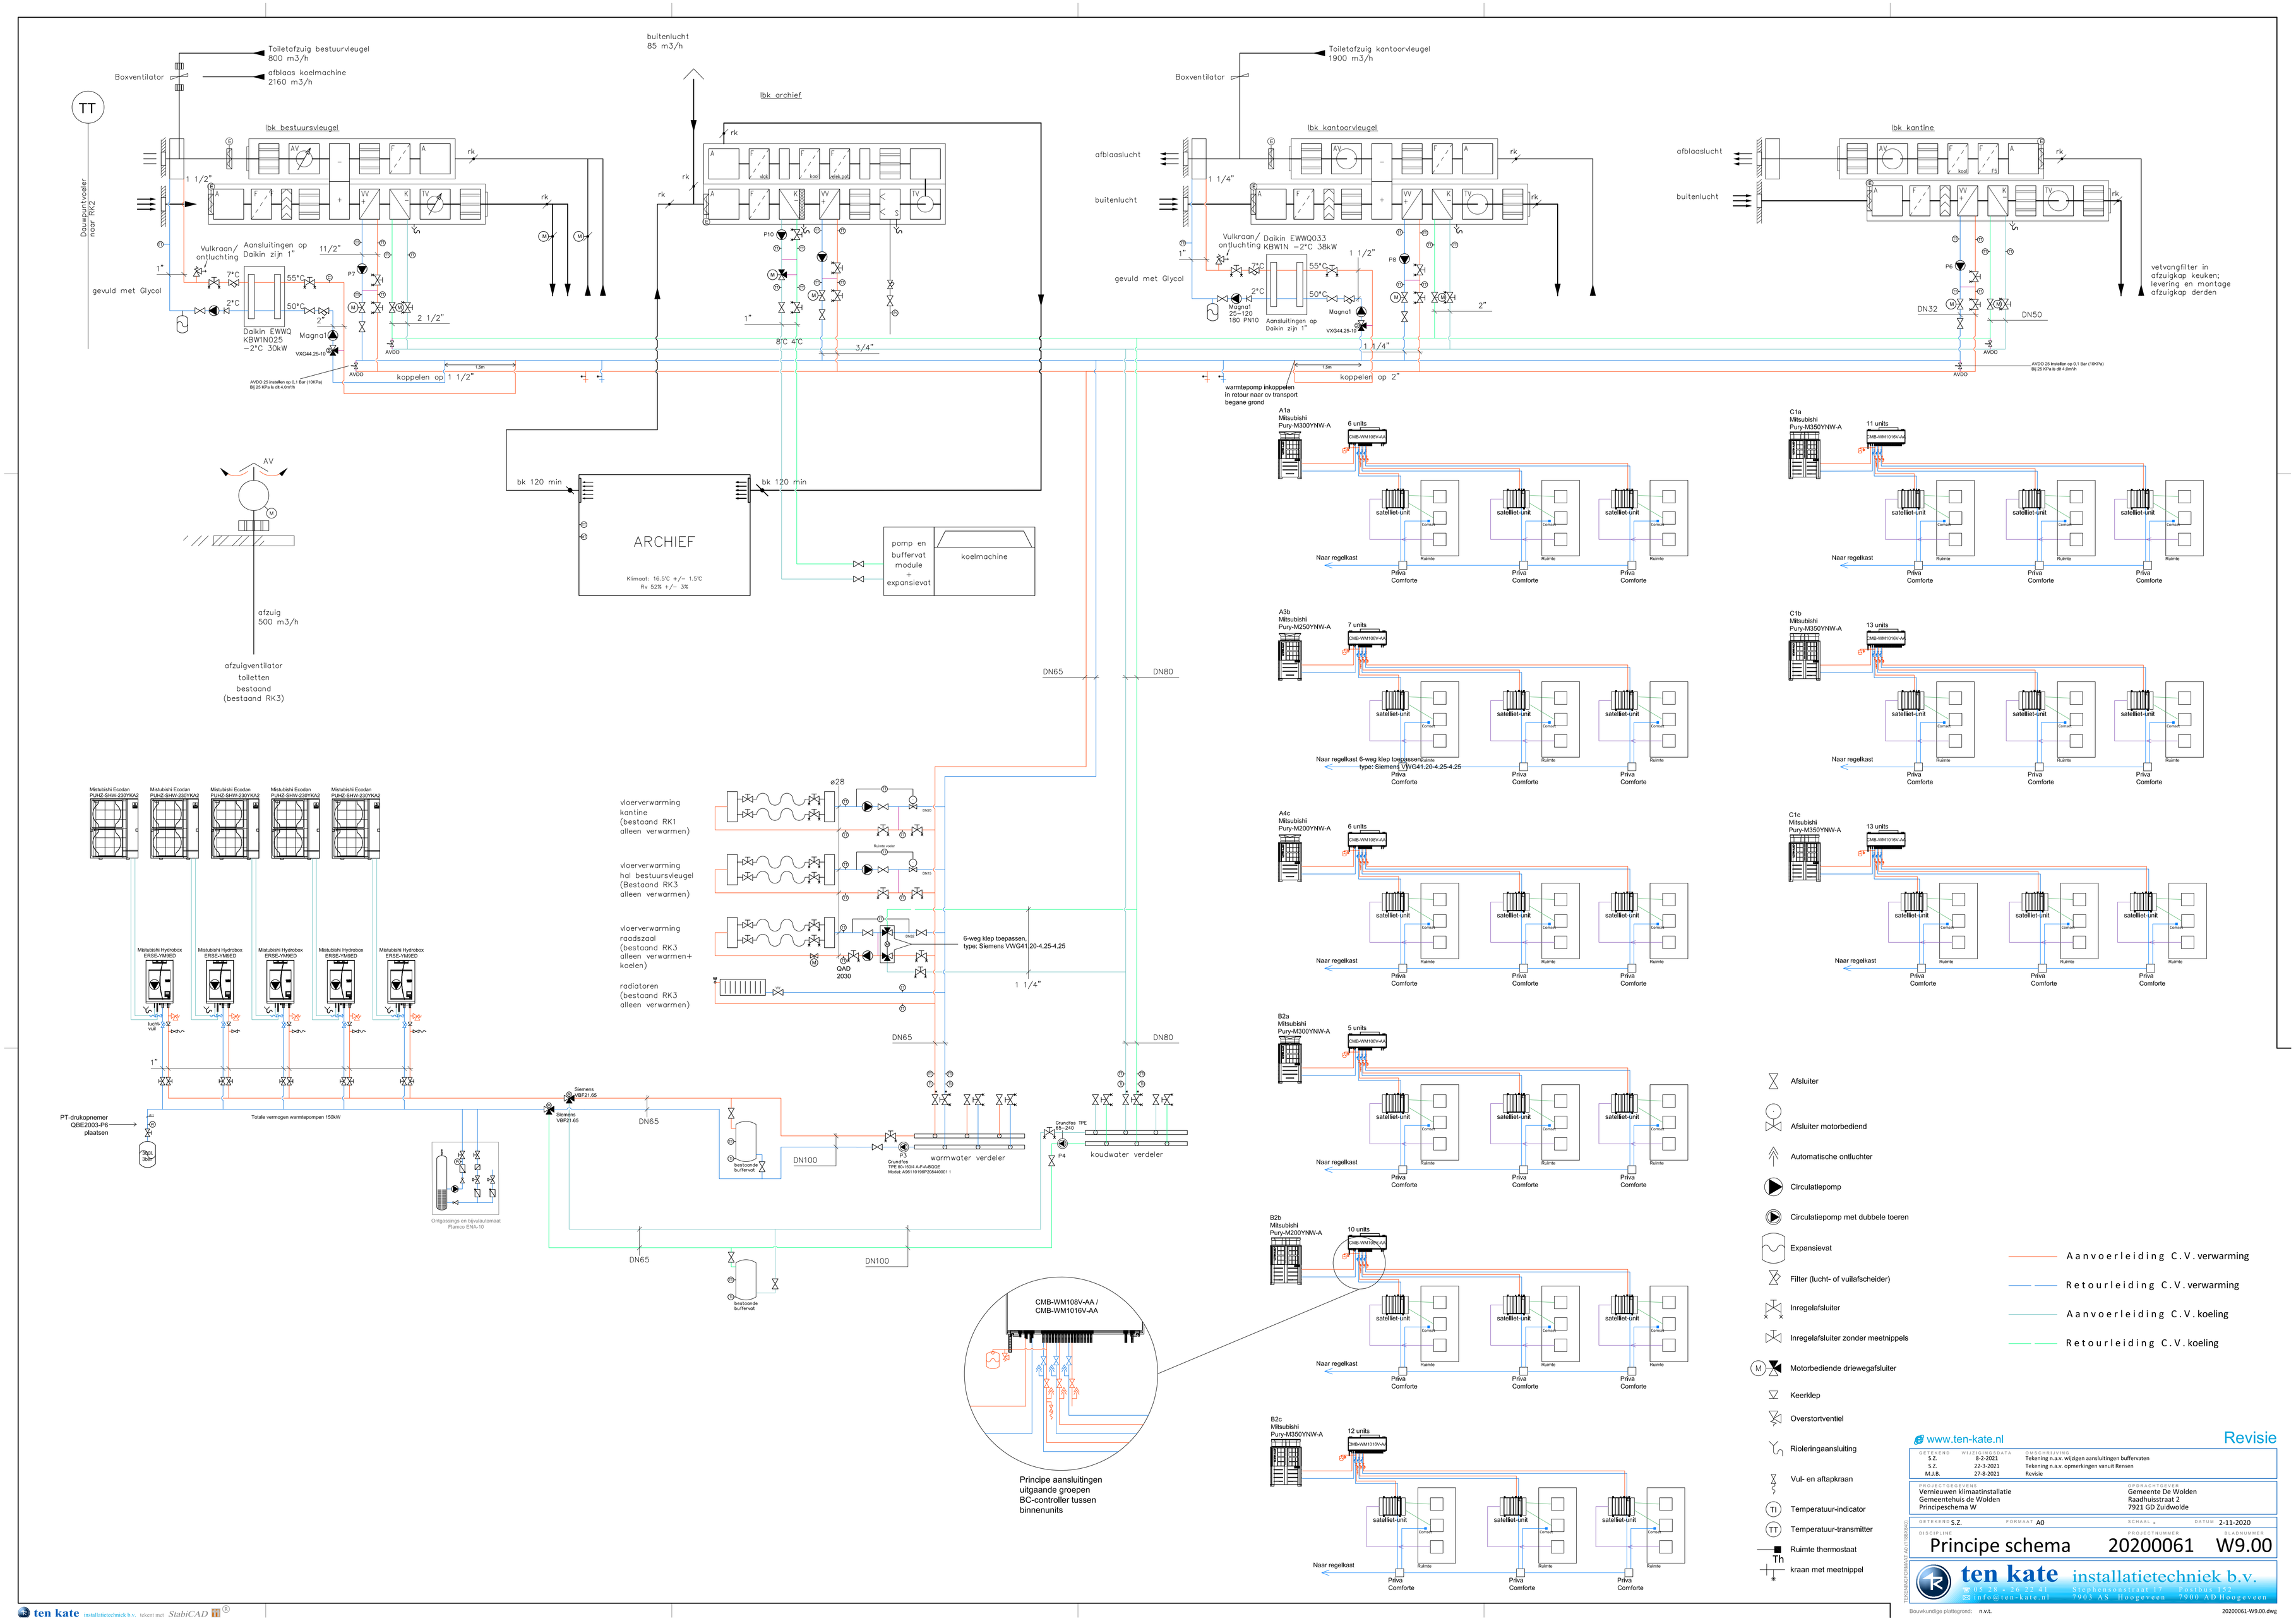

www.ten-kate.nl

Revisie

GETEKEND	WIJZIGINGSDATA	OMSCHRIJVING
S.Z.	8-2-2021	Tekening n.a.v. wijzigen aansluitingen buffervaten
S.Z.	22-3-2021	Tekening n.a.v. opmerkingen vanuit Rensen
M.J.B.	27-8-2021	Revisie

PROJECTGEGEVENS
Vernieuwen klimaatinstallatie
Gemeentehuis de Wolden
Principeschema W

OPDRACHTGEVER
Gemeente De Wolden
Raadhuisstraat 2
7921 GD Zuidwolde

GETEKEND S.Z. FORMAAT A0 SCHAAL - DATUM 2-11-2020

DISCIPLINE: Principe schema
PROJECTNUMMER: 20200061
BLADNUMMER: W9.00

TEKENINGFORMAAT A0 (1189X841)

ten kate installatietechniek b.v.
05 28 - 26 22 41 info@ten-kate.nl
Stephensonstraat 17 7903 AS Hoogeveen
Postbus 152 7900 AD Hoogeveen

Bouwkundige plattegrond: n.v.t.

20200061-W9.00.dwg

ten kate installatietechniek b.v. tekent met StabiCAD®