


Pgelektijdig (VA) L1	490			470			393		---			840			280			1050			1400		---			578		---			1000		666	7167
Pgelektijdig (VA) L2		470			294		393			1680		---		1680			840			1000			420			840		---			100	666	8383	
Pgelektijdig (VA) L3			575			---		---			840			1470		1750				980		1000			1000		---			1000		666	9281	
Gelijktijd.factor	85%	85%	85%	85%	85%		85%	85%		70%	70%	70%		70%	70%	70%	70%	70%	70%	70%	70%	50%	50%		70%	50%	85%	70%		50%	50%	50%	50%	
Totaal (VA)	576	552	676	552	345		462	462		24.00	1200	1200		2100	400	24.00	2500	1500	1200	1400	2000	2000		600	2000	680	1200			2000	2000	200	4000	
Totaal ASP	24	24	25	24	9		21	21		8	4	6		10	2	8	9	5	6	7	10	1	1		3	1	50	6			1	1	1	1
Overig	VA																								2000	2000				2000	2000	200	4000	
	Aant																								1	1				1	1	1	1	
WCD	VA									24.00	1200	1200		2100	400	24.00	2500	1500	1200	1400	2000				600			1200						
	Aant									8	4	6		10	2	8	9	5	6	7	10				3			6						
Verlichting	VA	576	552	676	552	345		462	462																		680							
	Aant	24	24	25	24	9		21	21																		50							

24831

TOTAAL INSTALLATIE

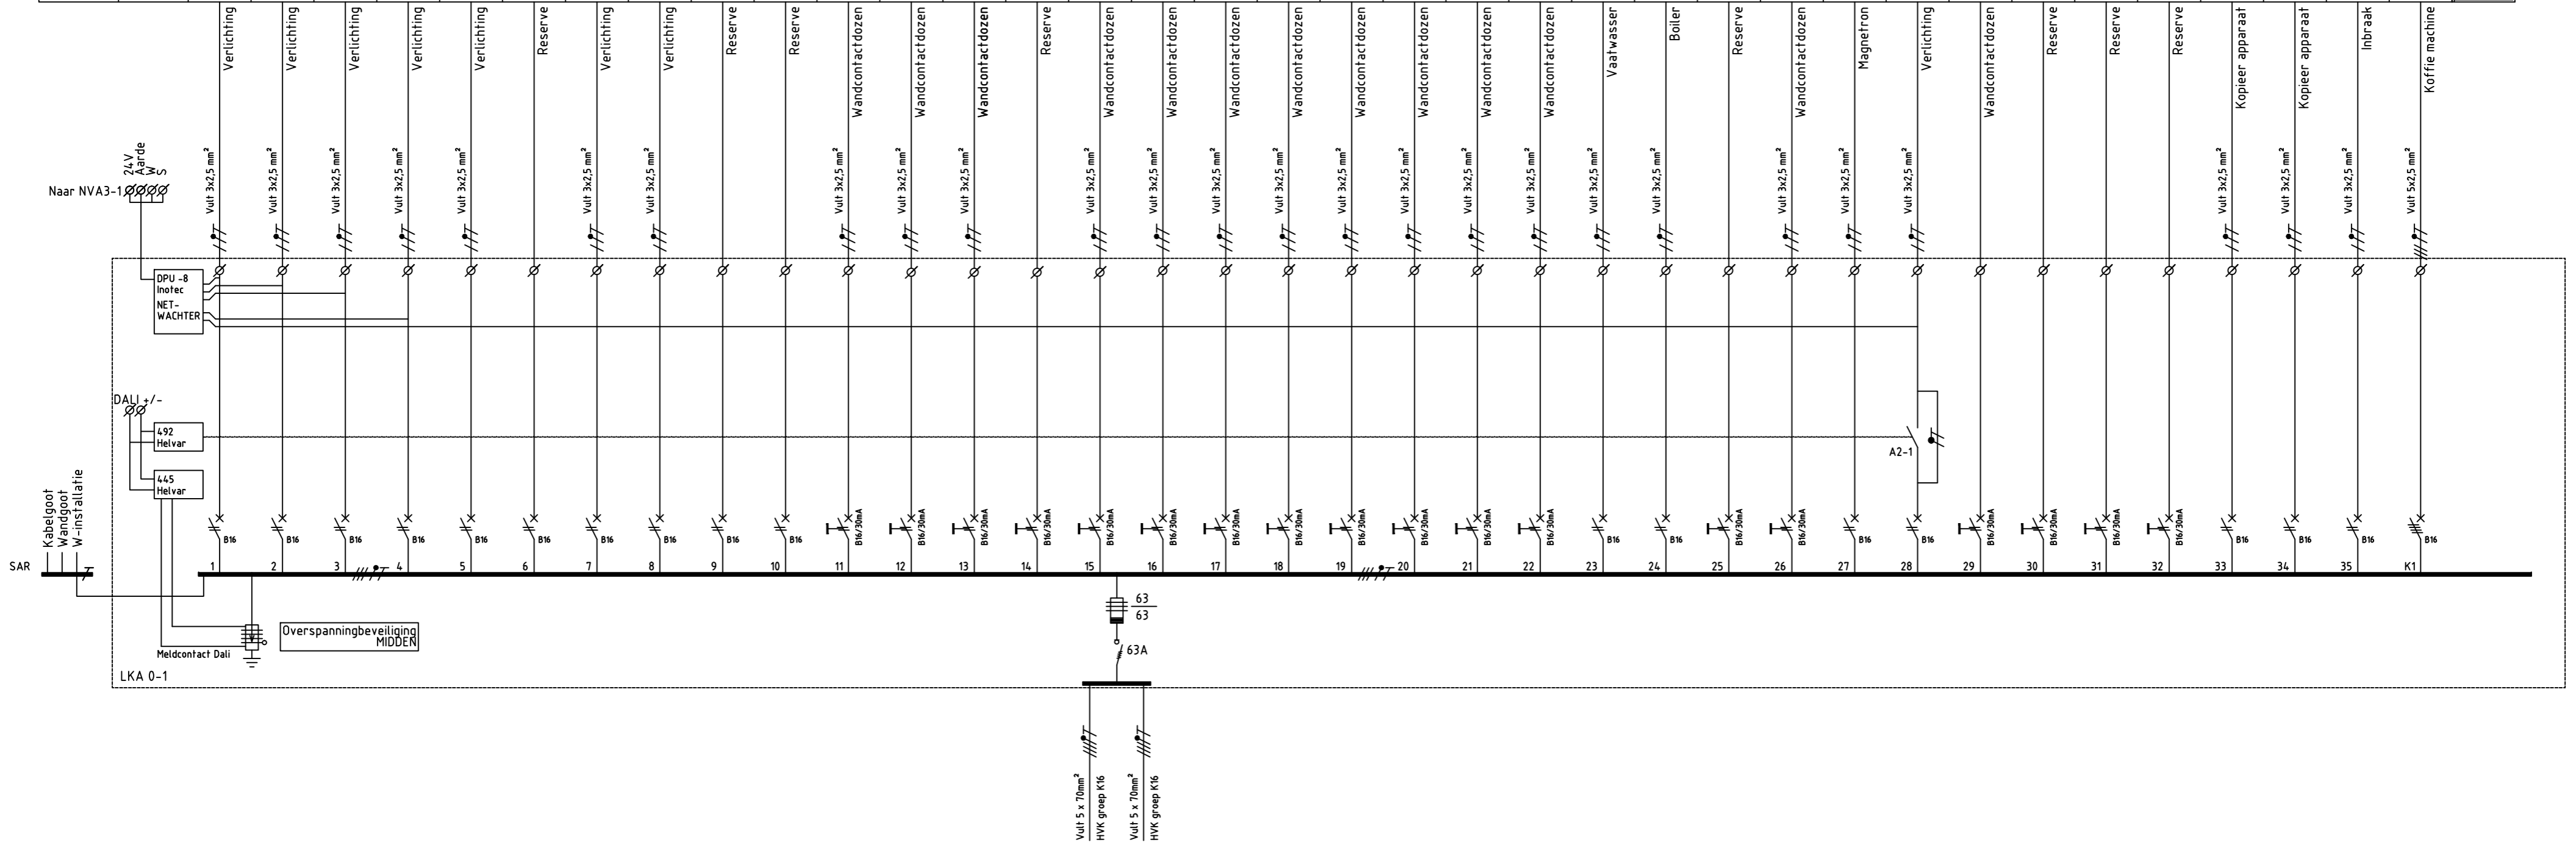

Revisie

MERK	LEGRAND
TYPE	XL ^S 160
BOUWVORM	FROM 2
MATERIAAL KAST	PLAATSTAAL
BESCHERMINGSGRAAD	IP40
KORTSLUITVASTHEID	6kA

LKA 0-1	TOTAAL kVA	GELUKTIJDIG	TOTAAL kVA GELUKTIJDIG
TOTAAL BELAST	24.8	100 %	24.8
SUB-TOTAAL	24.8		24.8
RESERVE VERM.	20 %		4.96
TOTAAL			29.76

Ib = 29760 / 690 = 43.13A
In = 63A

Project: NHTV - N-Gebouw te Breda
Mertens Bouwbedrijf te Weert



vestiging: BREDA
POSTBUS 2156
4800 CD BREDA
TEL: 076-5149199
www.vanaalstelektro.nl

Omschr.: Installatieschema LKA 0-1 - Bouwdeel A / begane grond	
Wijziging	Datum
E.	
D.	
C.	
B. Revisie	17-11-2019
A. Wijziging 1	20-02-2019
Get.	Gez.
Pr.I.	Schaal:
Pr.II.	Projectnr.
F.Me	HvdV
FM	HvdV
Getek.: F.Meulendijks	Datum: 11-02-2019
Pr.I. H. v. d. V.	Datum: 11-02-2019
Schaal: N.V.T.	Formaat: A2
Projectnr.	Tekeningnummer
1707-0130	IS-101