


Pgelijktijdig (VA) L1	598			748			422			1000			1680			1400			1540			1000			420			332			1000			---			---		500	10640	
Pgelijktijdig (VA) L2		449			206			360			1000			1680			1680			1470			1000			1260			1120			1000			---			---		500	11725
Pgelijktijdig (VA) L3			554			206			1200				560			1680			1680						1540			1120			50					---		---		500	10750
Gelijktijd.factor	85%	85%	85%	85%	85%	85%	85%	85%	50%	50%	50%	70%	70%	70%	70%	70%	70%	70%	70%	70%	70%	50%	50%	50%	70%	70%	70%	85%	70%	70%	50%	50%	50%					50%			
Totaal (VA)	704	528	652	880	242	242	496	424	2400	2000	2000	800	2400	2400	2400	2000	2400	2400	2200	2100	800	2000	2000	2200	600	1800	2200	390	1600	1600	2000	2000	100					3000			
Totaal ASP	32	24	28	40	11	11	22	19	3	1	2	4	12	12	12	10	12	12	11	11	4	1	1	2	3	9	11	39	8	8	1	1	1					1			
Overig	VA								2400	2000												2000	2000	2200														3000			
	Aant								3	1																															
WCD	VA										2000	800	2400	2400	2400	2000	2400	2400	2200	2100	800					600	1800	2200		1600	1600	2000	2000								
	Aant										2	4	12	12	12	10	12	12	11	11	4					3	9	11		8	8	1	1								
Verlichting	VA	704	528	652	880	242	242	496	424																																
	Aant	32	24	28	40	11	11	22	19																																

TOTAAL INSTALLATIE

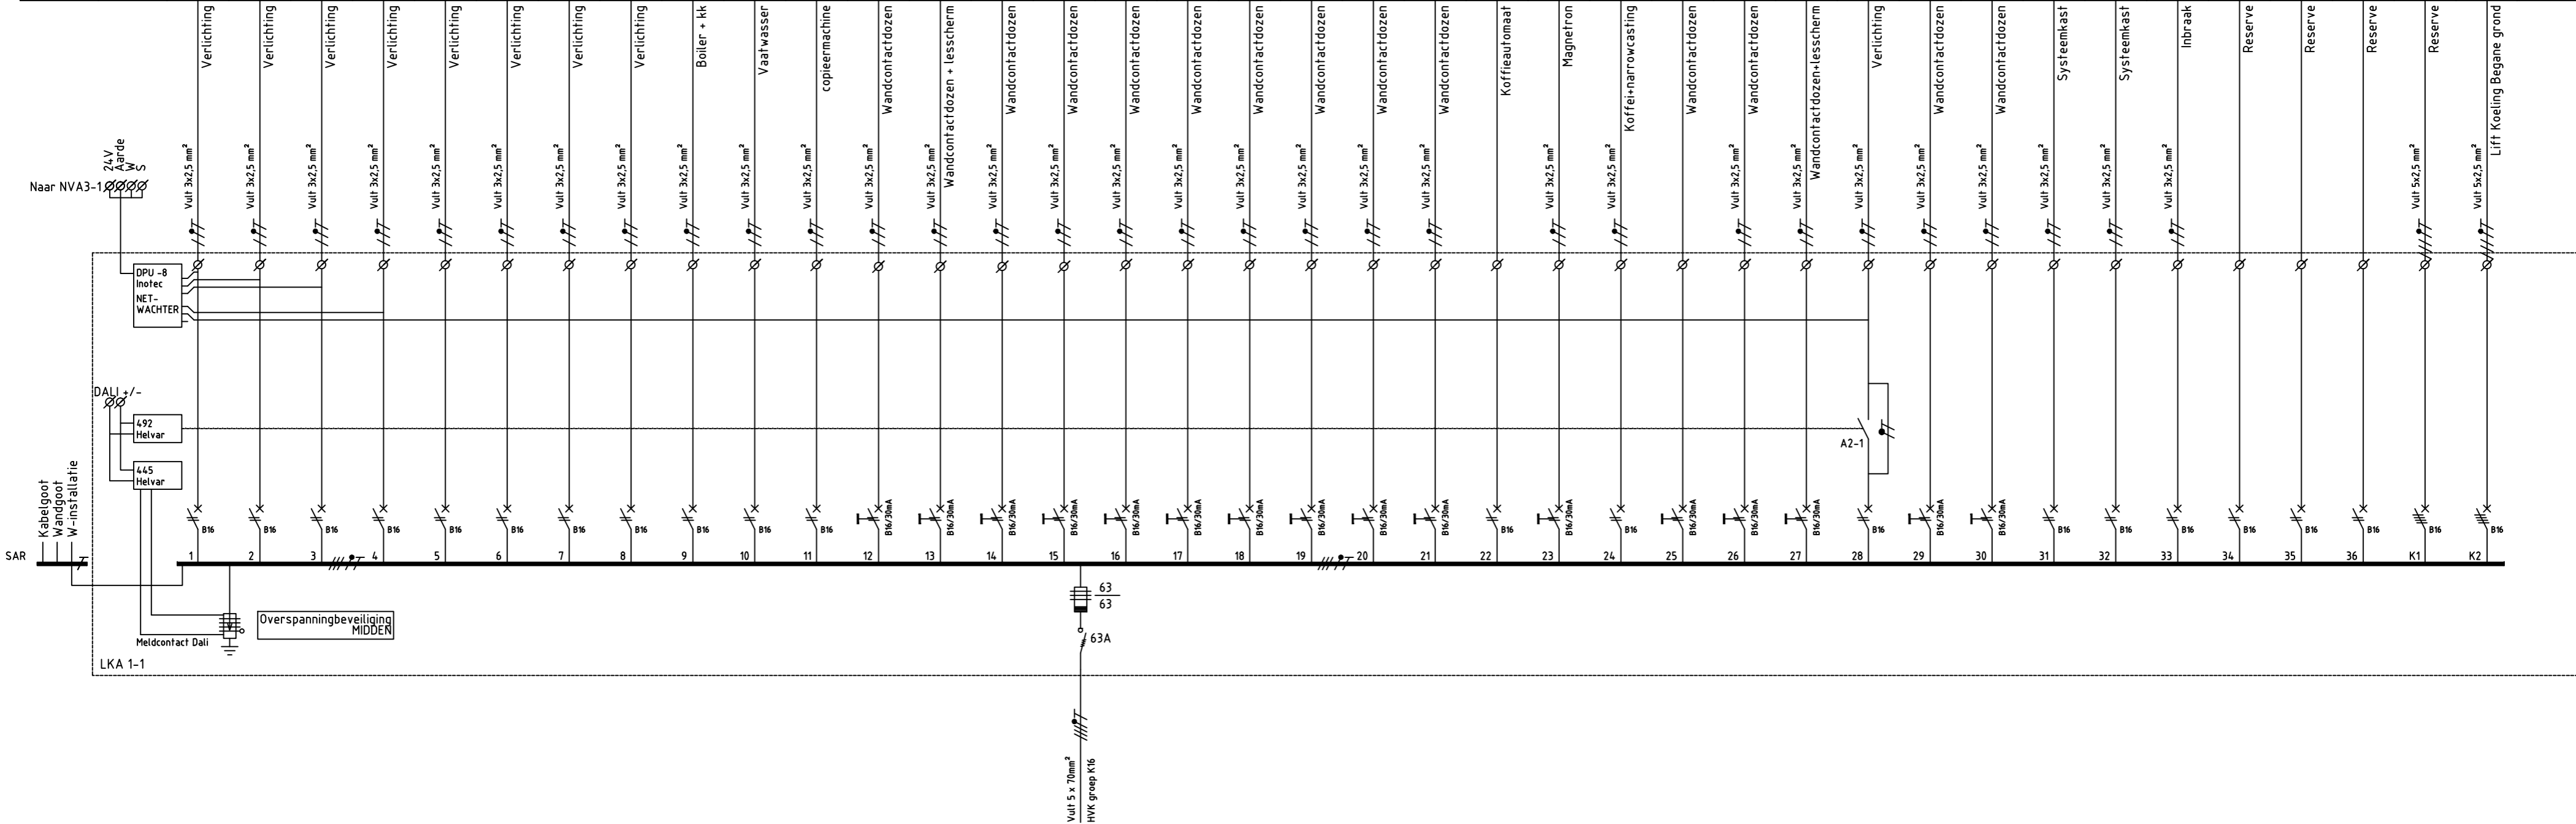

Revisie

MERK	LEGRAND	LKA 1-1	TOTAAL kVA	GELIJKTIJDIG	TOTAAL kVA GELIJKTIJDIG
TYPE	XL ^S 160	TOTAAL BELAST	33.1	100 %	33.1
BOUWVORM	FROM 2	SUB-TOTAAL	33.1		33.1
MATERIAAL KAST	PLAATSTAAL	RESERVE VERM.	20 %		6.62
BESCHERMINGSGRAAD	IP40	TOTAAL			39.74
KORTSLUITVASTHEID	6kA				

Ib = 39738 / 690 = 57.6A
In = 63A

Project: NHTV - N-Gebouw te Breda Mertens Bouwbedrijf te Weert		Omschr.: Installatieschema LKA 1-1 - Bouwdeel A1 / 1e verdieping	
	vestiging: BREDA POSTBUS 2156 4800 CD BREDA TEL: 076-5149199 www.vanaalstelektro.nl	Pr.I.: F.Meulendijks Schaal: N.V.T.	Datum: 11-02-2019 Datum: 11-02-2019 Formaat: A1
		Projectnr.: 1707-0130	Tekeningnummer: IS-107