


Pgelijktijdig (VA) L1	187			598			192			1000		1680			1260			1400		500			1000		298			1120				9235	
Pgelijktijdig (VA) L2		748			124			411			1000		1680			980			700			560			1000		1000			1000		9203	
Pgelijktijdig (VA)			598		184			449		250			1400			1260			1680			1120			1000			980		---	8921		
Gelijktijd.factor	85%	85%	85%	85%	85%	85%	85%	85%	85%	50%	50%	50%	70%	70%	70%	70%	70%	70%	70%	50%	70%	70%	50%	50%	50%	85%	50%	70%	70%	50%			
Totaal (VA)	220	880	704	704	144	216	202	484	528	2000	2000	500	2400	2400	2000	1800	1400	1800	2000	1000	2400	1000	800	1600	2000	2000	2000	2000	350	2000	1400	1600	2000
Totaal ASP	10	40	32	32	6	9	22	22	24	1	1	1	12	12	10	9	7	9	10	10	12	1	4	8	1	1	1	35	1	7	8	1	
Overig	VA									2000	2000	2000													2000	2000	2000		2000			2000	
	Aant									1	1	1													1	1	1		1			1	
WCD	VA												2400	2400	2000	1800	1400	1800	2000	1000	2400	1000	800	1600					1400	1600			
	Aant												12	12	10	9	7	9	10	10	12	1	4	8					7	8			
Verlichting	VA	220	880	704	704	144	216	202	484	528																			350				
	Aant	10	40	32	32	6	9	22	22	24																		35					

27359

TOTAAL INSTALLATIE

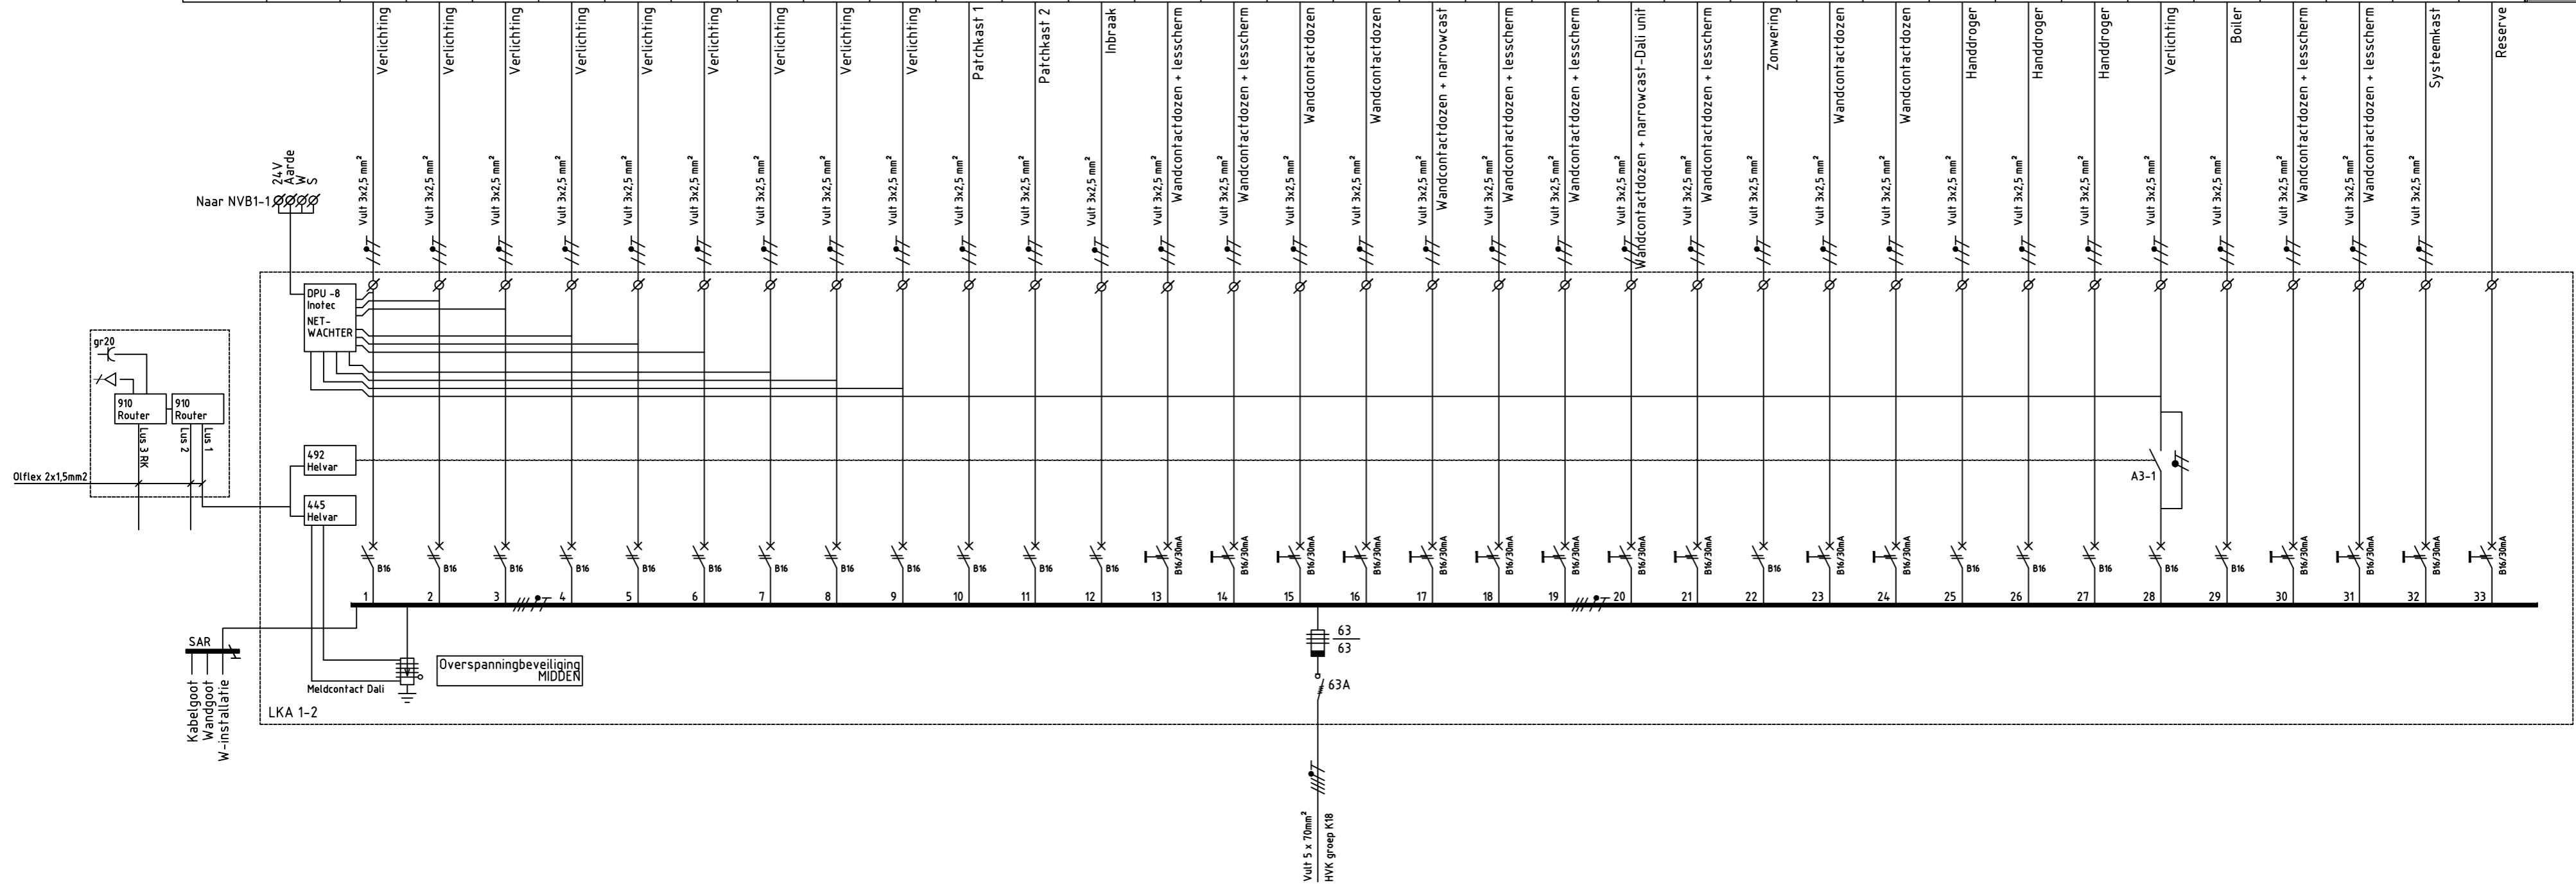

## Revisie

MERK	LEGRAND	LKA 1-2	TOTAAL kVA	GELIJKTIJDIG	TOTAAL kVA GELIJKTIJDIG
TYPE	XL <sup>S</sup> 160	TOTAAL BELAST	27.36	100 %	27.36
BOUWVORM	FROM 2	SUB-TOTAAL	27.36		27.36
MATERIAAL KAST	PLAATSTAAL	RESERVE VERM.	20 %		5.47
BESCHERMINGSGRAAD	IP40	TOTAAL			27.78
KORTSLUITVASTHEID	6kA				

Ib = 32831 / 690 = 47.58A  
In = 63A

Project: NHTV - N-Gebouw te Breda Mertens Bouwbedrijf te Weert		Omschr.: Installatieschema LKA 1-2 - Bouwdeel A / 1e verdieping																									
	vestiging: BREDA POSTBUS 2156 4800 CD BREDA TEL: 076-5149199 www.vanaalstelektro.nl	Getek.: F.Meulendijk Pr.I.: H. v. d. V. Schaal: N.V.T. Projectnr.: 1707-0130	Datum: 11-02-2019 Datum: 11-02-2019 Formaat: A2 Tekeningnummer: IS-108																								
	<table border="1" style="width: 100%;"> <tr> <th>Wijziging</th> <th>Datum</th> <th>Get.</th> <th>Gez.</th> </tr> <tr> <td>E.</td> <td></td> <td></td> <td></td> </tr> <tr> <td>D.</td> <td></td> <td></td> <td></td> </tr> <tr> <td>C.</td> <td></td> <td></td> <td></td> </tr> <tr> <td>B. Revisie</td> <td>17-11-2019</td> <td>FMe</td> <td>HvdV</td> </tr> <tr> <td>A. Wijziging 1</td> <td>20-02-2019</td> <td>FM</td> <td>HvdV</td> </tr> </table>		Wijziging	Datum	Get.	Gez.	E.				D.				C.				B. Revisie	17-11-2019	FMe	HvdV	A. Wijziging 1	20-02-2019	FM	HvdV	
	Wijziging	Datum	Get.	Gez.																							
	E.																										
D.																											
C.																											
B. Revisie	17-11-2019	FMe	HvdV																								
A. Wijziging 1	20-02-2019	FM	HvdV																								