


Pgelijkijdig (VA) L1	890			1516		---		1100		1680		1120		1120		700		1120		1394		980		840		---		---		100	12560								
Pgelijkijdig (VA) L2		629		346		642		1000		840		1680		1540		1000		1000		1120		560		1120		---		---		1000	11477								
Pgelijkijdig (VA) L3			629		346		631		200		1680		1540		1000		1000		1120		1680		1400		1260		---		---		11366								
Gelijkijd.factor	85%	85%	85%	85%	85%	85%	85%	50%	50%	70%	70%	70%	70%	70%	50%	50%	50%	70%	70%	85%	70%	70%	70%	70%	70%	---		---		50%	50%								
Totaal (VA)	104.8	74.0	74.0	178.4	4.07	4.07	755	74.2	2200	2000	4.00	24.00	1200	24.00	1600	24.00	2200	1600	2200	2000	14.00	2000	2000	1600	1600	24.00	1640	800	2000	14.00	1600	1800	1200			2000	200		
Totaal ASP	4.8	20	20	38	11	11	20	19	2	1	2	12	6	12	8	12	11	8	11	1	7	1	1	8	11	12	77	4	10	7	8	9	6			1	1		
Overig	VA								2000	2000																											2000	200	
	Aant								1	1																											1	1	
WCD	VA								200		400	2400	1200	2400	1600	2400	2000	1600	2200																				
	Aant								1		2	12	6	12	8	12	11	8	11																				
Verlichting	VA	104.8	74.0	74.0	178.4	4.07	4.07	755	74.2																														
	Aant	31	20	20	38	11	11	21	20																														

354/03

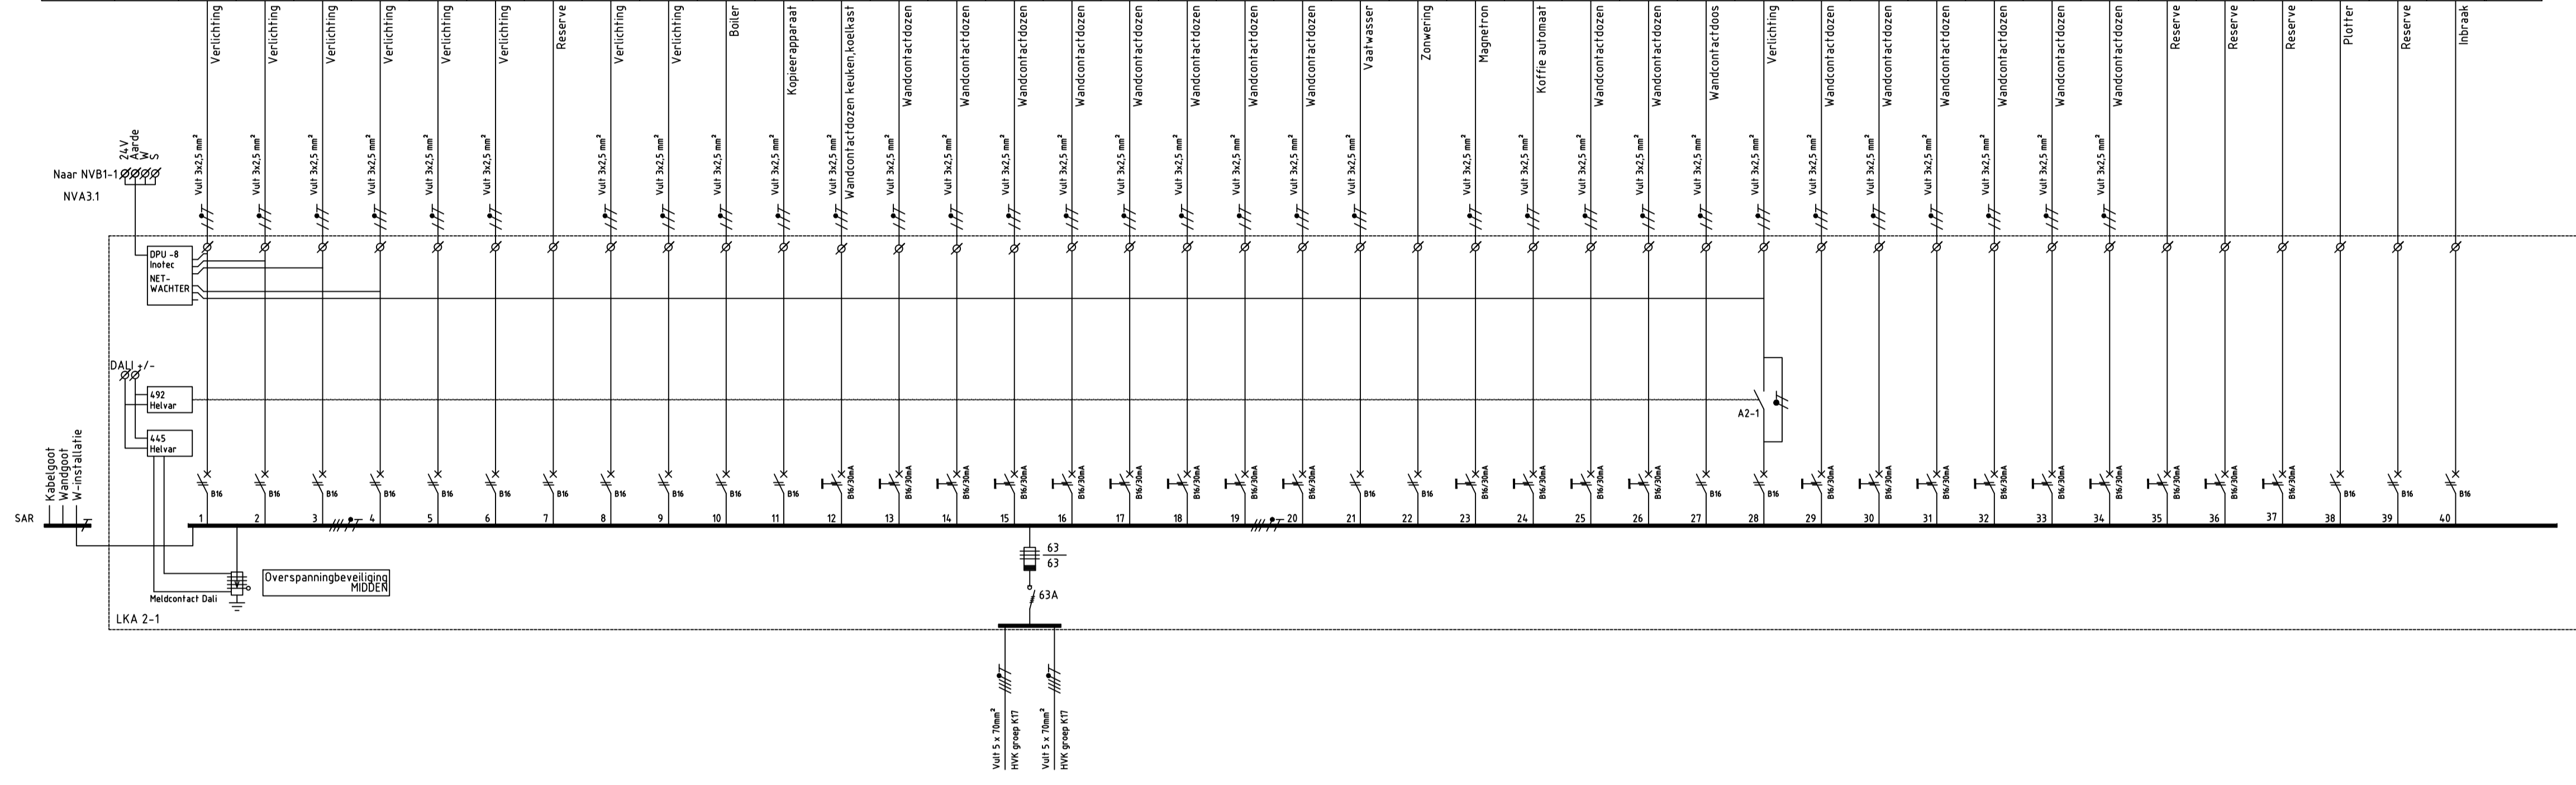

TOTAAL INSTALLATIE

Revisie

MERK	LEGRAND	LKA 2-1	TOTAAL LVA	GELIJKTUDIG	TOTAAL LVA GELIJKTUDIG
TYPE	XL5/60	TOTAAL BELAST	35.4	100 %	35.4
BOUWVORM	FRON 2	SUB-TOTAAL	35.4		35.4
MATERIAAL	PLAATSTAAL	RESERVE VERM	20 %		7.08
BESCHERMINGSGRAAD	IP40	TOTAAL			42.48
KORTSLUITVASTHEID	6kA				

Id = 42480 / 690 = 6156A
In = 63A

Project: NHTV - N-Gebouw te Breda
Mertens Bouwbedrijf te Weert

Omschr.: Installatieschema
LKA 2-1 - Bouwdeel A1 / 2e verdieping

Wijziging	Datum	Get.	Gez.	Pr. I.	H.v.d.V.	Datum
E					H.v.d.V.	14-12-2018
D					Schaal: N.V.T.	Formaat: A1
C	17-11-2019	F.M.	H.v.d.V.		Projectnr.	Tekeningnummer
B	20-02-2019	F.M.	H.v.d.V.		1707-0130	IS-111
A	08-02-2019	F.M.	H.v.d.V.			

Logo: VAN AALST ELEKTRO

Address: vestiging BREDA
POSTBUS 2156
4800 CD BREDA
TEL: 076-516-9199

www.vanaalstelektro.nl