


Pgelijktijdig (VA) L1	524			524			500			1400			1400		---			4348
Pgelijktijdig (VA) L2		714			34				1260			1400		1400		---		4808
Pgelijktijdig (VA) L3			544			1400			1260			1400			1250		---	5854
Gelijktijd.factor	85%	85%	85%	85%	85%	70%	50%	70%	70%	70%	70%	70%	70%	70%	50%			15010
Totaal (VA)	616	840	640	616	40	2000	1000	1800	1800	2000	2000	2000	2000	2000	2500			
Totaal ASP	28	24	22	28	4	10	13	9	9	10	9	10	10	9	1			
Overig	VA						1000								2500			
	Aant						13								1			
WCD	VA					2000		1800	1800	2000	2000	2000	2000	2000				
	Aant					10		9	9	10	9	10	10	9				
Verlichting	VA	616	840	640	616	40												
	Aant	28	24	22	28	4												

TOTAAL INSTALLATIE

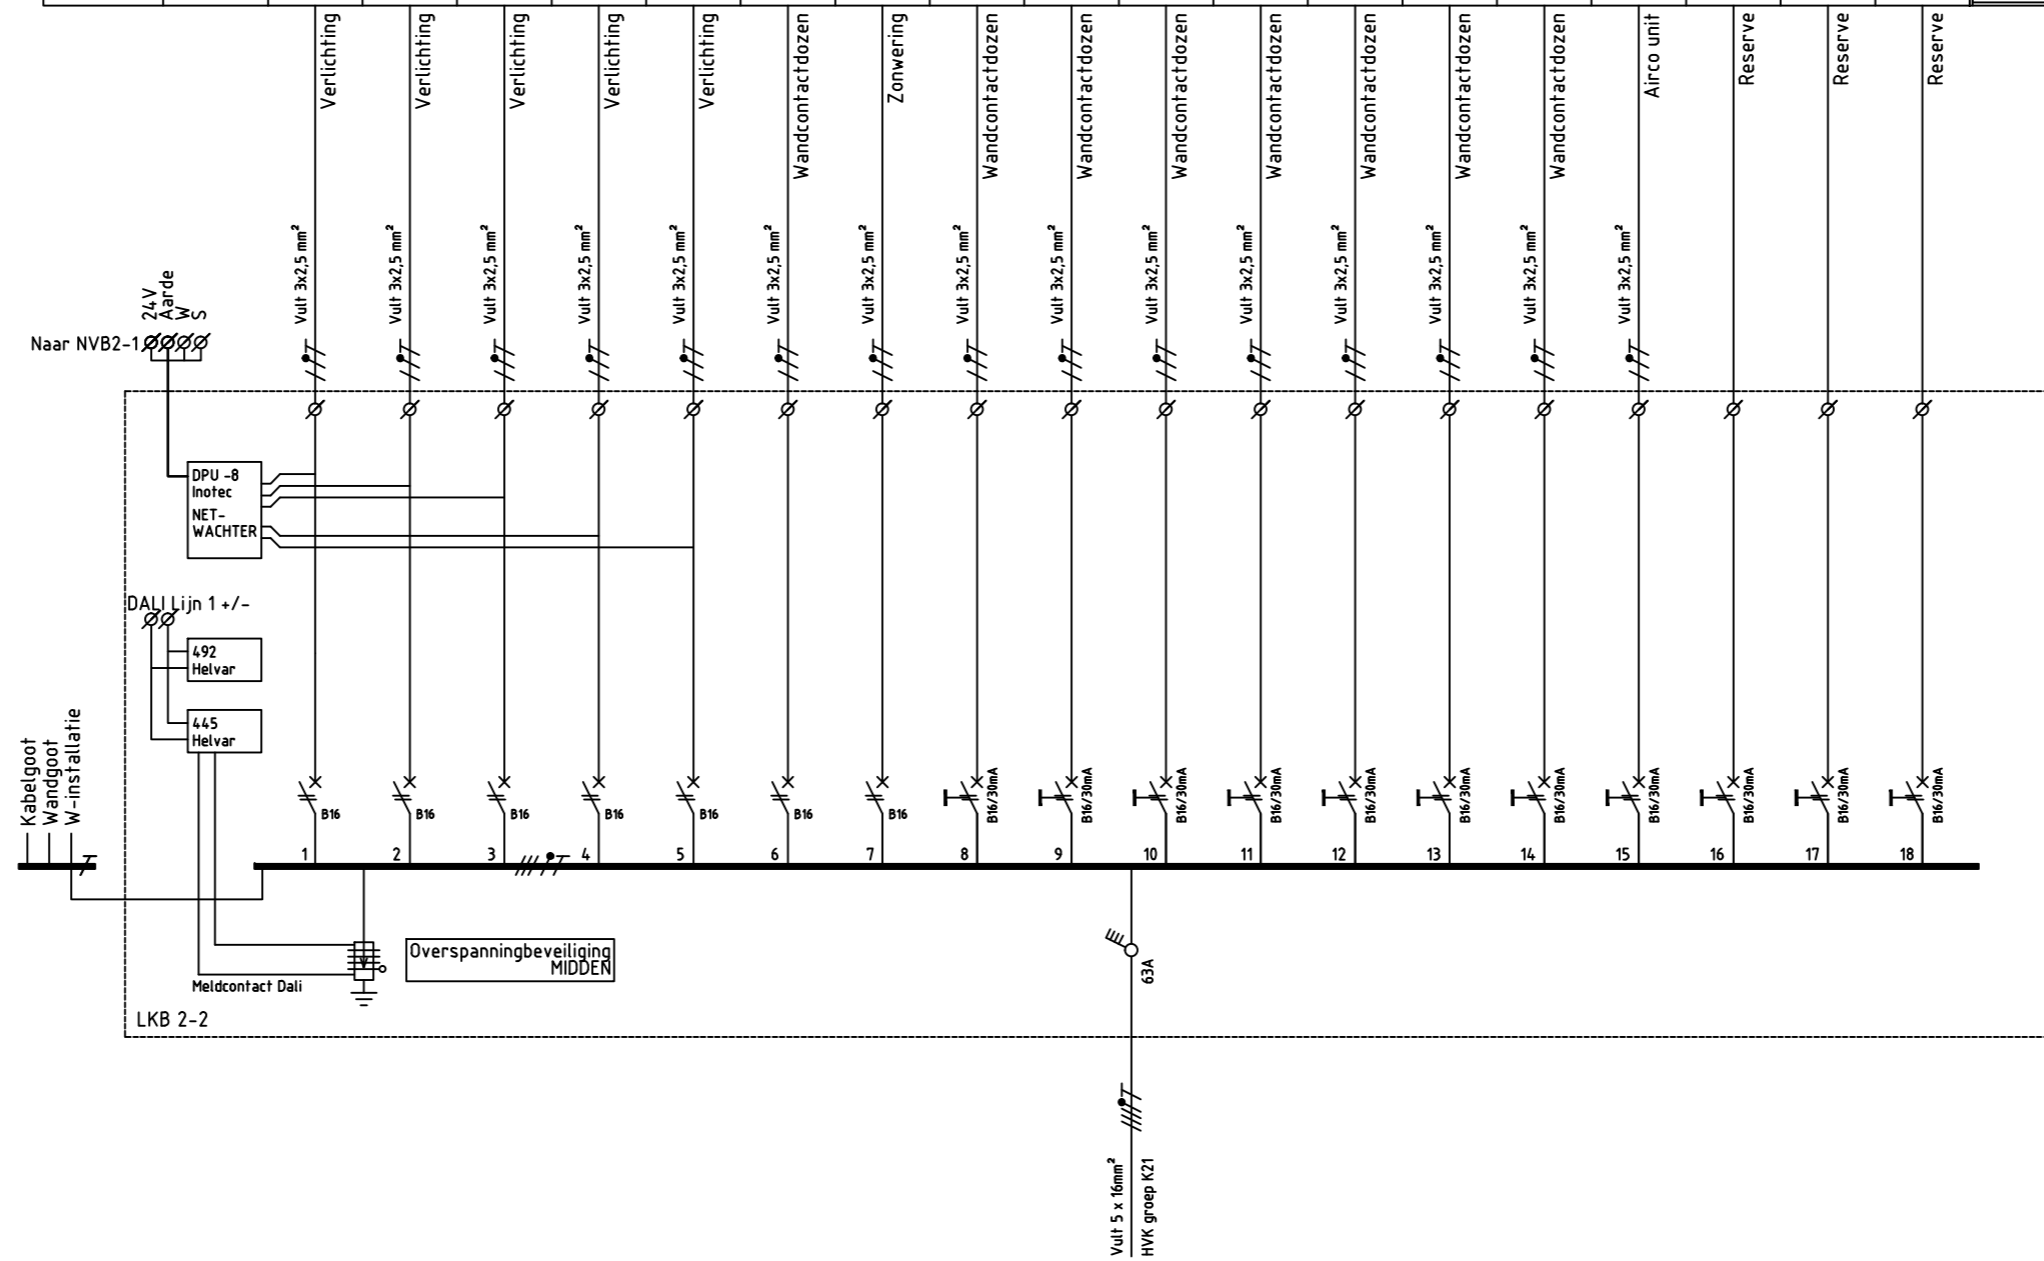

Revisie

MERK	LEGRAND	LKB 2-2	TOTAAL kVA	GELIJKTIJDIG	TOTAAL kVA GELIJKTIJDIG
TYPE	XL ² s160	TOTAAL BELAST	13.76	100 %	13.76
BOUWVORM	FROM 2	SUB-TOTAAL	13.76		13.76
MATERIAAL KAST	PLAATSTAAL	RESERVE VERM.	20 %		2.75
BESCHERMINGSGRAAD	IP40	TOTAAL			16.51
KORTSLUITVASTHEID	6kA				

Ib = 16512 / 690 = 23.93A
In = 25A

Project: NHTV - N-Gebouw te Breda Mertens Bouwbedrijf te Weert				Omschr.: Installatieschema LKB 2-2 - Bouwdeel B / 2e verdieping			
vestiging: BREDA POSTBUS 2156 4800 CD BREDA TEL: 076-5149199 www.vanaalstelektro.nl		F.Meulendijks H.v.d.V. N.V.T. Projectnr. 1707-0130		Datum: 08-02-2019 Datum: 08-02-2019 Formaat: A2 Tekeningsnummer IS-114		A. Revisie 17-11-2019 FMe HvdV	

