


Pgelijktijdig (VA)	700			1330	420	560	1190					4000	8200
Gelijktijd.factor	100%			70%	70%	70%	70%					50%	TOTAAL INSTALLATIE
Totaal (VA)	700			1900	600	800	1700					8000	
Totaal ASP	14			8	3	6	1					1	
Overig	VA				600	800						8000	
	Aant				3	6						1	
WCD	VA			1900			1700						
	Aant			8			1						
Verlichting	VA	700											
	Aant	14											

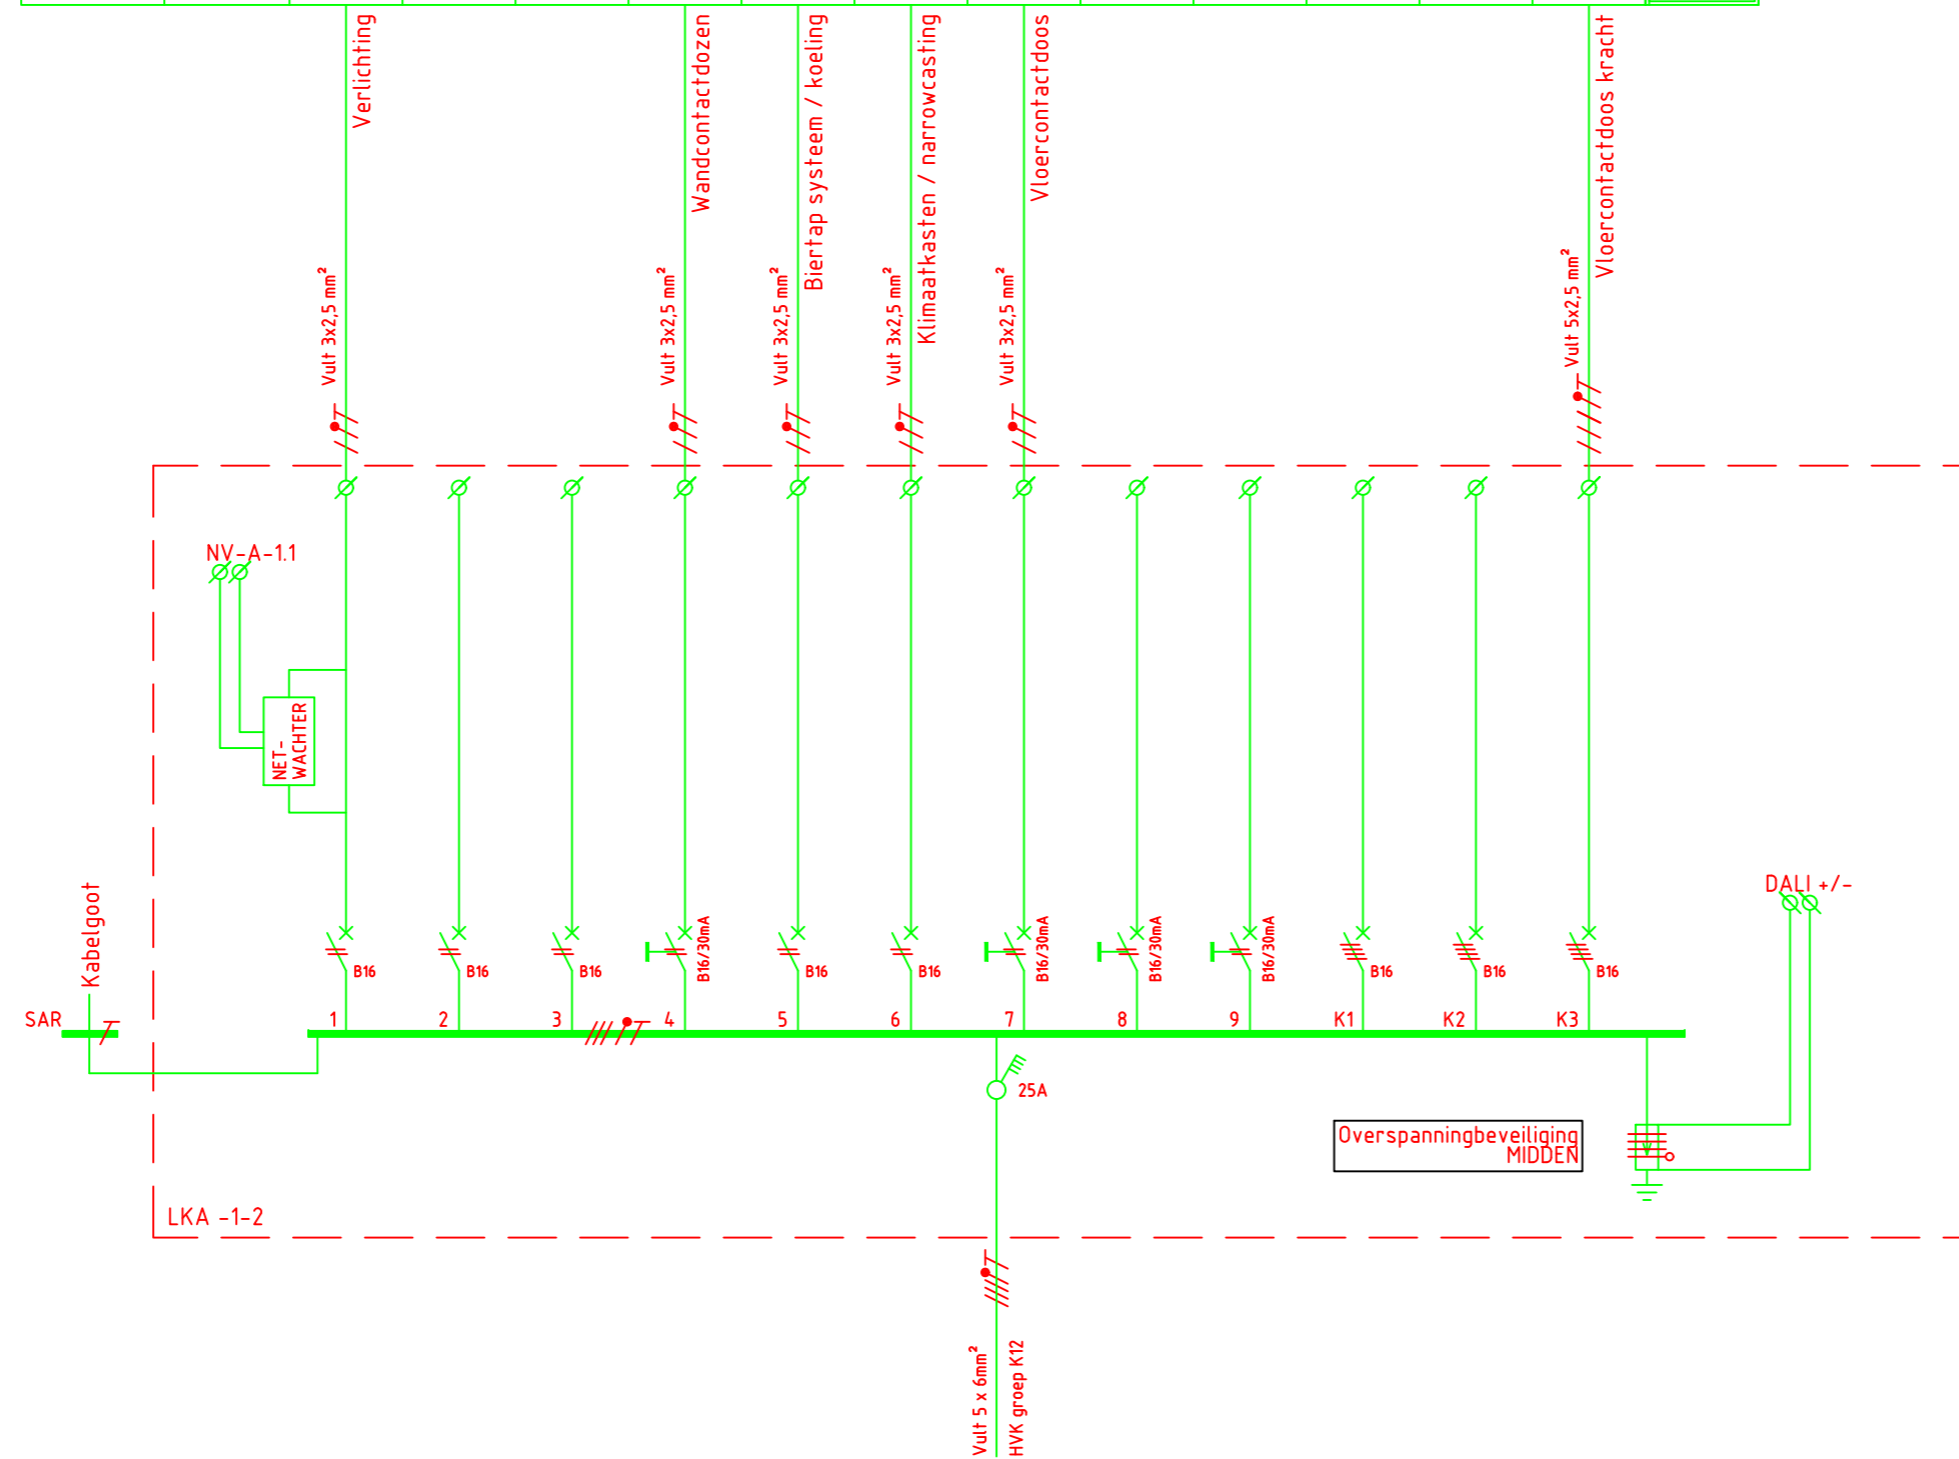

MERK	LEGRAND
TYPE	XL ³ s160
BOUWVORM	FROM 2
MATERIAAL KAST	PLAATSTAAL
BESCHERMINGSGRAAD	IP40
KORTSLUITVASTHEID	6kA

LKA -1-2	TOTAAL kVA	GELIJKTIJDIG	TOTAAL kVA GELIJKTIJDIG
TOTAAL BELAST	8,2	100 %	8,2
SUB-TOTAAL	8,2		8,2
RESERVE VERM.	20 %		1,6
TOTAAL			9,8

Ib = 9 800 / 690 = 14,2A
In = 25A

REVISIE

Project: NHTV - Klooster te Breda Mertens Bouwbedrijf te Weert		Omschr.: Installatieschema LKA -1-2 - Bouwdeel A / Wijn-/spijslokaal					
vestiging: BREDA POSTBUS 2156 4800 CD BREDA TEL: 076-5149199 www.vanaalstelektro.nl		Wijziging	Datum	Get.	Gez.	Getek.: A.v.H. Pr.l.: H. v. d. V.	Datum: 01-06-2019 Datum: 01-06-2019
		D.				Schaal: N.V.T.	Formaat: A2
		C.				Projectnr.	Tekeningnummer
		B.				1607-0097	IS-20-1A
		A.					