Pgelijktijdig (VA)		1760	1700	1900	1300	1400	250	1610	1820	1540	1260	1610	1470	1330	50	210	1000	1000	1000	1000	1000	1000	1000	1000	1400	1400	400	450	30960
Gelijktijd.factor		100%	100%	100%	100%	100%	50%	70%	70%	70%	70%	70%	70%	70%	70%	50%	50%	50%	50%	50%	50%	50%	50%	50%	70%	70%	50%	50%	TOTAAL INSTALLATIE
Totaal (VA)		1760	1700	1900	1300	1400	500	2300	2600	2200	1800	2300	2100	1900	300	2000	2000	2000	2000	2000	2000	2000	2000	2000	2000	2000	800	900	
Totaal ASP		59	34	38	26	28	1	12	13	15	6	9	7	10	3	1	1	1	1	1	1	1	1	1	10	10	8	9	
Overig	VA						500								300	2000	2000	2000	2000	2000	2000	2000	2000	2000	2000	2000	800	900	
	Aant						1								3	1	1	1	1	1	1	1	1	1	10	10	8	9	
WCD	VA							2300	2600	2200	1800	2300	2100	1900															
	Aant							12	13	15	6	9	7	10															
Verlichting	VA	1760	1700	1900	1300	1400																							
	Aant	59	34	38	26	28																							

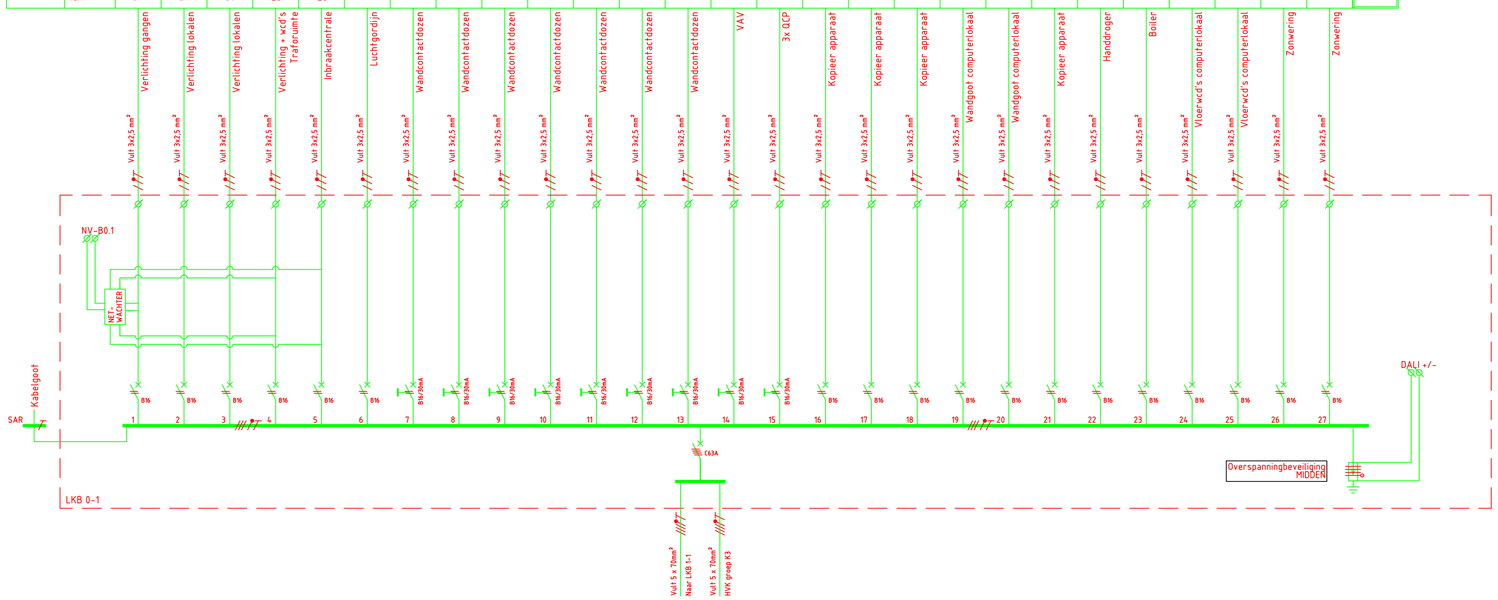

MERK	LEGRAND
TYPE	XL³s160
BOUWVORM	FROM 2
MATERIAAL KAST	PLAATSTAAL
BESCHERMINGSGRAAD	IP40
KORTSLUITVASTHEID	6kA

LKB 0-1	TOTAAL kVA	GELIJKTIJDIG	TOTAAL kVA GELIJKTIJDIG
TOTAAL BELAST	30.9	100 %	30.9
SUB-TOTAAL	30.9		30.9
RESERVE VERM.	20 %		6.2
TOTAAL			37.1

Ib = 37100 / 690 =53.77A
In = 63A

REVISIE

Project: NHTV - Klooster te Breda
Mertens Bouwbedrijf te Weert

Omschr.: Installatieschema
LKB 0-1 - Bouwdeel B / begane grond

VAN AALST ELEKTRO
vestiging: BREDA
POSTBUS 2156
4800 CD BREDA
TEL: 076-5149199
www.vanaalstelektro.nl

Wijziging	Datum	Get.	Gez.			
E.				Getek.: A.v.H.	Datum: 01-06-2019	
D.				Pr.l.: H. v. d. V.	Datum: 01-06-2019	
C.				Schaal: N.V.T.	Formaat: A1	
B.				Projectnr: 1607-0097	Tekeningnummer IS-100B	
A.						

Autocad dwg/AIH/VAE