Pgelijktijdig (VA)		2000	2350	1750				1680	1680	1610	1610	1680	1680				1000	1000	1000	1000	1000	400	396	396	250				4500	25980
Gelijktijd.factor		100%	100%	100%				70%	70%	70%	70%	70%	70%				50%	50%	50%	50%	50%	50%	30%	30%	50%				50%	TOTAAL INSTALLATIE
Totaal (VA)		2000	2350	1750				2400	2400	2300	2300	2400	2400				2000	2000	2000	2000	2000	800	1320	1320	500				9000	
Totaal ASP		40	47	35				8	8	10	12	13	13				1	1	1	1	1	8	11	11	1				1	
Overig	VA																2000	2000	2000	2000	2000	800	1320	1320	500				9000	
	Aant																1	1	1	1	1	8	11	11	1				1	
WCD	VA							2400	2400	2300	2300	2400	2400																	
	Aant							8	8	10	12	13	13																	
Verlichting	VA	2000	2350	1750																										
	Aant	40	47	35																										

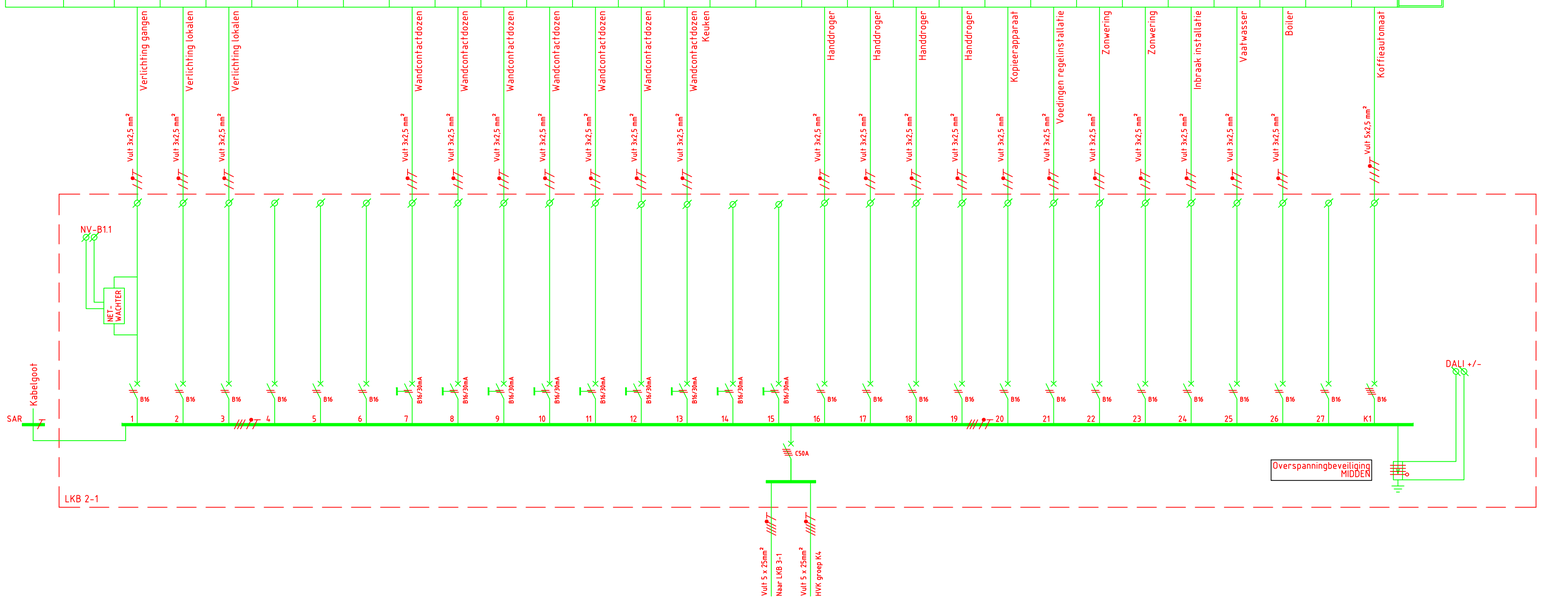

MERK	LEGRAND
TYPE	XL³s160
BOUWVORM	FROM 2
MATERIAAL KAST	PLAATSTAAL
BESCHERMINGSGRAAD	IP40
KORTSLUITVASTHEID	6kA

LKB 2-1	TOTAAL kVA	GELIJKTIJDIG	TOTAAL kVA GELIJKTIJDIG
TOTAAL BELAST	26,0	100 %	26,0
SUB-TOTAAL	26,0		26,0
RESERVE VERM.	20 %		5,2
TOTAAL			31,2

Ib = 31 200 / 690 = 45,2A
In = 50A

REVISIE

Project: NHTV - Klooster te Breda
Mertens Bouwbedrijf te Weert

Omschr.: Installatieschema
LKB 2-1 - Bouwdeel B / 2e verdieping

VAN AALST ELEKTRO
vestiging: BREDA
POSTBUS 2156
4800 CD BREDA
TEL: 076-5149199
www.vanaalstelektro.nl

Wijziging	Datum	Get.	Gez.			
E.				Getek.: A.v.H.	Datum: 01-06-2019	
D.				Pr.l: H. v. d. V.	Datum: 01-06-2019	
C.				Schaal: N.V.T.	Formaat: A1	
B.				Projectnr. 1607-0097	Tekeningnummer IS-102B	
A.						

Autocad dwg/AIH/VAE