Pgelijktijdig (VA)		1600	1500		420	480	120	420					250					6040
Gelijktijd.factor		100%	100%		30%	30%	30%	30%					50%					TOTAAL INSTALLATIE
Totaal (VA)		1600	1500		1400	1600	400	1400					500					
Totaal ASP		32	30		7	8	2	7					1					
Overig	VA																	
	Aant																	
WCD	VA				1400	1200	400	1400					500					
	Aant				7	6	2	7					1					
Verlichting	VA	1600	1500															
	Aant	32	30															

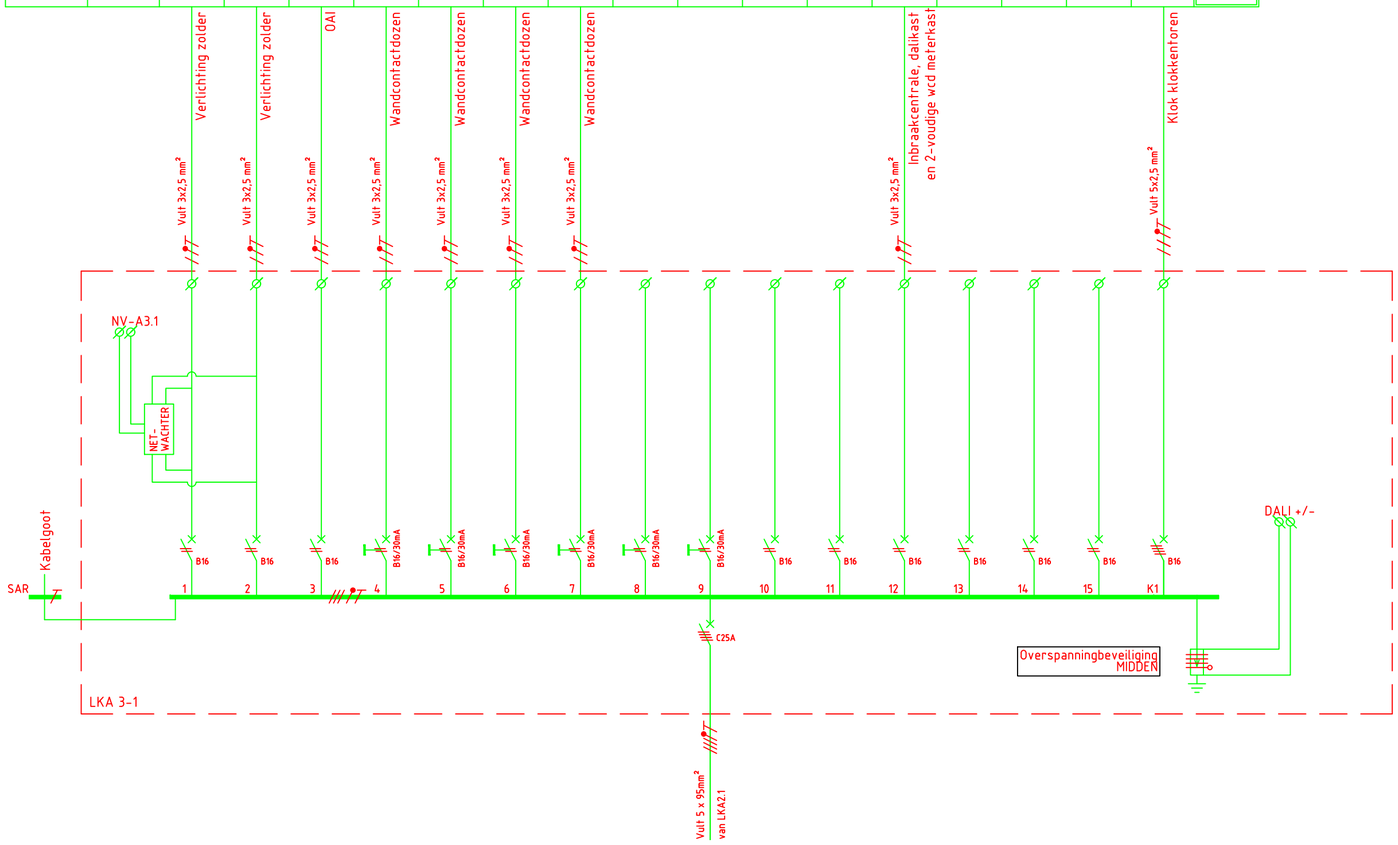

MERK	LEGRAND
TYPE	XL³s160
BOUWVORM	FROM 2
MATERIAAL KAST	PLAATSTAAL
BESCHERMINGSGRAAD	IP40
KORTSLUITVASTHEID	6kA

LKA 3-1	TOTAAL kVA	GELIJKTIJDIG	TOTAAL kVA GELIJKTIJDIG
TOTAAL BELAST	6,0	100 %	6,0
SUB-TOTAAL	6,0		6,0
RESERVE VERM.	20 %		1,2
TOTAAL			7,2

Ib = 7 200 / 690 = 10,4A
In = 25A

REVISIE

Project: NHTV - Klooster te Breda
Mertens Bouwbedrijf te Weert

Omschr.: Installatieschema
LKA 3-1 - Bouwdeel A / 3e verdieping

VAN AALST ELEKTRO
vestiging: BREDA
POSTBUS 2156
4800 CD BREDA
TEL: 076-5149199
www.vanaalstelektro.nl

	Wijziging	Datum	Get.	Gez.
E.				
D.				
C.				
B.	Opm. Verw.	07/06/2018	HvdV	HvdV
A.	Toevoeging	05-02-2018	AvH	HvdV

Getek.:	A.v.H.	Datum:	01-06-2019
Pr.l:	H. v. d. V.	Datum:	01-06-2019
Schaal:	N.V.T.	Formaat:	A2
Projectnr.	1607-0097	Tekeningnummer	IS-103A

Autocad dwg/A2H/VAE