


Pgelijktijdig (VA)	1050	468	1430			2790
Gelijktijd.factor	85%	85%	65%			
Totaal (VA)	1050	550	2200			
Totaal ASP	21	11	18			
Overig	VA					TOTAAL INSTALLATIE
	Aant					
WCD	VA			2200		
	Aant			18		
Verlichting	VA	1050	550			
	Aant	21	11			

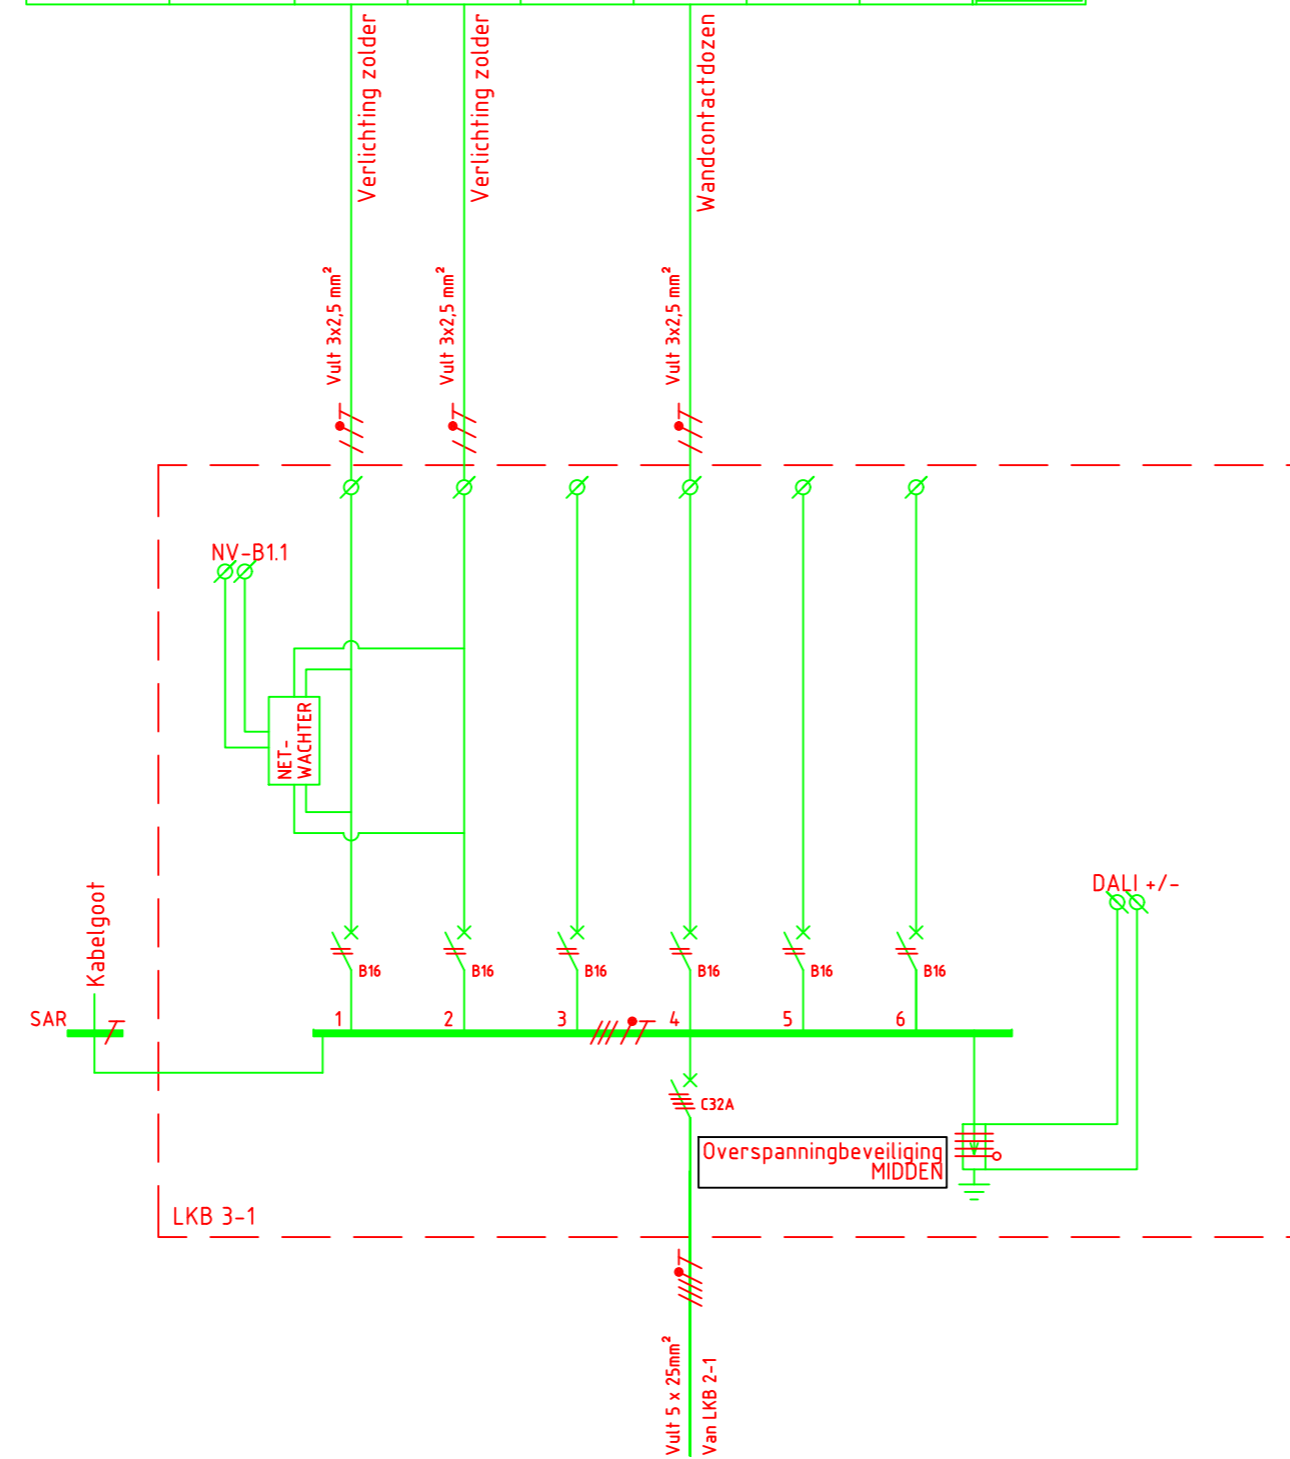

MERK	LEGRAND
TYPE	XL <sup>3</sup> s160
BOUWVORM	FROM 2
MATERIAAL KAST	PLAATSTAAL
BESCHERMINGSGRAAD	IP40
KORTSLUITVASTHEID	6kA

LKB 3-1	TOTAAL kVA	GELIJKTIJDIG	TOTAAL kVA GELIJKTIJDIG
TOTAAL BELAST	2,8	100 %	2,8
SUB-TOTAAL	2,8		2,8
RESERVE VERM.	20 %		0,6
TOTAAL			3,4

I<sub>b</sub> = 3 400 / 690 = 4,92A  
I<sub>n</sub> = 32A

REVISIE

Project: NHTV - Klooster te Breda Mertens Bouwbedrijf te Weert		Omschr.: Installatieschema LKB 3-1 - Bouwdeel B / 3e verdieping					
		Wijziging	Datum	Get.	Gez.	Getek.: A.v.H.	Datum: 01-06-2019
vestiging: BREDA POSTBUS 2156 4800 CD BREDA TEL: 076-5149199 www.vanaalstelektro.nl		E.				Pr.l.: H. v. d. V.	Datum: 01-06-2019
		D.				Schaal: N.V.T.	Formaat: A2
		C.				Projectnr.	Tekeningnummer
		B.				1607-0097	IS-103B
		A.					