


| | | | | | | | |
|--------------------|------|------|-----|------|--|--|--------------------|
| Pgelijktijdig (VA) | 893 | 680 | | 975 | | | TOTAAL INSTALLATIE |
| Gelijktijd.factor | 85% | 85% | | 65% | | | |
| Totaal (VA) | 1050 | 800 | | 1500 | | | |
| Totaal ASP | 21 | 16 | | 11 | | | |
| Overig | VA | | | | | | |
| | Aant | | | | | | |
| WCD | VA | | | 1500 | | | |
| | Aant | | | 11 | | | |
| Verlichting | VA | 1050 | 800 | | | | |
| | Aant | 21 | 16 | | | | |

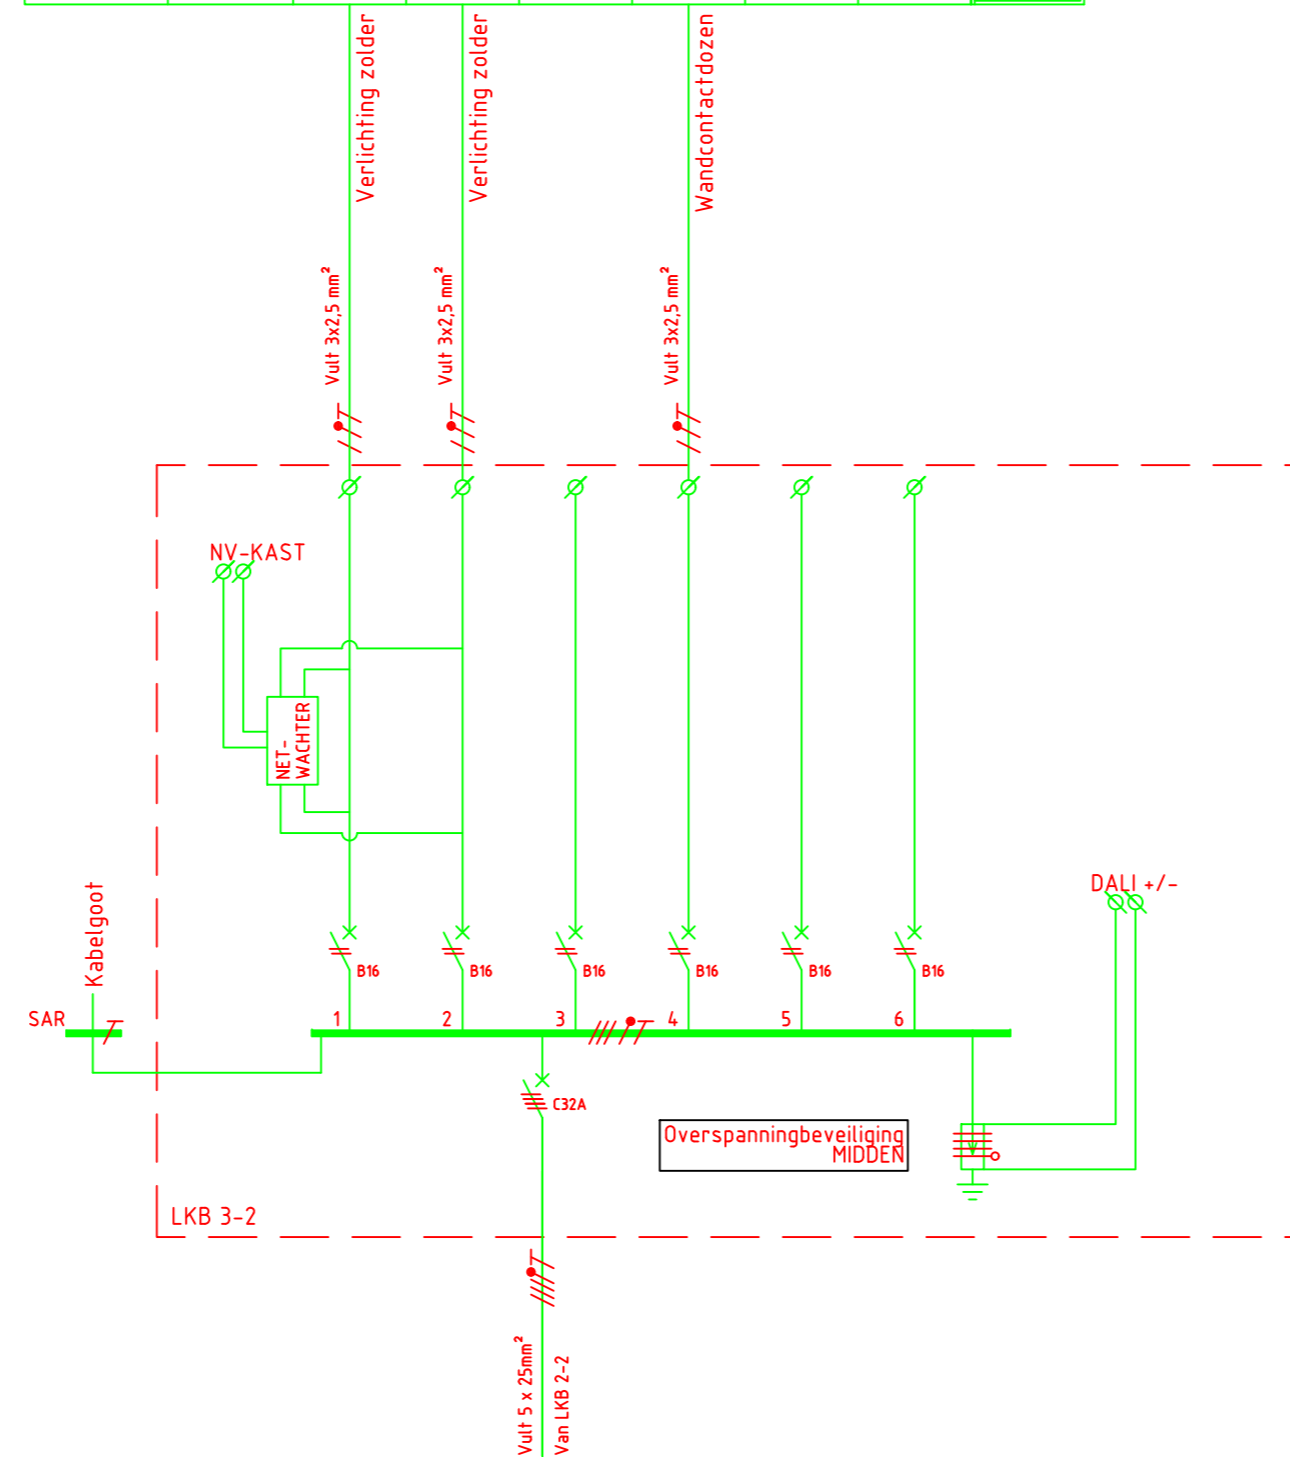

| | |
|-------------------|----------------------|
| MERK | LEGRAND |
| TYPE | XL ³ s160 |
| BOUWVORM | FROM 2 |
| MATERIAAL KAST | PLAATSTAAL |
| BESCHERMINGSGRAAD | IP40 |
| KORTSLUITVASTHEID | 6kA |

| | | | |
|---------------|------------|--------------|-------------------------|
| LKB 3-2 | TOTAAL kVA | GELIJKTIJDIG | TOTAAL kVA GELIJKTIJDIG |
| TOTAAL BELAST | 2,6 | 100 % | 2,6 |
| SUB-TOTAAL | 2,6 | | 2,6 |
| RESERVE VERM. | 20 % | | 0,5 |
| TOTAAL | | | 3,1 |

$$I_b = 3100 / 690 = 4,49A$$

$$I_n = 32A$$

REVISIE

| | | | | | | | |
|---|--|--|-------|------|------|--------------------|-------------------|
| Project: NHTV - Klooster te Breda Mertens Bouwbedrijf te Weert | | Omschr.: Installatieschema LKB 3-2 - Bouwdeel B / 3e verdieping | | | | | |
|  | | Wijziging | Datum | Get. | Gez. | Getek.: A.v.H. | Datum: 01-06-2019 |
| vestiging: BREDA POSTBUS 2156 4800 CD BREDA TEL: 076-5149199 www.vanaalstelektro.nl | | E. | | | | Pr.l.: H. v. d. V. | Datum: 01-06-2019 |
| | | D. | | | | Schaal: N.V.T. | Formaat: A2 |
| | | C. | | | | Projectnr. | Tekeningnummer |
| | | B. | | | | 1607-0097 | IS-203B |
| | | A. | | | | | |