


Pgelijktijdig (VA)	35220	30000		65220
Gelijktijd.factor	100%	100%		
Totaal (VA)	35220	30000		
Totaal ASP	32	30		
Overig	VA	35220	30000	TOTAAL INSTALLATIE
	Aant	1	1	
WCD	VA			
	Aant			
Verlichting	VA			
	Aant			

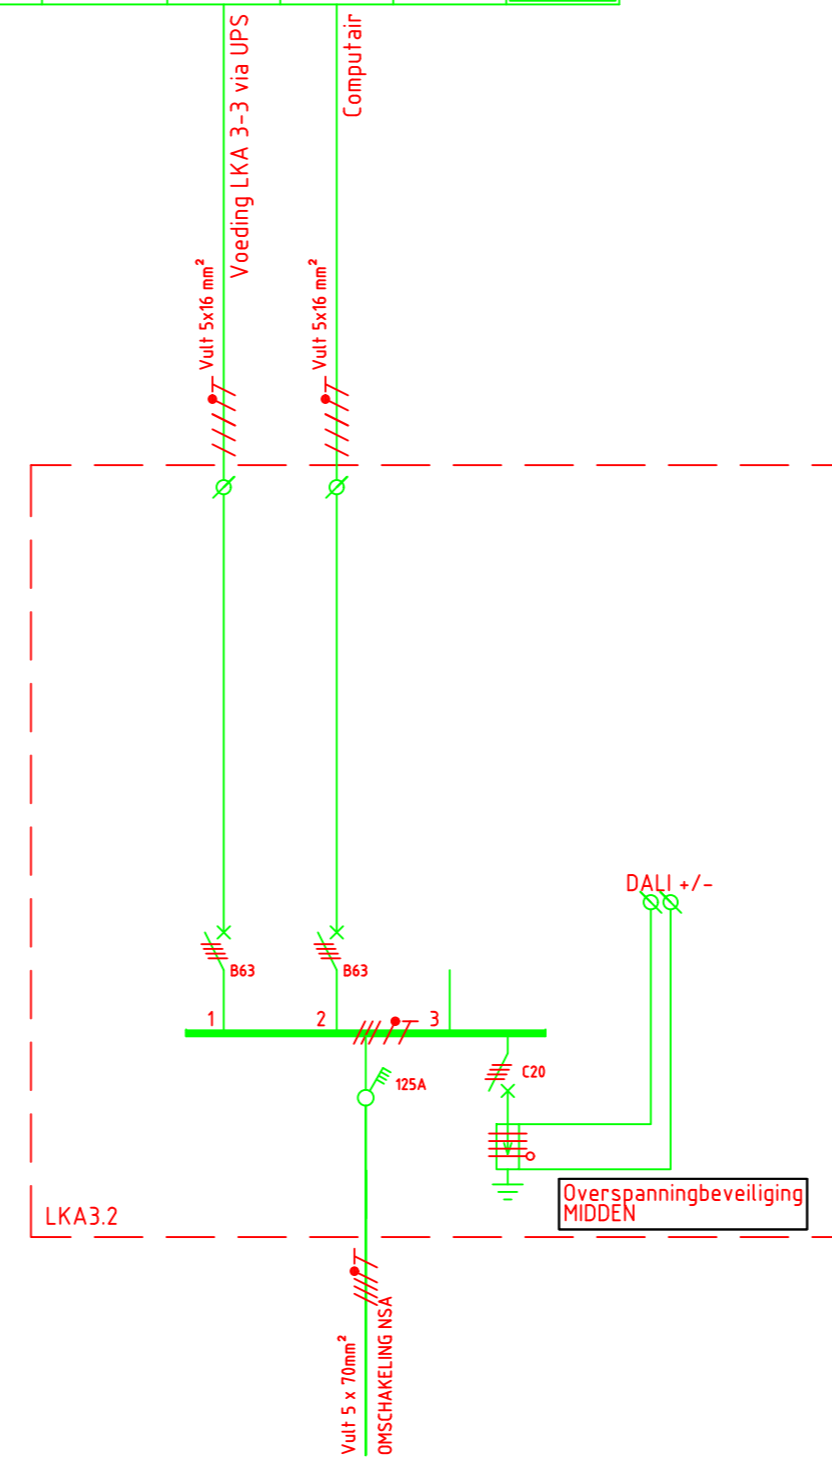

MERK	LEGRAND
TYPE	XL ³ s160
BOUWVORM	FROM 2
MATERIAAL KAST	PLAATSTAAL
BESCHERMINGSGRAAD	IP40
KORTSLUITVASTHEID	6kA

LKA 3-2	TOTAAL kVA	GELIJKTIJDIG	TOTAAL kVA GELIJKTIJDIG
TOTAAL BELAST	65,2	100 %	65,2
SUB-TOTAAL	65,2		65,2
RESERVE VERM.	20 %		13,0
TOTAAL			68,2

Ib = 78 200 / 690 = 113,3A
In = 125A

REVISIE

Project: NHTV - Klooster te Breda Mertens Bouwbedrijf te Weert		Omschr.: Installatieschema LKA 3-2 - Bouwdeel A / 3e verdieping MER							
		vestiging: BREDA POSTBUS 2156 4800 CD BREDA TEL: 076-5149199 www.vanaalstelektro.nl		Wijziging	Datum	Get.	Gez.	Getek.: A.v.H.	Datum: 01-06-2019
E.				Pr.l:	H. v. d. V.	Datum: 01-06-2019			
D.				Schaal:	N.V.T.	Formaat: A2			
C.				Projectnr.		Tekeningnummer			
B.									
A.								1607-0097	IS-302A