Pgelijktijdig (VA)		1250	1250	1250	1250	1250	1250	1250	1250	1250	1250	1250	1250	1250	1250	1250	1250	1250	1250	1250	1250	1250	600								28100
Gelijktijd.factor		100%	100%	100%	100%	100%	100%	100%	100%	100%	100%	100%	100%	100%	100%	100%	100%	100%	100%	100%	100%	100%	100%	100%								TOTAAL INSTALLATIE
Totaal (VA)		1250	1250	1250	1250	1250	1250	1250	1250	1250	1250	1250	1250	1250	1250	1250	1250	1250	1250	1250	1250	1250	1250	600								
Totaal ASP		1	1	1	1	1	1	1	1	1	1	1	1	1	1	1	1	1	1	1	1	1	1	1								
Overig	VA	1250	1250	1250	1250	1250	1250	1250	1250	1250	1250	1250	1250	1250	1250	1250	1250	1250	1250	1250	1250	1250	1250									
	Aant	1	1	1	1	1	1	1	1	1	1	1	1	1	1	1	1	1	1	1	1	1	1									
WCD	VA																															
	Aant																															
Verlichting	VA																							600								
	Aant																							12								

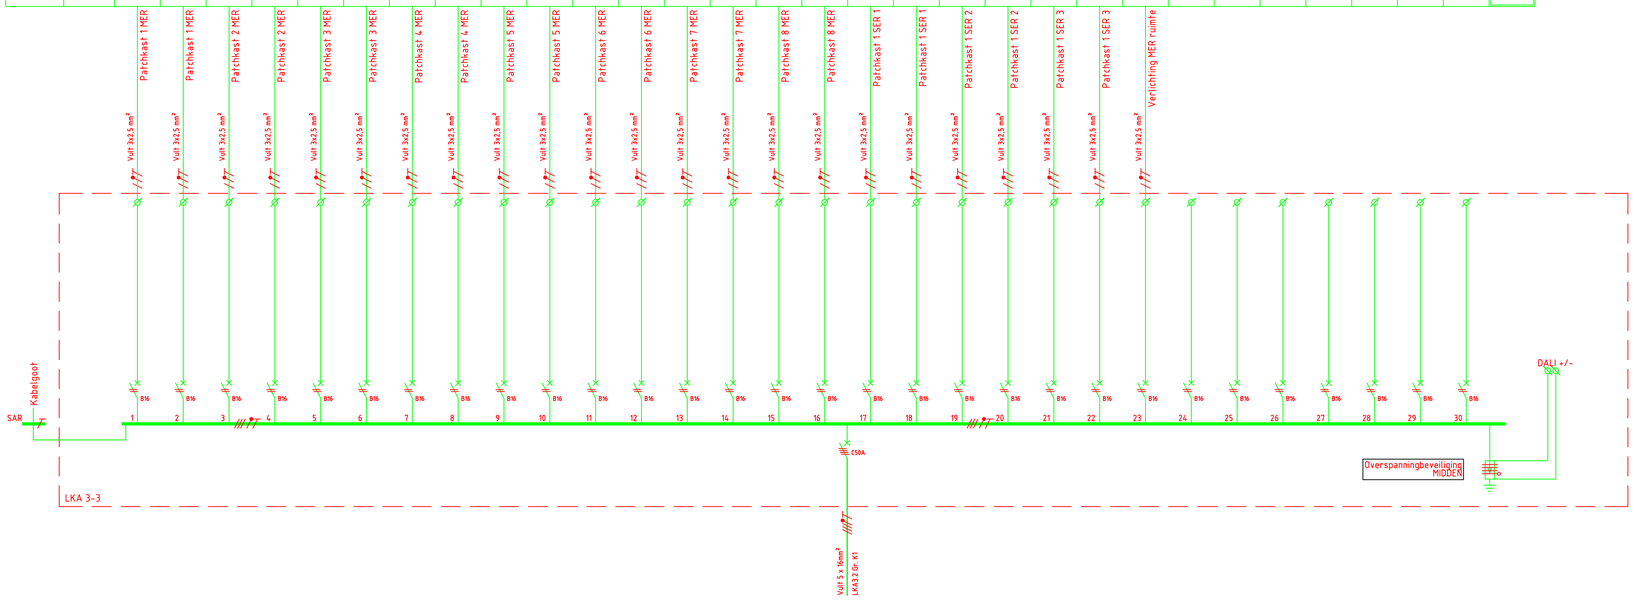

MERK	LEGRAND
TYPE	XL³s160
BOUWVORM	FROM 2
MATERIAAL KAST	PLAATSTAAL
BESCHERMINGSGRAAD	IP40
KORTSLUITVASTHEID	6kA

LKA 3-3	TOTAAL kVA	GELIJKTIJDIG	TOTAAL kVA GELIJKTIJDIG
TOTAAL BELAST	28,1	100 %	28,1
SUB-TOTAAL	28,1		28,1
RESERVE VERM.	20 %		5,6
TOTAAL			33,7

Ib = 33.700 / 690 = 48,8A
In = 50A

REVISIE

Project: NHTV - Klooster te Breda
Mertens Bouwbedrijf te Weert

Omschr.: Installatieschema
LKA 3-3 - Bouwdeel A / 3e verdieping MER

VAN AALST ELEKTRO
vestiging: BREDA
POSTBUS 2156
4800 CD BREDA
TEL: 076-5149199
www.vanaalstelektro.nl

Wijziging	Datum	Get.	Gez.
E.			
D.			
C.			
B.			
A.			

Getek.: A.v.H. Datum: 01-06-2019
Pr.l.: H. v. d. V. Datum: 01-06-2019
Schaal: N.V.T. Formaat: A1
Projectnr. 1607-0097
Tekeningnummer IS-303A

Autocad dwg/AIH/VAE