


Pgelijktijdig (VA)	-8000	-27500	-27500	-63000
Gelijktijd.factor	100	100	100	
Totaal (VA)	-8000	-27500	-27500	
Totaal ASP	1	1	1	
Overig	VA	-8000	-27500	-27500
	Aant	1	1	1
WCD	VA			
	Aant			
Verlichting	VA			
	Aant			

TOTAAL INSTALLATIE

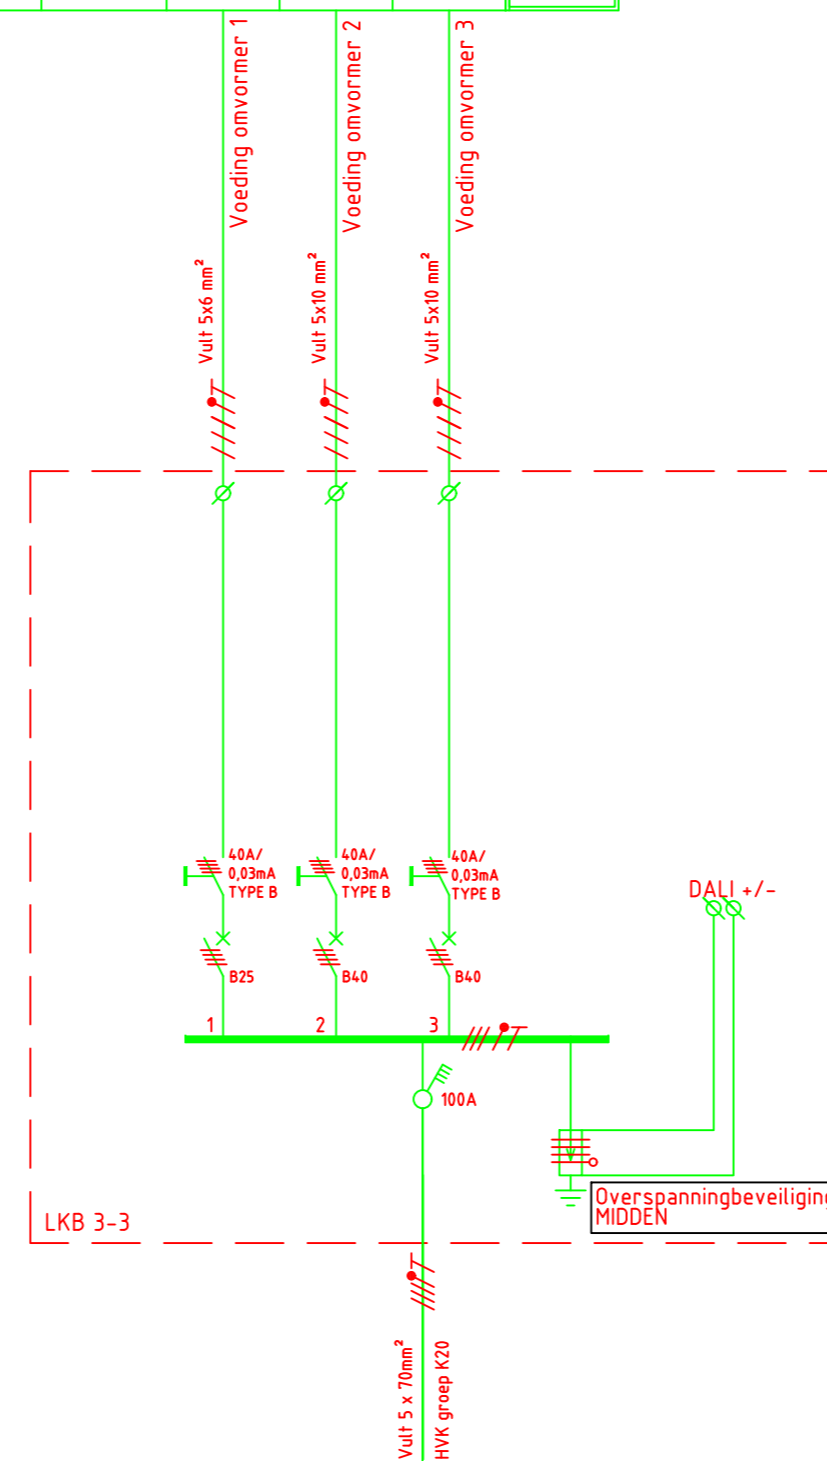

MERK	LEGRAND
TYPE	XL ³ s160
BOUWVORM	FROM 2
MATERIAAL KAST	PLAATSTAAL
BESCHERMINGSGRAAD	IP40
KORTSLUITVASTHEID	6kA

LKB 3-3	TOTAAL kVA	GELIJKTIJDIG	TOTAAL kVA GELIJKTIJDIG
TOTAAL BELAST	-63,0	100 %	-63,0
SUB-TOTAAL	-63,0		-63,0
RESERVE VERM.	0 %		0
TOTAAL			-63,0

Ib = 63 000 / 690 = 91,3A
In = 100A

REVISIE

Project: NHTV - Klooster te Breda Mertens Bouwbedrijf te Weert		Omschr.: Installatieschema LKB 3-3 - Bouwdeel B / 3e verdieping					
vestiging: BREDA POSTBUS 2156 4800 CD BREDA TEL: 076-5149199 www.vanaalstelektro.nl		Wijziging	Datum	Get.	Gez.	Getek.: A.v.H. Pr.l: H. v. d. V.	Datum: 01-06-2019 Datum: 01-06-2019
		E.				Schaal: N.V.T.	Formaat: A2
		D.				Projectnr.	Tekeningnummer
		C.				1607-0097	IS-303B
		B.					
A.							