


Pgelijktijdig (VA)	220	340	240	280	46	69			8500	8500	1380	2070	1380		TOTAAL INSTALLATIE	23025	
Gelijktijd.factor	100%	100%	100%	100%	100%	100%			50%	50%	50%	50%	50%				
Totaal (VA)	220	340	240	280	46	69			17000	17000	2760	4140	2760				
Totaal ASP	11	17	12	14	2	3			1	1	6	9	6				
Overig	VA				46	69			17000	17000	2760	4140	2760				
	Aant				2	3			1	1	6	9	6				
WCD	VA																
	Aant																
Verlichting	VA	220	340	240	280												
	Aant	11	17	12	14												

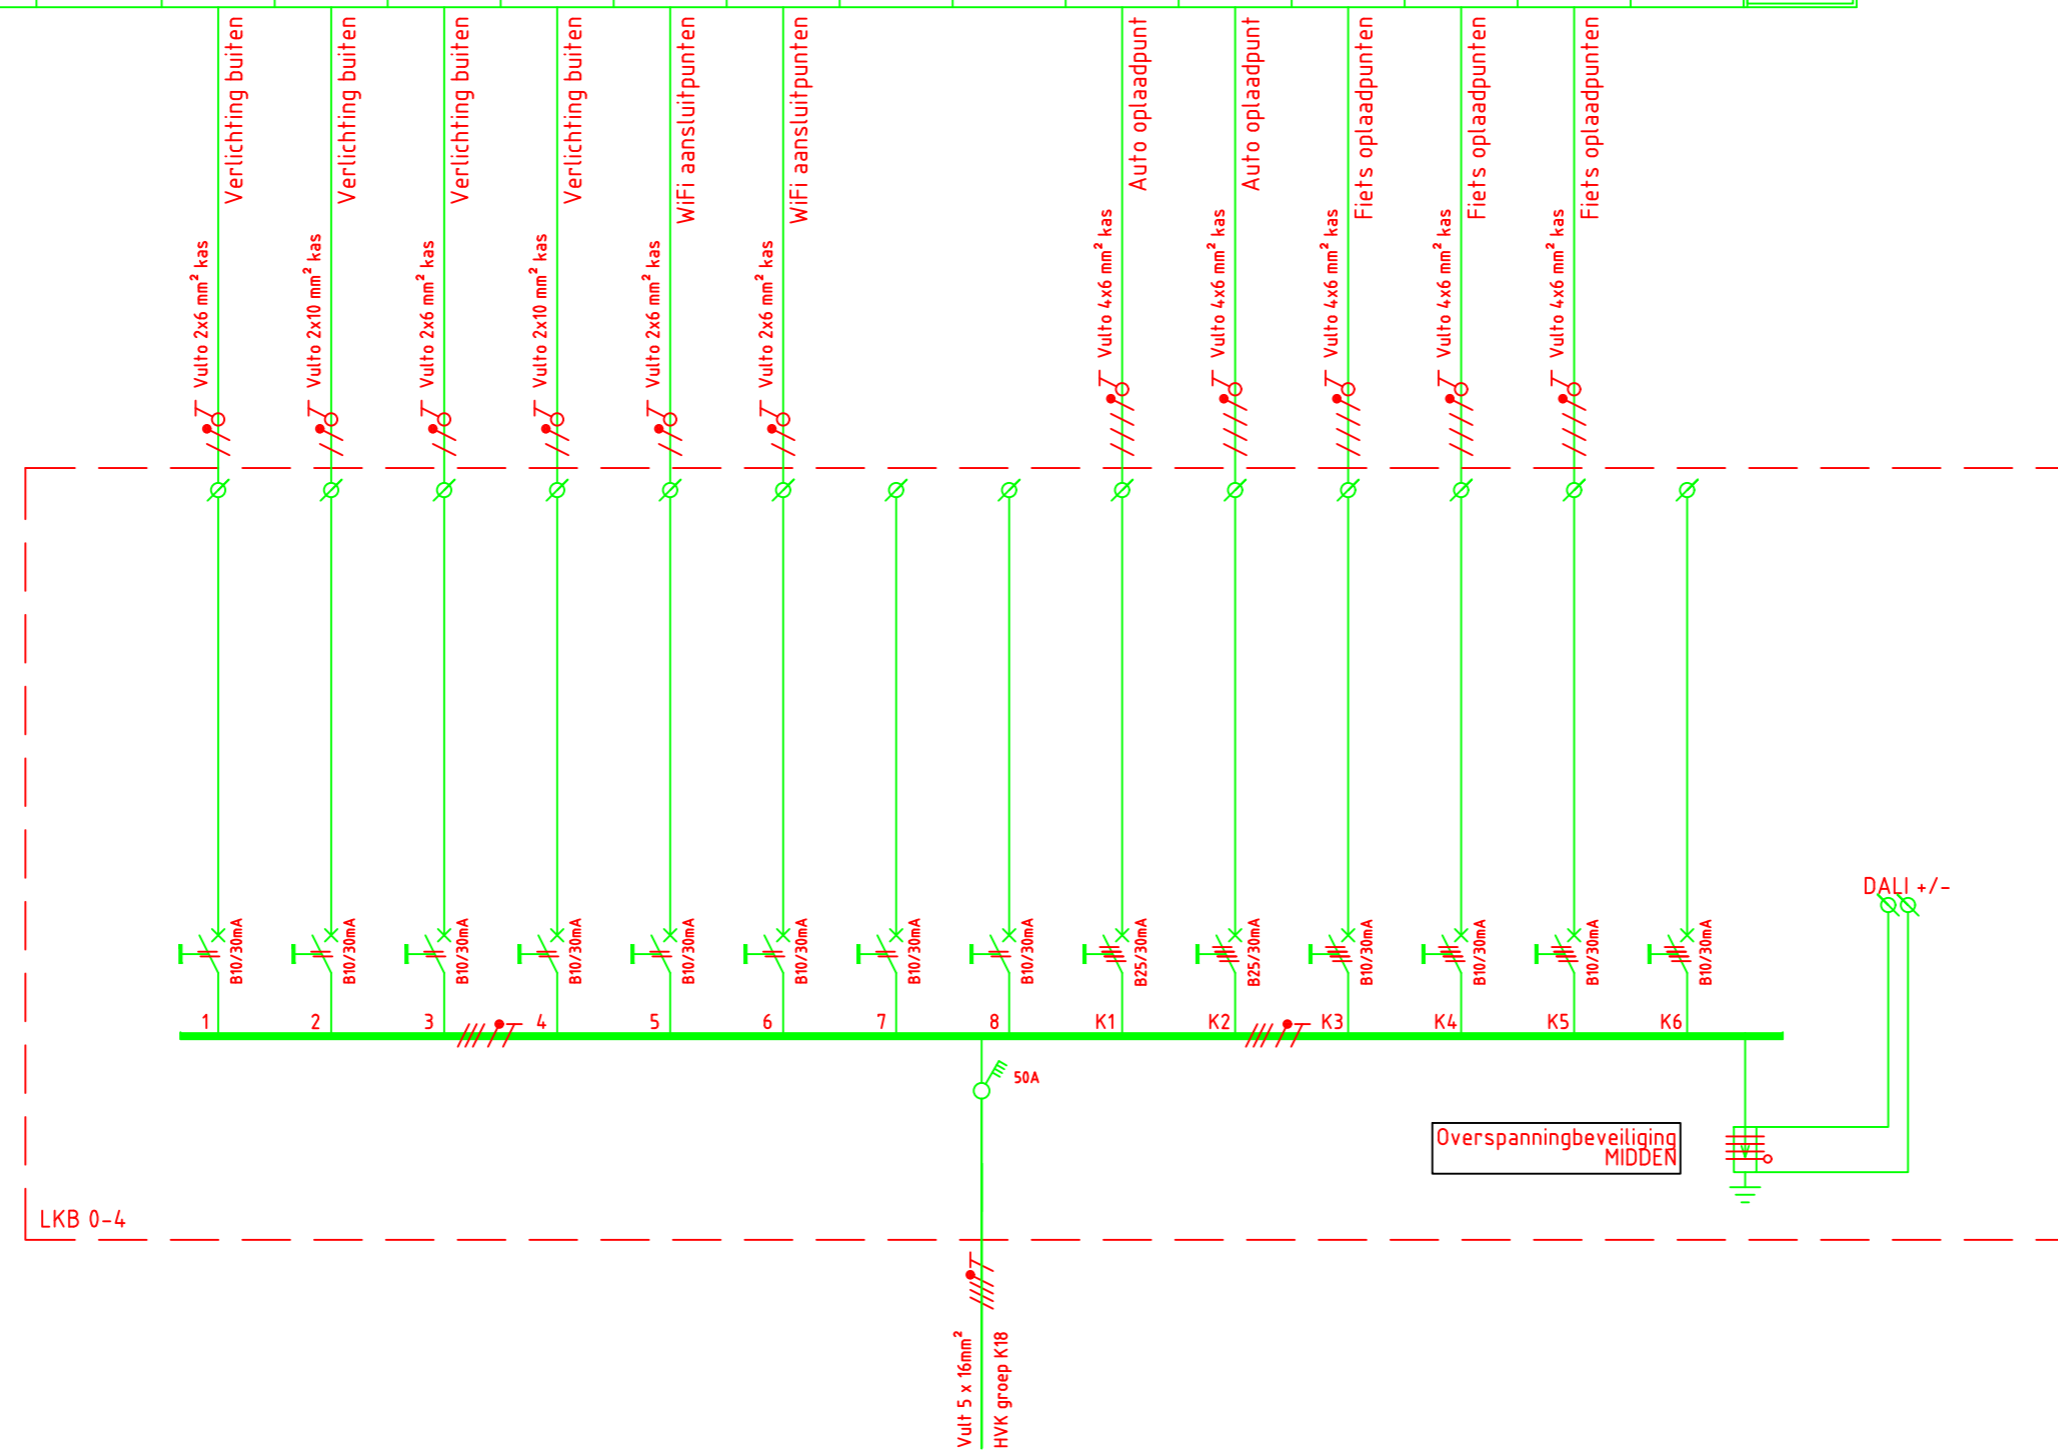

MERK	LEGRAND
TYPE	XL ³ s160
BOUWVORM	FROM 2
MATERIAAL KAST	PLAATSTAAL
BESCHERMINGSGRAAD	IP40
KORTSLUITVASTHEID	6kA

LKB 0-4	TOTAAL kVA	GELIJKTIJDIG	TOTAAL kVA GELIJKTIJDIG
TOTAAL BELAST	23,0	100 %	23,0
SUB-TOTAAL	23,0		23,0
RESERVE VERM.	20 %		4,6
TOTAAL			27,6

I_b = 27 600 / 690 = 40,0A
I_n = 50A

REVISIE

Project: NHTV - Klooster te Breda Mertens Bouwbedrijf te Weert				Omschr.: Installatieschema LKB 0-4 - Bouwdeel B / Buitenterrein			
vestiging: BREDA POSTBUS 2156 4800 CD BREDA TEL: 076-5149199 www.vanaalstelektro.nl		Wijziging		Datum		Get. Gez.	
A.		B.		C.		D.	
Pr.I: A.v.H.		Pr.I: H. v. d. V.		Schaal: N.V.T.		Datum: 01-06-2019	
Projectnr. 1607-0097		Tekeningsnummer IS-400B					