
Memo afwijkende kabelschijf en geleiderol


Op 10 posities is een kleine kabelschijf toegepast. De buitendiameter van de kleine kabelschijf is 110 mm, zie onderstaande schets.

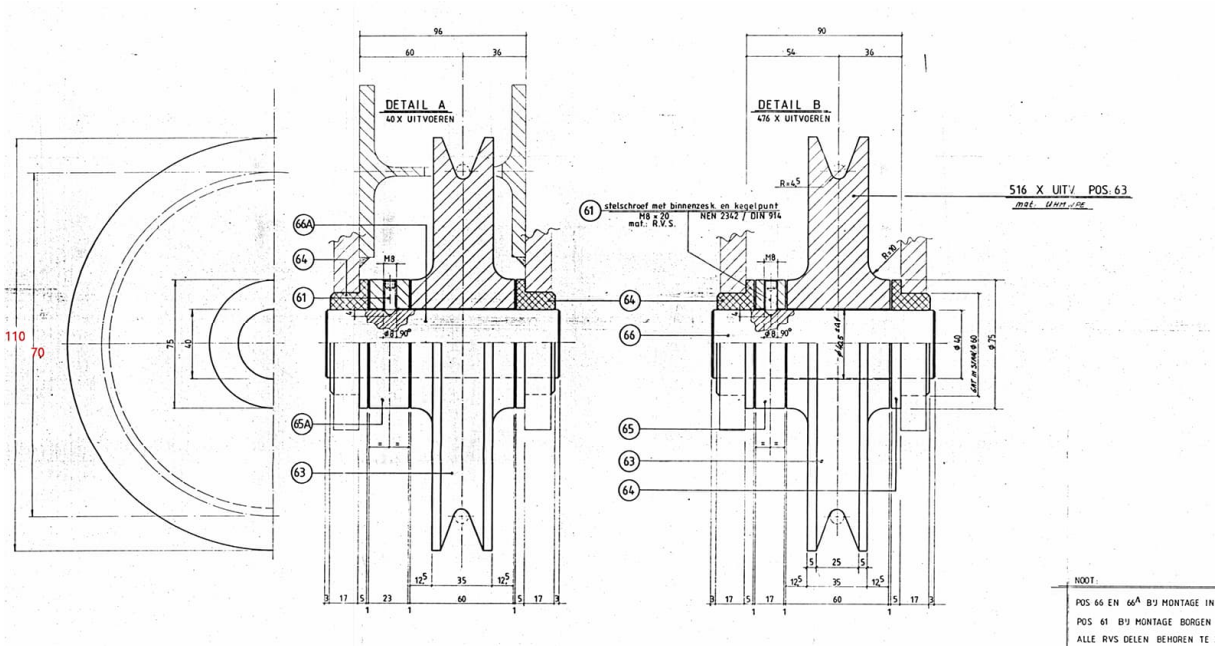


De kleine kabelschijf (110 mm) is aanwezig in bovenste positie in het frame, zie onderstaande schets (obv ZLWD-1988-55516). Het betreft de pijlers (+zijde)

- (CS) Cilinder zijde Schouwen: H11, S11, S12, R4, R30
- (CB) Cilinder zijde Beveland: H4, S5, S11, R3, R4

Figuur: positie cilinder Schouwen

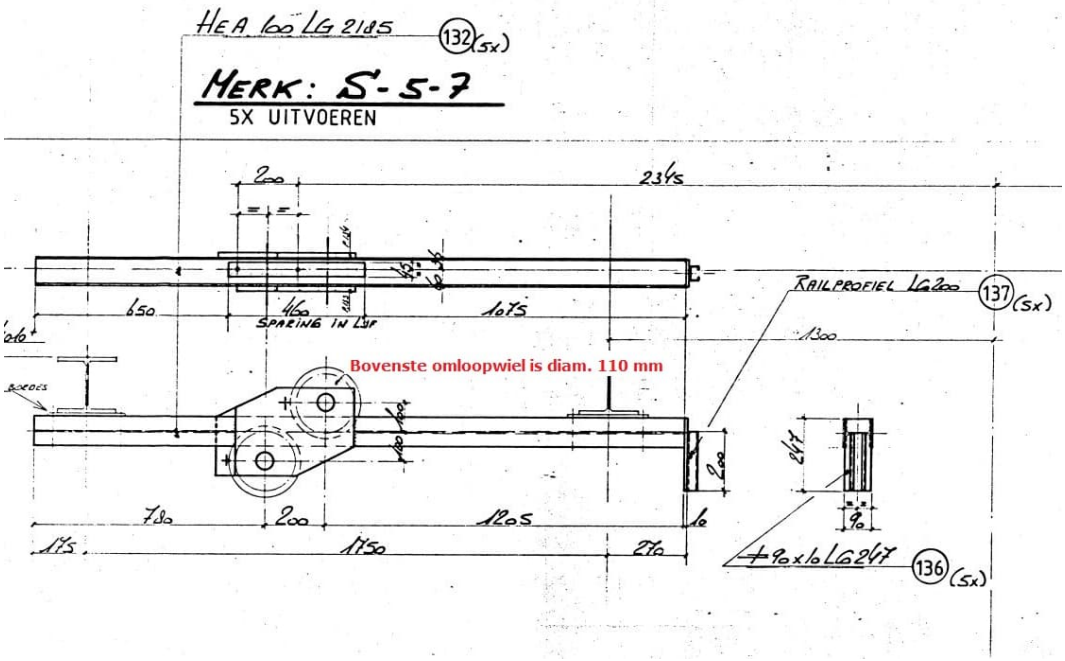

Figuur: positie cilinder Beveland

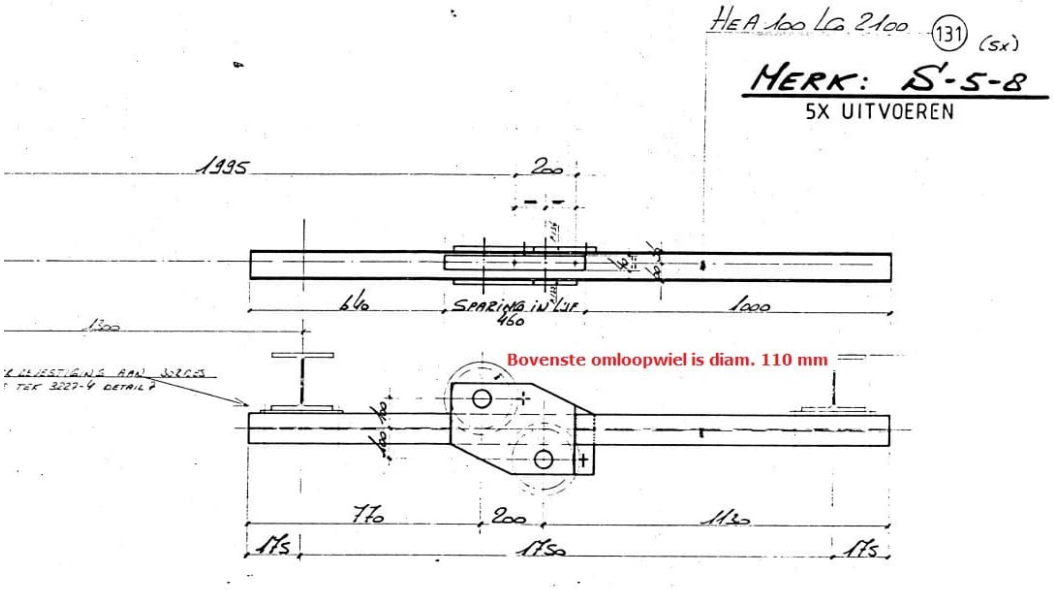

Naast de kleine kabelschijf met buitendiameter 110mm is een geleiderol gemonteerd. Deze geleiderol staat niet op tekening en dient op dezelfde wijze en positie te worden gemonteerd als de bestaande situatie, zie onderstaande foto.

Figuur: foto met positie geleiderol en kleine kabelschijf (CS)

