


1988-55445

A94094

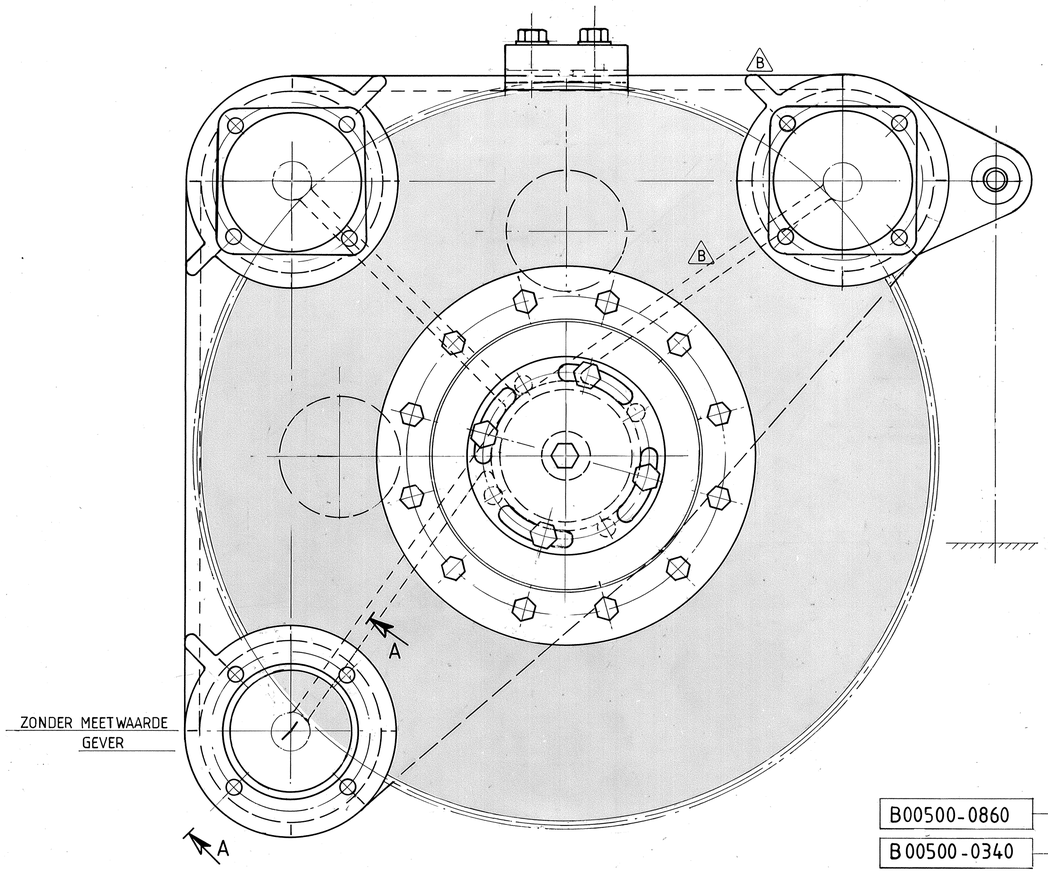

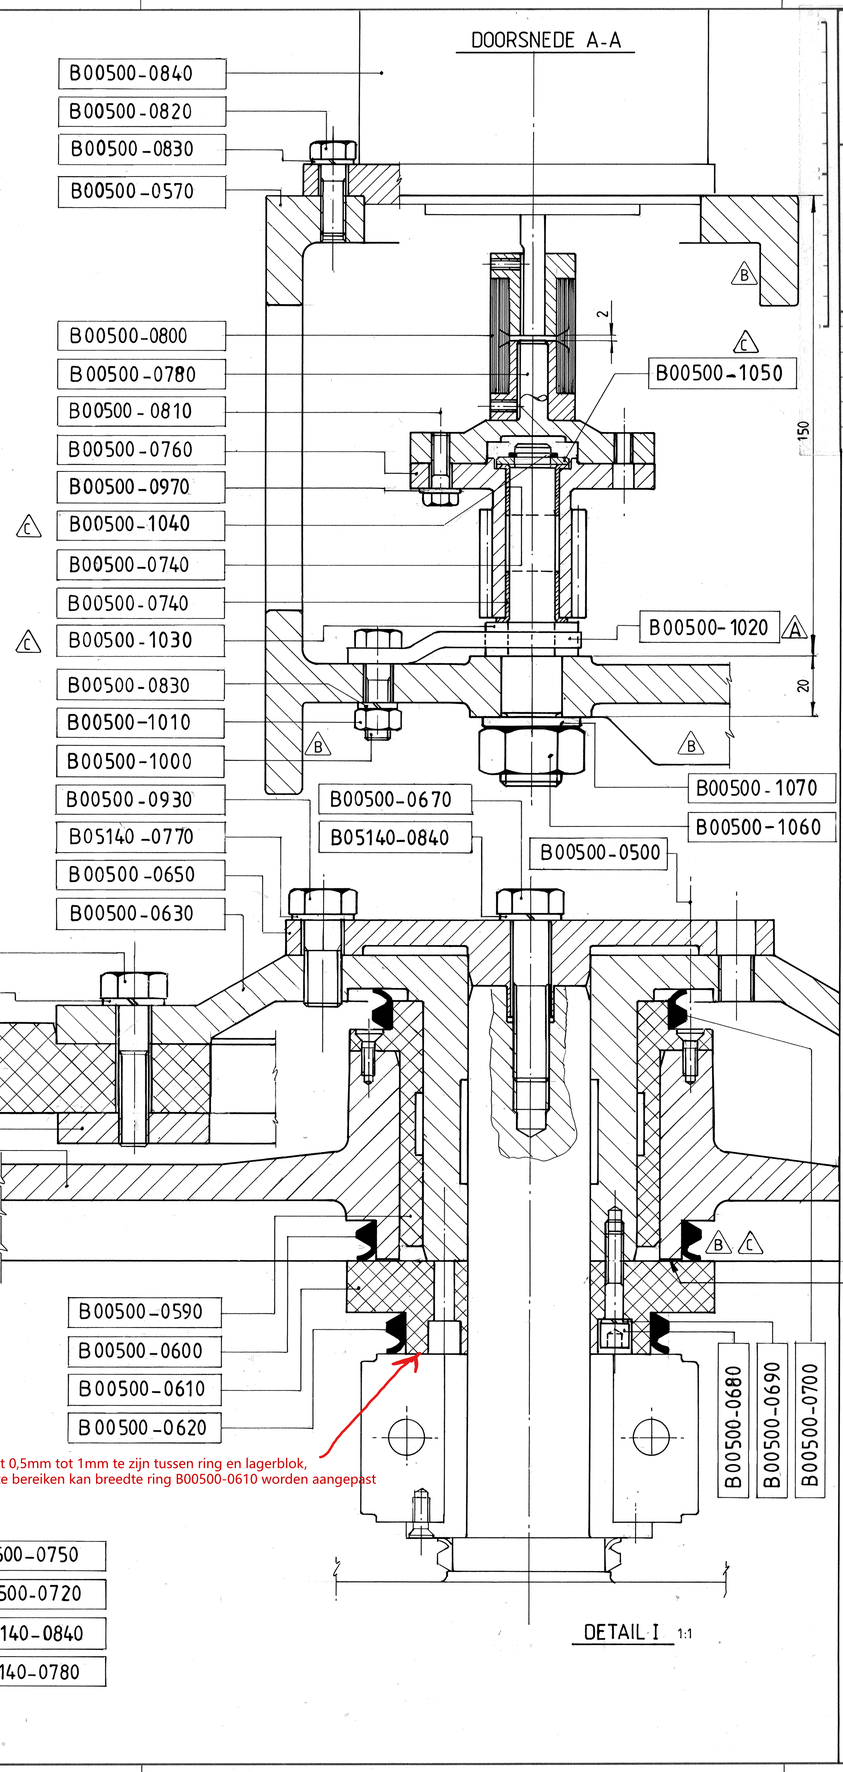

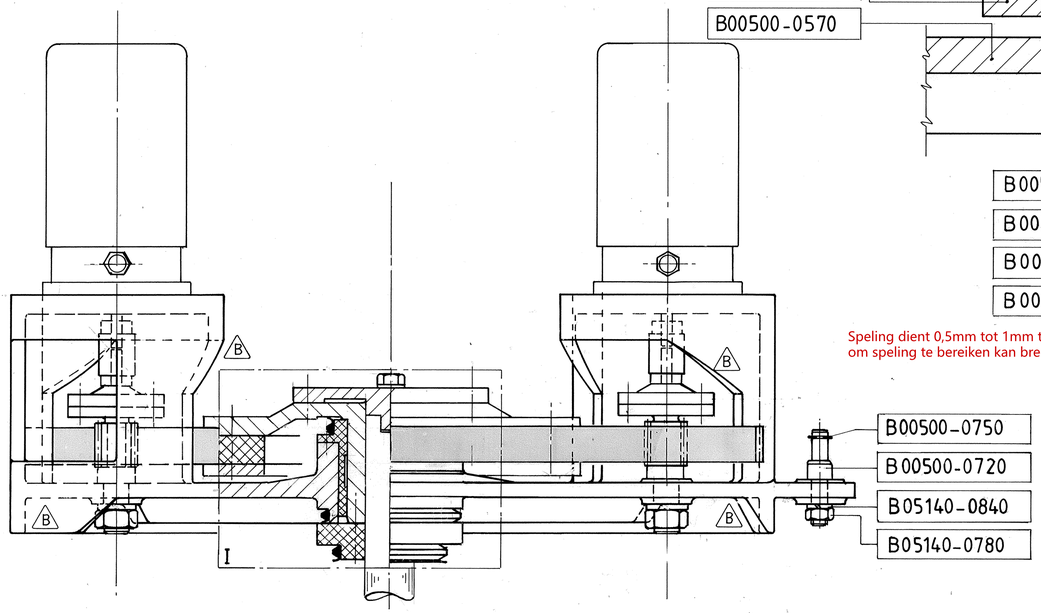

DETAIL I 1:1

BETREFT
RIJKSWATERSTAAT DIRECTIE BRUGGEN
WERK: STORMVLOEDKERING OOSTERSCHELDE
SCHUIFBEWEEGINGSWERKEN TOP. CODE NR. 42 D - 350

OSTEM

WF & RDM
ALGEMENE WERKTUIGBOUW

RSV

TITEL GELUKLOOPINSTALLATIE

OPSTEL. MEETWAARDEGEVERS

PROJECTIE

DOKUMENT NR / ONDERDEEL NR
B00500-0030

SCHAAL 1:25 1: 1: 1:
FORMAAT A1
BLAD VAN BLADEN

UITG	GET	GNC	GEZ	OMSCHRIJVING
0	Bmt 12.03.1984		19-5-84	
A	Bmt 26.06.84	27-6-84	28-6-84	VORM + ASBORGING GEW. ZIE EC XX004-1411
B	Siudak 84.07.23	23-7-84	23-7-84	RUGGEN TOEGEVOEGD, ZIE EC XX004-1419
C	84-11-08	15-11-84	15/11/84	DIVERSE KLEINE WIJZIGINGEN ZIE EC XX004-1574
D				

A94094

Microfiche-No:
ZLWD.1988-55445