


OPMERKINGEN

- Voor Ruimtebeheer zie tek. BW_04_B--_--_01_12
- Voor E-installatie zie tek. E&O_04_B--_--_--_12
- Voor W-installatie zie tek. W&O_04_B--_--_--_12
- Voor installatieschema(s) zie tek. ??
- Voor principeschema(s) zie tek. ??
- Voor kozijnen zie tek. ??
- Voor detail tekeningen zie tek. ??

SITUATIE

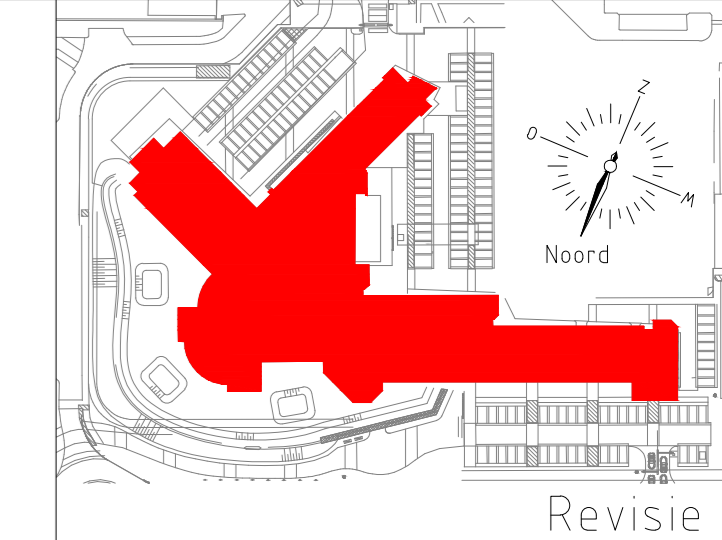

CONCEPT

B	AGE	13-2-20	Bouwkundige revisie verwerkt
Laatste wijziging			Omschrijving
Objekt	Provinciehuys Flevoland te Lelystad		
Onderwerp	Bouwdeel totaal - 4e Verdieping		
	Datum	13-12-13	
	Tekenaar	PwE	
	Schaal	1:200	
		DBS naam: Totaal - 4e Verdieping - Plattegrond Tekeningnummer: B20_04_B--_--_12 Formaat: A0	
Visarenddreef 1 8200 AB Lelystad Tel: 0320-265265 / Fax: 0320-265260		Auteursrecht voorbehouden volgens de	