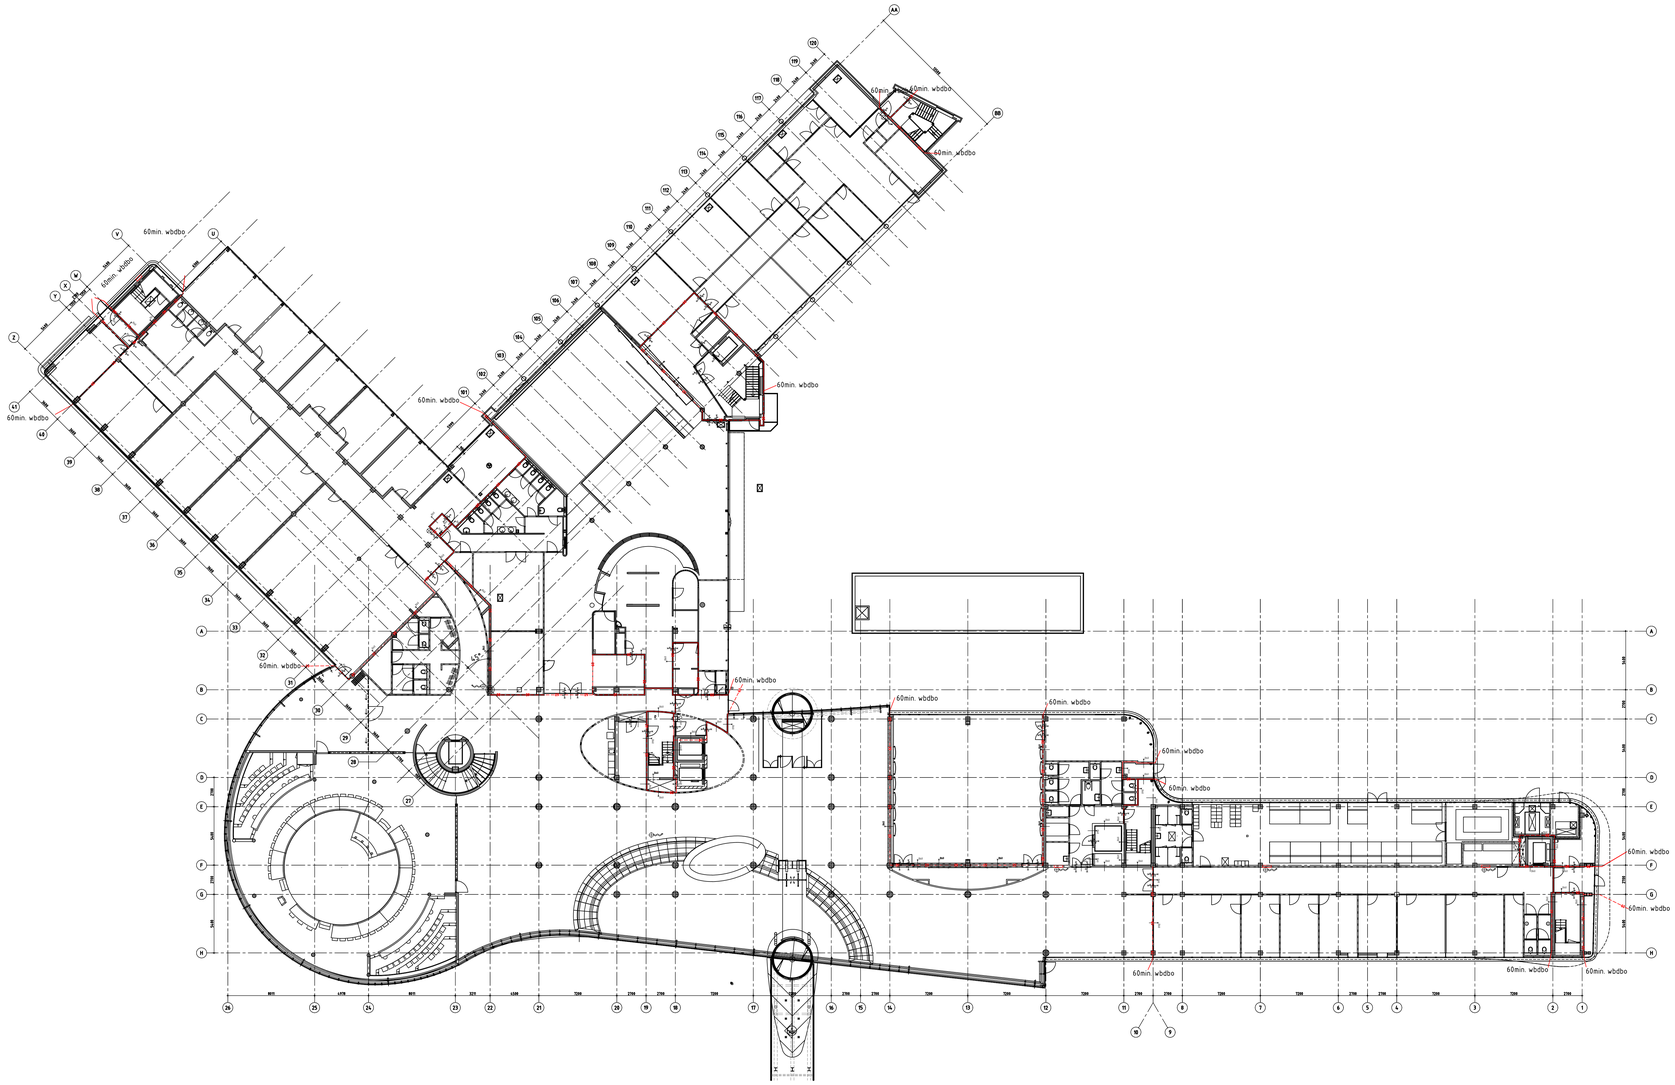

OPMERKINGEN	SITUATIE
• Voor Ruimtebeheer zie tek. PFL__-=_00_B01_001_12.dwg • Voor E installatie zie tek. E60_00_B-=_-=_-=_-=_12 • Voor W-installatie zie tek. W50_00_B-=_-=_-=_-=_12 • Voor installatieschema(s) zie tek. ?? • Voor principeschema(s) zie tek. ?? • Voor kozijnen zie tek. ?? • Voor detail tekeningen zie tek. ?? CONCEPT	 Revisie

Laatste wijziging		Omschrijving
C	RBO	30-4-24	Revisie Plaza verwerkt

Object : Provinciehuis Flevoland te Lelystad
Bouwdeel totaal - Begane grond

Onderwerp : Bouwkundig
Plattegrond tekening

Datum : 7-1-14
Tekenaar : PWE
Schaal : 1:200

Provinciehuis Flevoland
Visarenddreef 1
8200 AB Lelystad
Tel: 0320-265265 / Fax: 0320-265260

DBS naam: Totaal - Begane grond - Plattegrond
Tekeningnummer: PFL__-=_00_B01_002_12
Formaat A0

Auteursrecht voorbehouden volgens de wet

Bestand: K:\135600\Provinciehuis Flevoland\B_Bouwkundig\01_Begane grond\PFL__-=_00_B01_002_12.dwg - Layout: PFL__-=_00_B01_002_12