


OPMERKINGEN


- Voor Ruimtebeheer zie tek. BW_01_B--_01_12
- Voor E-installatie zie tek. E&O_01_B--_01_12
- Voor W-installatie zie tek. W&O_01_B--_01_12
- Voor installatieschema(s) zie tek. ??
- Voor prinseschema(s) zie tek. ??
- Voor kozijnen zie tek. ??
- Voor deuren zie tek. ??

SITUATIE

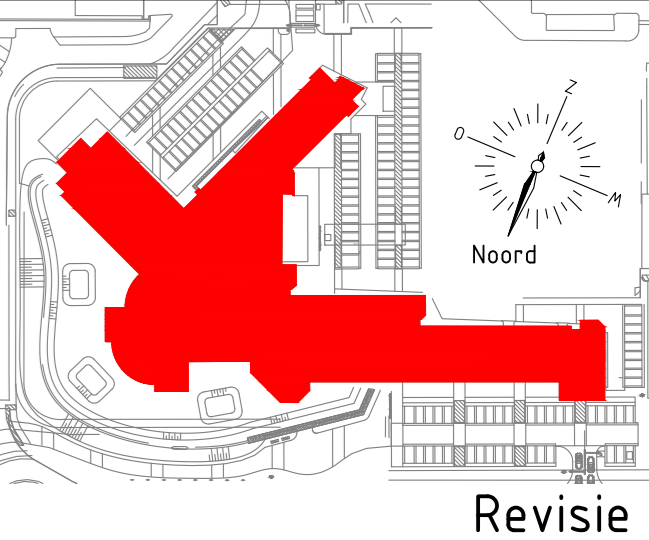

Definitief

Revisie

E	RBO	30-4-24	Revisie Zuid verwerkt
Laatste wijziging		Omschrijving	
<p>Provinciehuis Flevoland te Lelystad Bouwdeel totaal - 1e Verdieping</p>			
Onderwerp		Datum	13-3-15
Bouwkundig		Tekenaar	PwC
Plattegrond tekening		Schaal	1:200
 Provinciehuis Flevoland Visarenddreef 1 8200 AB Lelystad Tel: 0320-265265		DBS naam: Totaal - 1e Verdieping - Plattegrond Tekeningnummer: PFL_--_01_B01_002_12	
			Formaat A0