

Z O N I E T A N D E R S V E R M E L D Z U N

VLEUGEL

VLEUGEL - III

VLEUGEL - I

12005



199.5 30

29525^a

A

Behoort bij besluit van Burgemeester en Wethouders van DORDRECHT d.d. 13 APR. 1965 No. 137 DE SECRETARIS VAN DORDRECHT

[Handwritten signature]

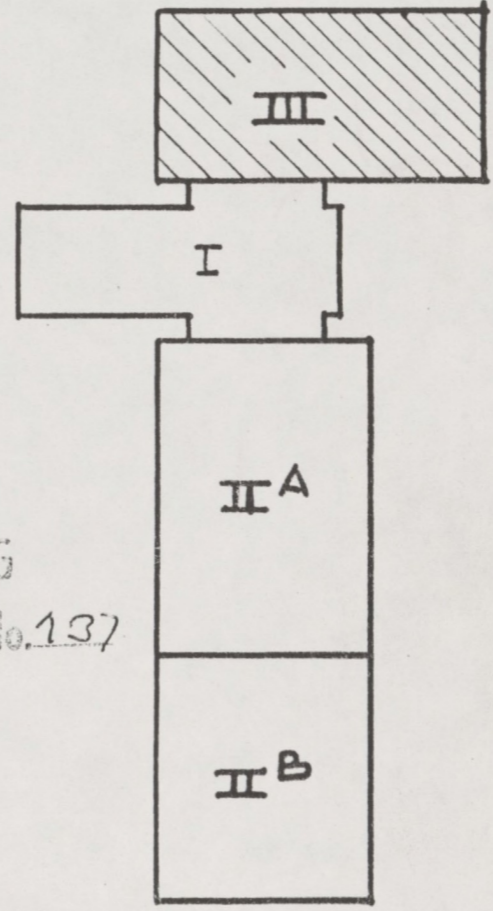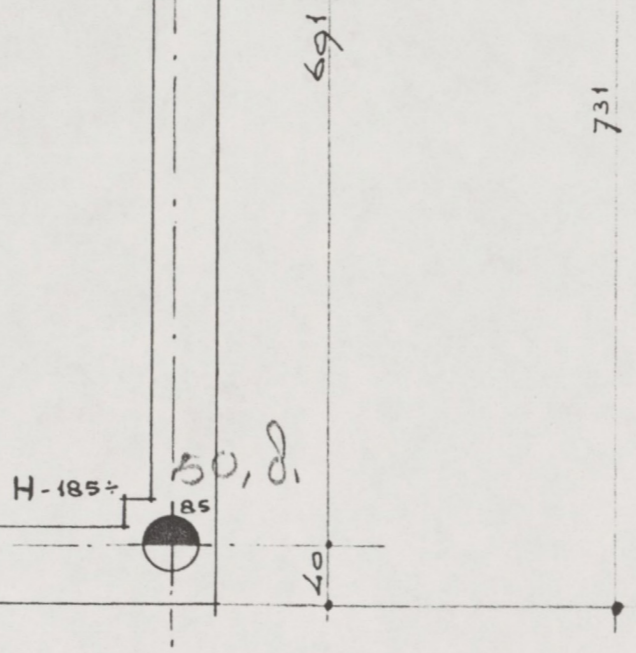

199.5

BEHOORT BIJ AANVRAAG 128-12-'60 REG. A No. 137

paal nr. 86 (P) in reserve


----- grens aangegeven basisniveau
Z-000 = paalmerk en peil onderkant fundering

WERK: GEBOUW ENERGIEBEDRIJF - DORDRECHT

ONDERDEEL: PALENPLAN VLEUGEL III

schaal: 1:50	datum: april 1965		gewijzigd: c		WERK	BLAD		
	get.: v. H	gez.:	a 18/s-6s	d			1320	B. 13
	de ingenieur: <i>[Signature]</i>		b s.	e				



BOUW- EN ADVIESBUREAU IR. K. BAKKER EN IR. H. A. DICKE C.I.
AMSTERDAM - ROTTERDAM TEL. ROTTERDAM: 010-287125 **B**

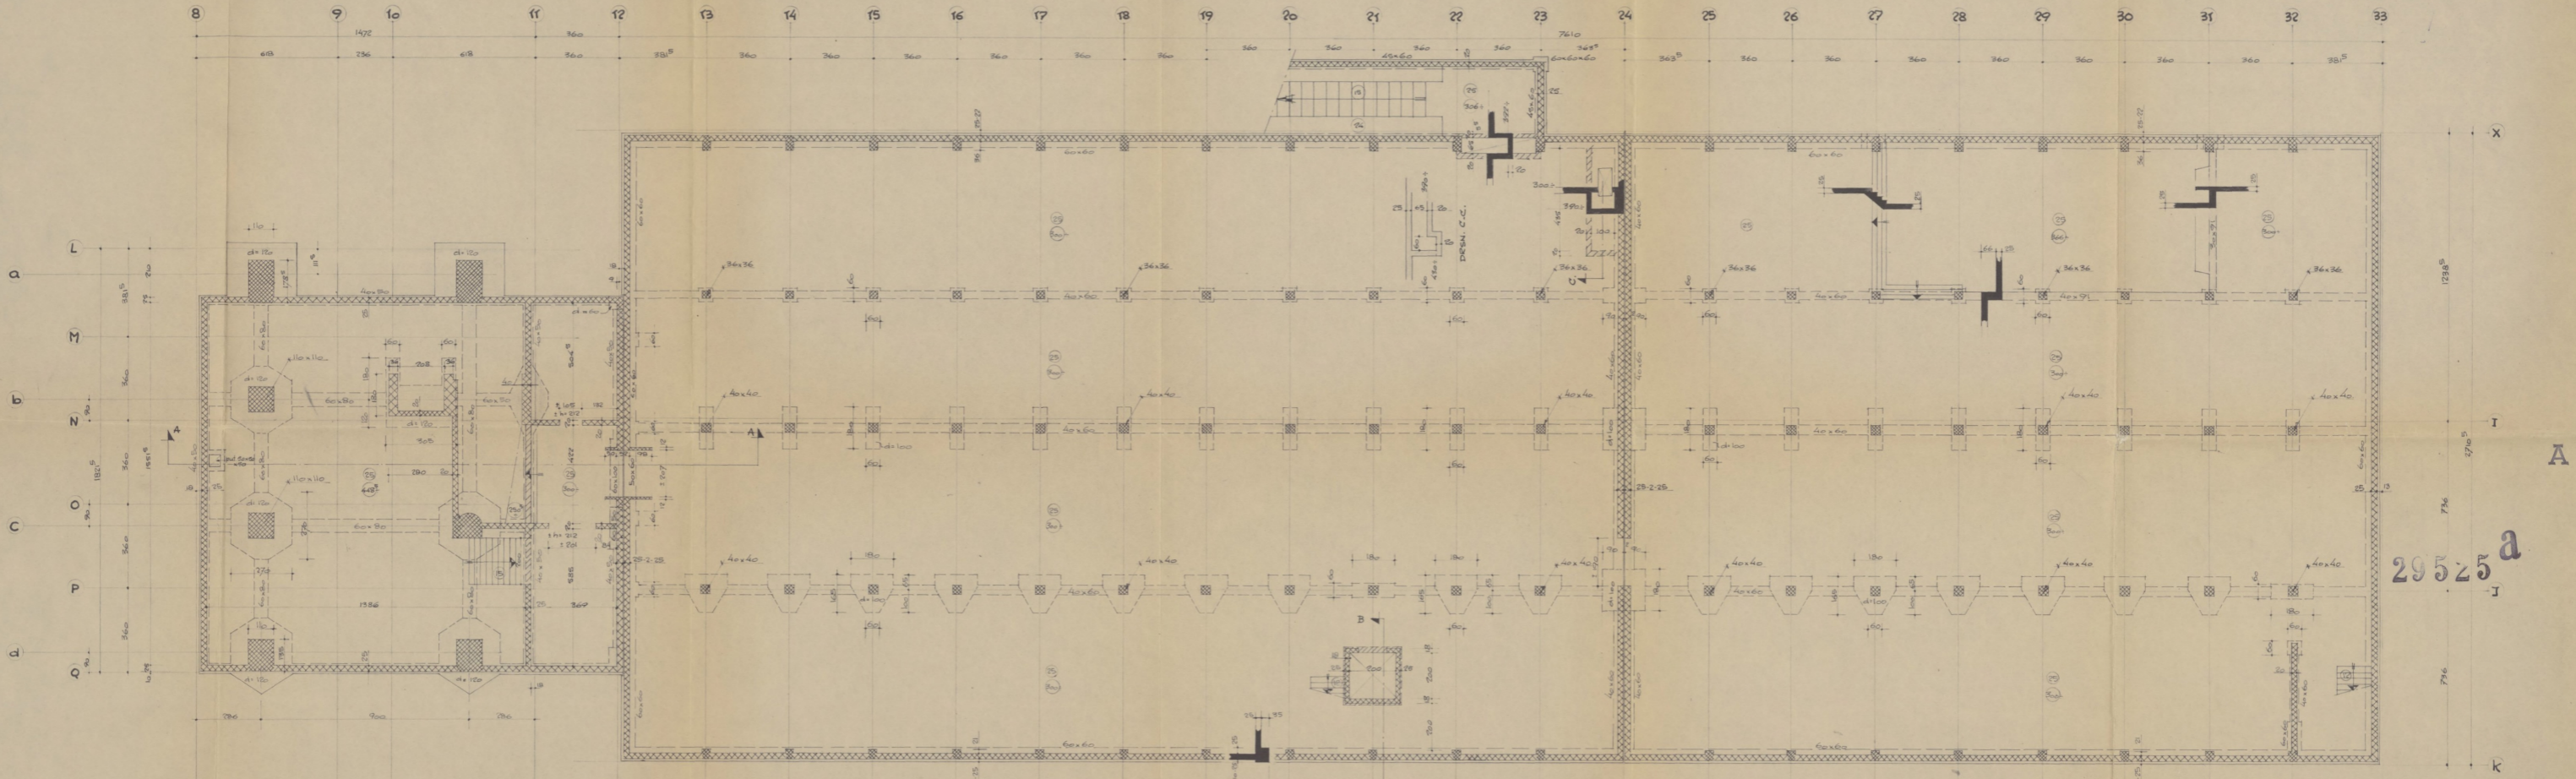




29525 a


BEHOORT BIJ AANVRAAG
 28-12-60 REG. A No. 137
 Behoort bij besluit van Burgemeester
 en Wethouders van DORDRECHT
 d.d. 13 APR. 1965 No. 117
 DE SECRETARIS VAN DORDRECHT

[Handwritten signature]

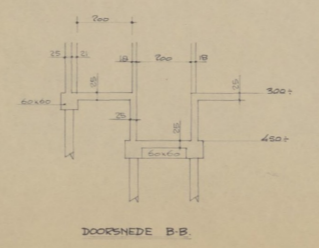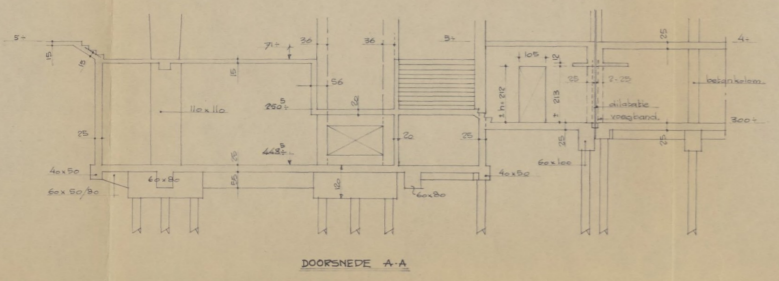

WERK: BEDRIJVINGEBOUW TE DORDRECHT					
ONDERDEEL: betonbesluiting bakker					
schaal:	datum: 9-11-1965	gewijzigd: c	WERK BLAD		
1:100	get. by: a	gez. by: a	1320 B. 3		
BOUW- EN ADVIESBUREAU Ir. K. BAKKER EN Ir. H. A. DICKE CI.			TEL. ROTTERDAM: 310-42097		
AMSTERDAM - ROTTERDAM			TEL. ROTTERDAM: 310-42097		

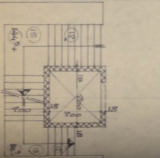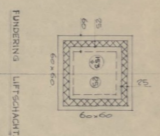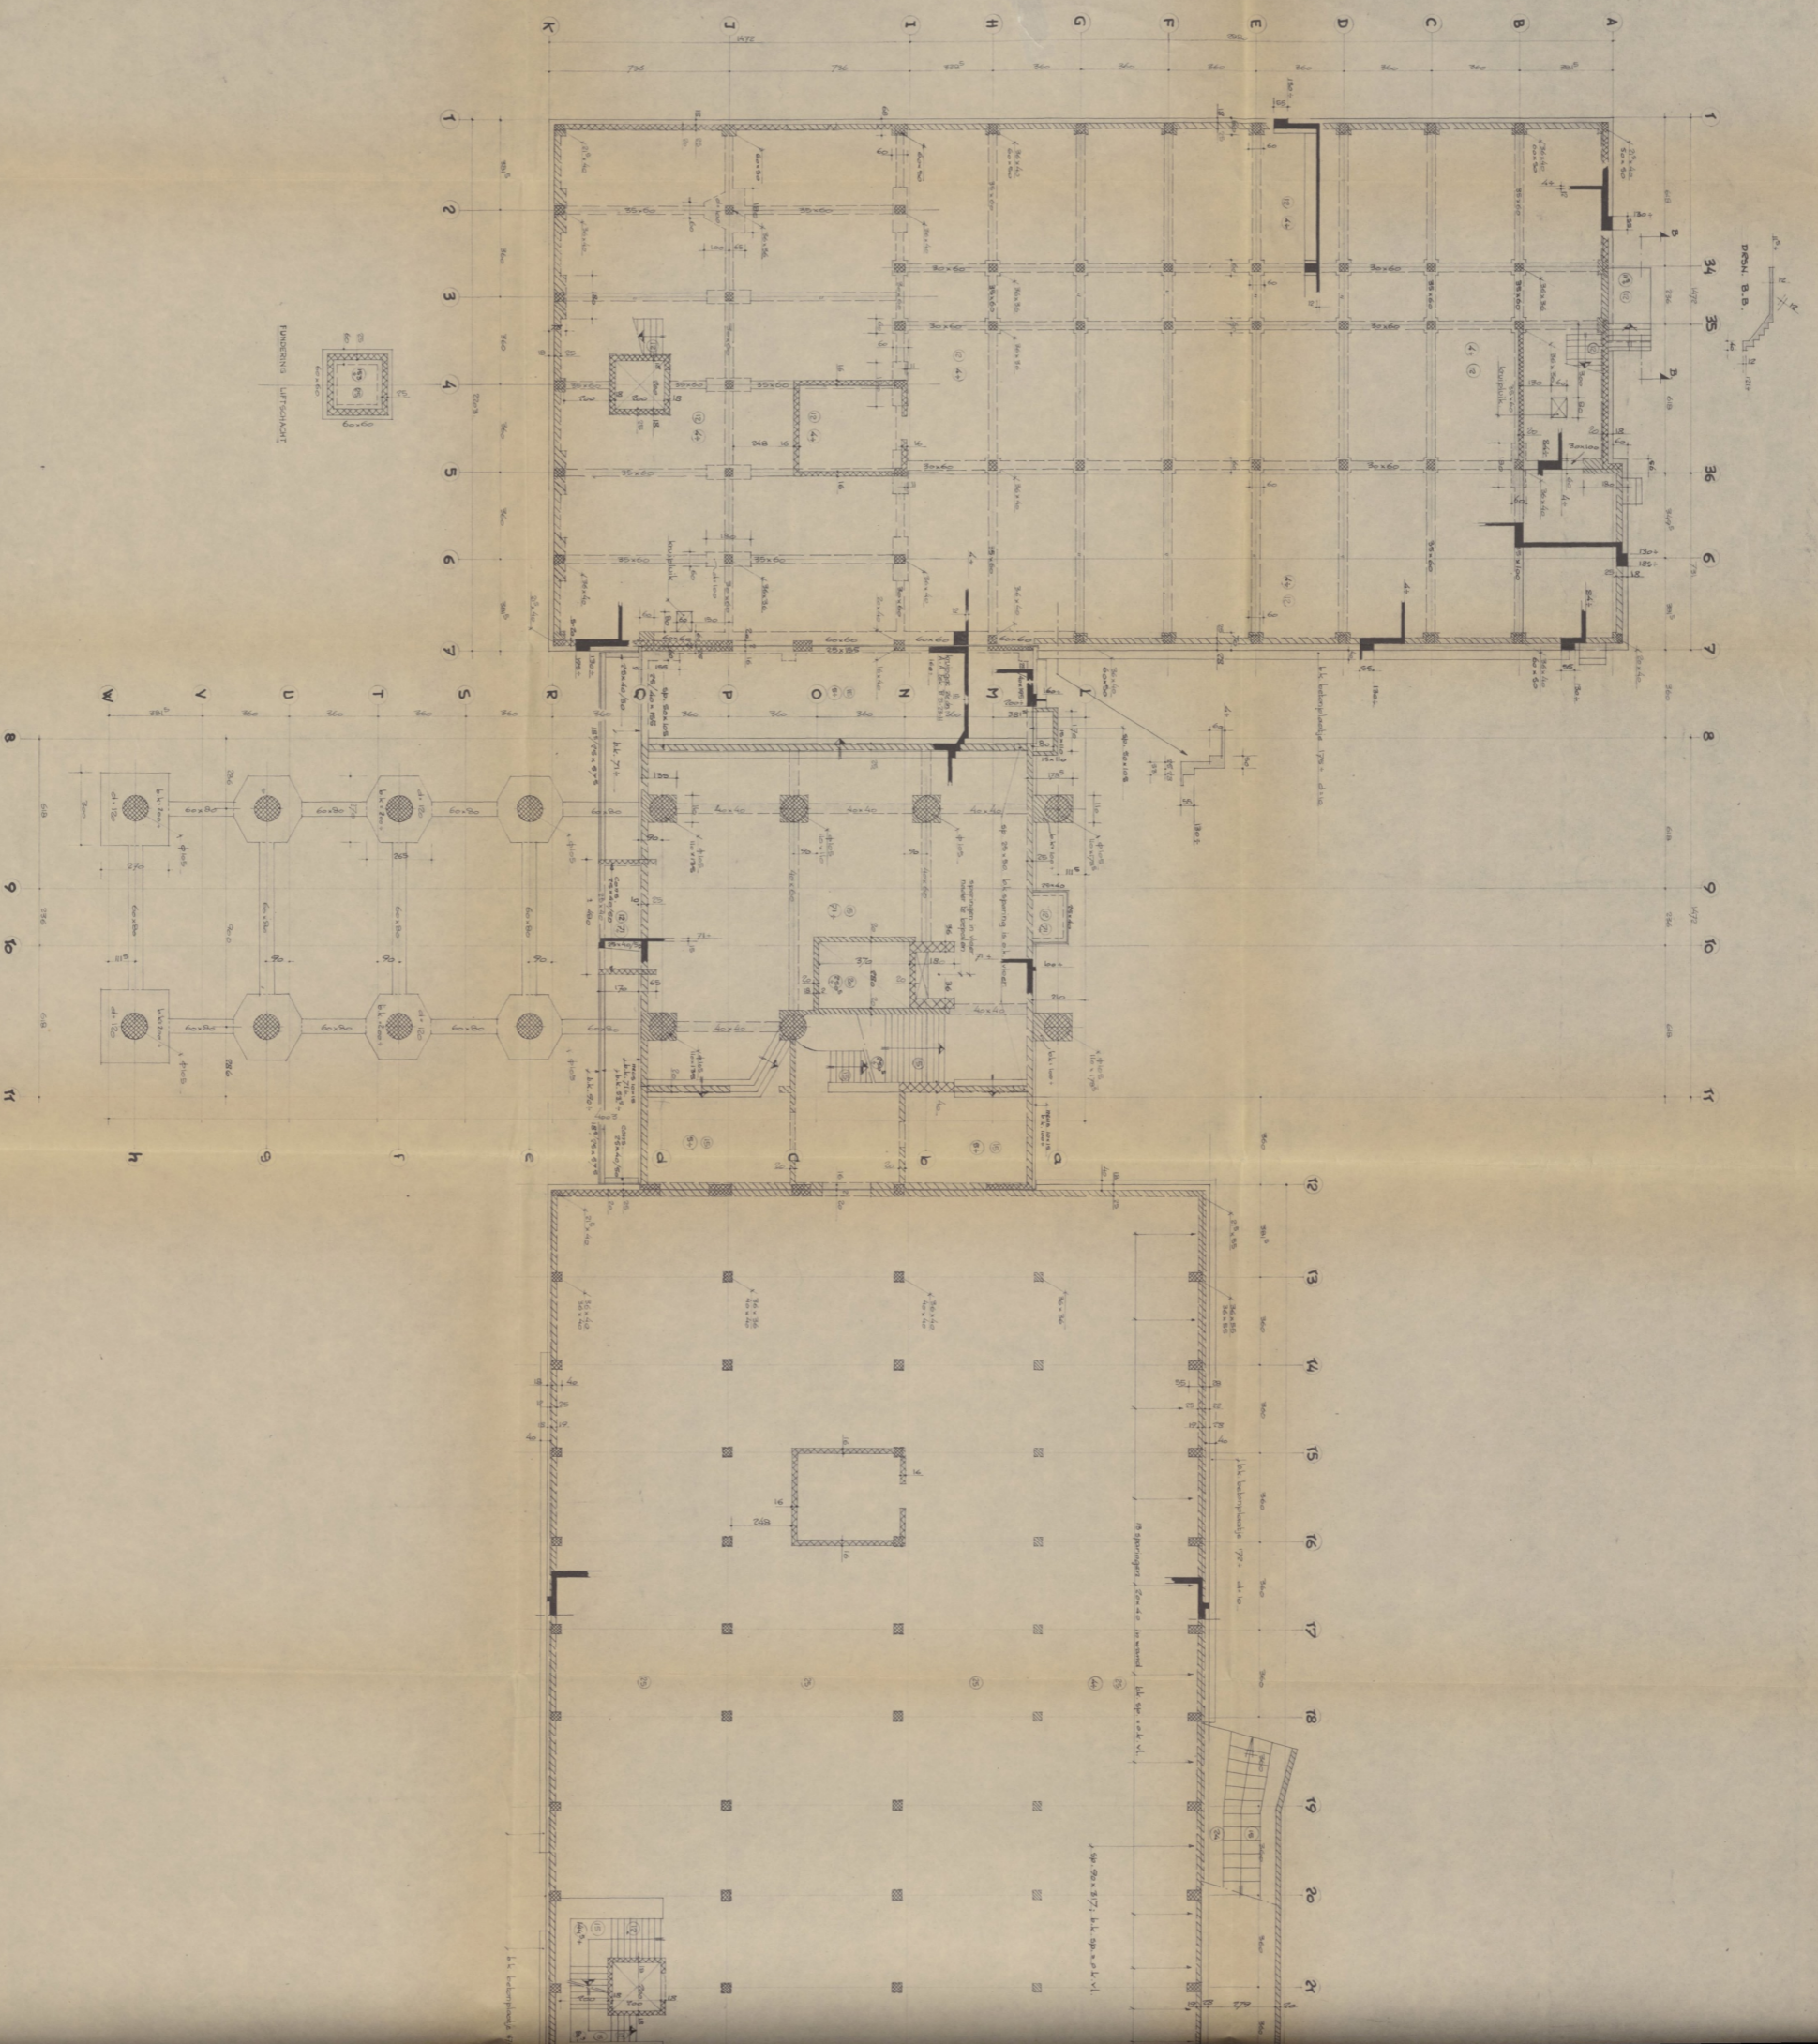

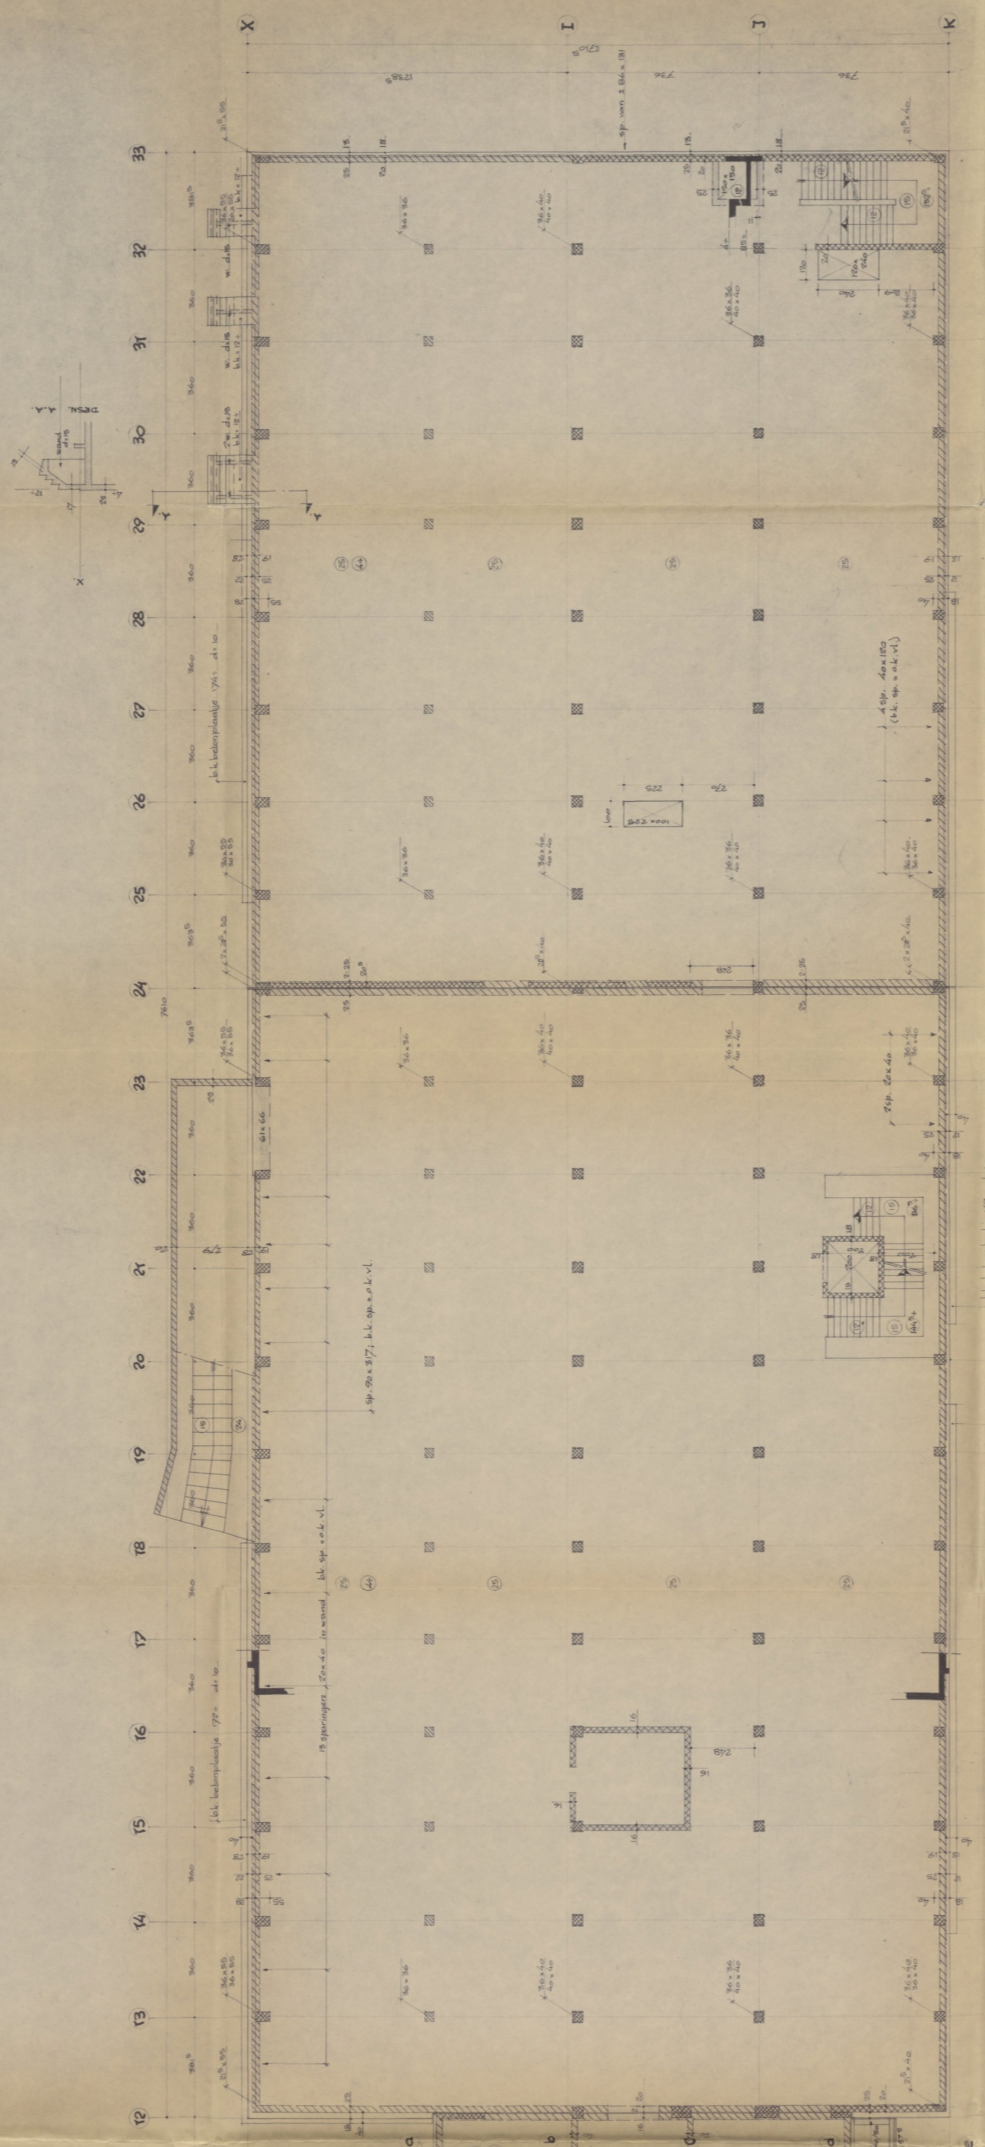

29525a


DEHOORT BIJ AANVRAAG
 23-12-66 REG. A No. 137

Behoort bij besluit van Burgemeester
 en Wethouders van Dordrecht
 d.d. 13 MEI 1966
 No. 677
 DE SECRETARE VAN DOORRECHT

WERK: BEDRIJVENGEBOUW TE DOORRECHT

BOUW EN ADVIESBUREAU IR. K. BAKKER EN IR. H. A. DICKE CI.											
AMSTERDAM - ROTTERDAM											
TEL. ROTTERDAM: 215 - 4000											

A

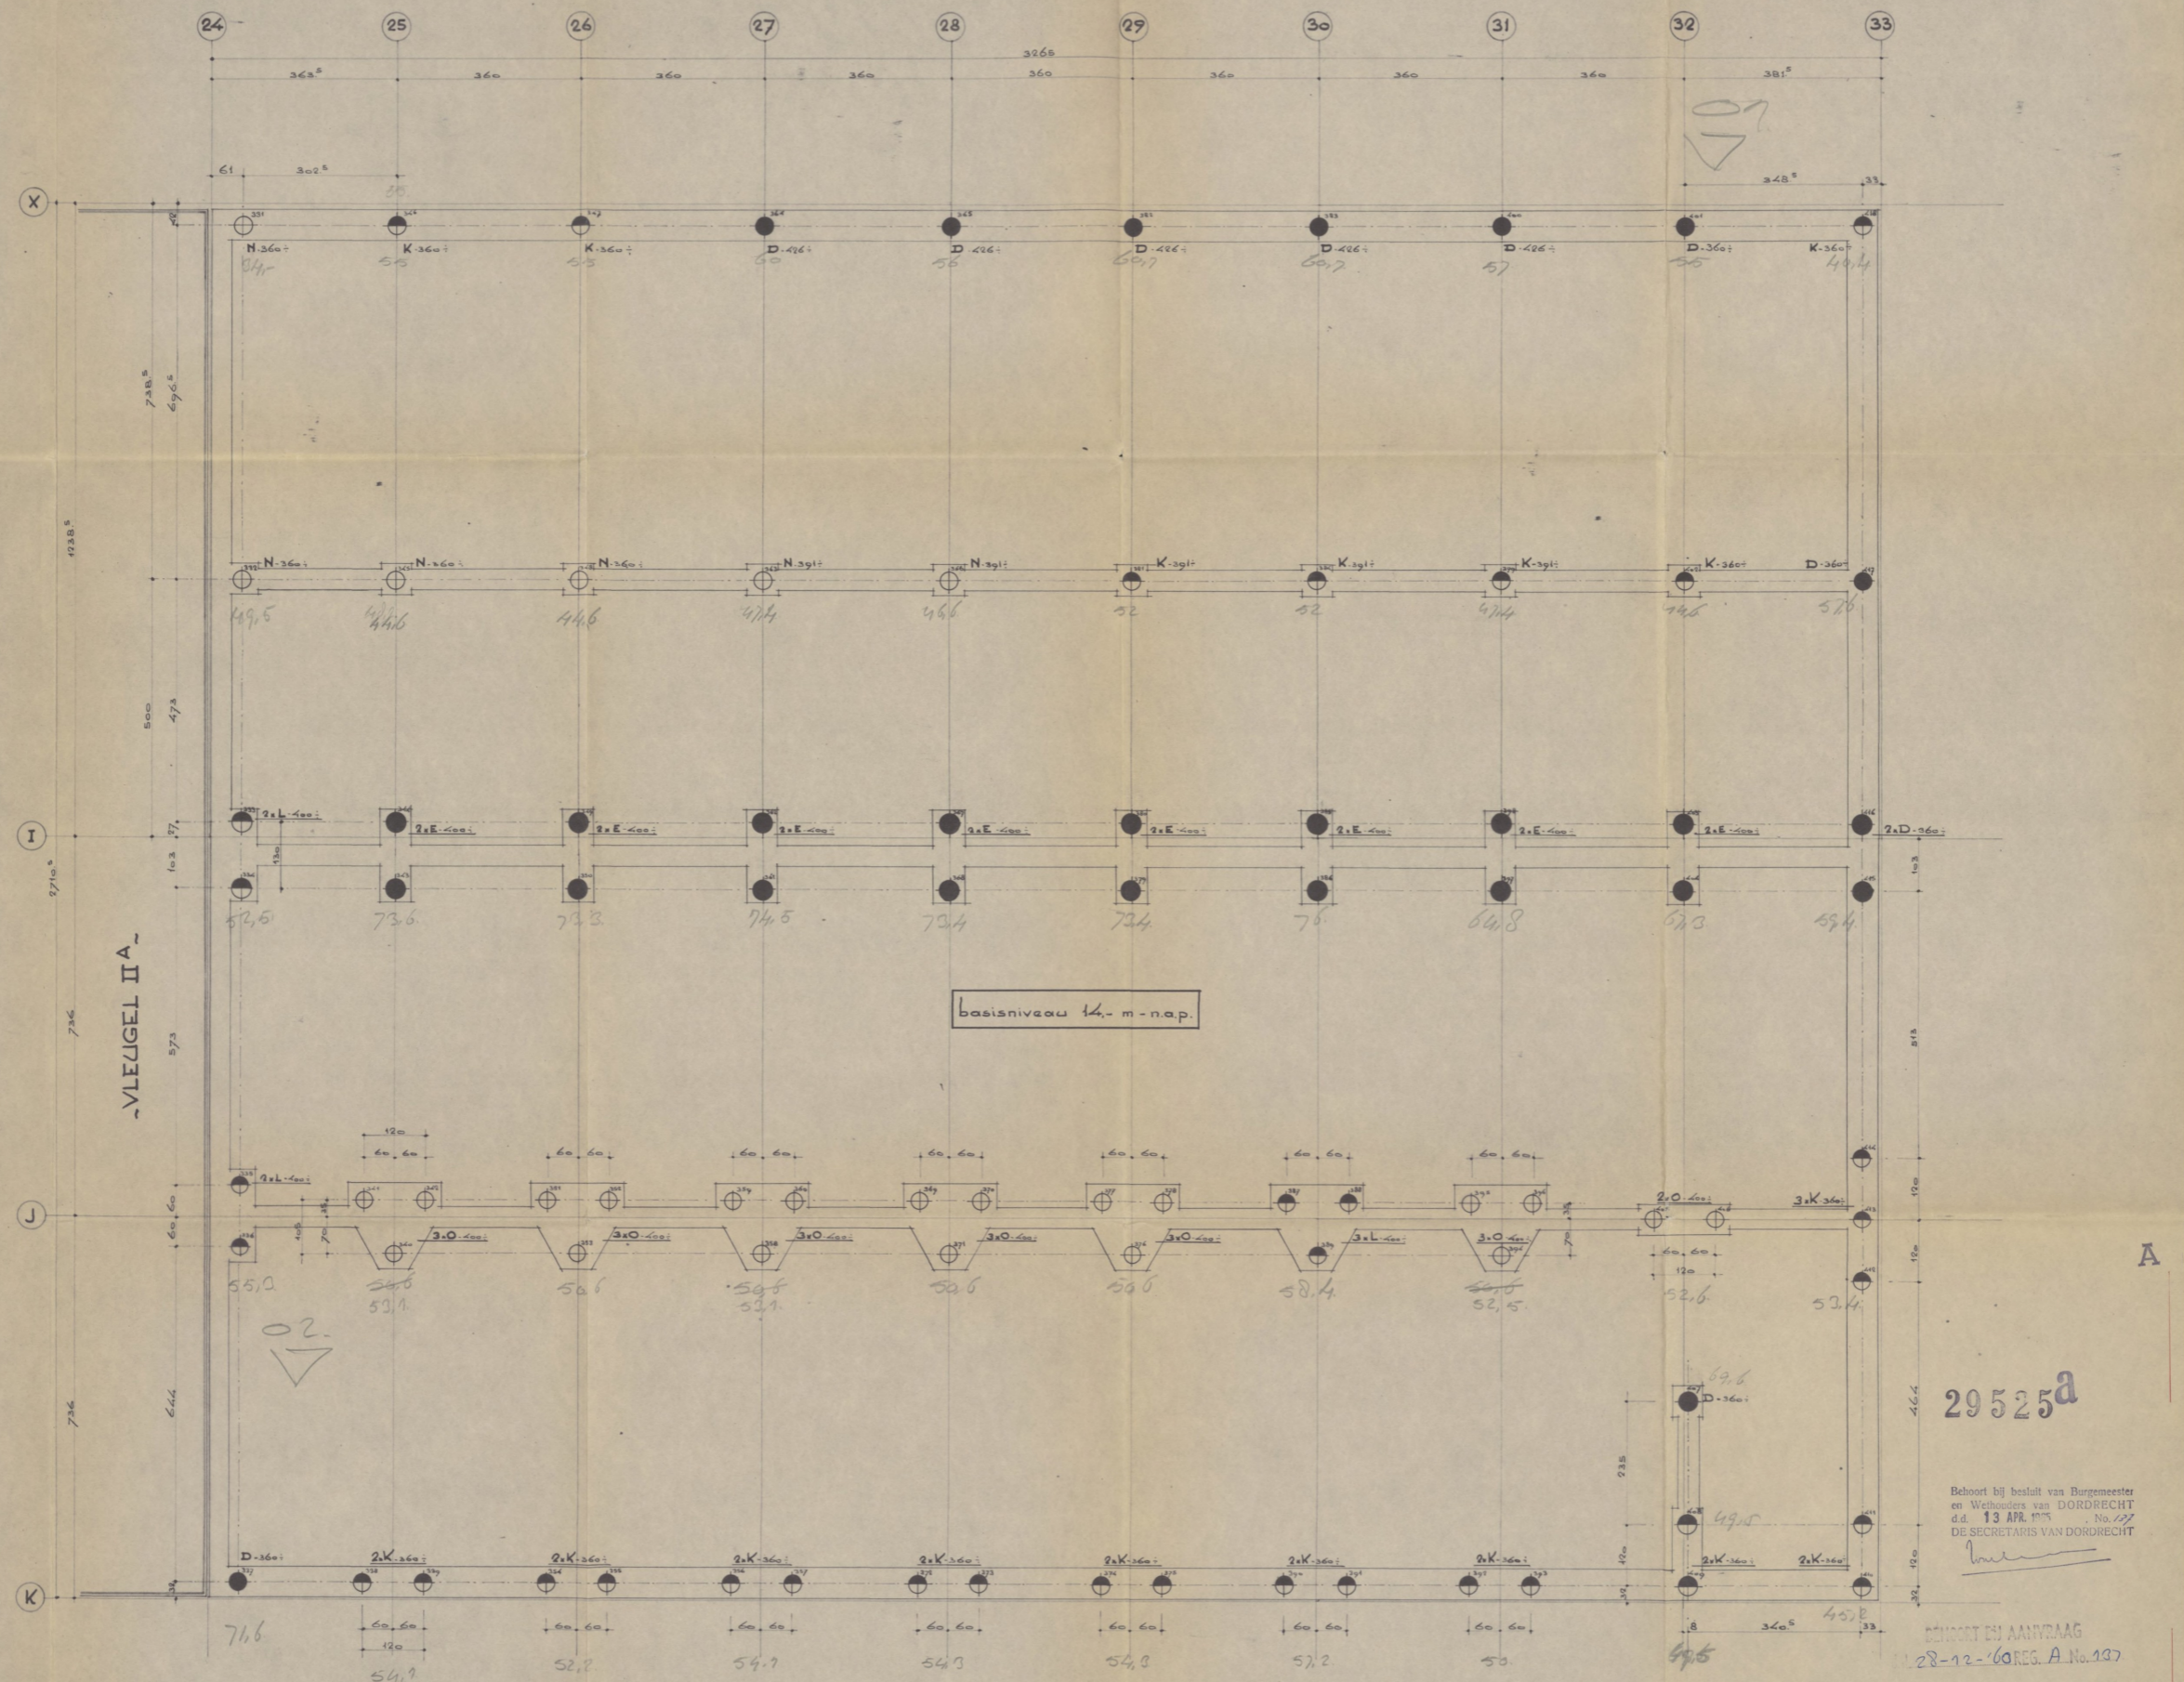

VLEUGEL II A

basisniveau 14. m-nap.


29525^a


BEHOORT BIJ AANVRAAG 28-12-60 REG. A. No. 137

merk	aantal	afm. cm	lengte m	toel. bal ton
D	11	39/60	13.-	72
E	16	"	12,50	"
K	28	32/55	13.-	60
L	7	"	12,50	"
N	6	30/52	13.-	54
O	20	"	12,50	"

totaal 88 palen

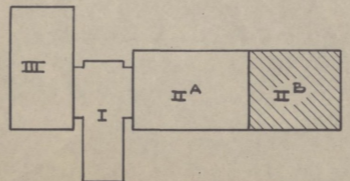

Z-000 = paalmerk en peil onderkant fundering


WERK: GEBOUW ENERGIEBEDRIJF - DORDRECHT

ONDERDEEL: PALENPLAN VLEUGEL II B

schaal: 1:50	datum: april 1965	gewijzigd: c	WERK BLAD 1320 B. 10
get. v. H. de ingenieur	get. a. b. c.	d. e. f.	

BOUW- EN ADVISIEBUREAU IR. K. BAKKER EN IR. H. A. DICKE C.I. AMSTERDAM - ROTTERDAM TEL. ROTTERDAM: 510-187125

afm. 90x80

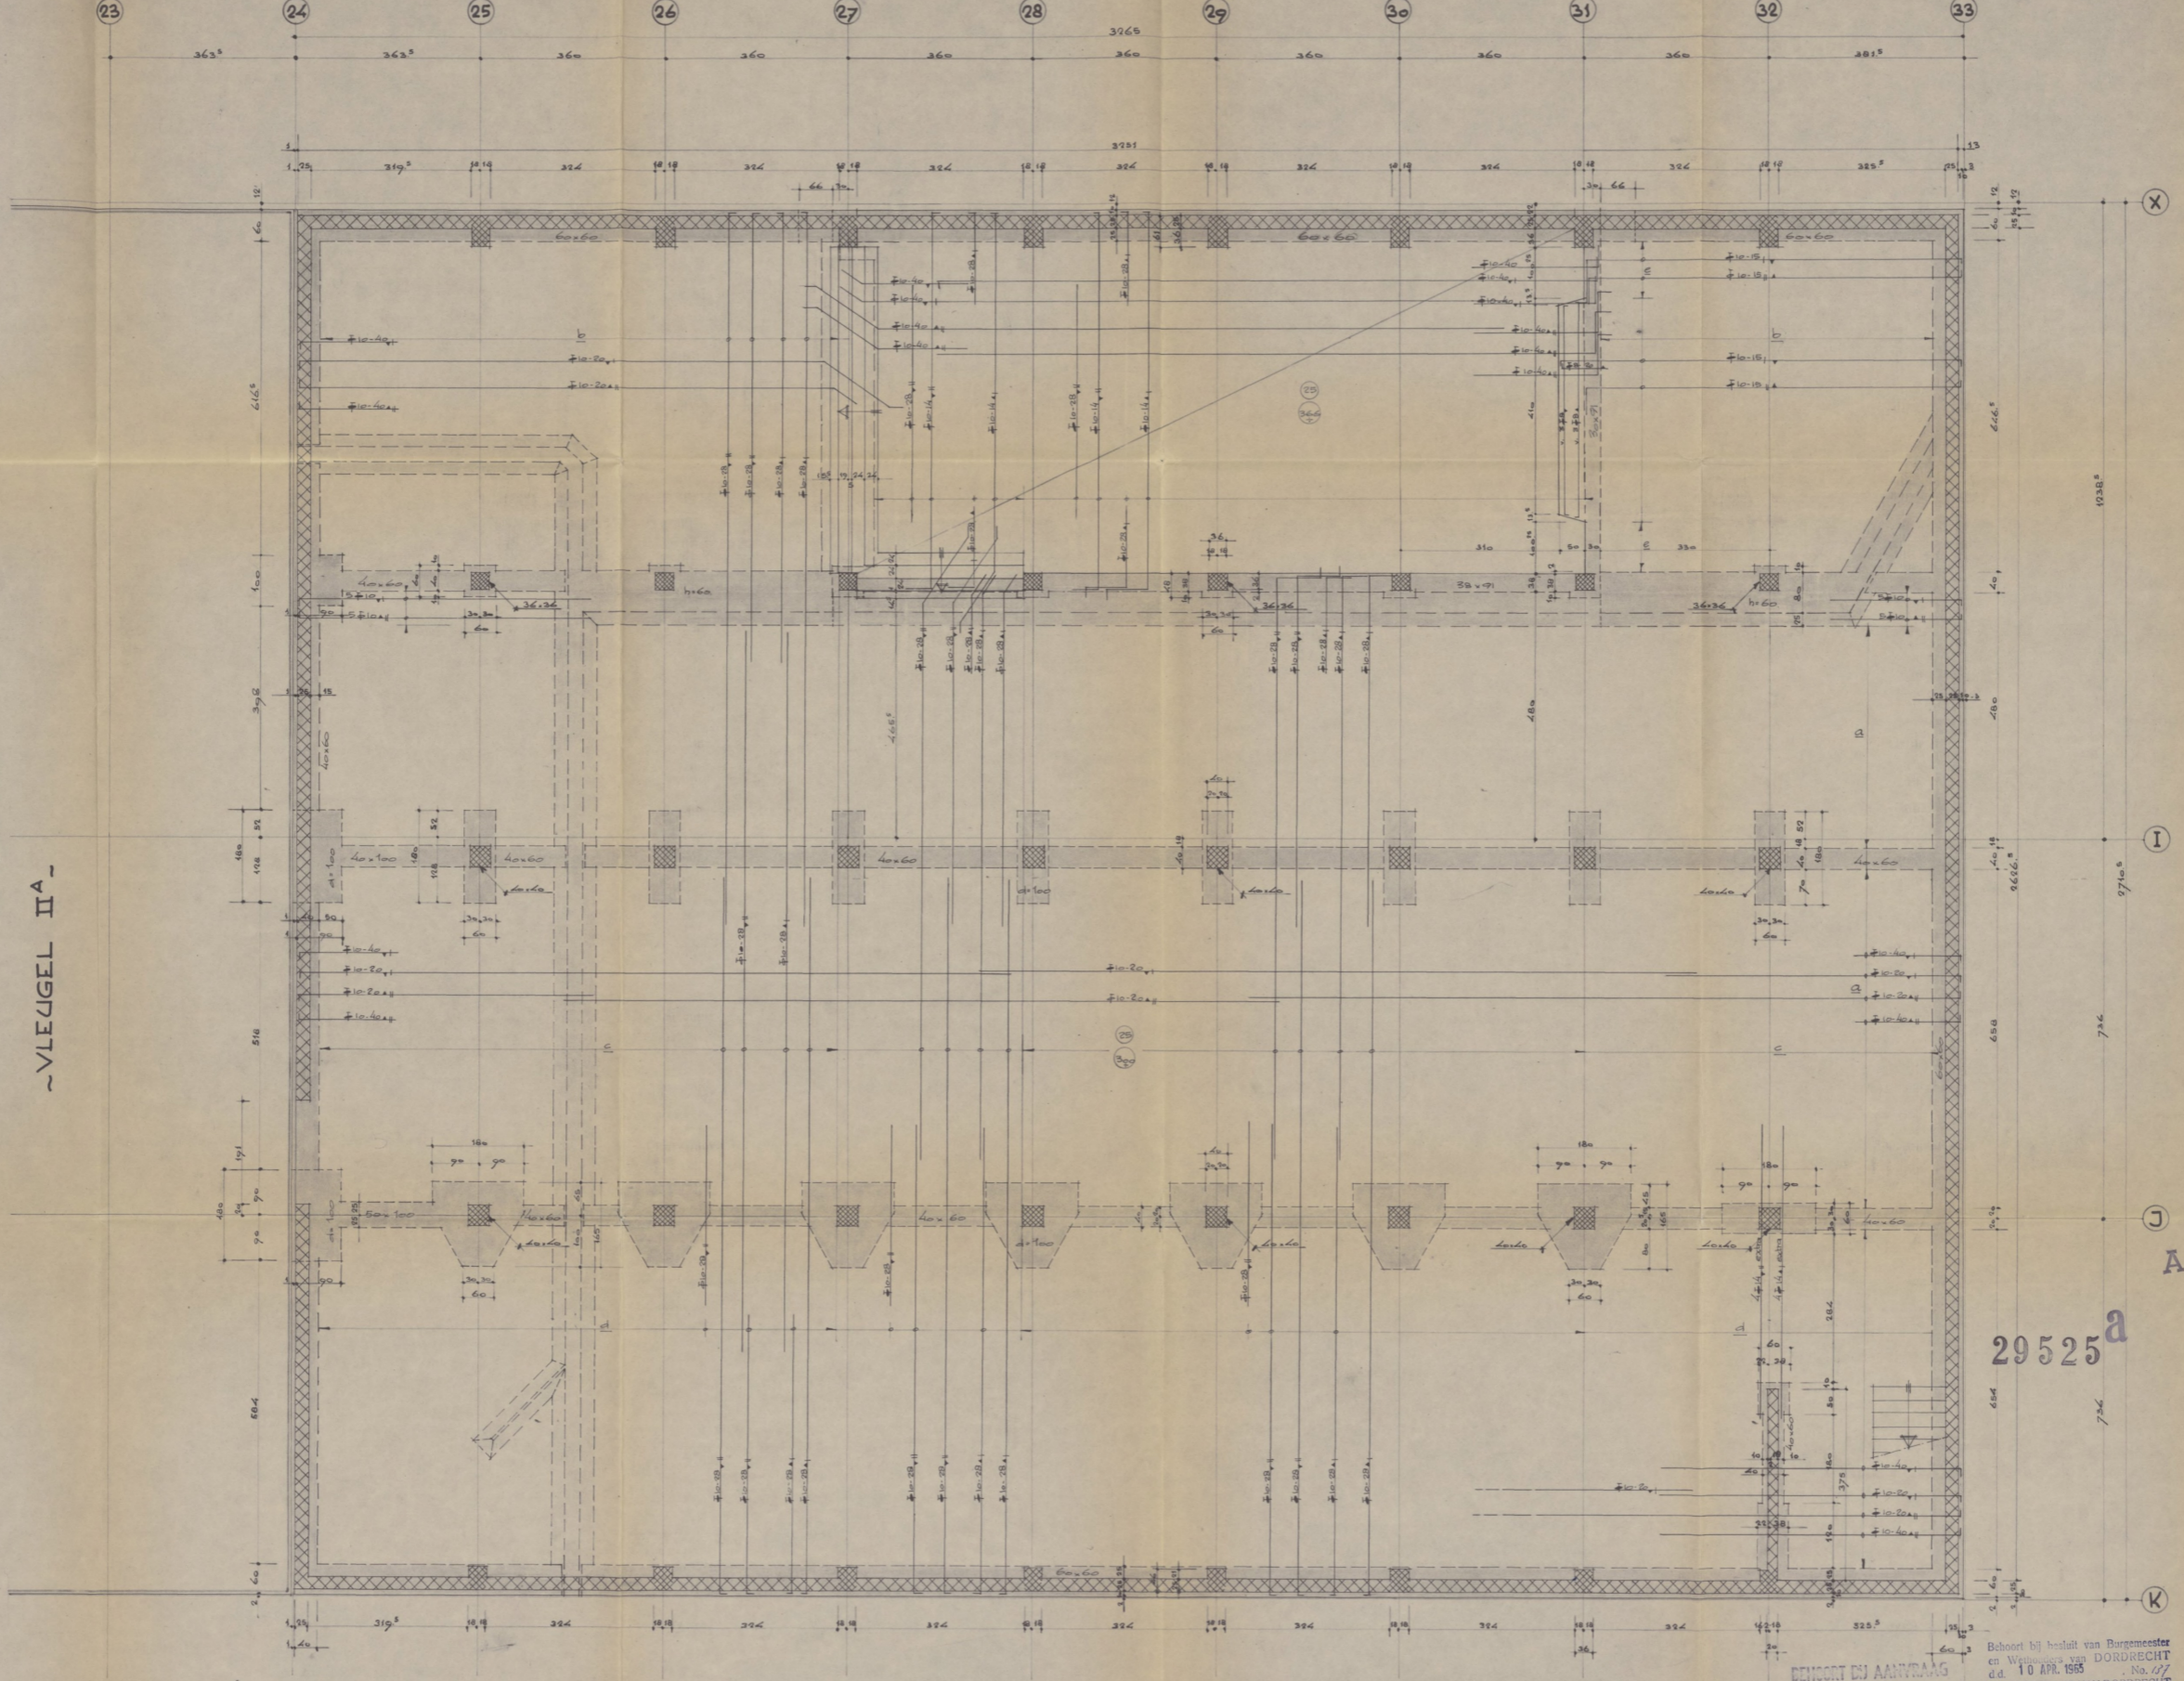

~VLEUGEL II A~

29525^a

lassen in onder- en bevestiging verspringend tov elkaar -
lassen in verdelwering 10-20 verspringend aanbrengen.

Semenstelling : 350 kg hooftaan - cement klasse A per m³ beton
zand-grindverhouding wordt nader aangegeven


Wapeningstaal : β - Q R 24, β - Q R (n) β

Kubussterte : na 28 dagen tenminste 3000 kg/cm²

Beplandeking	in cm	binnen	buiten	onzichtbaar
vloerplaten	1.0	1.5	2.0	
wanden	1.5	2.0	2.5	
balken	2.0	2.5	3.0	
kolommen	2.5	3.0	3.5	

Werkvloeren : dik 7 cm 50 kg cement, 20 l zand en 160 l grind

Opmerkingen :

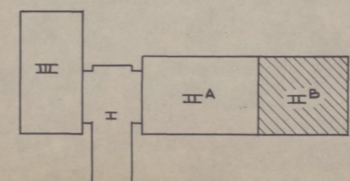

Buhoort bij besluit van Burgemeester
en Wethouders van DORDRECHT
dd 10 APR. 1965 No. 17
DE SECRETARIS VAN DORDRECHT


BEVOEGT EN AANTRAG
123-12-160 REG. A No. 132

WERK: GEBOUW ENERGIEBEDRIJF - DORDRECHT

ONDERDEEL: plattegrond kelder vleugel II^B

schaal:	datum: april 1965	gewijzigd: c	WERK	BLAD
1:50	get. v.H.	gez. v.H.	1320	B. 14
de Ingenieur:	123-12-160	123-12-160		

BOUW- EN ADVIESBUREAU Ir. K. BAKKER EN Ir. H. A. DICKE c.s.
AMSTERDAM - ROTTERDAM TEL. ROTTERDAM: 287125

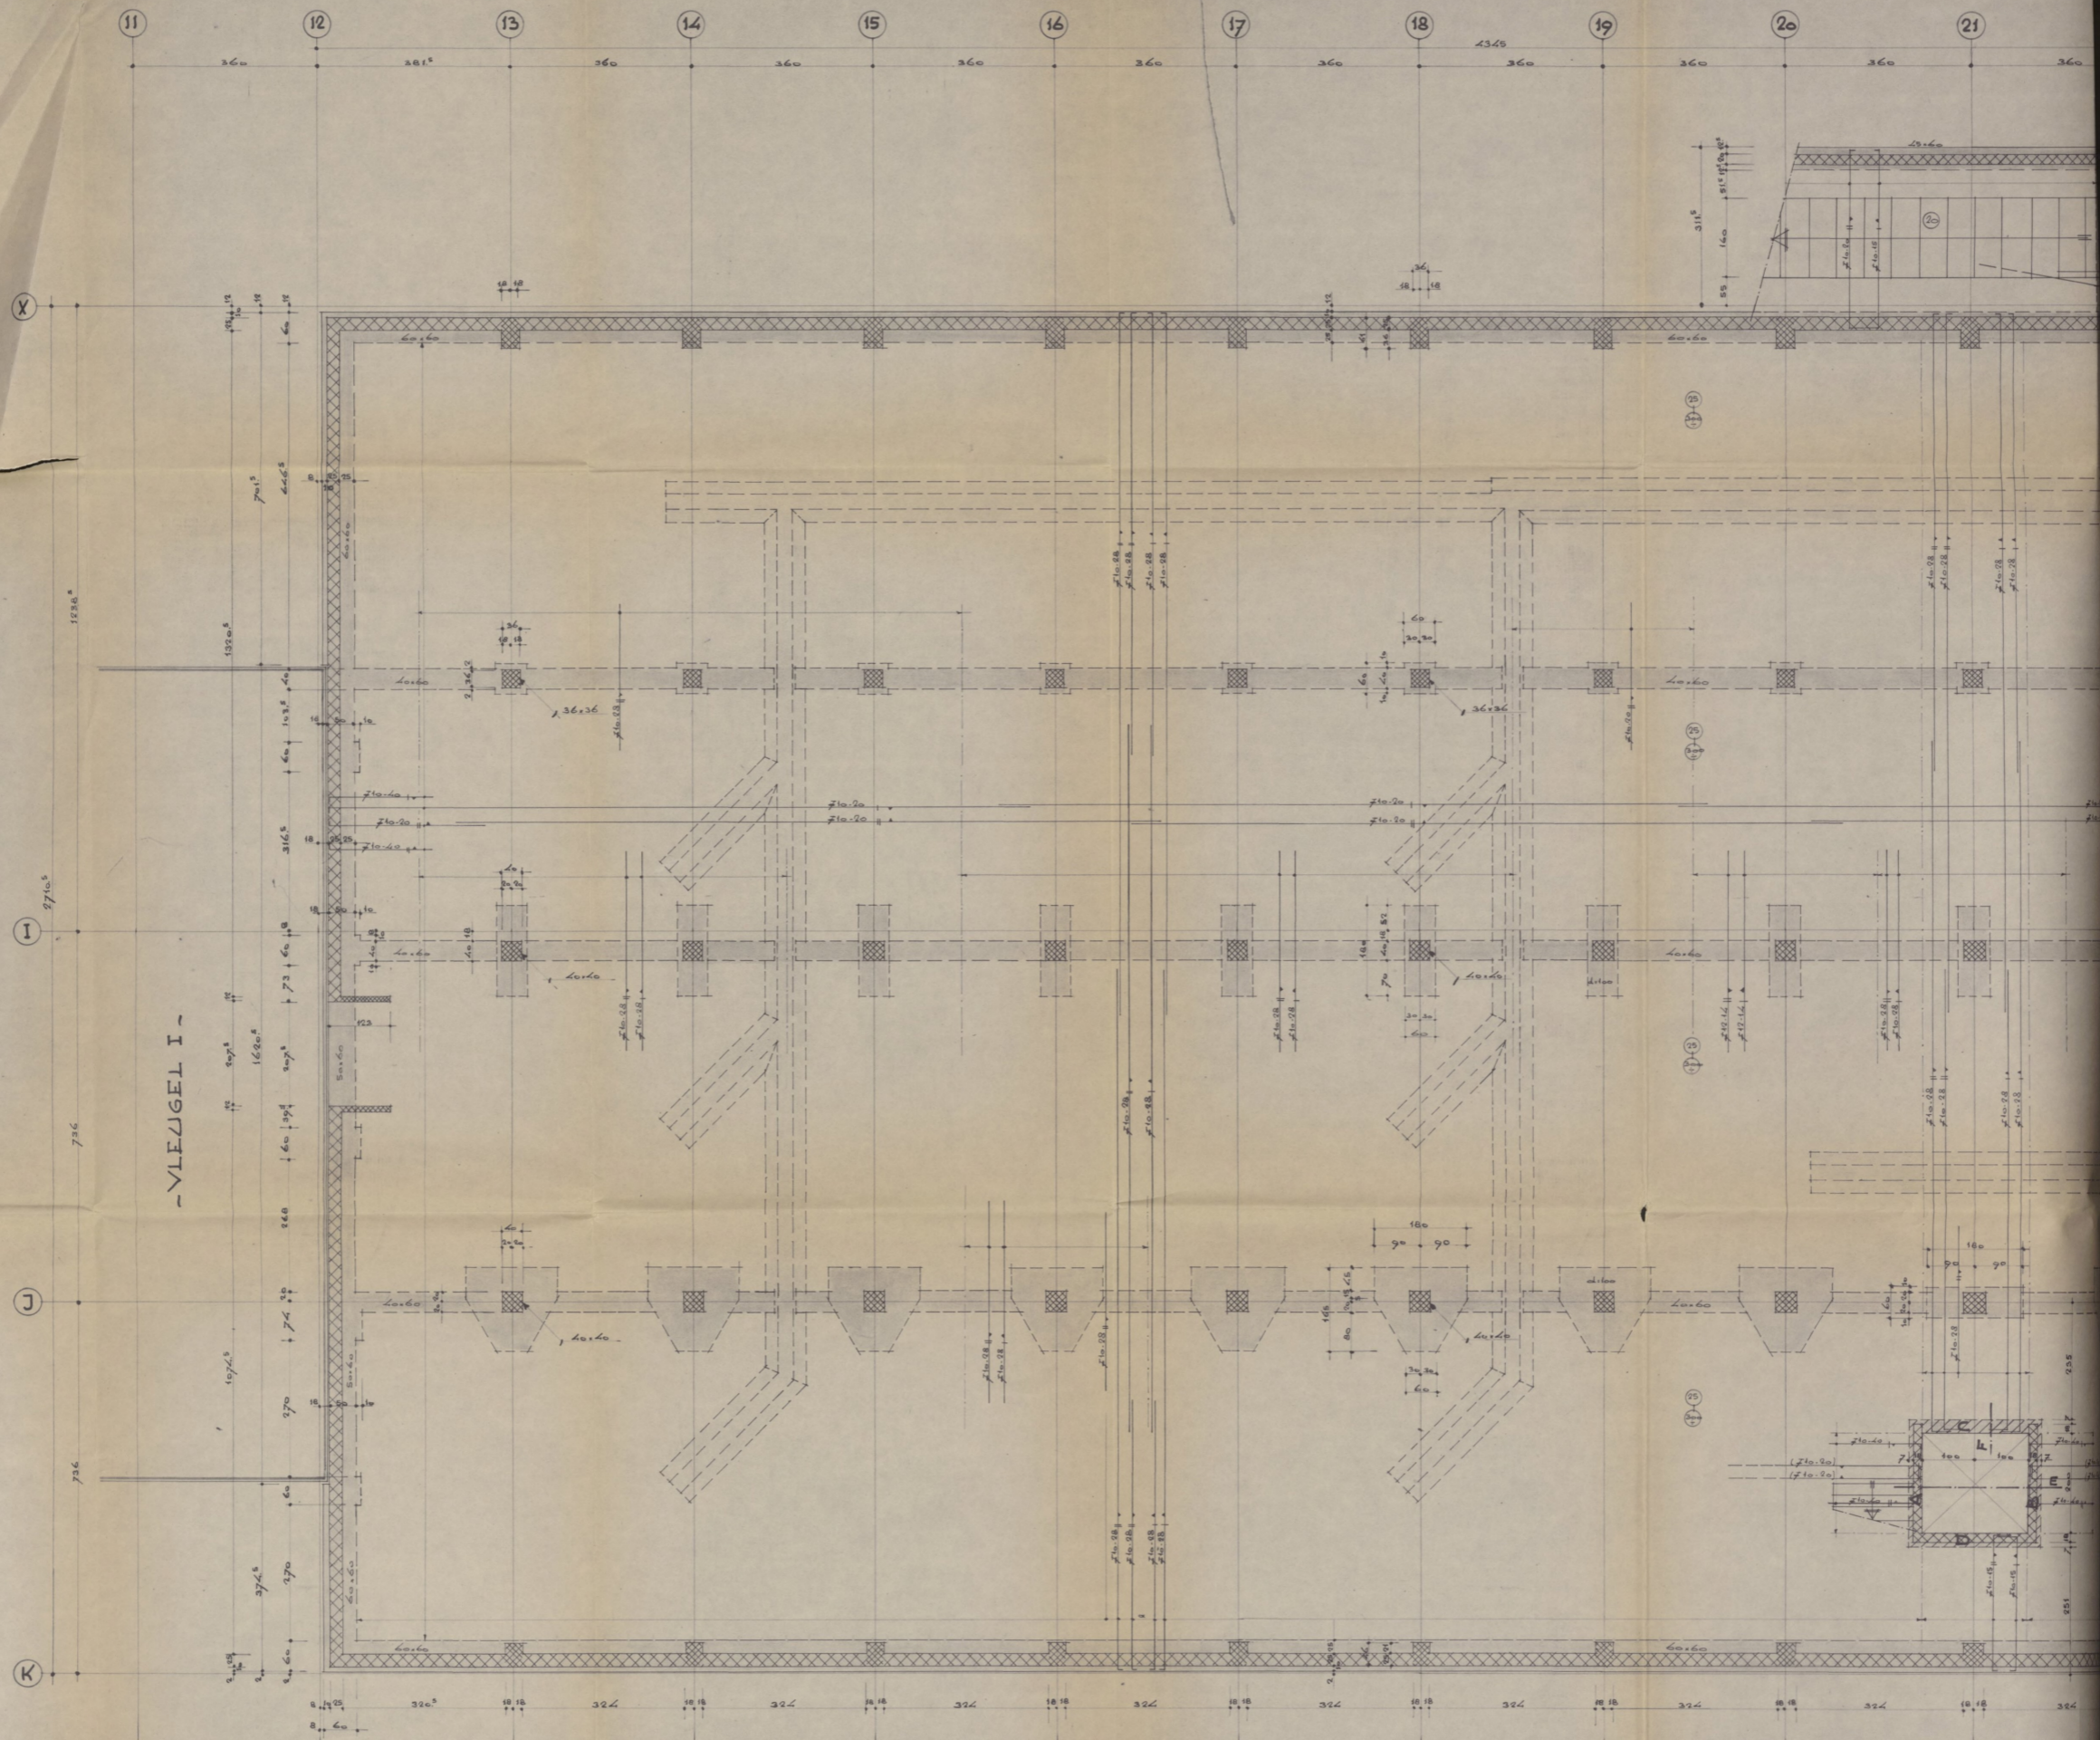

VLEUJGEL I

lassen in onder- en bovenwapening verspringend tov elkaar.
 lassen in verdelwop x10-20 verspringend aanbrengen.

Samenstelling : 350 kg hooaquan - cement klasse A per m³ beton
 zand-grindhouding wordt later aangegeven

Wapeningsaal : $\bar{\bar{f}}$ - QR 24, $\bar{\bar{f}}$ - QR (n) 400


Kubussterkte : na 28 dagen tenminste 3000 kg/cm²

Betondekking : in cm

	binnen	buiten	onzichtbaar
vloerplaten	1.0	1.5	2.0
wanden	1.5	2.0	2.5
balke	2.0	2.5	3.0
kolommen	2.5	3.0	3.5

Werkvloeren : dik 7 cm 50 kg cement, 80 l zand en 1600 l grind


Opmerkingen :

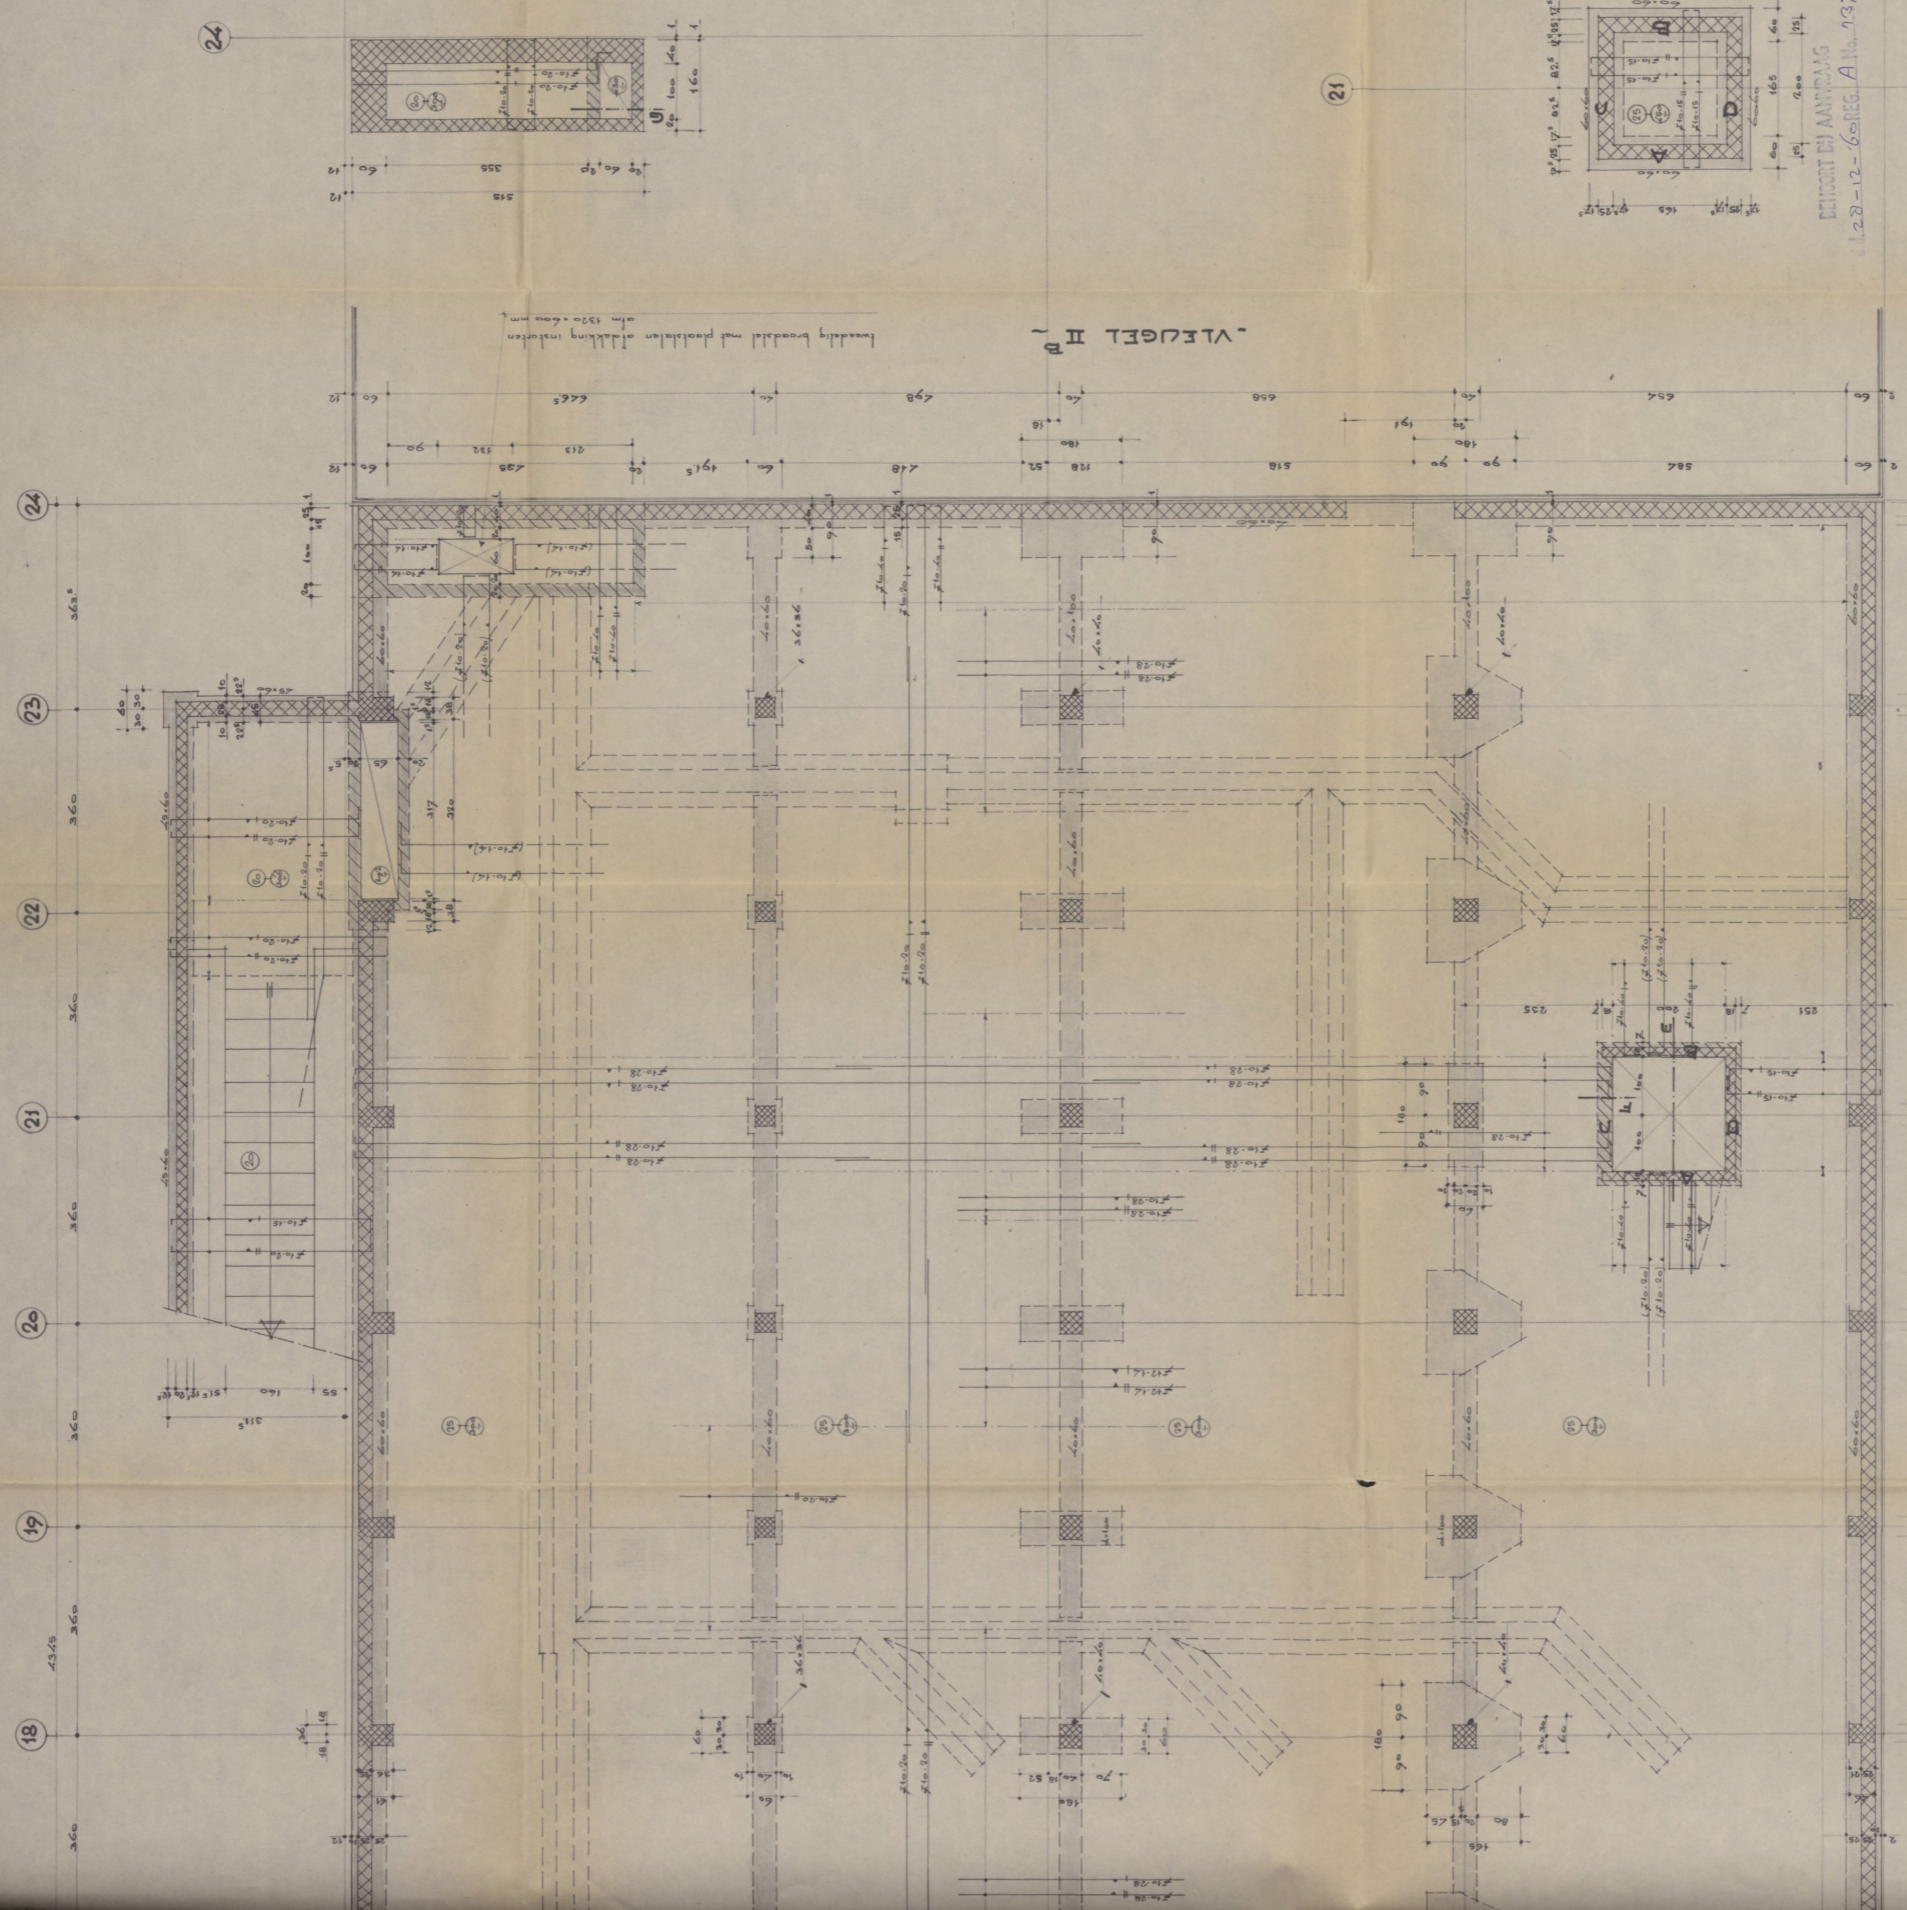

Samenstelling : 300 kg hooftzand - cement klasse A per m³ beton
 Wapeningstal : β - Q R 24, β - Q R 10 - Q R 10




Werkvloeren : dik 7 cm
 Opmerkingen :

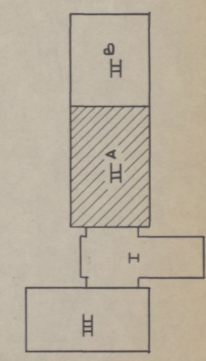

WERK: GEBOUW ENERGIEBEDRIJF-DORDRECHT
 ONDERDEEL: plattegrond kelder vleugel II A
 schaal: 1:50
 datum opst. 1965
 get. v. H. A. BAKKER
 de ingesloten: a 19/1/65, b 19/1/65, c 19/1/65
 WERK 1320 B. 15
 BOUW- EN ADVISBUREAU IR. K. BAKKER EN IR. H. A. DICKE CI
 AMSTERDAM - ROTTERDAM
 TEL. ROTTERDAM: 510-267/125
 W. H. 134/80

Behoort bij besluit van Burgemeester en Wethouders van DORDRECHT d.d. 10 APR. 1965 No. 47 DE SECRETARIS VAN DORDRECHT


29525 d



A

21

24

18 19 20 21 22 23 24

grond toevoeren aan aanbesteding

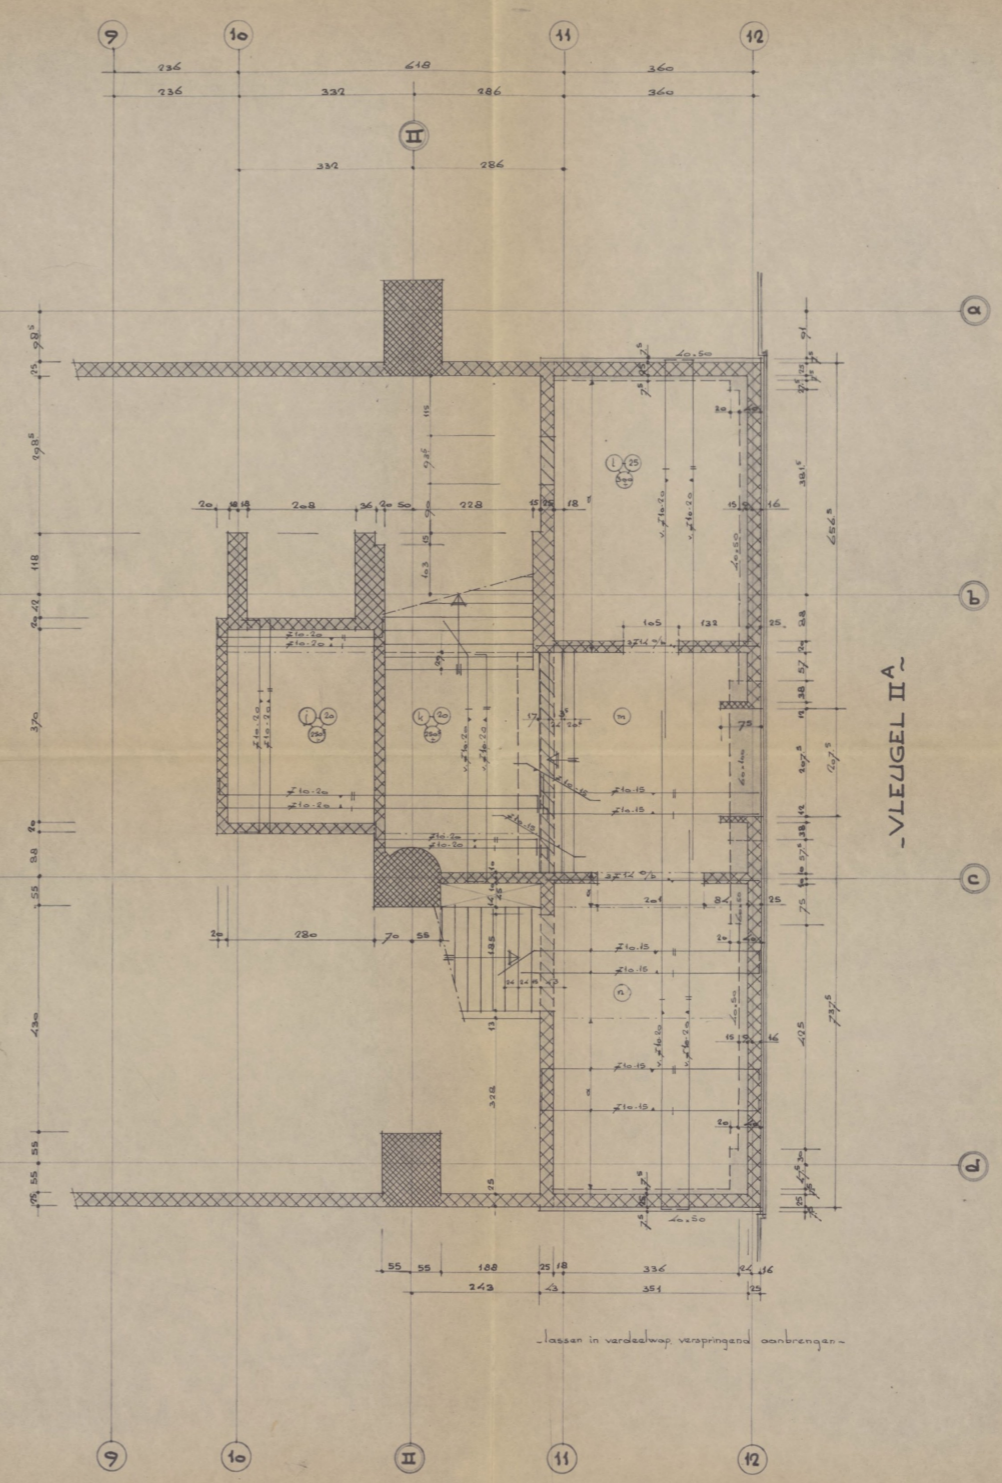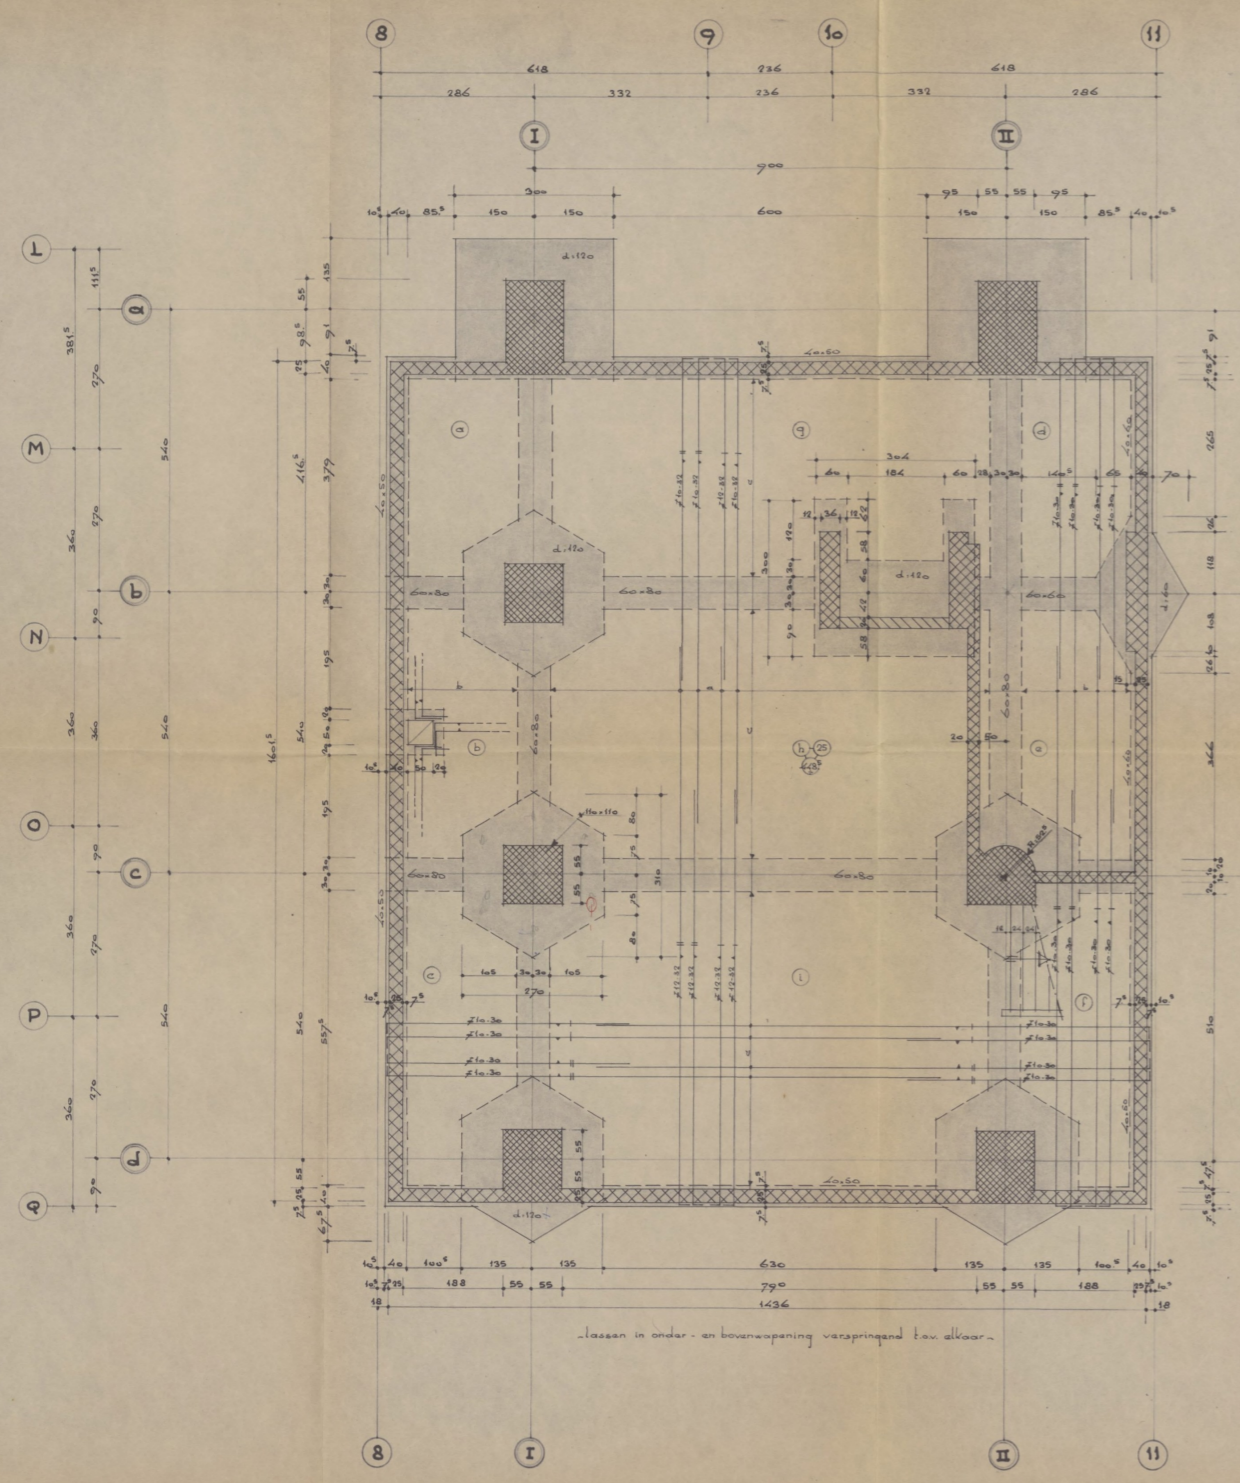

Samenstelling : 350 kg hooiervan - cement klasse A per m³ beton
 zand-grindverhouding wordt nader aangegeven
 Wapeningstal : Ø - QR 24 Ø - QR (n) 4mm No. 477
 Kubussterkte : na 28 dagen tenminste 3000 kg/cm²
 Betondekking : in cm binnen buiten onzichtbaar

vloerplaten	3.0	1.5	2.0
wanden	1.5	2.0	2.5
balken	2.0	2.5	3.0
kolommen	2.5	3.0	3.5

Werkvloeren : dik 7 cm 50 kg cement, 80 l zand en 160 l grind
 Opmerkingen :

Behoort bij besluit van Burgemeester en Wethouders van DORDRECHT d.d. 13 APR. 1965 No. 477 DE SECRETARIS VAN DORDRECHT

29525^a

BEHOORT BIJ AANVRAAG 28 DEC. 1960 REG. A. No. 192

WERK: GEBOUW ENERGIEBEDRIJF - DORDRECHT

ONDERDEEL: plattgrond kelder vleugel I

schaal:	datum: april 1965	gewijzigd: a	WERK	BLAD
1:50	get. v. H.	get. 1966 d	1320	B.16
de ingenieur:		b 22.2.60 e		

BOUW- EN ADVIESBUREAU IR. K. BAKKER EN IR. H. A. DICKE C.I.
 AMSTERDAM - ROTTERDAM TEL ROTTERDAM : 210 - 287125