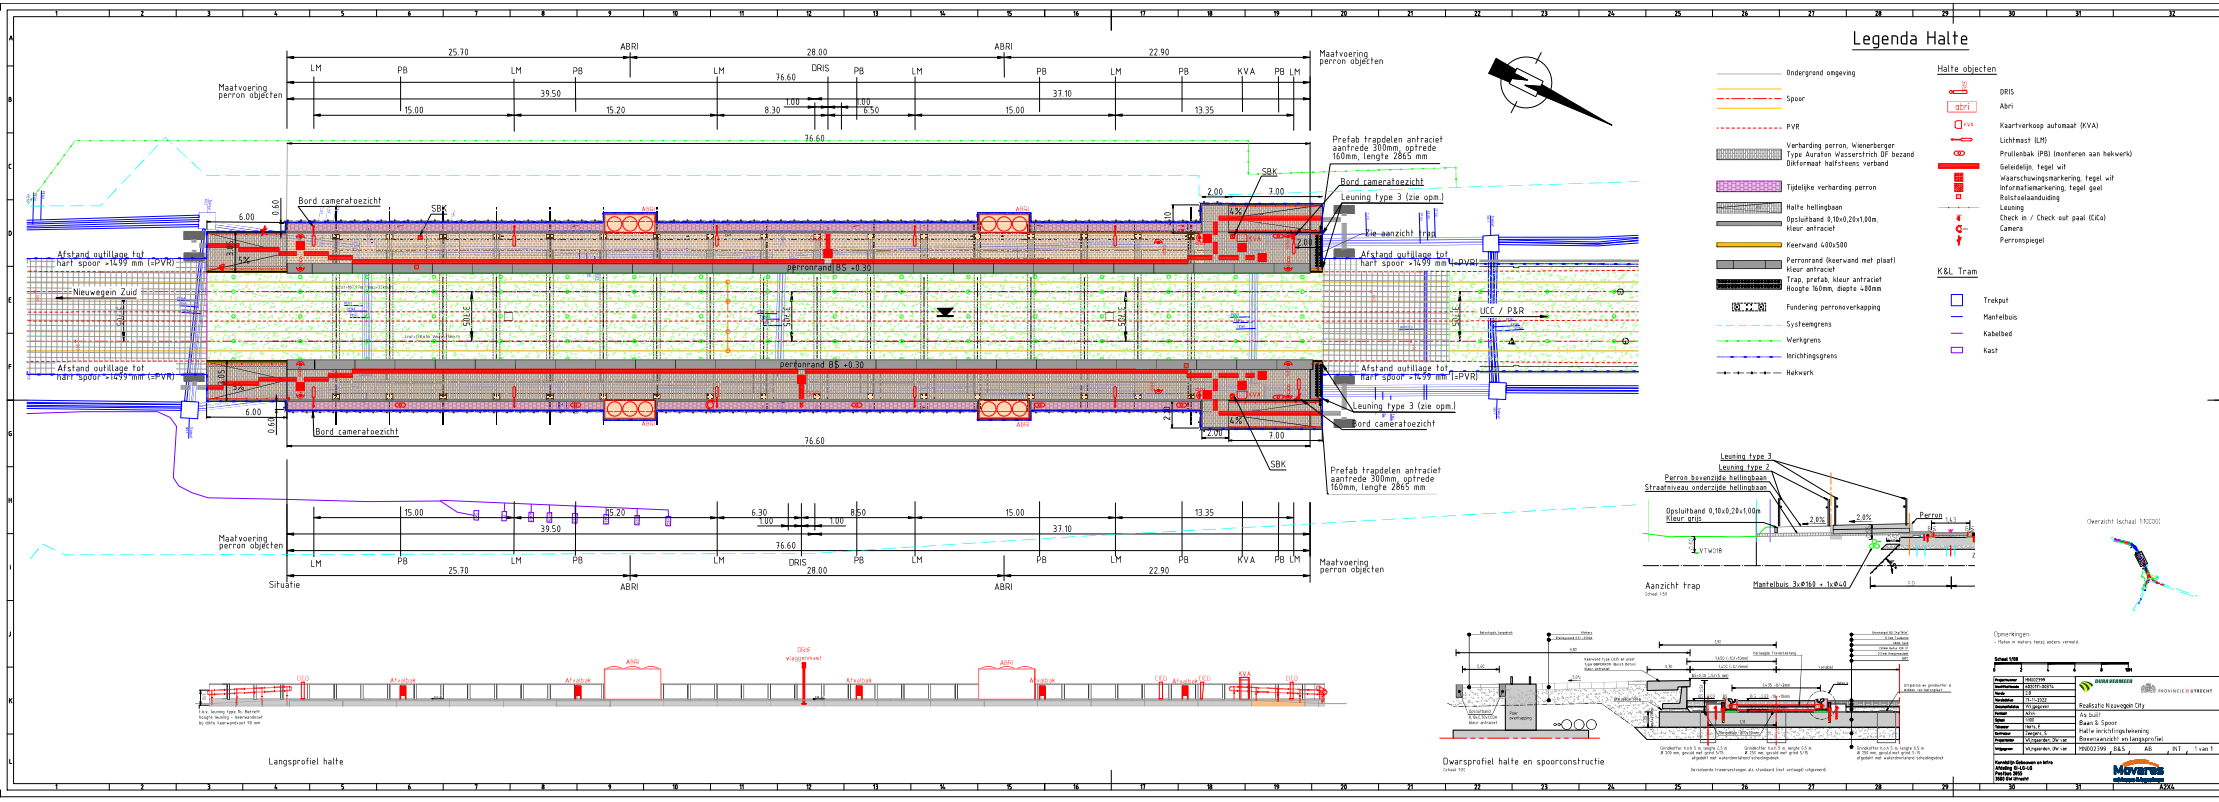
Maatvoering perron objecten
LM PB LM PB LM PB LM PB LM PB KVA PB LM
25.70 28.00 22.90
ABRI ABRI
DRIS
76.60
39.50 37.10
15.00 15.20 8.30 6.50 15.00 13.35
1.00 1.00
Prefab trappdelen antraciet aantrede 300mm, optrede 160mm, lengte 2865 mm
Bord cameratoezicht
SBK
Leuning type 3 (zie opm.)
Zie aanzicht trap
Afstand outillage tot hart spoor >1499 mm (=PVR)
perronrand BS +0.30
Nieuwegein Zuid
UCC / P&R
Situatie
Langsprofiel halte
Legenda Halte
Ondergrond omgeving
Spoor
PVR
Verharding perron, Wienerberger Type: Auraton Wasserstrich DF bezand Dikformaat halfsteens verband
Tijdelijke verharding perron
Halte hellingbaan
Opsluitband 0,10x0,20x1,00m, kleur antraciet
Keerwand 400x500
Perronrand (keerwand met plaat) kleur antraciet
Trap, prefab, kleur antraciet Hoogte 160mm, diepte 280mm
Fundering perronoverkapping
Systeemgrens
Werkgrens
Inrichtingsgrens
Rekwerk
Halte objecten
DRIS
Abri
Kaartverkoop automaat (KVA)
Lichtmast (LM)
Prullenbak (PB) (monteren aan rekwerk)
Geleidelijn, tegel wit
Waarschuwingsmarkering, tegel wit
Informatiemarkering, tegel geel
Rolstoelaanduiding
Leuning
Check in / Check out paal (CiCo)
Camera
Perronspiegel
K&L Tram
Trekput
Mantelbuis
Kabelbed
Kast
Leuning type 3
Leuning type 2
Perron bovenzijde hellingbaan
Straatniveau onderzijde hellingbaan
Opsluitband 0,10x0,20x1,00m Kleur grijs
2.6%
Perron
Aanzicht trap
Mantelbuis 3x Ø160 + 1x Ø40
Overzicht (schaal 1:1000)
Dwarsprofiel halte en spoorconstructie
Opmerkingen:
- Maten in meters tenzij anders vermeld.
Ontwerp
Projectnummer 9160023199
Hoofdfunctie ARSTPL-BGPL
Versie 1.0
Vastgesteld 15-11-2022
Ontwerpfase PV gegrond
Fase Actief
Tekst NEN
Tekenaar Verhij, R.
Controleur Jongerius, G.
Projectleider M.Vijgen-Bert, DV-Lar
Verificateur M.Vijgen-Bert, DV-Lar
Provincie Utrecht
Realisatie Nieuwegein City
As built
Baan & Spoor
Halte inrichtingstekening
Bovenaanzicht en langsprofiel
9160023199 B&S A0 INT 1 van 1
Movares
infrasupport