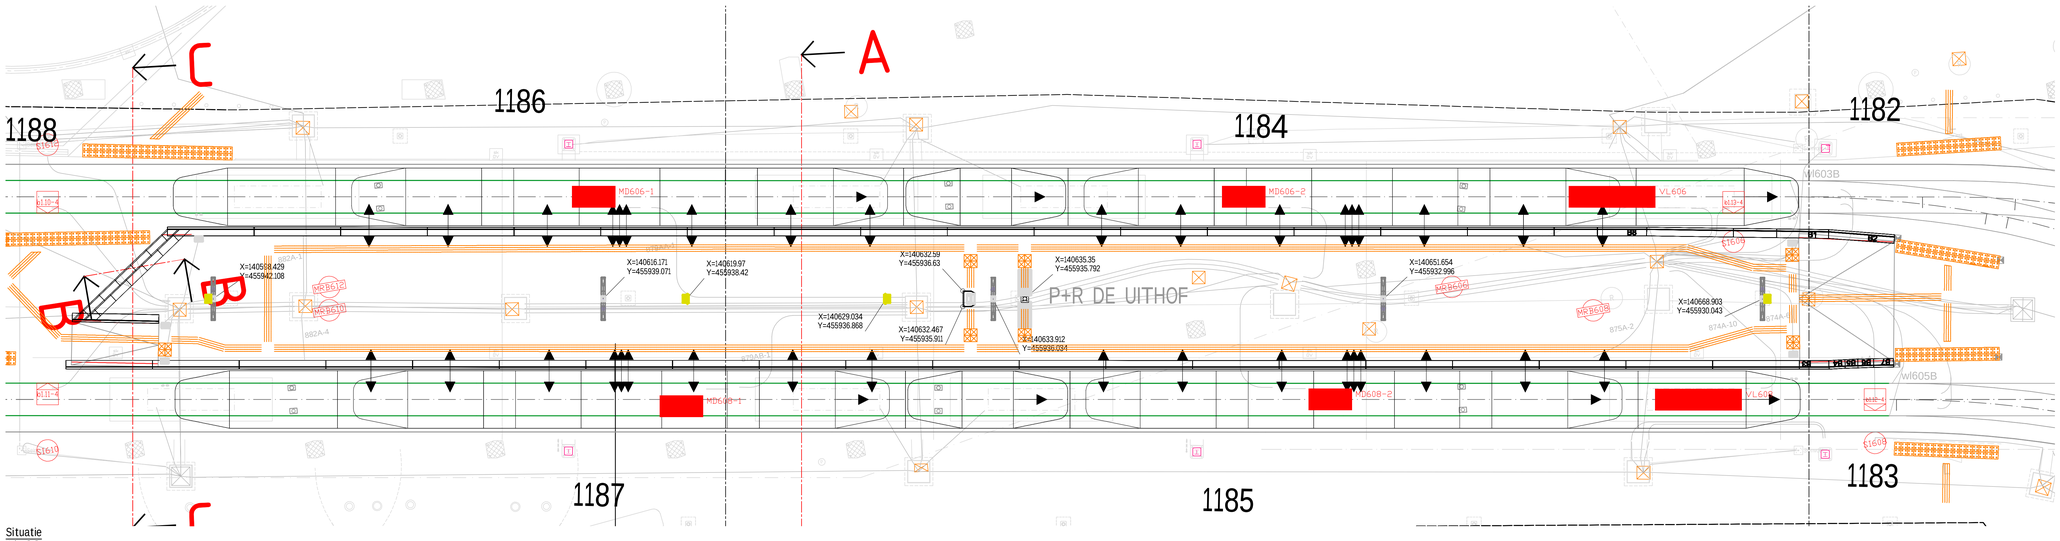

Situatie
Halte P+R
Schaal 1:100

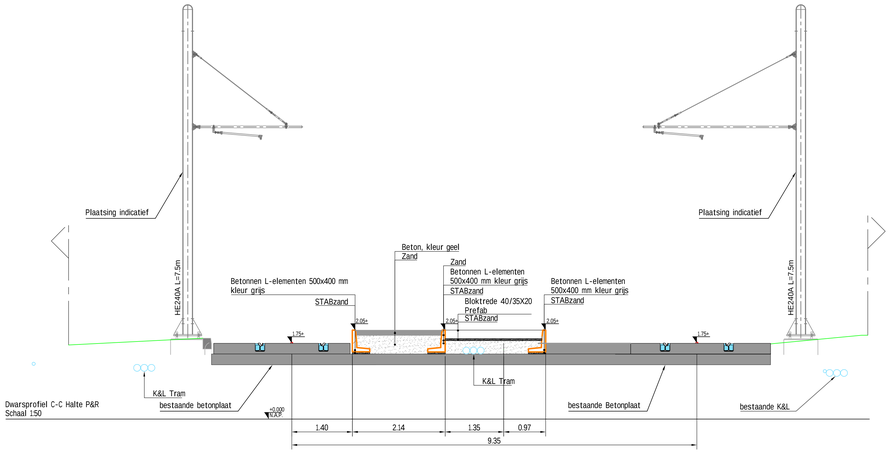

Dwarsprofiel A-A Halte P+R
Schaal 1:50

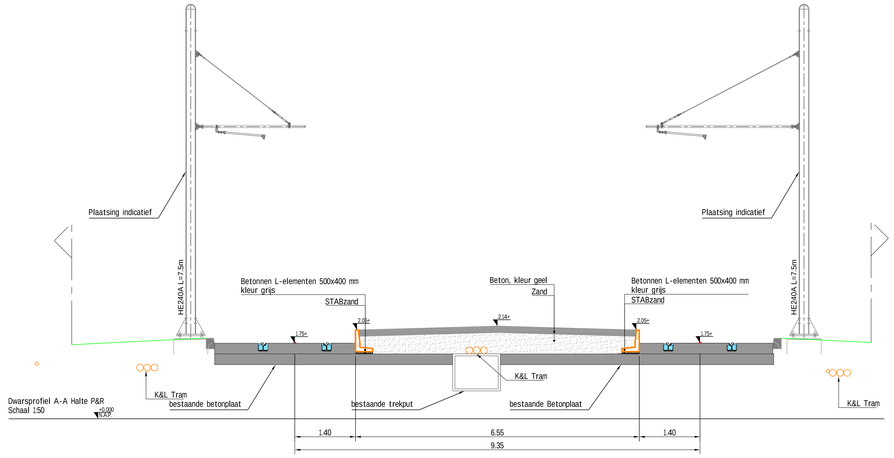

Dwarsprofiel B-B Halte P+R
Schaal 1:50

Legenda

P001 Algemeen

- Bestaande situatie
- Dwarsprofiel aanduiding

P002 Spoor

- Spooras
- Spoorstaaf
- PVR

P003 Openbare Ruimte

- ABRI, DRIS, KVA, OVchippaal, Prullenbak en Lichtmast fundaties

P004 K&L Tram

- Stootjuk
- K&l tram incl. trekput
- VWA Inspectieput

P005 Bovenleiding

- Bovenleidingsmast

P007 Installaties

- Lichtmasten opstelterrein

Algemene opmerkingen

- maten in meters, tenzij anders vermeld;
- hoogtes in meters t.o.v. N.A.P., tenzij anders vermeld;

- voor ontwerp installaties W, zie tekening UHL-PO07-IST-TEK-31311;
- voor ontwerp installaties E, zie tekening UHL-PO07-IST-TEK-31301;

Wijzigingen t.o.v. versie B

- legplan keerwanden UCC bijgewerkt n.a.v. afspraken met Bosch Beton

Onderleggers

- x-bs-uo-ondergrond_06
- x-nw-uo-2-or-baanafscherming_20_14
- x-nw-uo-2-or-looppaden_20_14
- x-nw-uo-2-or-definitieve_wegen_20_22
- x-nw-uo-al-pvr-20_02
- x-nw-si-legenda-haltes-02
- x-nw-uo-stootjuk_0-01
- x-nw-ri-afwatering_11
- x-nw-uo-2-kl-KLtram_19
- xc3D-PIPE-nw-duikers_08
- xc3D-PIPE-bs-riool_09
- x-nw-uo-1-ovz_kunstwerken_13
- xc3D-SURF-nw-wh-watergangen_09
- x-nw-uo-2-or-bebording_markering_10
- x-nw-uo-2-in-ov_lighting_stations_01
- x-nw-gr-kapplan_06
- x-nw-uo-2-EMC_ON-VTW-014_06
- x-nw-uo-spooralignement_3-11
- x-nw-uo-spooralignement_1-10
- x-nw-uo-spooralignement_2-09
- x-nw-uo-spoorstaaftype-lassen_3-14
- x-nw-uo-spoorstaaftype-lassen_1-13
- x-nw-uo-spoorstaaftype-lassen_2-17
- xc3D-PIPE-nw-riool_09
- x-nw-uo-controle_trams_06
- x-nw-uo-2-ontwerp_Bombardier_07
- x-nw-uo-1-plattegrond_Telecom_10
- x-nw-or-fietsenstallingen_03
- x-nw-or-uo-dwarsprofielen_OVT_05
- x-nw-uo-spooralignement_0-09
- x-nw-uo-1-or-looppaden_20_04
- x-nw-uo-1-or-baanafscherming_20_07
- x-nw-uo-1-or-bebording_markering_05
- x-nw-uo-1-or-definitieve_wegen_20_06
- x-nw-uo-1-kl-KLtram_16
- x-nw-or-halte_objecten_coordinaten_03
- x-nw-or-uo-dwarsprofielen_U_05
- x-nw-or-uo-dwarsprofielen_A_06
- x-nw-or-uo-dwarsprofielen_S_12
- x-nw-or-uo-dwarsprofielen_T-haltes
- x-nw-uo-brandputten_03
- x-nw-or-uo-dwarsprofielen_B_02
- x-nw-uo-1-ontwerp_Bombardier_10
- x-xx-uo-metrering_04
- x-nw-or-halte_objecten-3D_07
- ACAD-2D-xc3D-PIPE-nw-duikers_10
- x-bs-uo-systeemgrens_04
- x-nw-or-uo-dwarsprofielen_O_01
- x-nw-or-geleideflijn_10
- x-nw-uo-2-bvl-masten_09

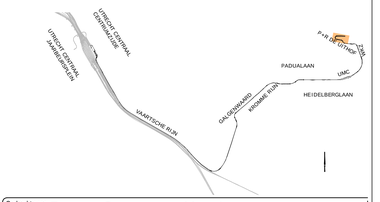

Opdrachtgever:	Project Organisatie Uithoflijn
Project:	Traminfrastructuur Uithoflijn As-built
Omschrijving:	Situatie en dwarsprofielen haltes Halte P+R De Uithof

Een samenwerking van:
Combinatie Uithoflijn
Utrecht Vof.

Herculesplein 303-313, 3584 AA Utrecht
postbusuithoflijn@bam.nl

© copyright

Schaal:	1:100 1:50	Opgesteld:	Z. Nagy
		Datum:	04-02-2019
		Gecontroleerd:	G. Zweering
		Datum:	04-02-2019
Formaat:	A0	Vrijgegeven:	A. Nolles
		Datum:	04-02-2019
Tekeningnummer:	UHL-PO03-UO-SI-TEK-27029		
Status:	AS-BUILT	Versie:	E
		Datum:	04-02-2019

u:\ontwerpsite-engineering\as built\openbare ruimte\acad\01 situatie\uhl-po03-uo-si-tek-27020-27030 haltes.dwg