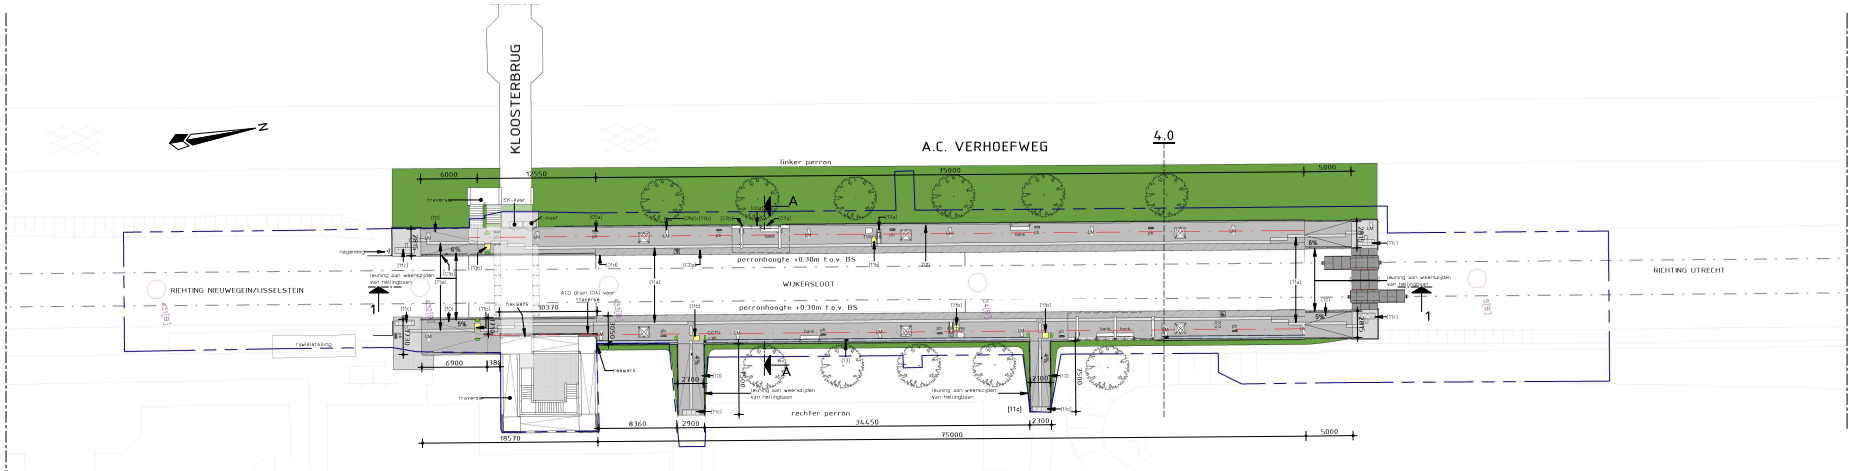

Bovenaanzicht maaiveld

Schaal 1 : 200

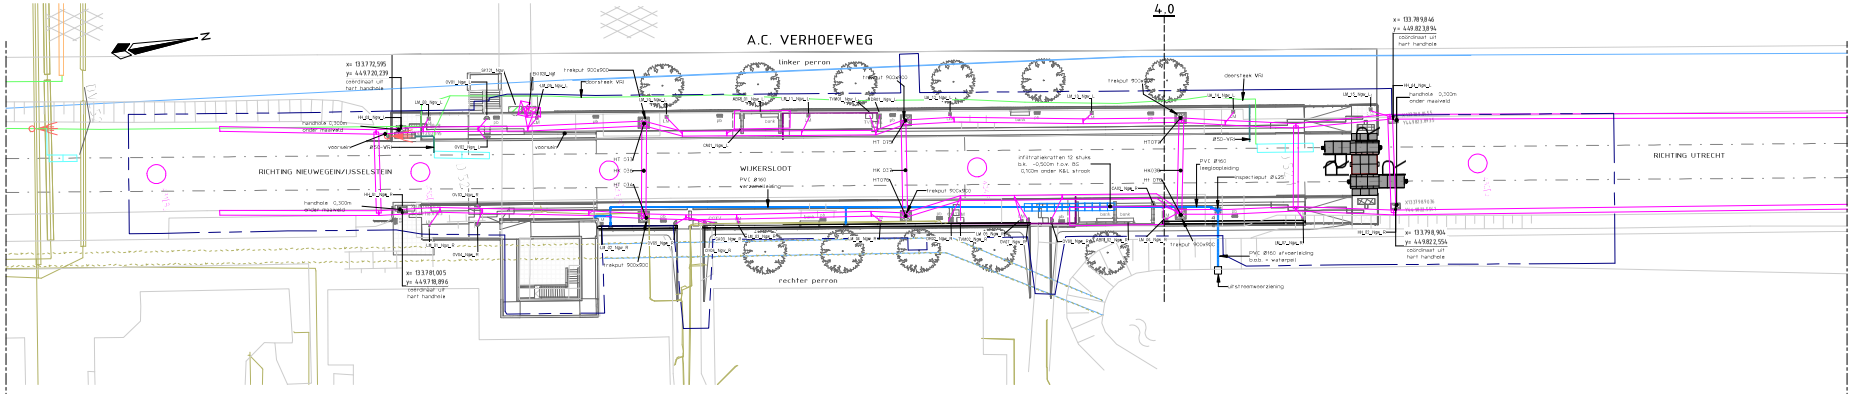

Bovenaanzicht ondergrondse infra

Schaal 1 : 200

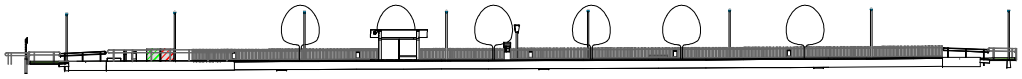

Langsdoorsnede 1

Schaal 1 : 200

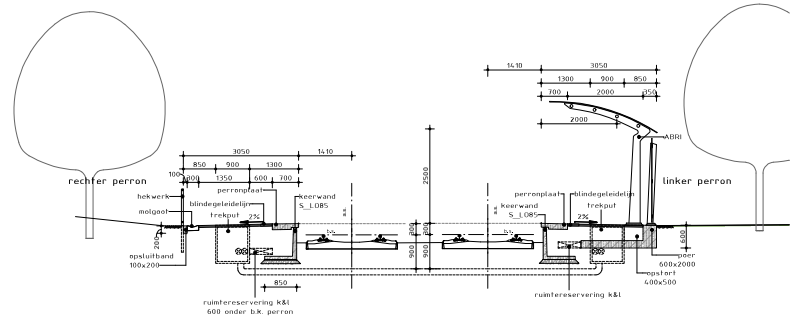

Dwarsdoorsnede A

Schaal 1 : 50

Materialenoverzicht

Omschrijving	product-certificaat	product-specificatie	leverancier	telefoonnummer	website	Code/nr.	Aanwezig op hoh (stelcka)	type	kleur	opmerkingen
						[01a]	mvt	a) Keerwanden type L075 "standaard"		type L75 tot halfhoogte/een waar op basis van ligging t.b.v. lagerblokkenwander zijn toegepast.
01. keerwanden	x	x	Rosch Relan Remmelt	0343441080	http://www.boschrelan.nl	[01b]	10	b) Keerwanden Type L100, "standaard"	Standaard grijs	Type L 90, bordsteen
						[01c]	mvt	c) Keerwanden Type L150, "standaard"		
						[01d]	38	d) Keerwanden Type L080, "kantwerk"		Type L1000, achterwanden
						[01e]	mvt	e) Keerwanden Type L150, "kantwerk"		
02. terrorplatar	x	x	PEO Relan	010 - 462 43 36	http://www.peoRelan.nl/	[02a]	90	h) Type 350*370*CHOK60, lang 3 m "insteken" Betonbeton	Standaard grijs	
03. talhverken	mvt.	x	De Haas Nakwak	06-53830448	http://www.dehaasnakwak.nl/	[03]	mvt	b) Type 350*370*CHOK150, lang 1,50 m Spitterwerk tpe Roses, Rhoscon (f)		De V staat voor het V-vormig stroomgoprofiel
04. Ingaslen	mvt.	x	ACO Deutschen	0341456280	http://www.aco.nl	[04]	x	ACO delt system MultiMeV1000 Afvalbak type Cadiste Prestige - Metal		
05. Afvalbakker	mvt.	x	Remmens Maarssen	0346892411	http://www.bannemans.com	[05a]	10	Afvalbak type Cadiste Prestige - Hangbeugel	VAL 1221	
06. del-Bonnenoore	mvt.	x	BFAP Lopik	06-28672572	http://www.bpop.nl	[05b]	mvt	Abri 1 stramien / 1 stramien traostwerk - Maxor		
						[05c]	6	Abri 1 stramien / 1 stramien traostwerk - Hangbeugelk		
07. del-Fundering	mvt.	x	Rosch Relan Remmelt	0343441080	http://www.boschrelan.nl	[07a]	3	Plaatst a) Type BSP/ASR "insteken"	Standaard grijs	
						[07b]	6	b) Type BSP/ASR "insteken" - Hangbeugelk		
08. Rolroerdeklsen	mvt.	x	Martens Telen Cleralfaut	0165123900	http://www.martensgroep.eu/	[08]	mvt	Rolroerdeksel 160, vormstring PVC 19 mm		
09. Achtmaster	mvt.	x	Meaten Bemke Hedeland Waalwijk	0416347007	http://www.meaten.nl	[09a]	mvt	- Lichtmaster, Rolbeschloopbol m	VAL 7039	
						[09b]	mvt	- Lichtmaster, Rolbeschloopbol 6,5 m		
10. leitenlapalt	x	x	Strijk Vanwo Infra Alphen a/d Rijn	0172345700	http://www.strijkvanwoinfra.nl	[10]	10	- Lichtmaster - Hangbeugelk Betonlpalt 350/37 35/410 cl 6,5 CK10kon	donkergrijs	
11. tegels overig	mvt.	x	Strijk Vanwo Infra Alphen a/d Rijn	0172345700	http://www.strijkvanwoinfra.nl	[11a]	x	a) Kopsel-markeringslegel 30x30x6/6,5 standaard: 7 4/4 mm	a) 4l.	
						[11b]	x	b) Rolbeerlegels 3x30x6 standaard: 7/14 mm	b) peel	
						[11c]	x	c) Geleidelijnlegels 30x30x6,5 standaard: 7 4/4mm Geleidelijnlegels legels 10x30 /15x30 donkergrijs/	c) 4l.	
12. leitenbenden	x	x	Strijk Vanwo Infra Alphen a/d Rijn	0172345700	http://www.strijkvanwoinfra.nl	[12]	x	Bordsteen legels 10x20 /15x30 donkergrijs	donkergrijs	
13. Kolsten	x	x	Strijk Vanwo Infra Alphen a/d Rijn	0172345700	http://www.strijkvanwoinfra.nl	[13]	x	Kolsten 30x13x100, diep 2 m	donkergrijs	
14. Trottoirden	x	x	Strijk Vanwo Infra Alphen a/d Rijn	0172345700	http://www.strijkvanwoinfra.nl	[14]	mvt	Trottoirs 40x18x100	Betonlo	
15. IVC, putten en kosten	x	x	Wavin Hardenberg	0523086455	http://www.wavin.com	[15a]	mvt	a) PVC Ø160x4/spie/ik, BM, diverse diameters		Op de lotten is overal de legdiepte/hoh met kop 300x30 toegepast
						[15b]	mvt	b) Tegelputkolk "Wavin"300x300		
						[15c]	x	c) Inspectiesch "Tegra" 315 - Kretsa afvalrigen		
						[15d]	mvt	d) Kolken "Hemaset" PVC, hangen 15		
						[15e]	mvt	e) Kolken "Hemaset" PP		
						[15f]	mvt	f) Straatkolk, GVPVC kop 315x334, ceiterlaak Ø315 mm		
						[15g]	mvt	g) Aquaway goot Straatkolk type GS 450-60, 300-450 mm/klas D 400		
16. talken beton	x	x	1) Dyka Elsenwijk 2) YRS-RVA Nederweert	1) 0492-454911 2) 0854859600	info@dyka.nl info@yrs-rva.nl	[16a]	mvt	a) Trostelkolk type TRK 4717, 300x450/600 aanzolig (5 st)		
						[16b]	mvt	b) Betonroost voor Rolbeekput 540x547 / 600x604, hoogte 1200 mm inbouw lenenng t.b.v. lenbeling (10 st)		
17. toonen, funderingen	x	x	ZIUS Rail-Infra B.V Hoofdenberg	0623084134	werkoop@zwaveral-infra.nl	[17a]	x	a) Betonroost voor overgaank, 300x300/ 400x400, hoogte 600 mm inbouw lenenng t.b.v. fundering		
						[17b]	x	b) Betonroost voor overgaank, 300x300/ 400x400, hoogte 600 mm inbouw lenenng t.b.v. fundering		
						[18a]	mvt	a) Kontelrol enlig 60x100mm		

SITUATIE

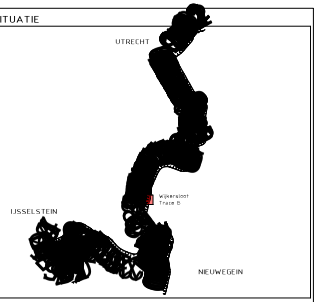

BASISGEGEVENS

SUNIJ-ALG-XX-CR-5000_Ondergrond haltes.dwg
SUNIJ-HLT-XX-MZ-0001_wegen_Utrecht.dwg
SUNIJ-BS-AB-M3-0600_Wijkersloot_3D AB-alignement.dwg
SUNIJ-BVL-AB-MZ-0010_Ongewijzigde palen cf inmeting.dwg

LEGENDA

Layout

- Perron element [12]
- Perron verharding tegel 300x300mm [10]
- Geleidelijn [11a]
- Aftentievlak
- Objectmarkering [11b]
- Waarschuwingsmarkering
- Rolstoelaanduiding epoxy 300x300 [11c]
- Systeemgrens

Outillage

- Abri
- Hekwerk
- Zitbank
- Leunprofiel
- CiCo
- DRIS (Reizigersinformatie)
- Afvalbak [05]
- TVM (Ticket vending machine)
- Perronspiegel
- Lichtmast enkel / dubbel [09]
- Camera, CCTV dome
- Camera, CCTV vast
- Sein/VRI
- Molgoot
- Straatkolk
- Lijngoot met zandvang

Ondergrondse infra

- Kabels en leidingen
- Kabels en leidingen derden
- VRI detectielussen
- VRI kabels
- VRI mantelbuizen
- VRI/ beveiligingsobjecten
- Mantelbuis Ø 50 VRI/ beveiligingsobjecten
- Aardingsvoorziening te minussen objecten
- Waterhuishouding
- Trekput 900x900
- Handhole
- SK-kast
- E-kast

Voor meer gedetailleerde informatie kabels en leidingen zie as-built dossier kabels en leidingen.
Voor meer gedetailleerde informatie VRI, zie as-built dossier VRI.

- Alle maten in mm tenzij anders aangegeven
- Signing uitgevoerd conform de stijlwijzer
- Abri's voorzien van statische reisinformatie

Dit document is digitaal vrijgegeven

Opdrachtgever:	Provincie Utrecht
Project:	Ombouw SUNIJ lijn Halte Wijkersloot - Tracé B
Omschrijving:	Overzichtstekening halte Wijkersloot
Schaal:	zie tek.
Tekende:	M. Post
Ontwerp:	J. Spierings
Format:	A0
Gecontr.:	S. Abrahamse
Geocode 137 - km van 3,925 tot 4,025	
Status:	DEFINITIEF
Versie:	E
Datum:	22-09-2021
Tekeningnummer:	SUNIJ-HLT-AB-TEK-0601

© copyright