



- A: Vervangen beglazing en vervolg schildersysteem alle gevels.
B: Herstellen scheuren metselwanden.
C: Keuren valbeveiliging.
D: Loodslab op de juiste manier bevestigen.
G: Vervangen beschadigde deksel van lichtkoepel.
H: Periodiek reinigen daken.

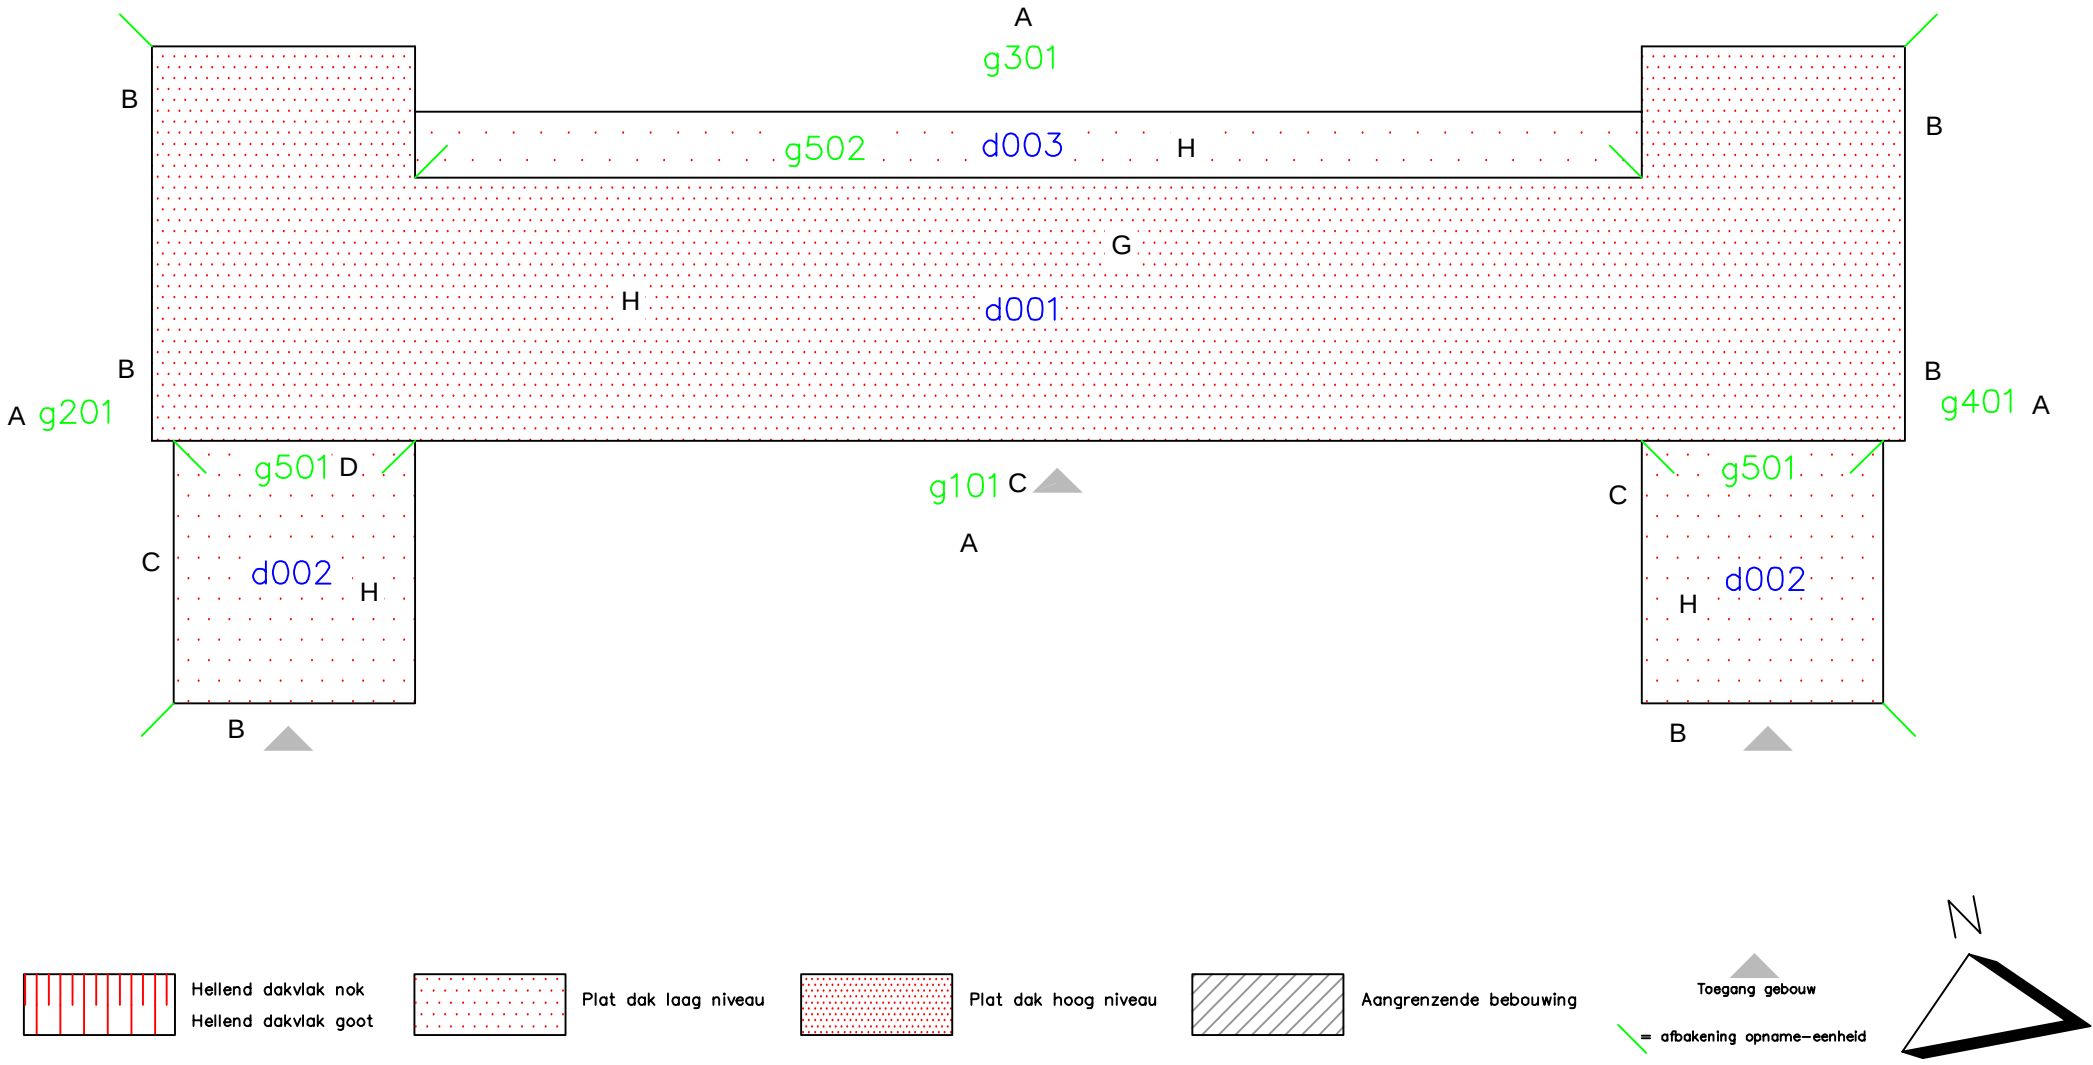

- E: Aanbrengen blindplaten of correct plaatsen installatieautomaten verdeelinrichting.
- F: Vervangen pictogrammen vluchtarmaturen.
- I: Vervangen gasketel door elektrische warmtepomp.

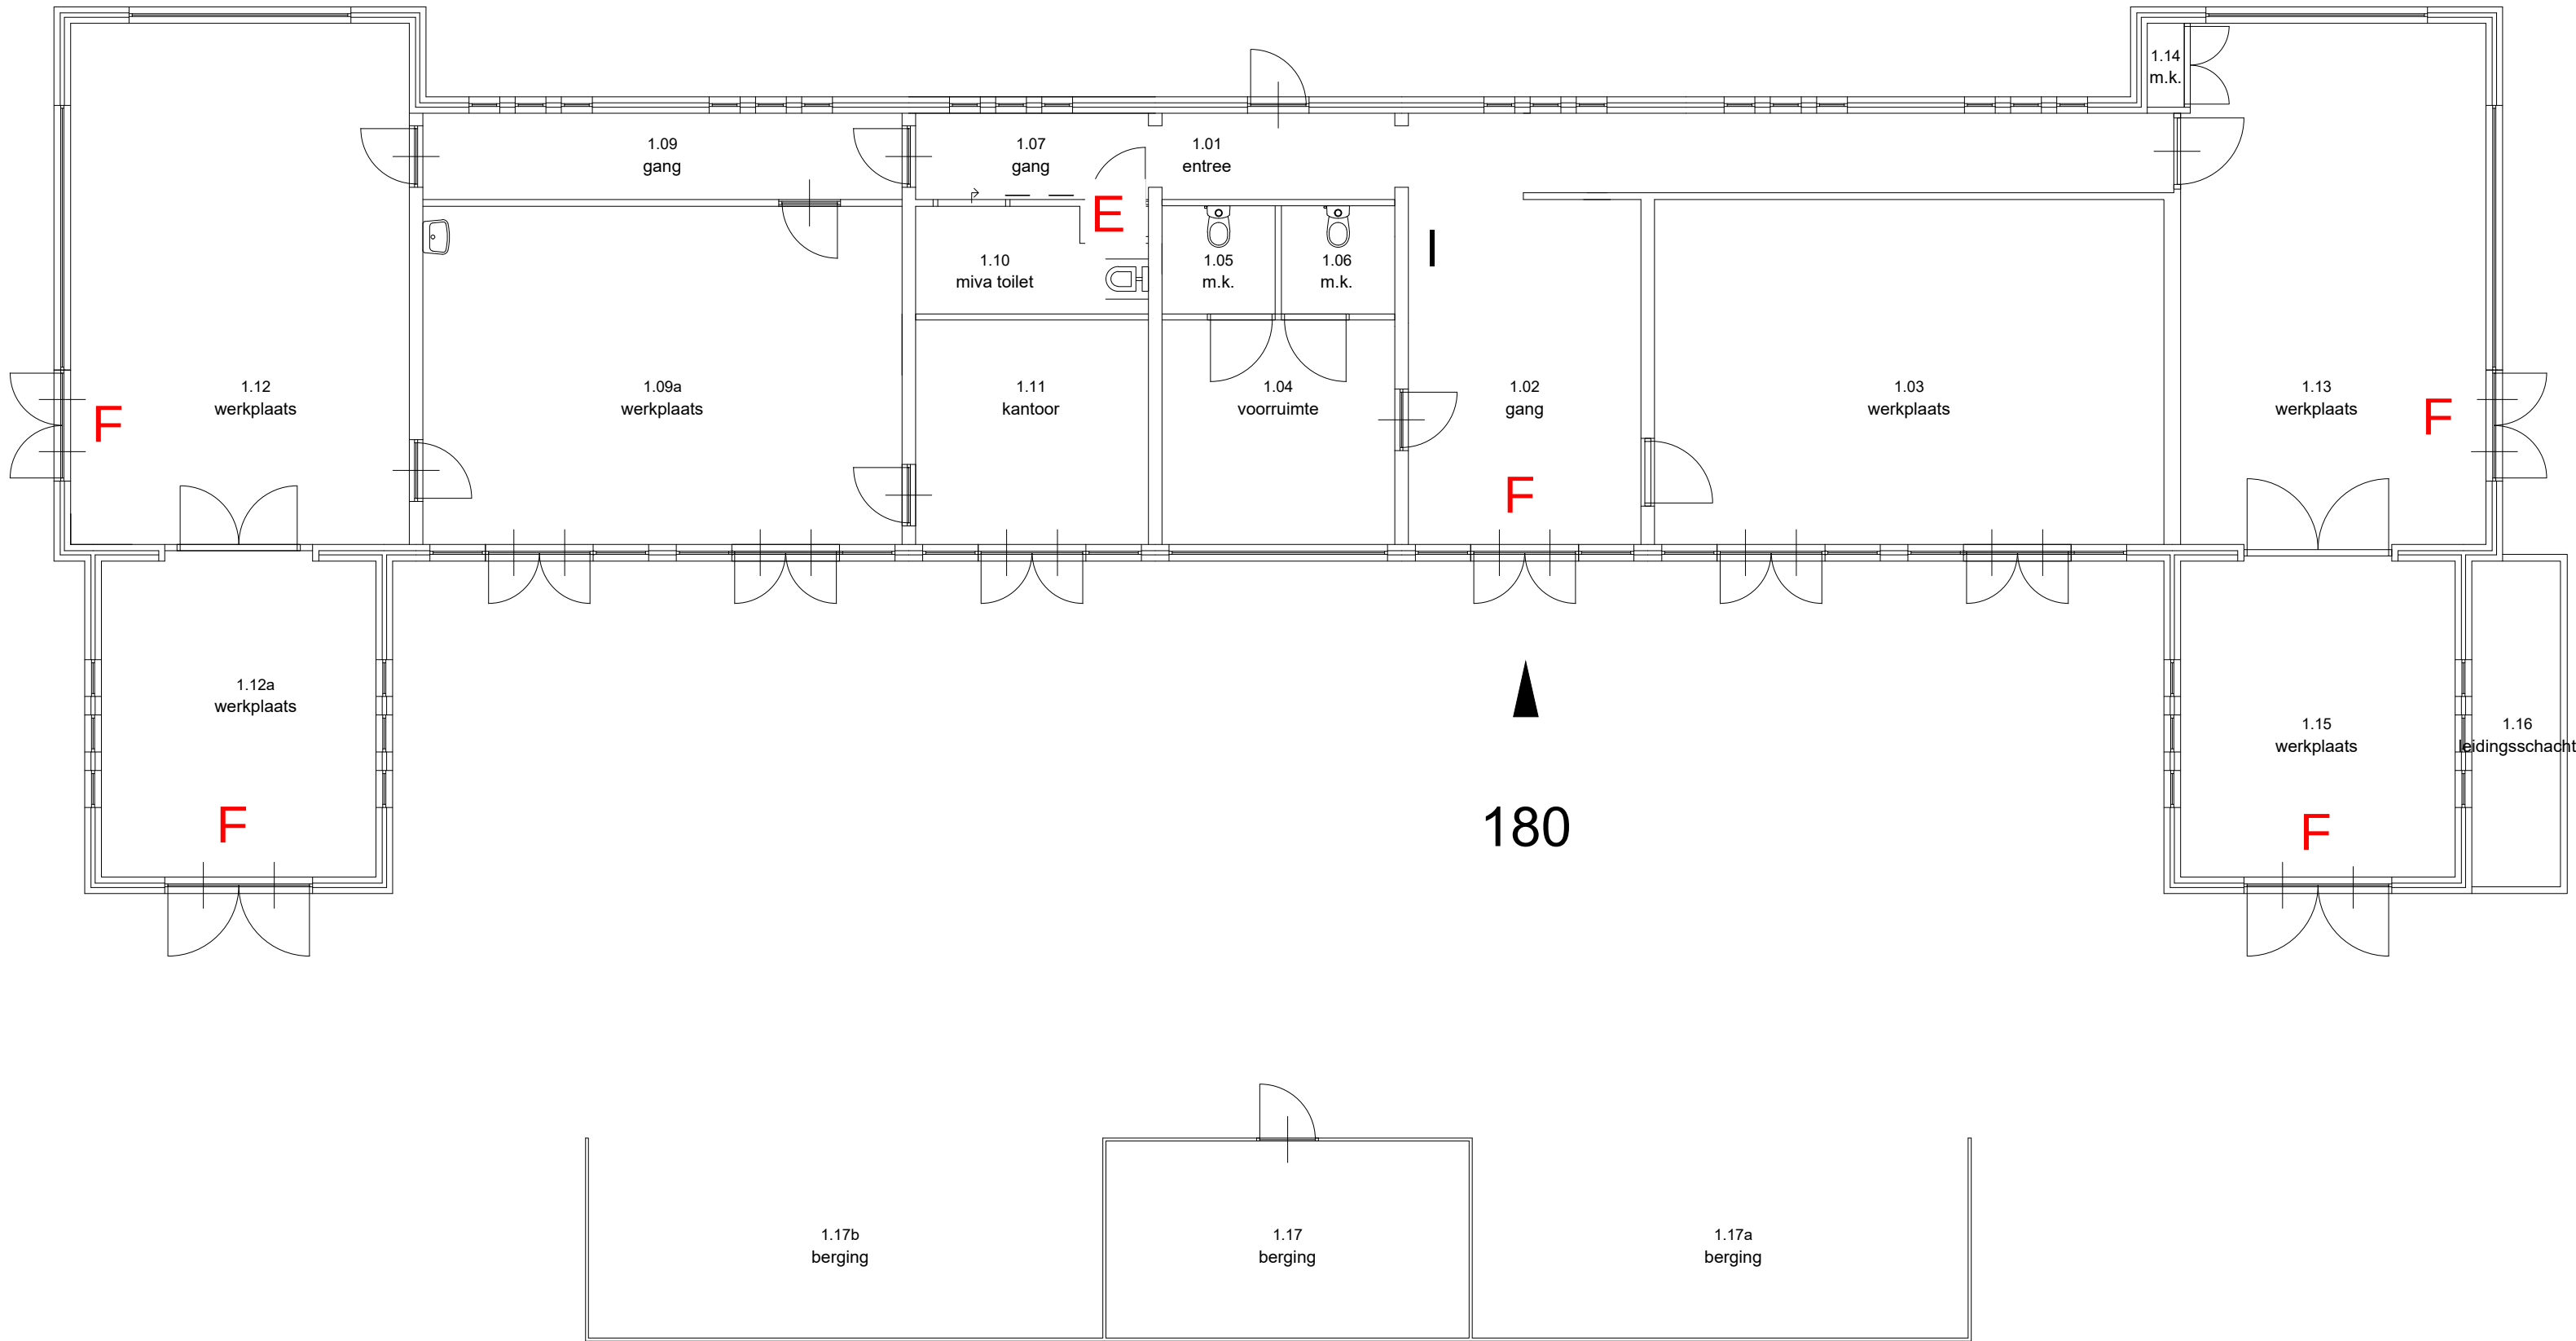

Ruimtetabel			
Huisnr	Ruimtenr	BrutoOpp	NettoOpp
180	0	484.1	
180	1.01		5.5
180	1.02		37.5
180	1.03		46.3
180	1.04		13.8
180	1.05		3.2
180	1.06		3.2
180	1.07		5.4
180	1.08		0.5
180	1.09		10.9
180	1.09a		42.7
180	1.10		5.9
180	1.11		13.8
180	1.12		46.5
180	1.12a		22.9
180	1.13		41.7
180	1.14		0.8
180	1.15		22.9
180	1.16		7.6
180	1.17		18.9
180	1.17a		26.2
180	1.17b		27.1
	21	484.1	403.3

Aantal	BrutoOpp	NettoOpp
21	484.1	403.3

